

via Giacosa - OPZIONE C  
12/01/2021

Torri Residenziali

Lotto: Tebe

Scala 1:200

# BOZZA

**IMP. LOTTO ± 9.400 mq**

Calcoli e verifiche:

Torre 10 piani da 300 mq SL + attico 100 su =  
=240x10 SU + 100 SU =>  
=> 2500 SU torre; 11 piani \* 3,25 m h \* 300 mq = 10725  
(abbondante, l'attico sarebbe meno);

VOLUME TOTALE 2 TORRI = 21450 mc  
Htorre = 12\*3,25 = 39,00 m (2 = 17,88)

Piattaforma già su di appartamenti, ingrosso da interrato (semint e interr)

STANDARD MINIMI

SU totale = 5000 mq >>> PU=500 mq; V=4500 mq  
Vol Tot=21450 mc >>> PE=2145 mq

STANDARD DI PROGETTO

PU= VERIFICATO

V= VERIFICATO

PE= VERIFICATO


NB:

-non considerata in nessuno dei valori precedenti, la risega a nord-est;

-salvo deroghe con le ferrovie;

-salvo verifiche acustiche e altro;

-previsto scavo fino a -6,00 m;

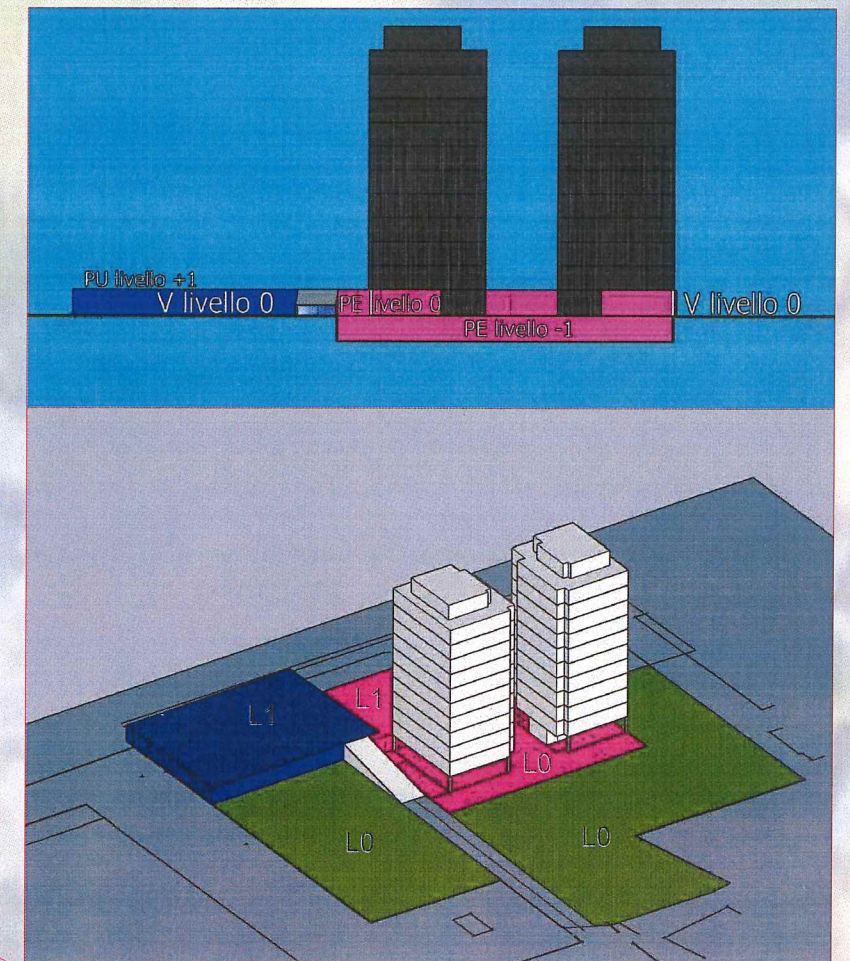



**SUPERFICIE DEL LOTTO: 9370 mq**

### **TORRI di 12 piani: piano terra+10 piani tipo+attico**

SU: 240 mq/piano

SL: 300 mq/piano

Altezza di piano: 3,20 m

Sviluppo SU:

$240 \text{ mq/piano} \times 10 \text{ piani} + 100 \text{ mq} = 2500 \text{ mq/torre}$

Sviluppo SL:

$300 \text{ mq/piano} \times 12 \text{ piani} = 3600 \text{ mq/torre}$

Altezza Torre L:  $12 \text{ piani} \times 3,20 \text{ m} = 38,50 \text{ m}$

Altezza Torre U:  $(11 \text{ piani} \times 3,20 \text{ m}) + 2,70 = 37,90 \text{ m}$

Sviluppo Volume Torre L:  $3600 \text{ mq} \times 3,20 \text{ m} = 11520 \text{ mc}$

Sviluppo Volume Torre U:  $< 11500 \text{ mc}$

Volume Totale:  $< 23000 \text{ mc}$

### **DOTAZIONI MINIME**

SU totale: 5000 mq

da cui derivano:


PU minimi [30% SU totale]: 1500 mq

VP minimi [70% SU totale]: 3500 mq

PE minimi: circa 2100 mq

### SVILUPPO TORRI

### SVILUPPO DOTAZIONI TERRITORIALI

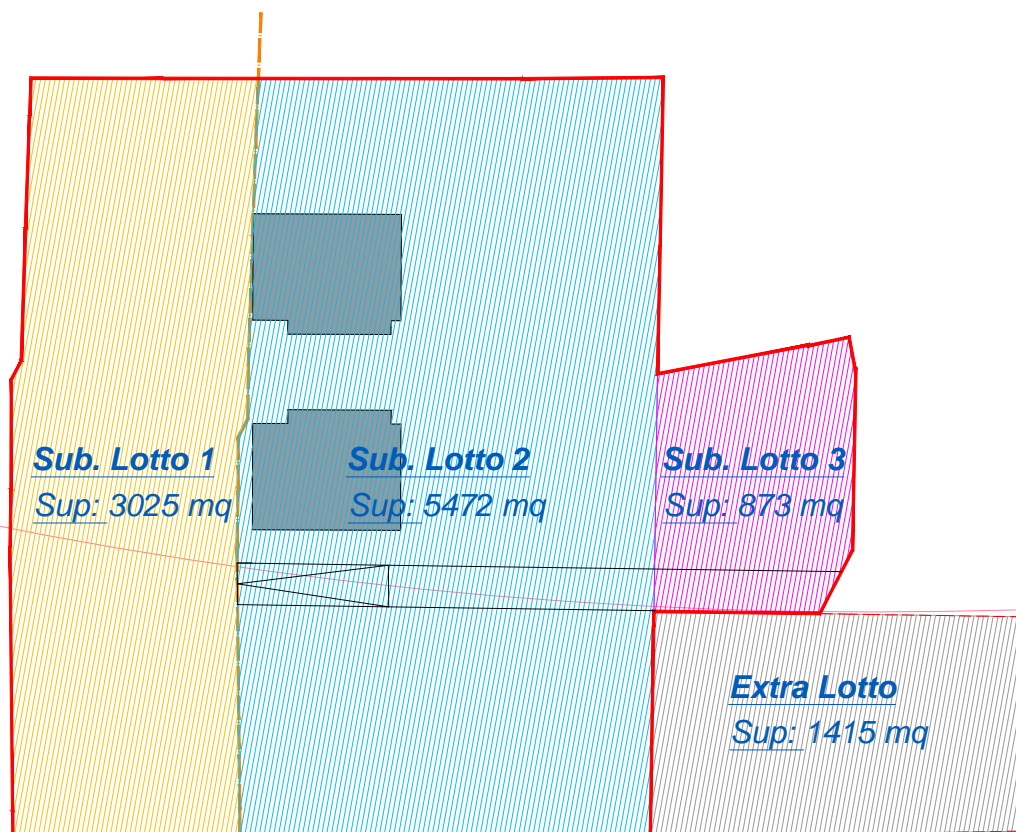


### LEGENDA

- confini di proprietà del Lotto
- - - confini extra-Lotto
- fabbricati di progetto
- parcheggi pubblici [PU]
- verde pubblico [VP]
- parcheggi pertinenziali [PE]






Verificare h. aeroporto

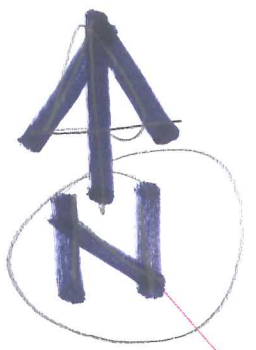

QUESTION

1 Su + Standard  $\Rightarrow$  DENSITA'

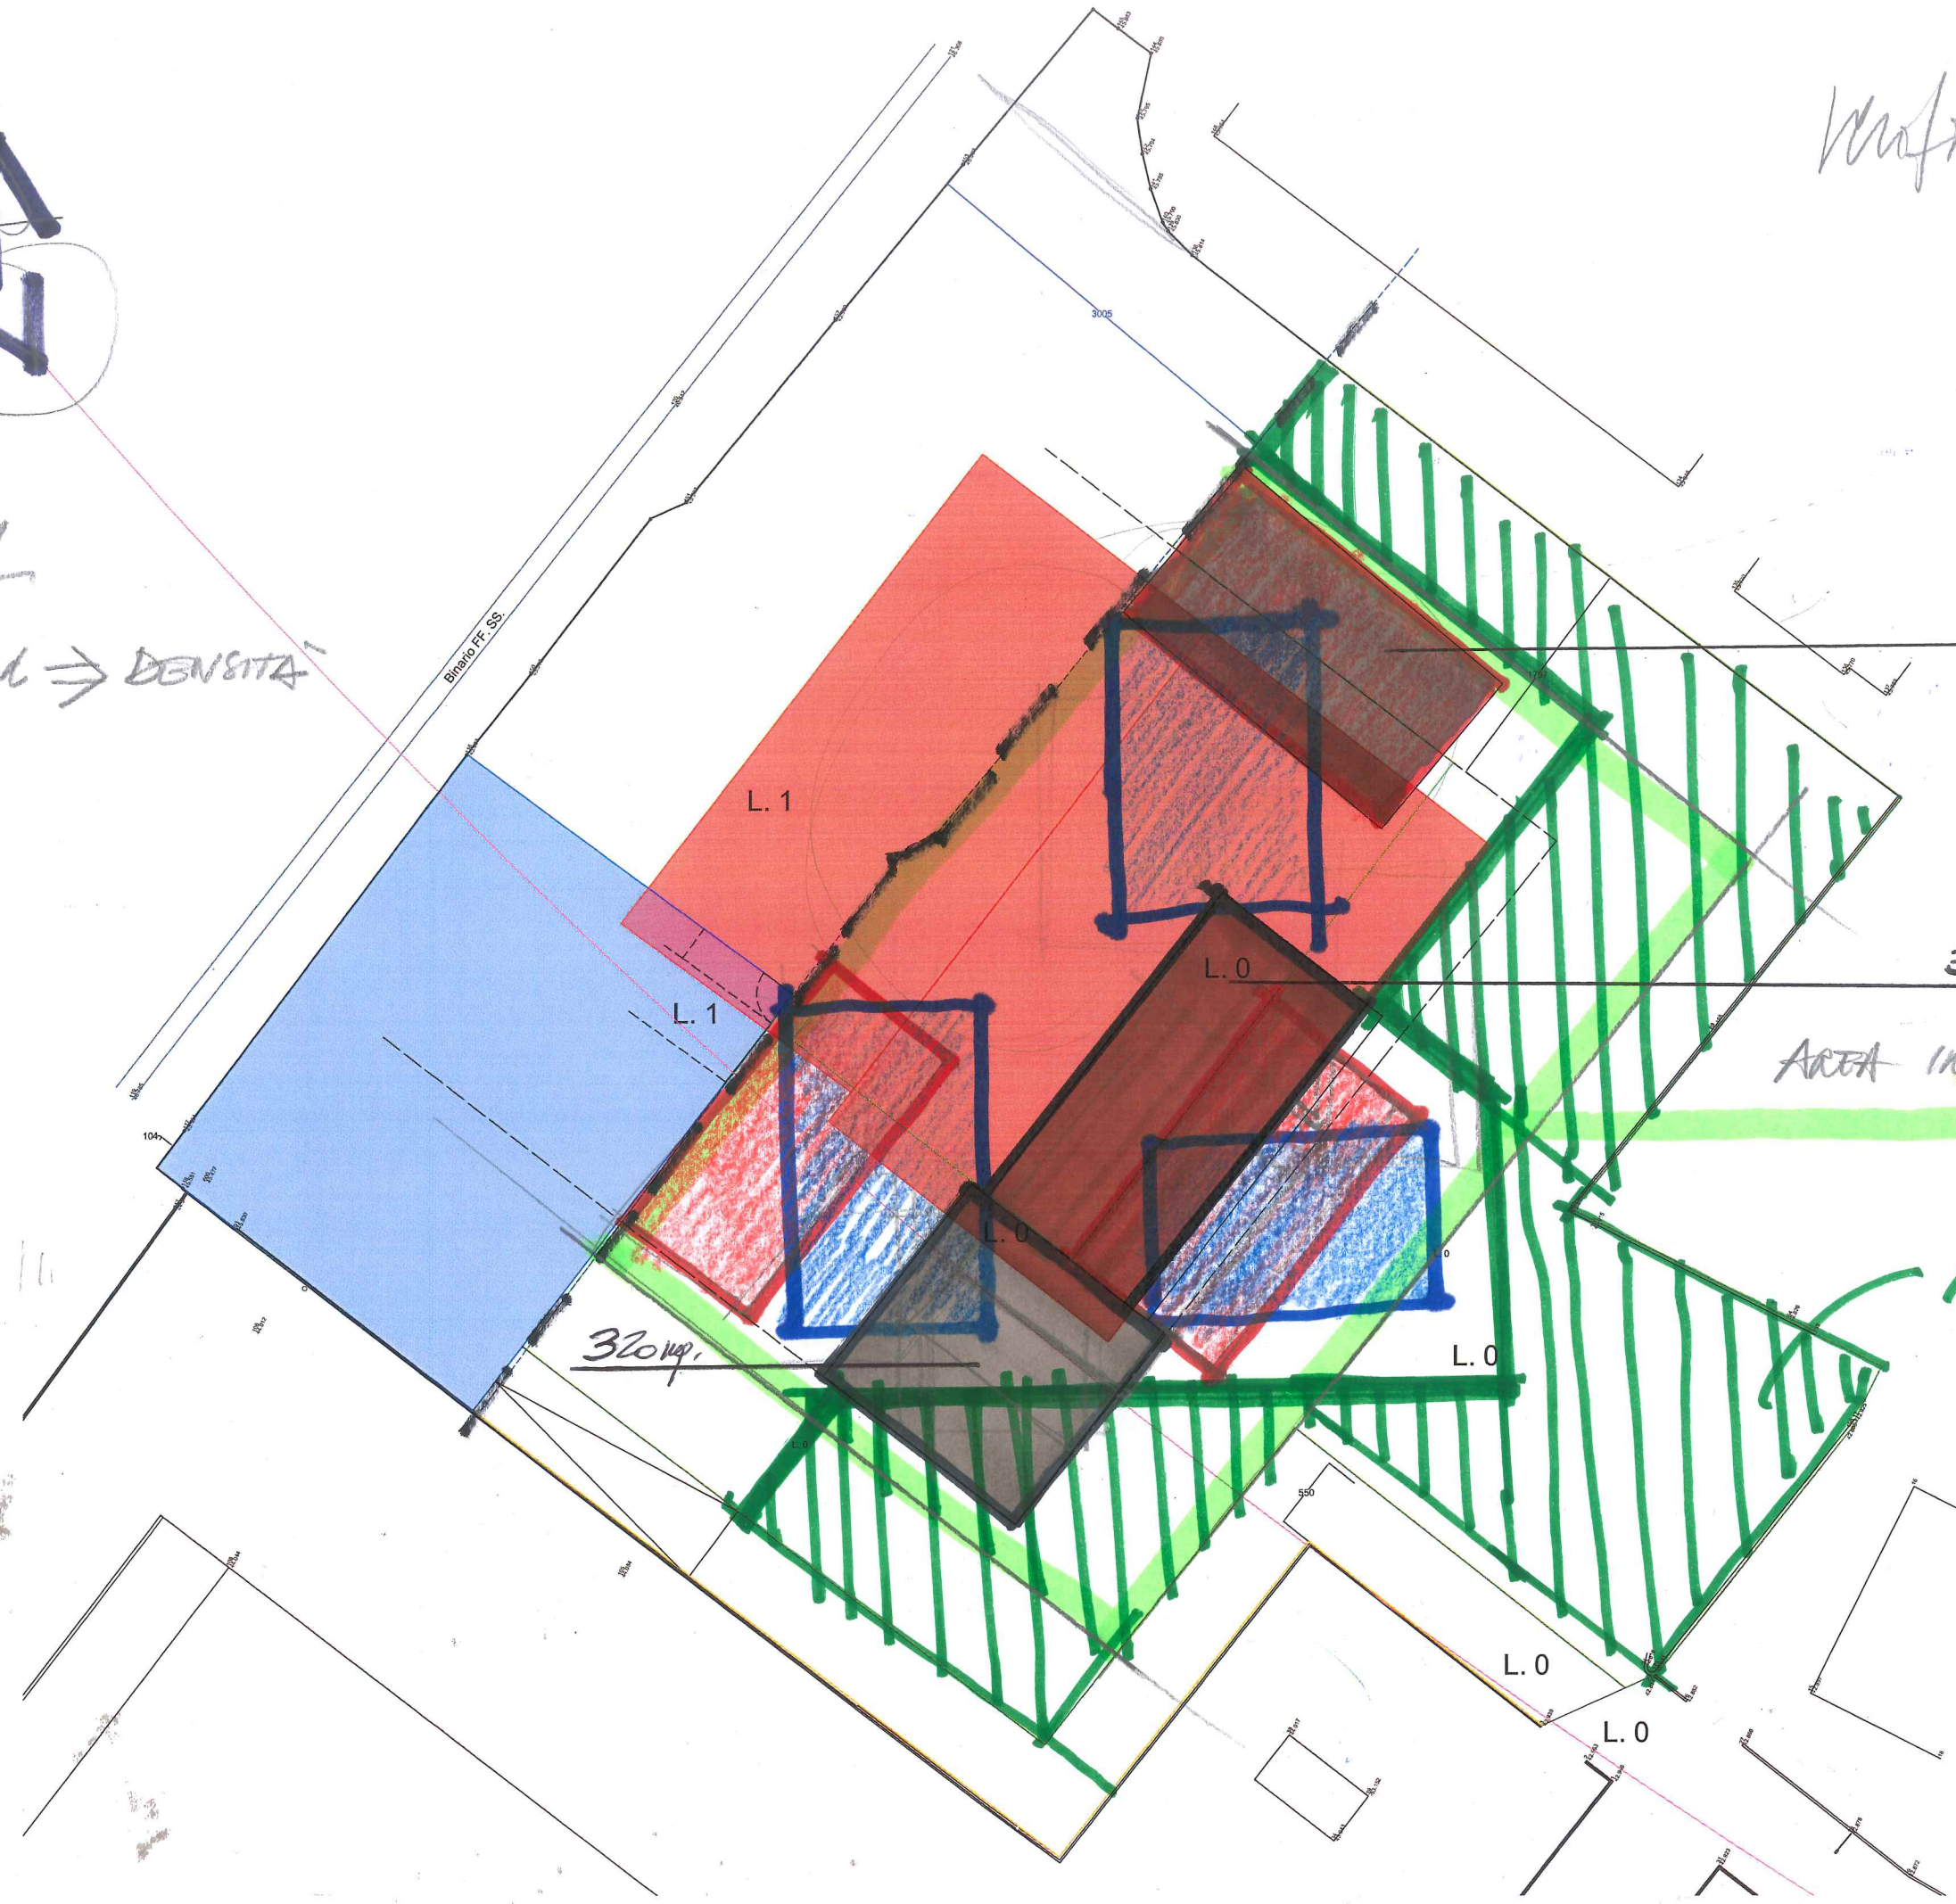


AREA INSERIBILE < 2.750 mq.

N 2.300 < 3.500

GRACIA 7

(Bo 7/6/21)

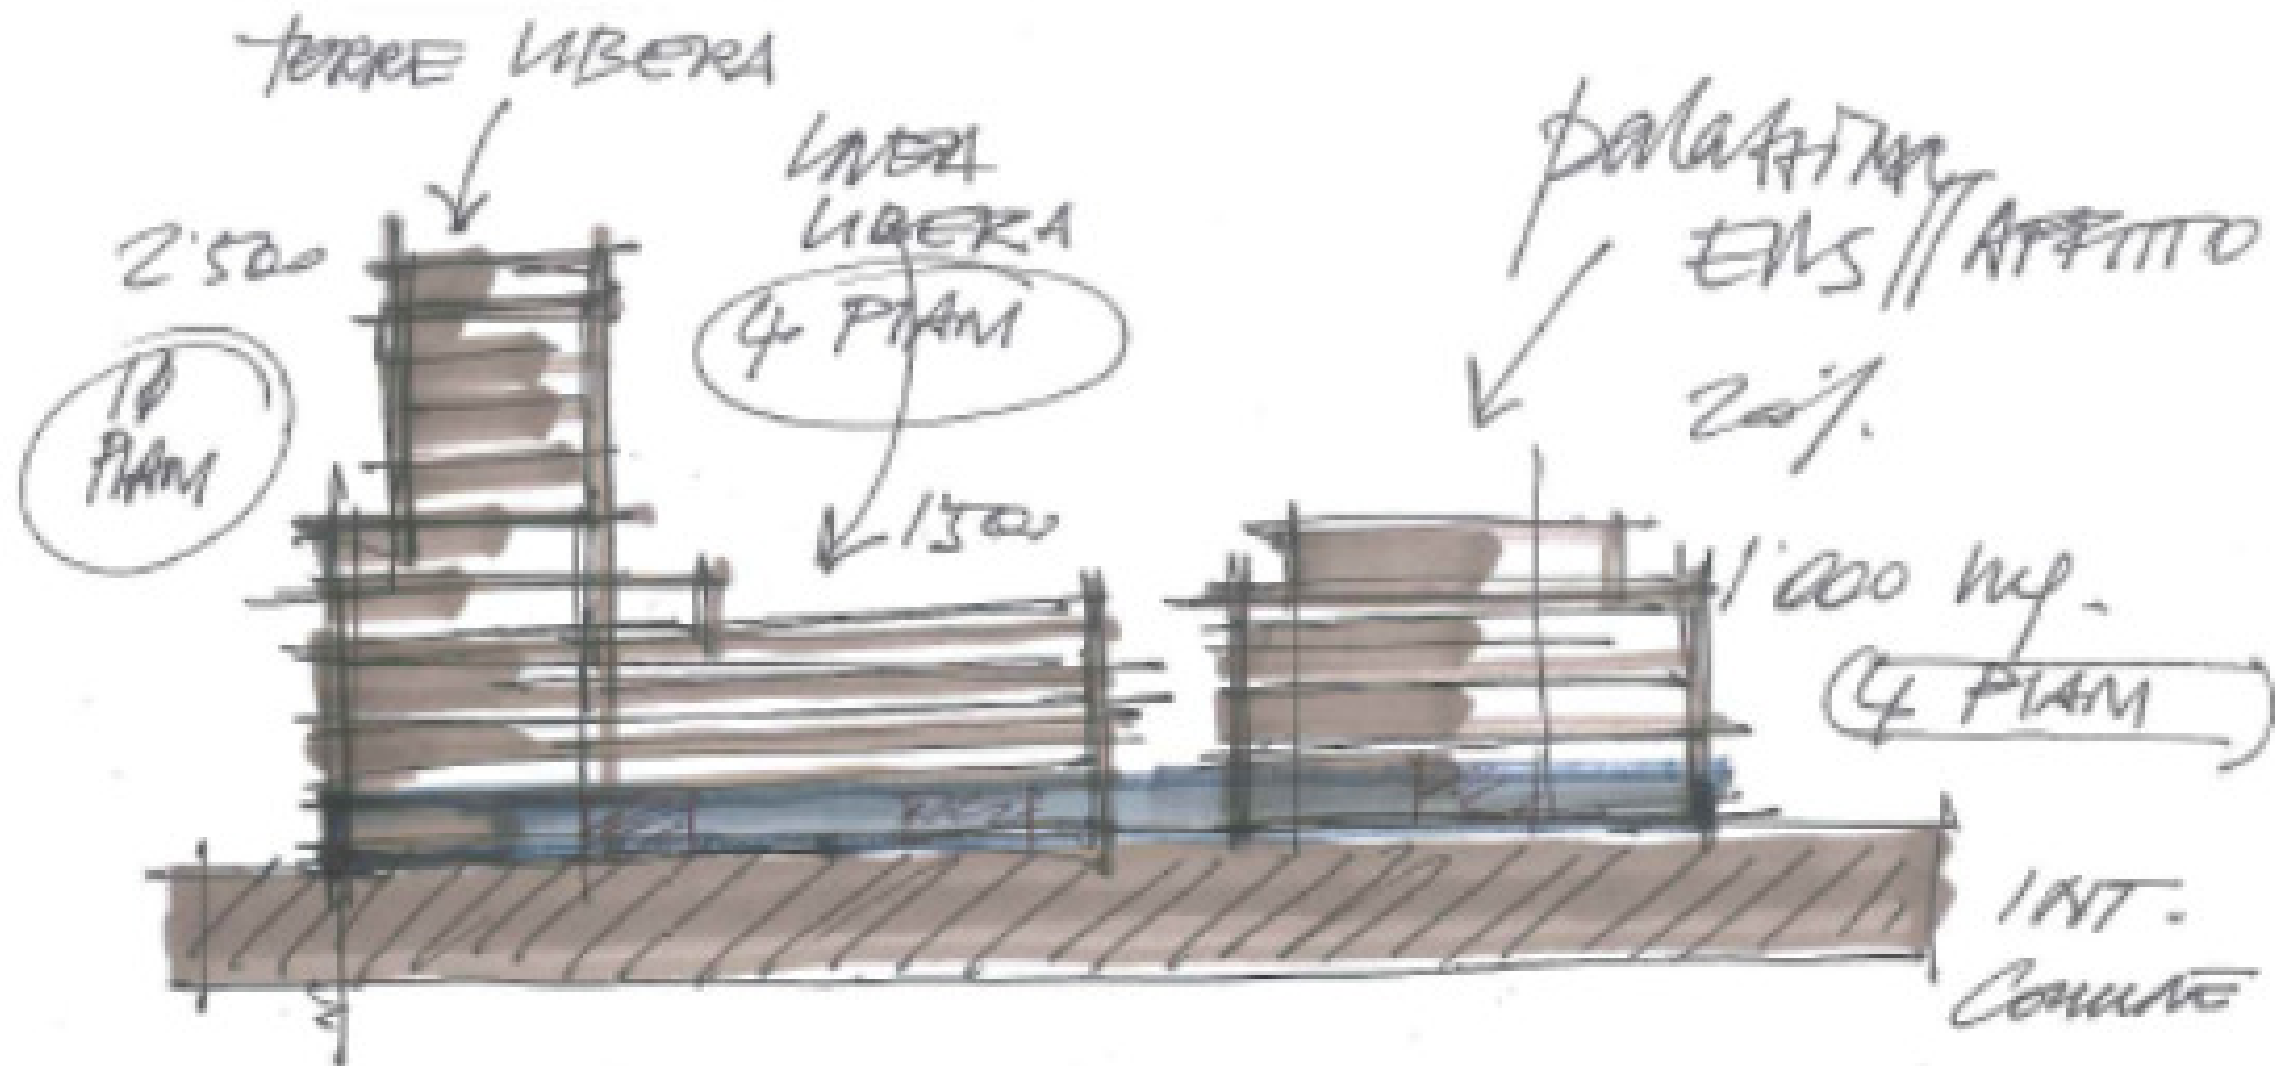

GBA

- BIOFINA
- TOPOLOGIA
- PANORAMISTICA
- CRONOLOGIA

TREND

- ESTRUCZIONI
- TECNOLOGIA
- AMBIENTE
- SPAZIO ALL' APERTO



VIA GIACOSA 7 - BO  
3/6/21




Su = mq 2.000/2.500 + 1.000/1.500 = Su m = mq. 3.500 (configurazione in disegno)






Attilio

A.A.



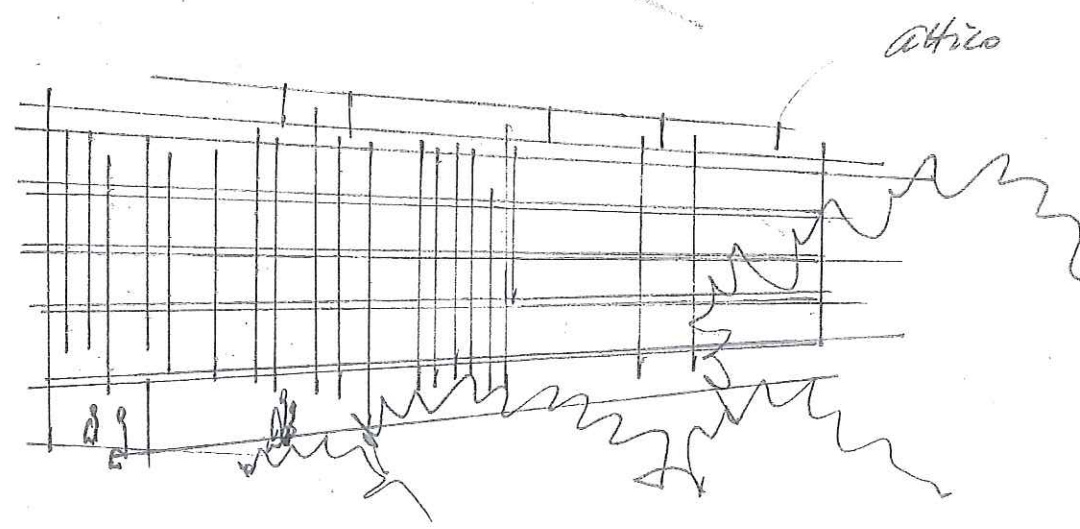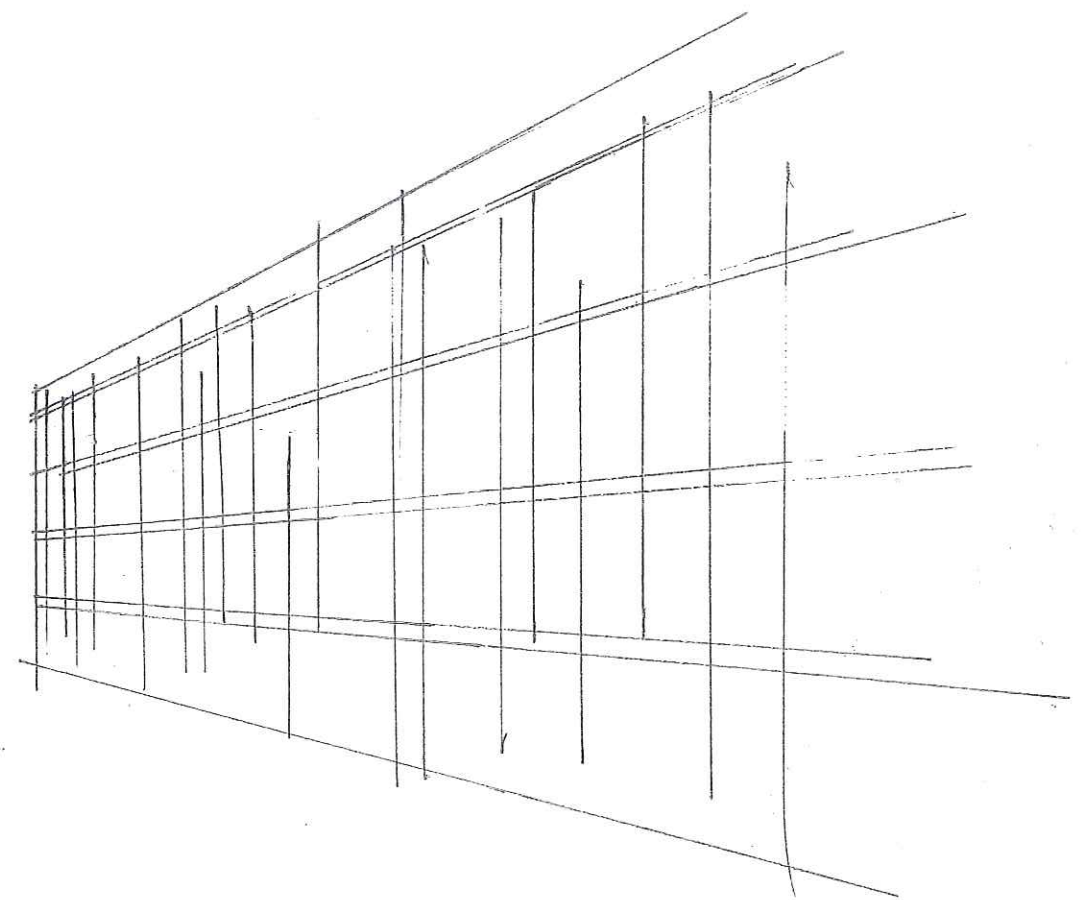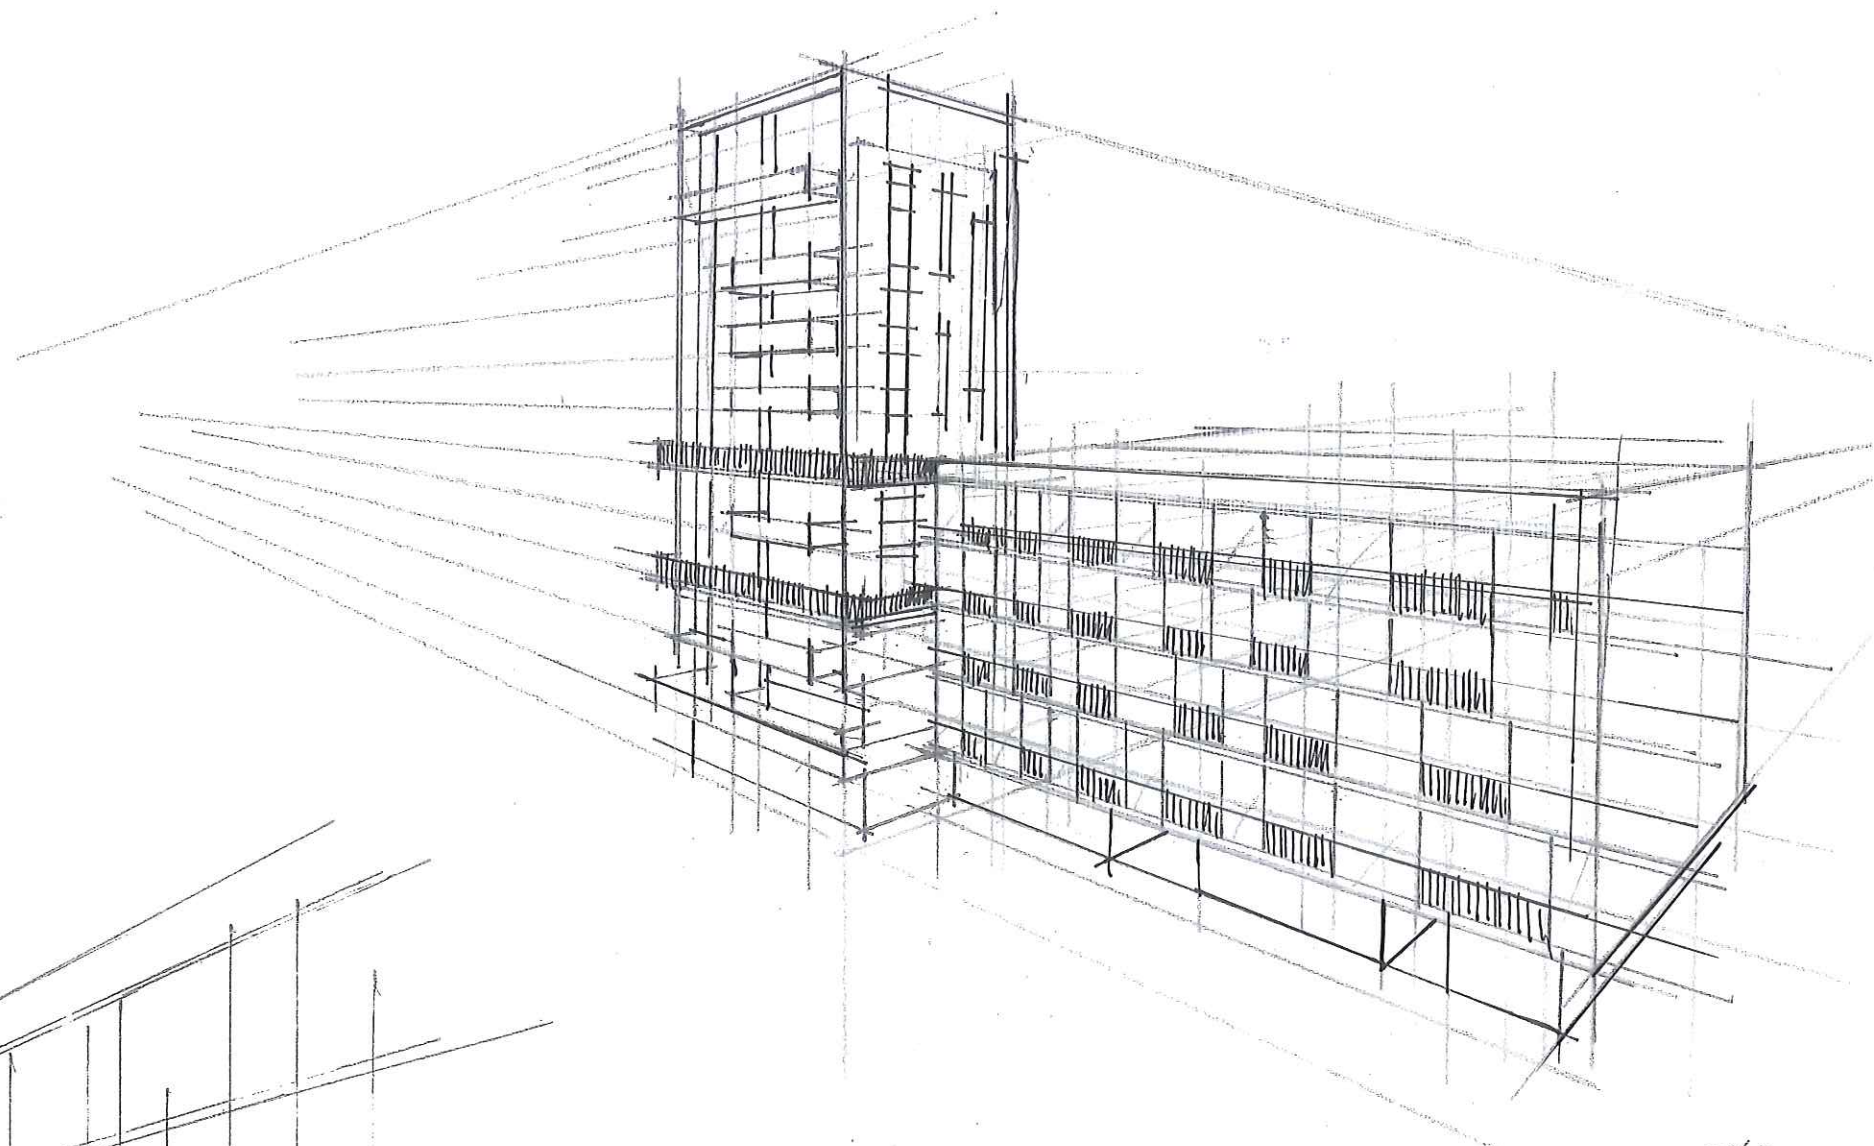



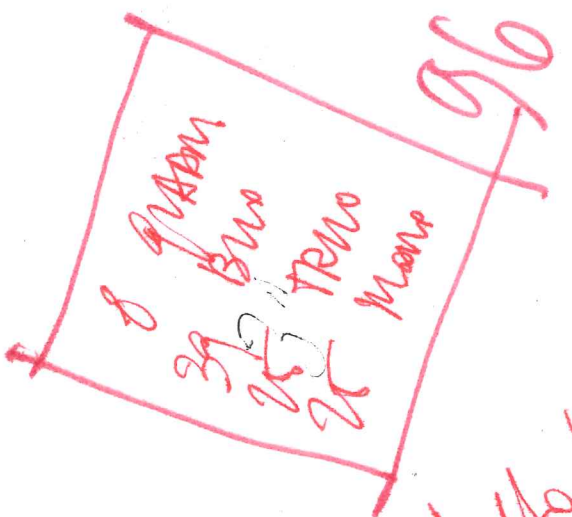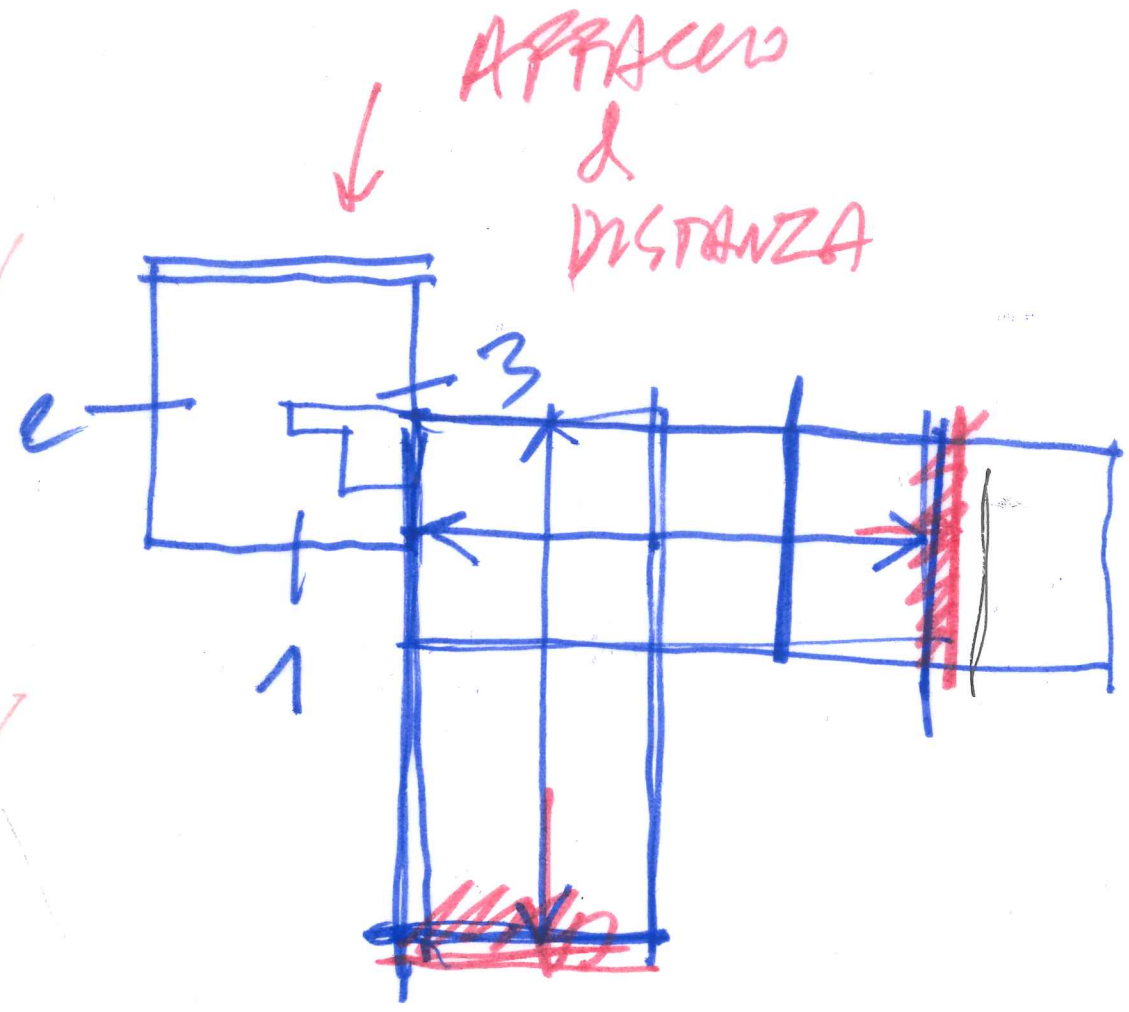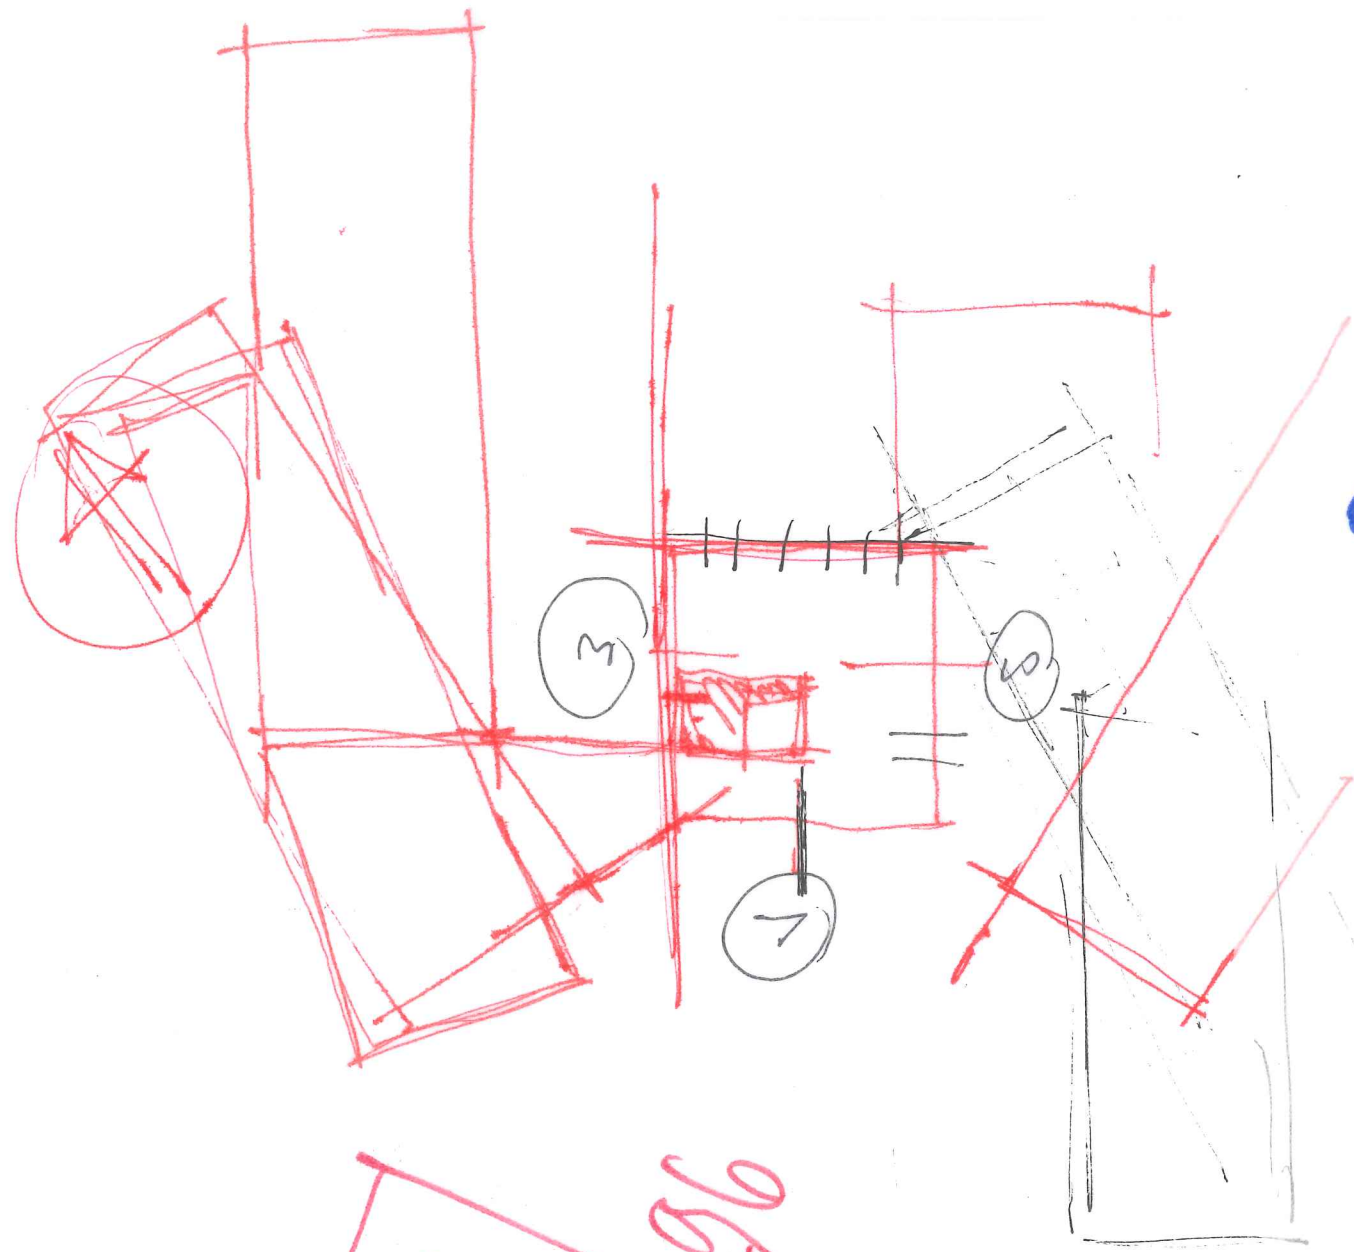


Lotto 121030  
 Lotto 12880  
 Lotto 32680








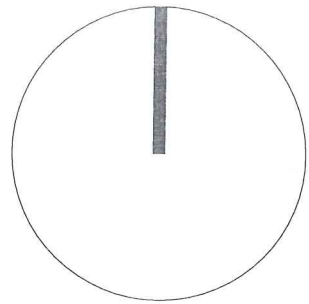



1. TORRE } UNICI  
 AFFACCI  
 DISTANZA

2. LINEA } PARCO  
 OMBRA TORRE  
 TIPO ALZOGGI  
 AFFACCI

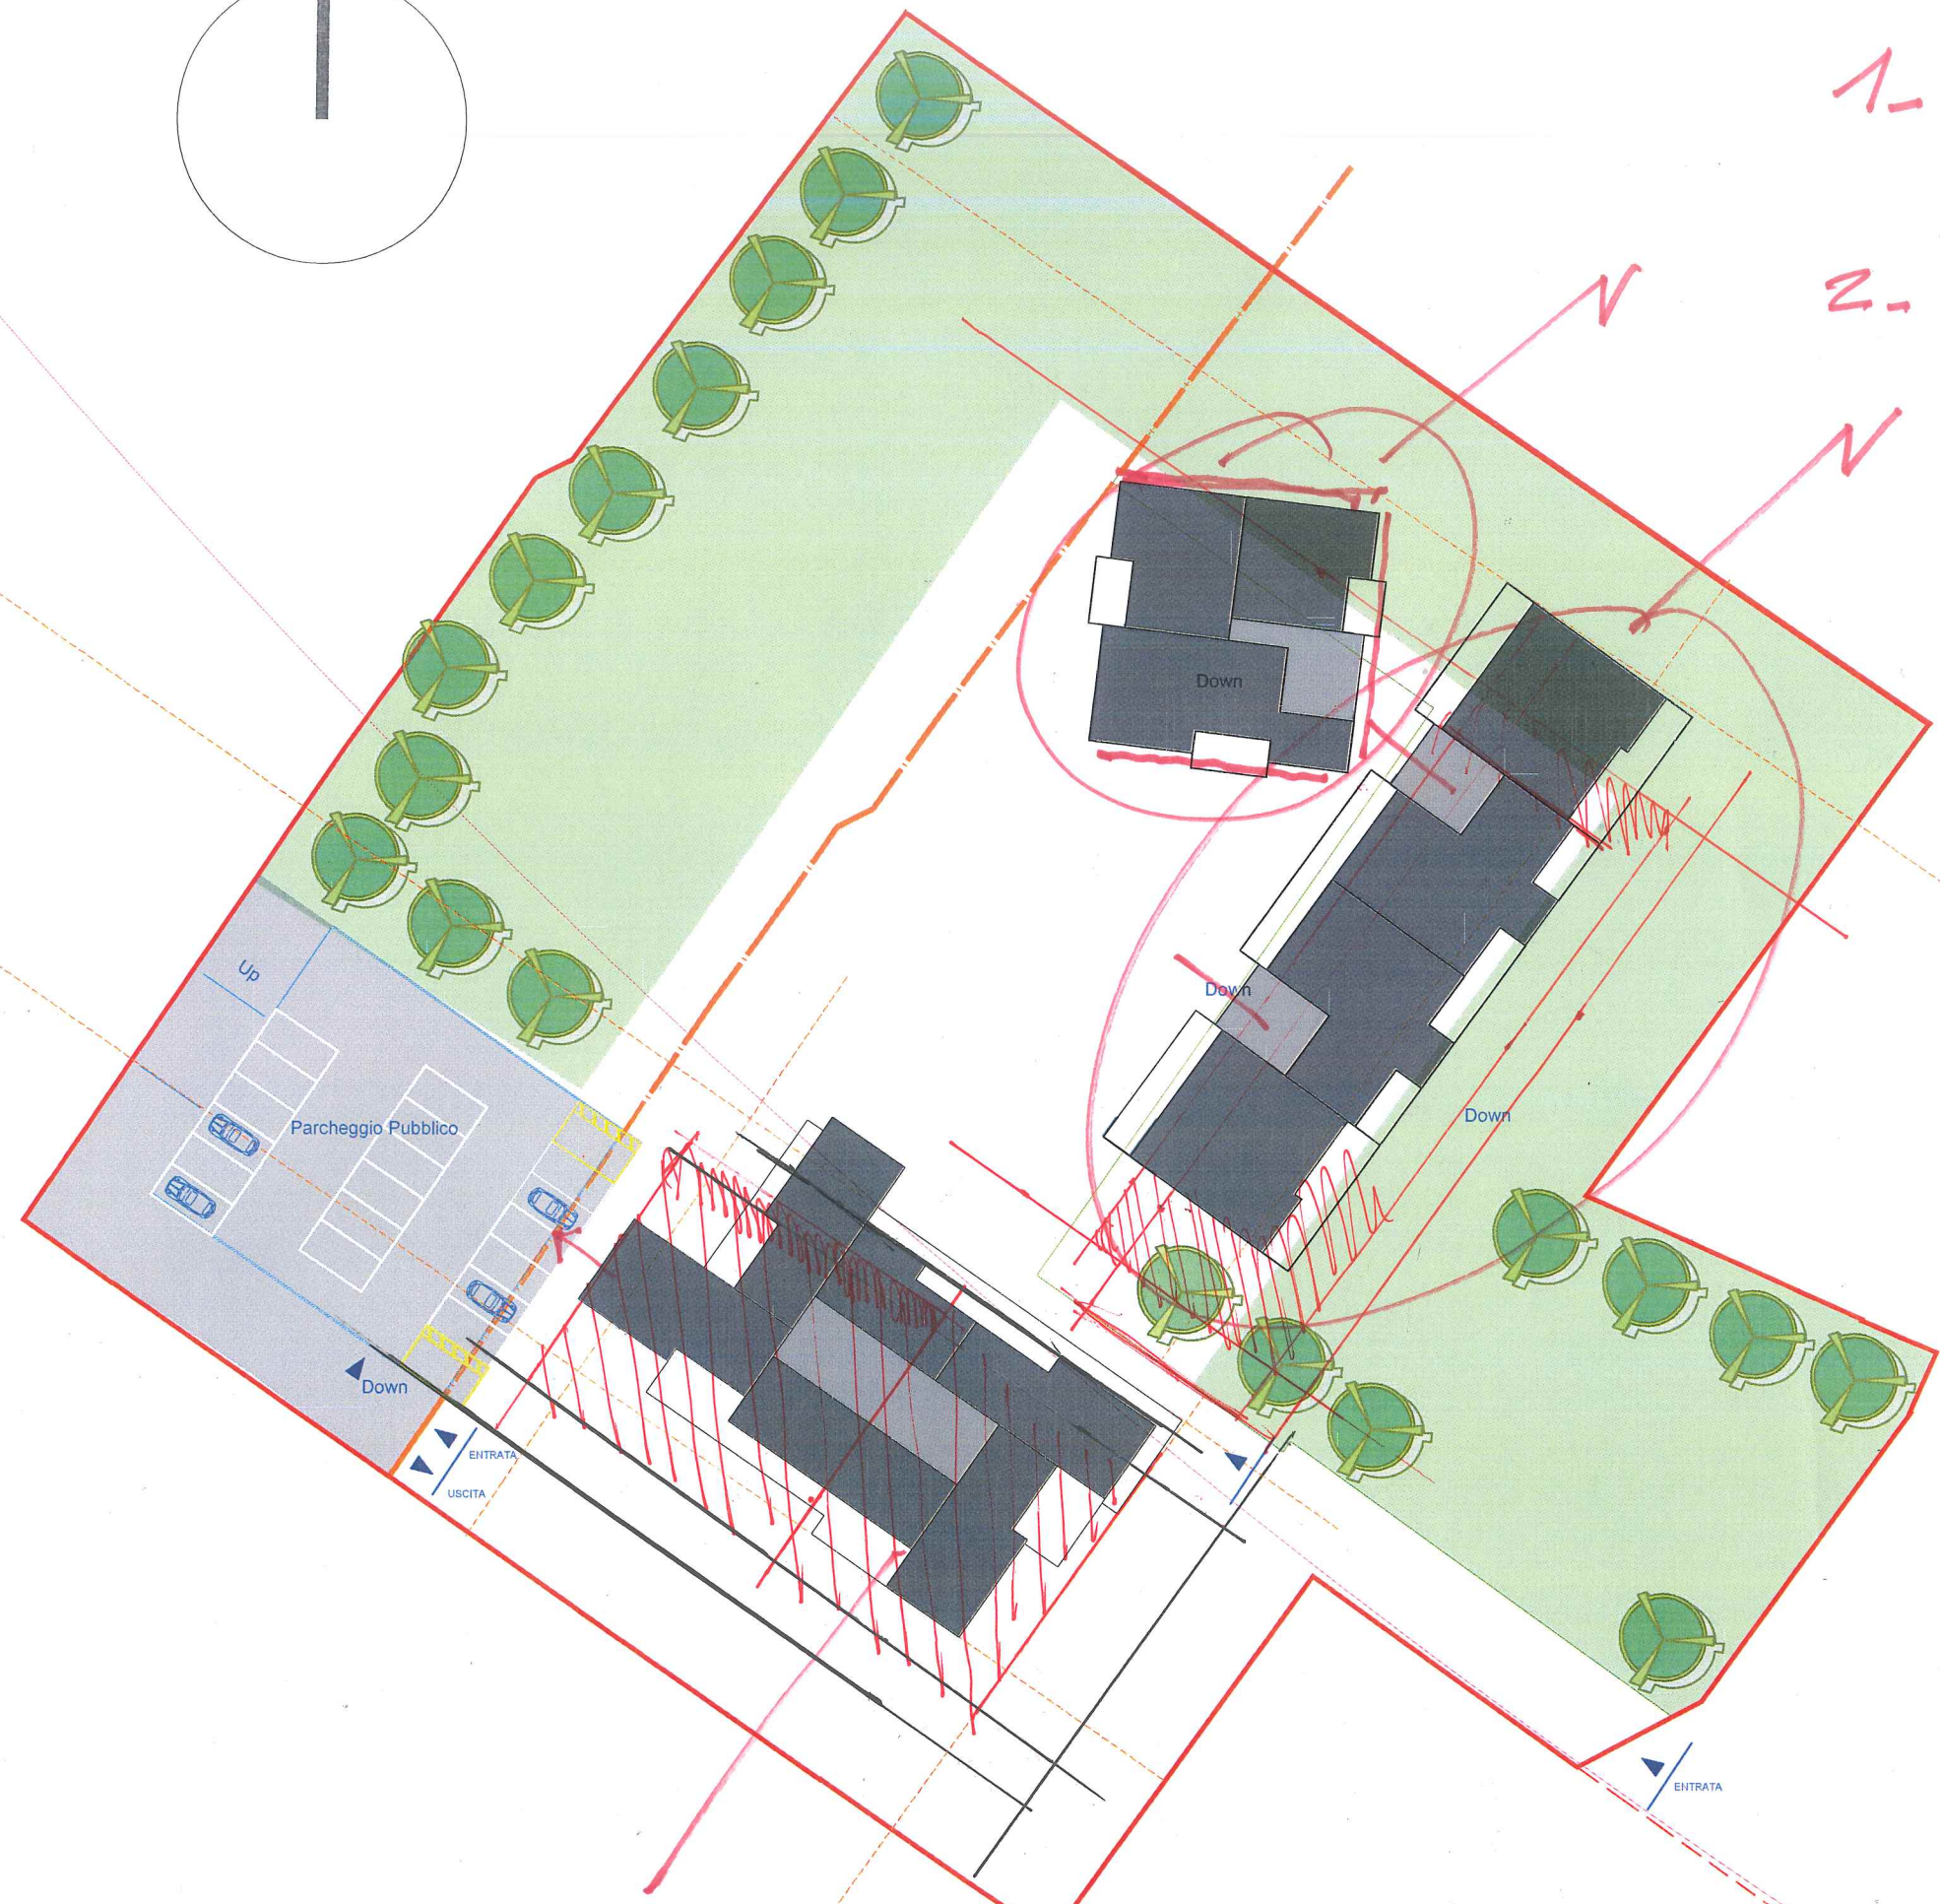

Collauding Lotto 12 3 - [troppo grande  
 affacci  
 spazi comuni



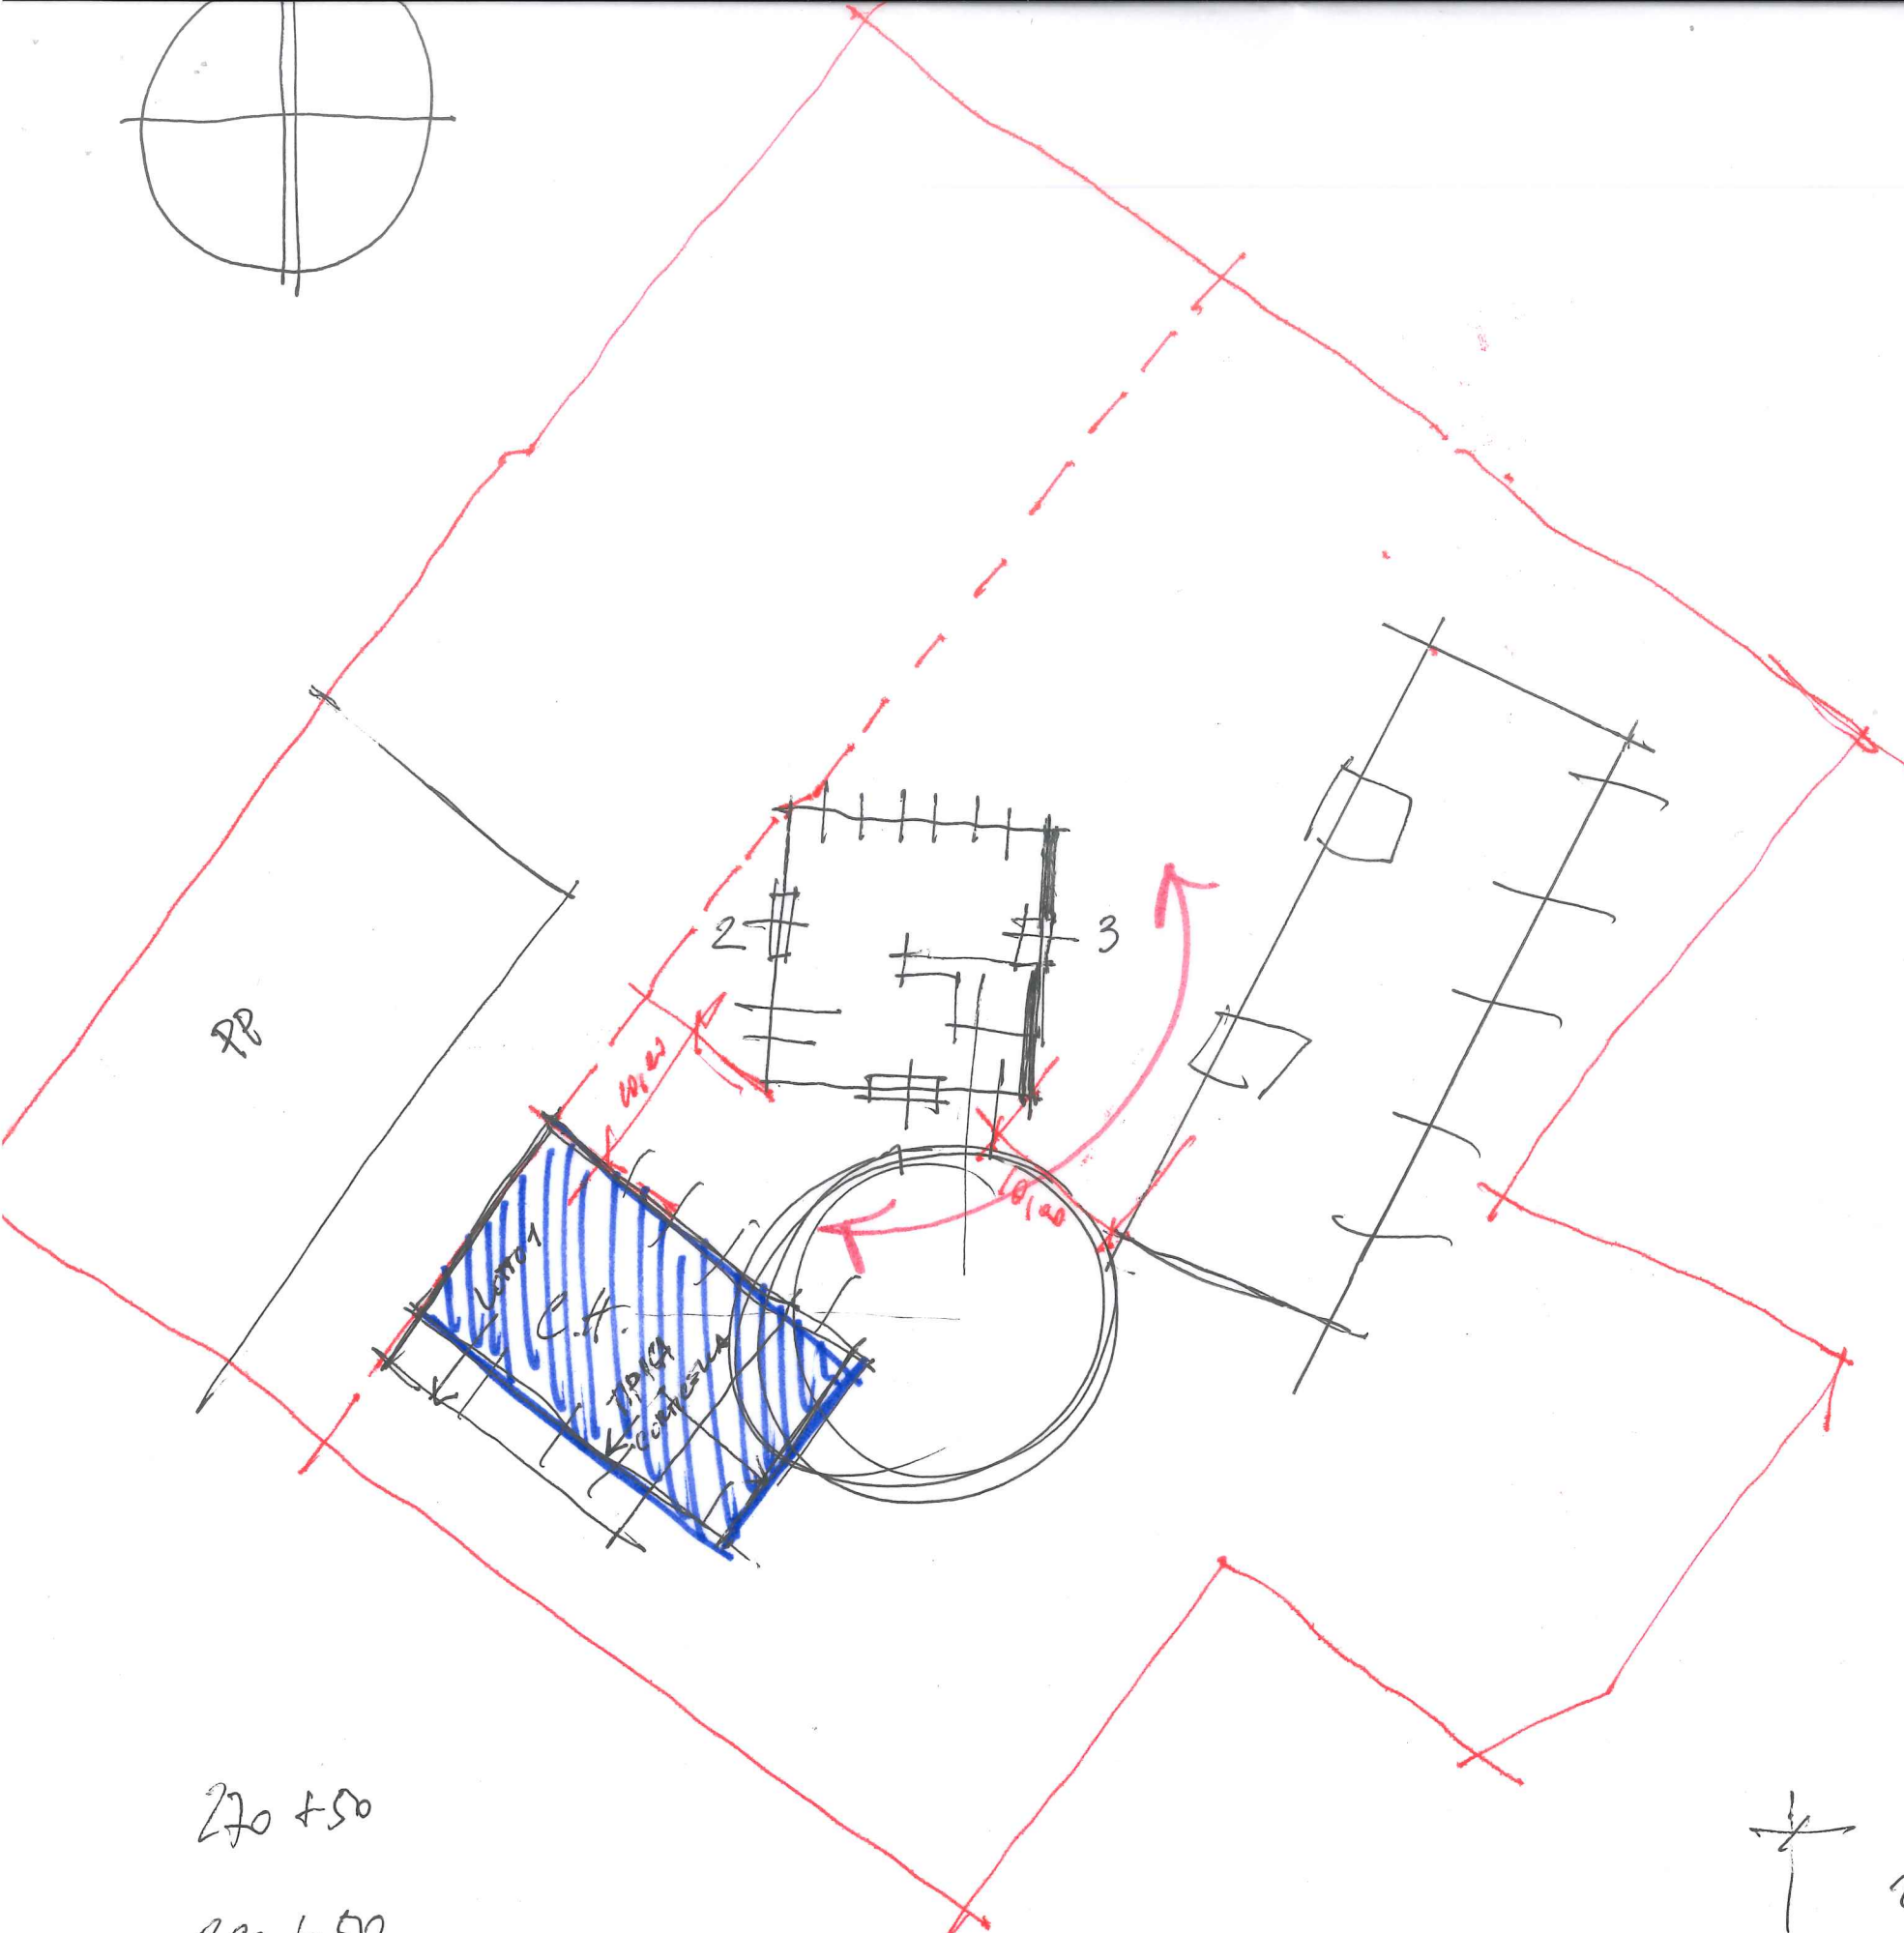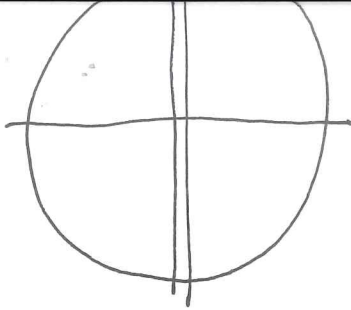

270 + 50


290 + 50

290 + 50


26.40  
d2 = 1/2 = 13,00

CO. Housing


$250 \text{ m}^2 \times 4 = 1000$

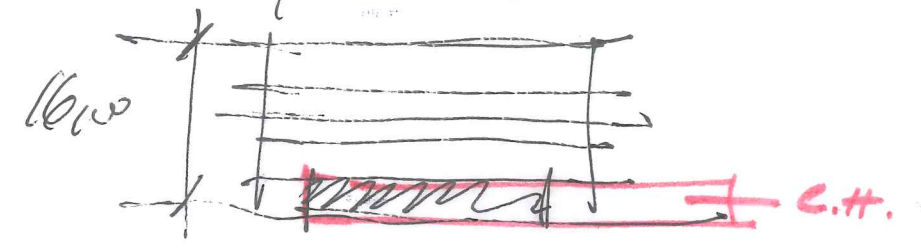



TORRE su p. tipo = 200 m<sup>2</sup>  
 $200 \times 10 = 2000$

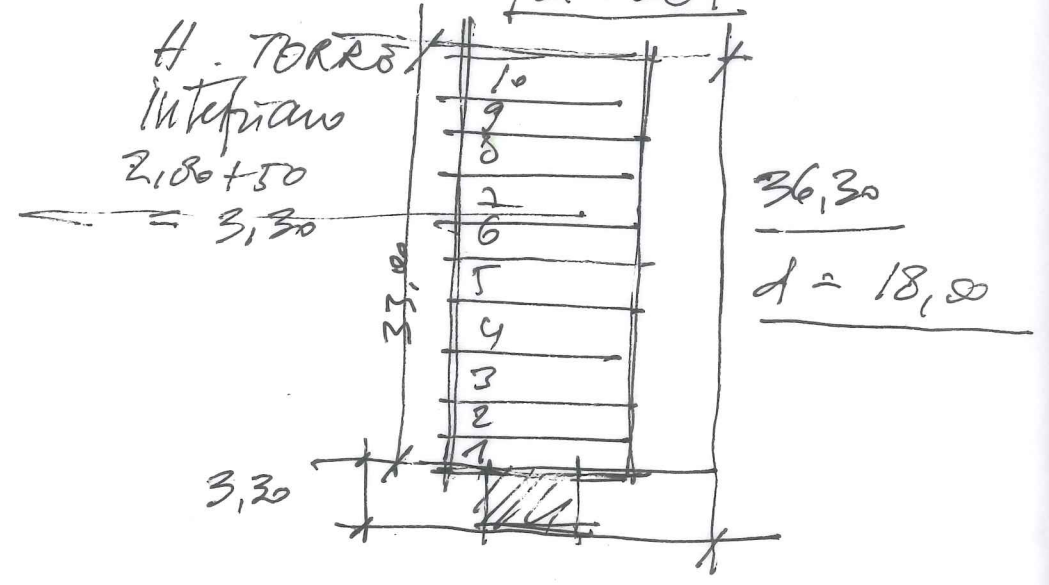

UNEA  $300 \times 6 = 1800$   
 + Adm  $200 \times 1 = 200 = 2000$

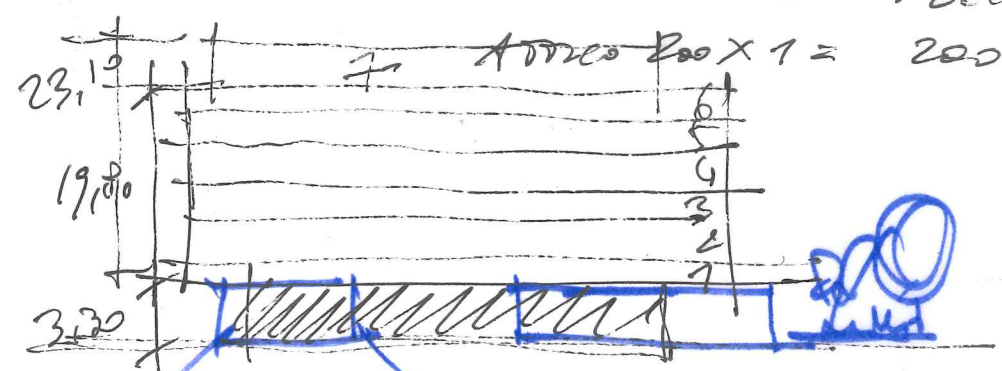



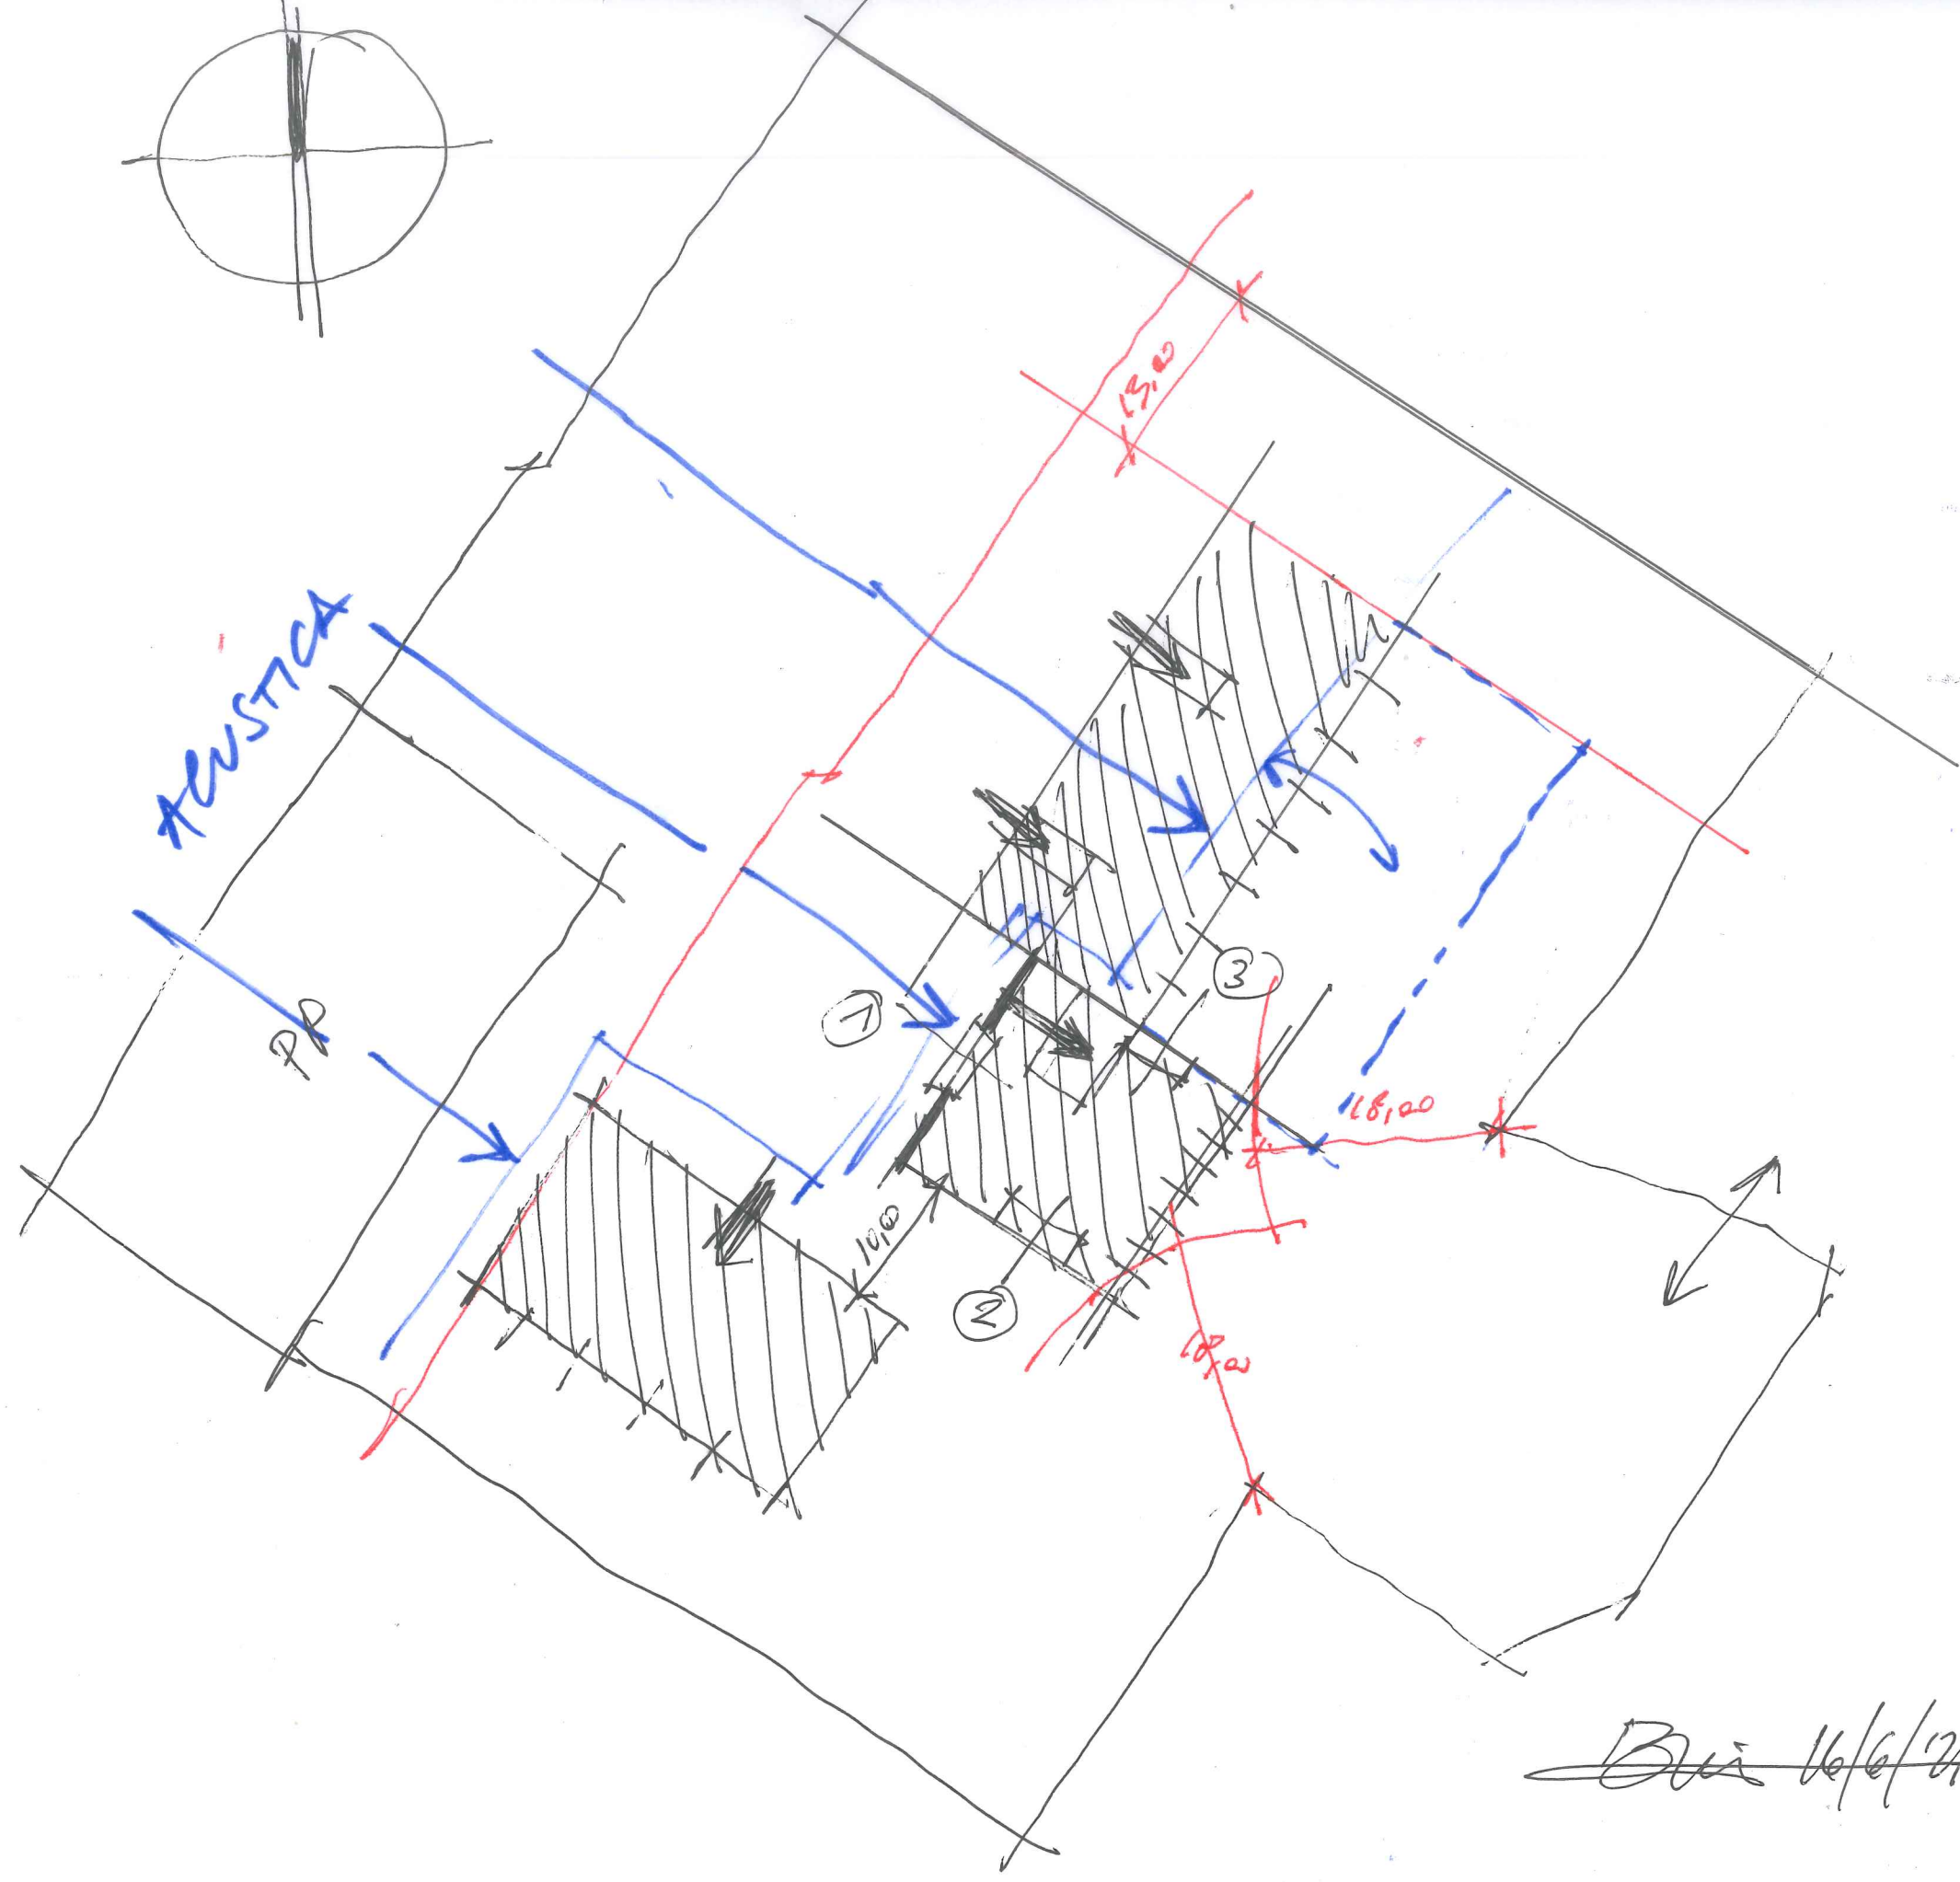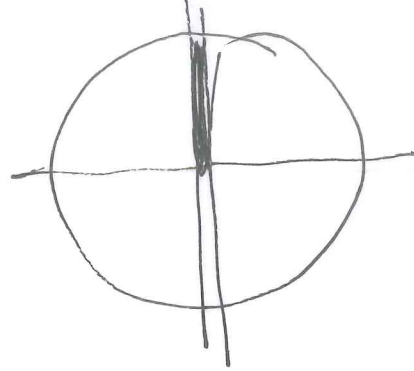

TEUSTICA

PR

1

2

3

10.00

15.00

18.00




18.00

Bu 16/6/71



(Bo 15/06/12)


TORNIS  
COMPACTA 18 x 180

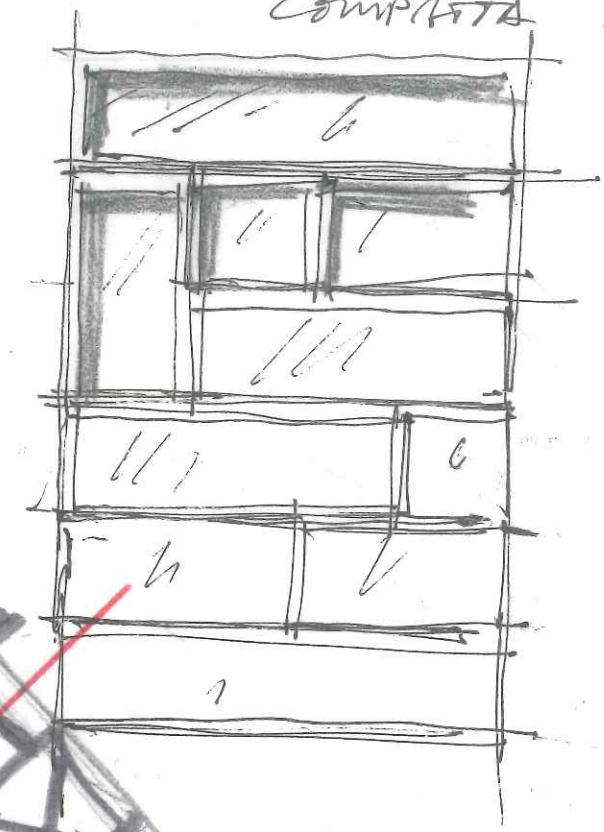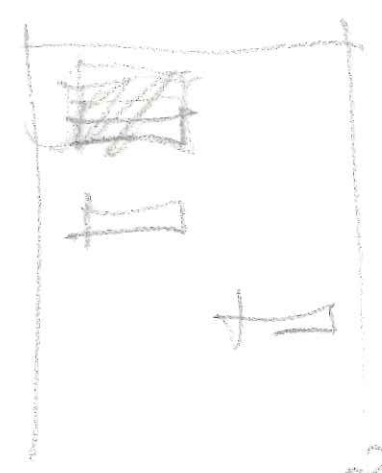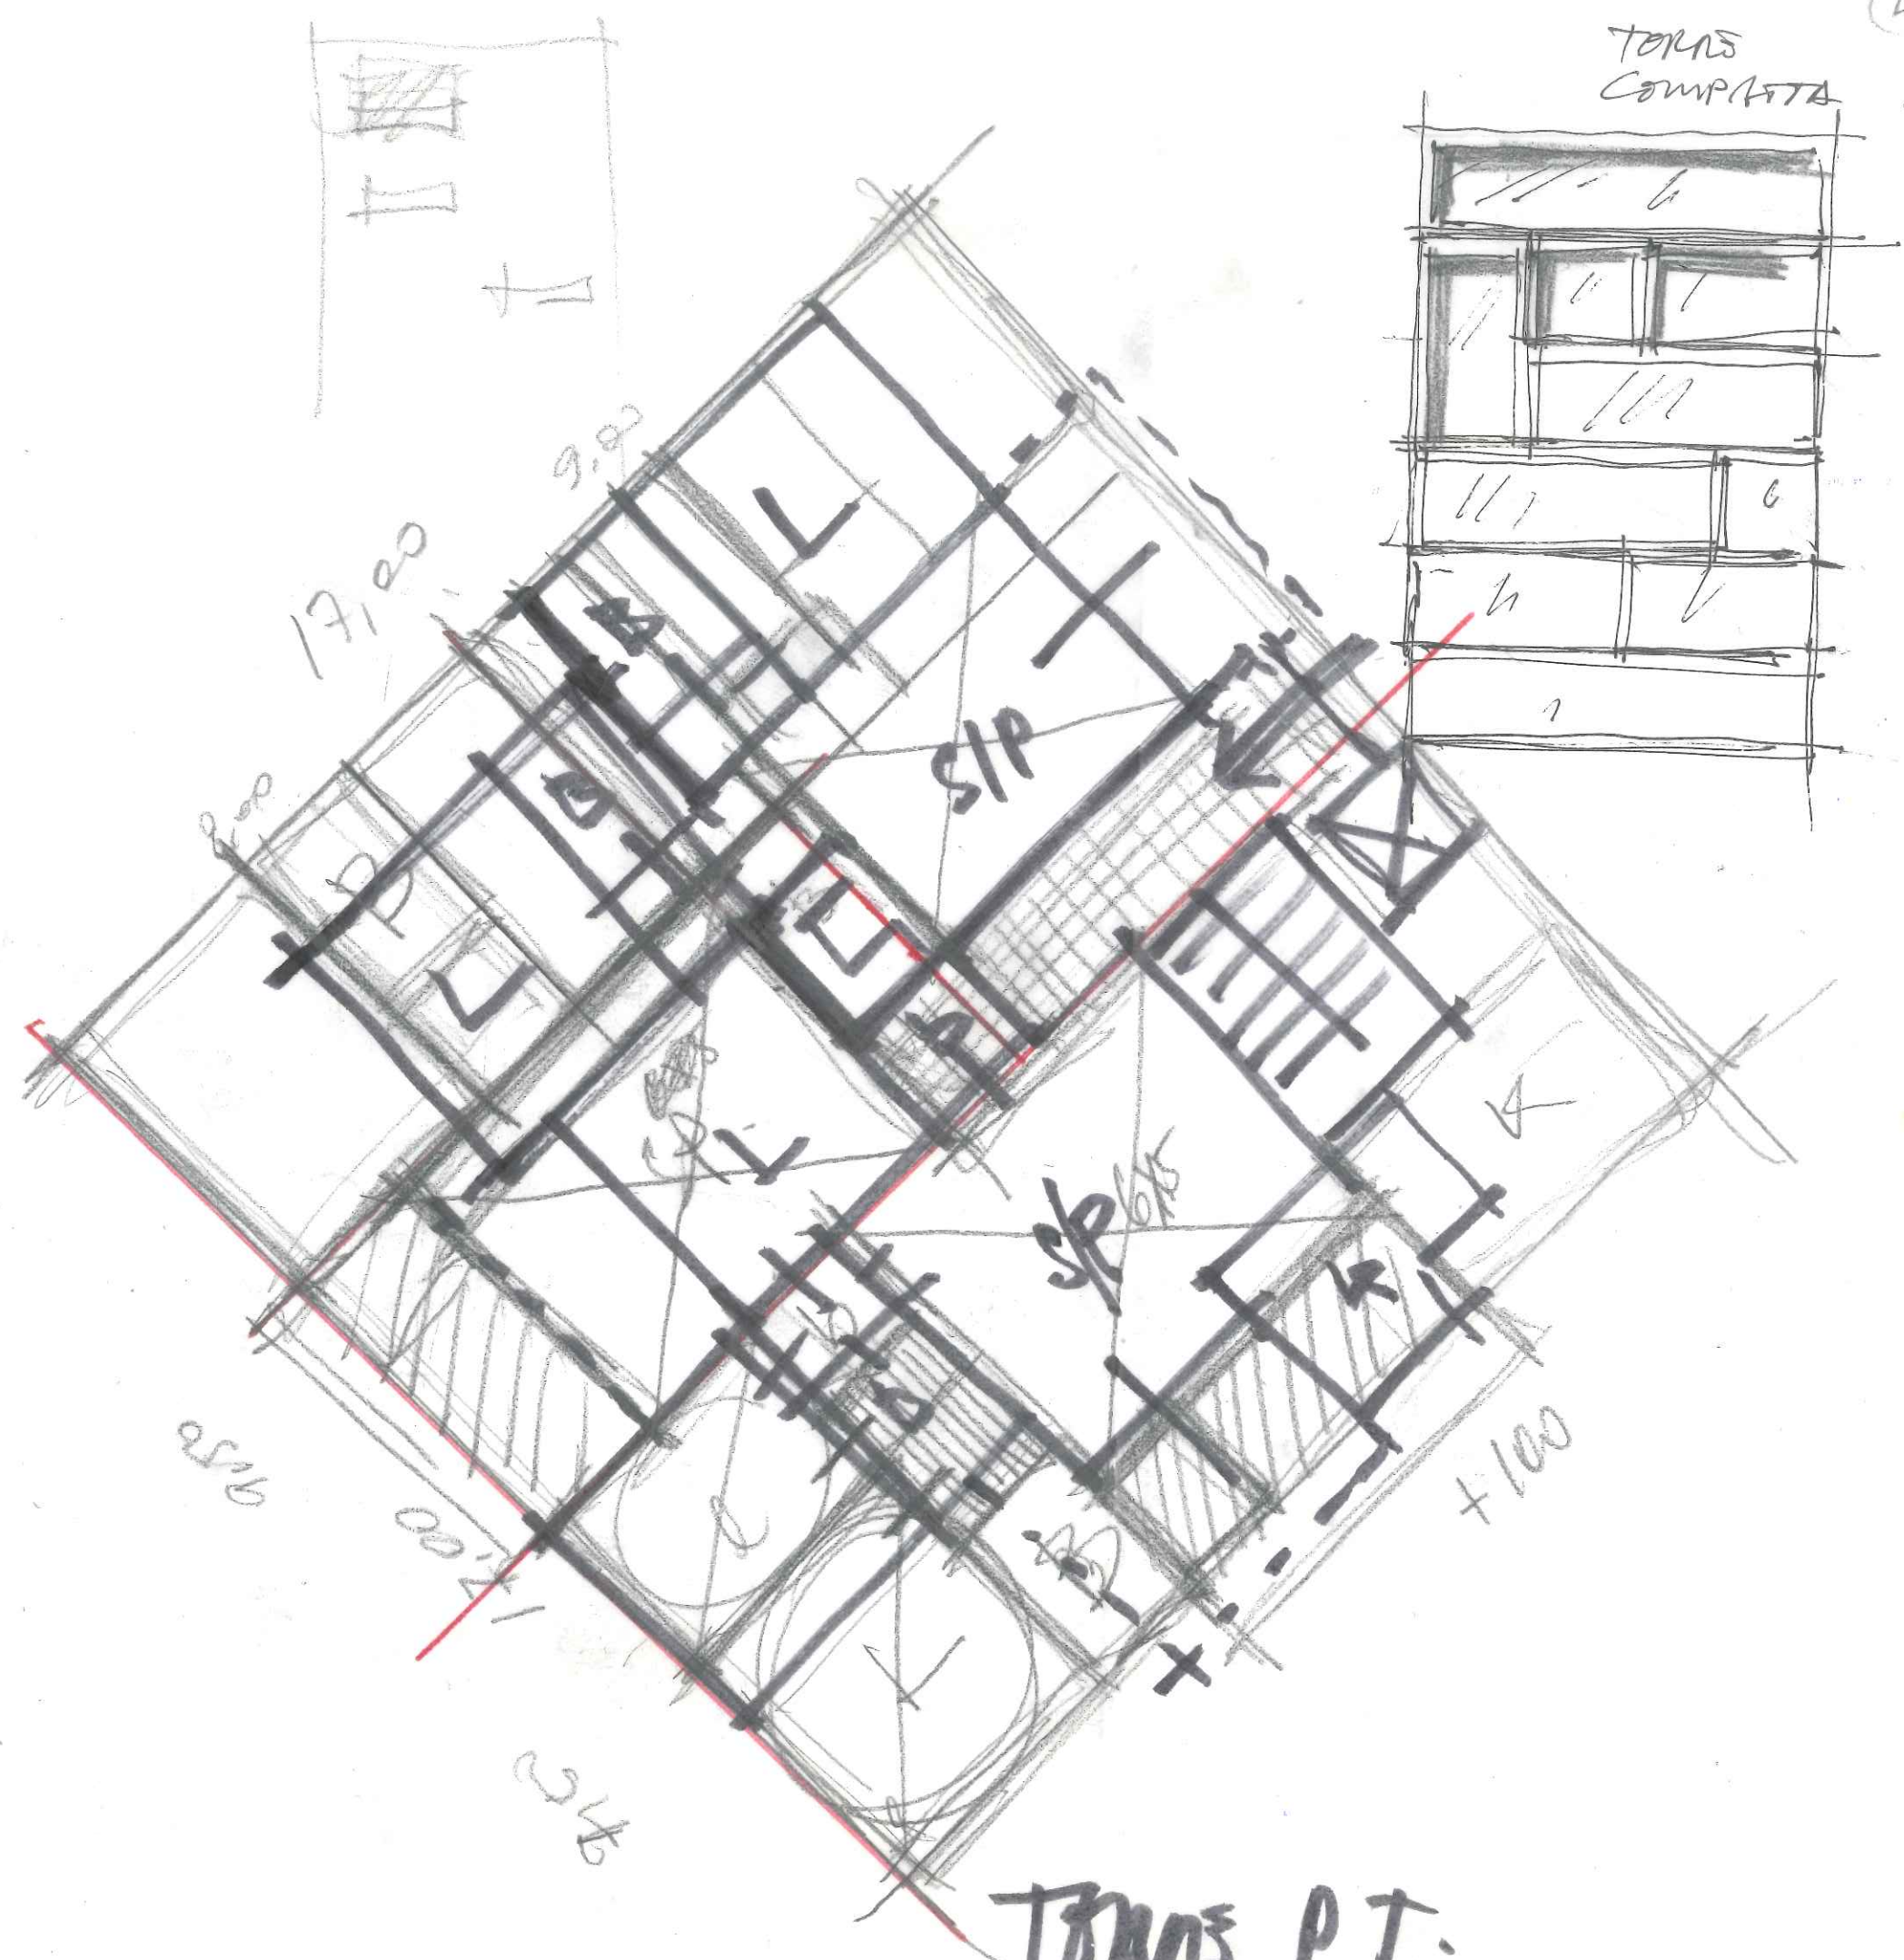


TORNIS P.T.




ZONA NOSTRA

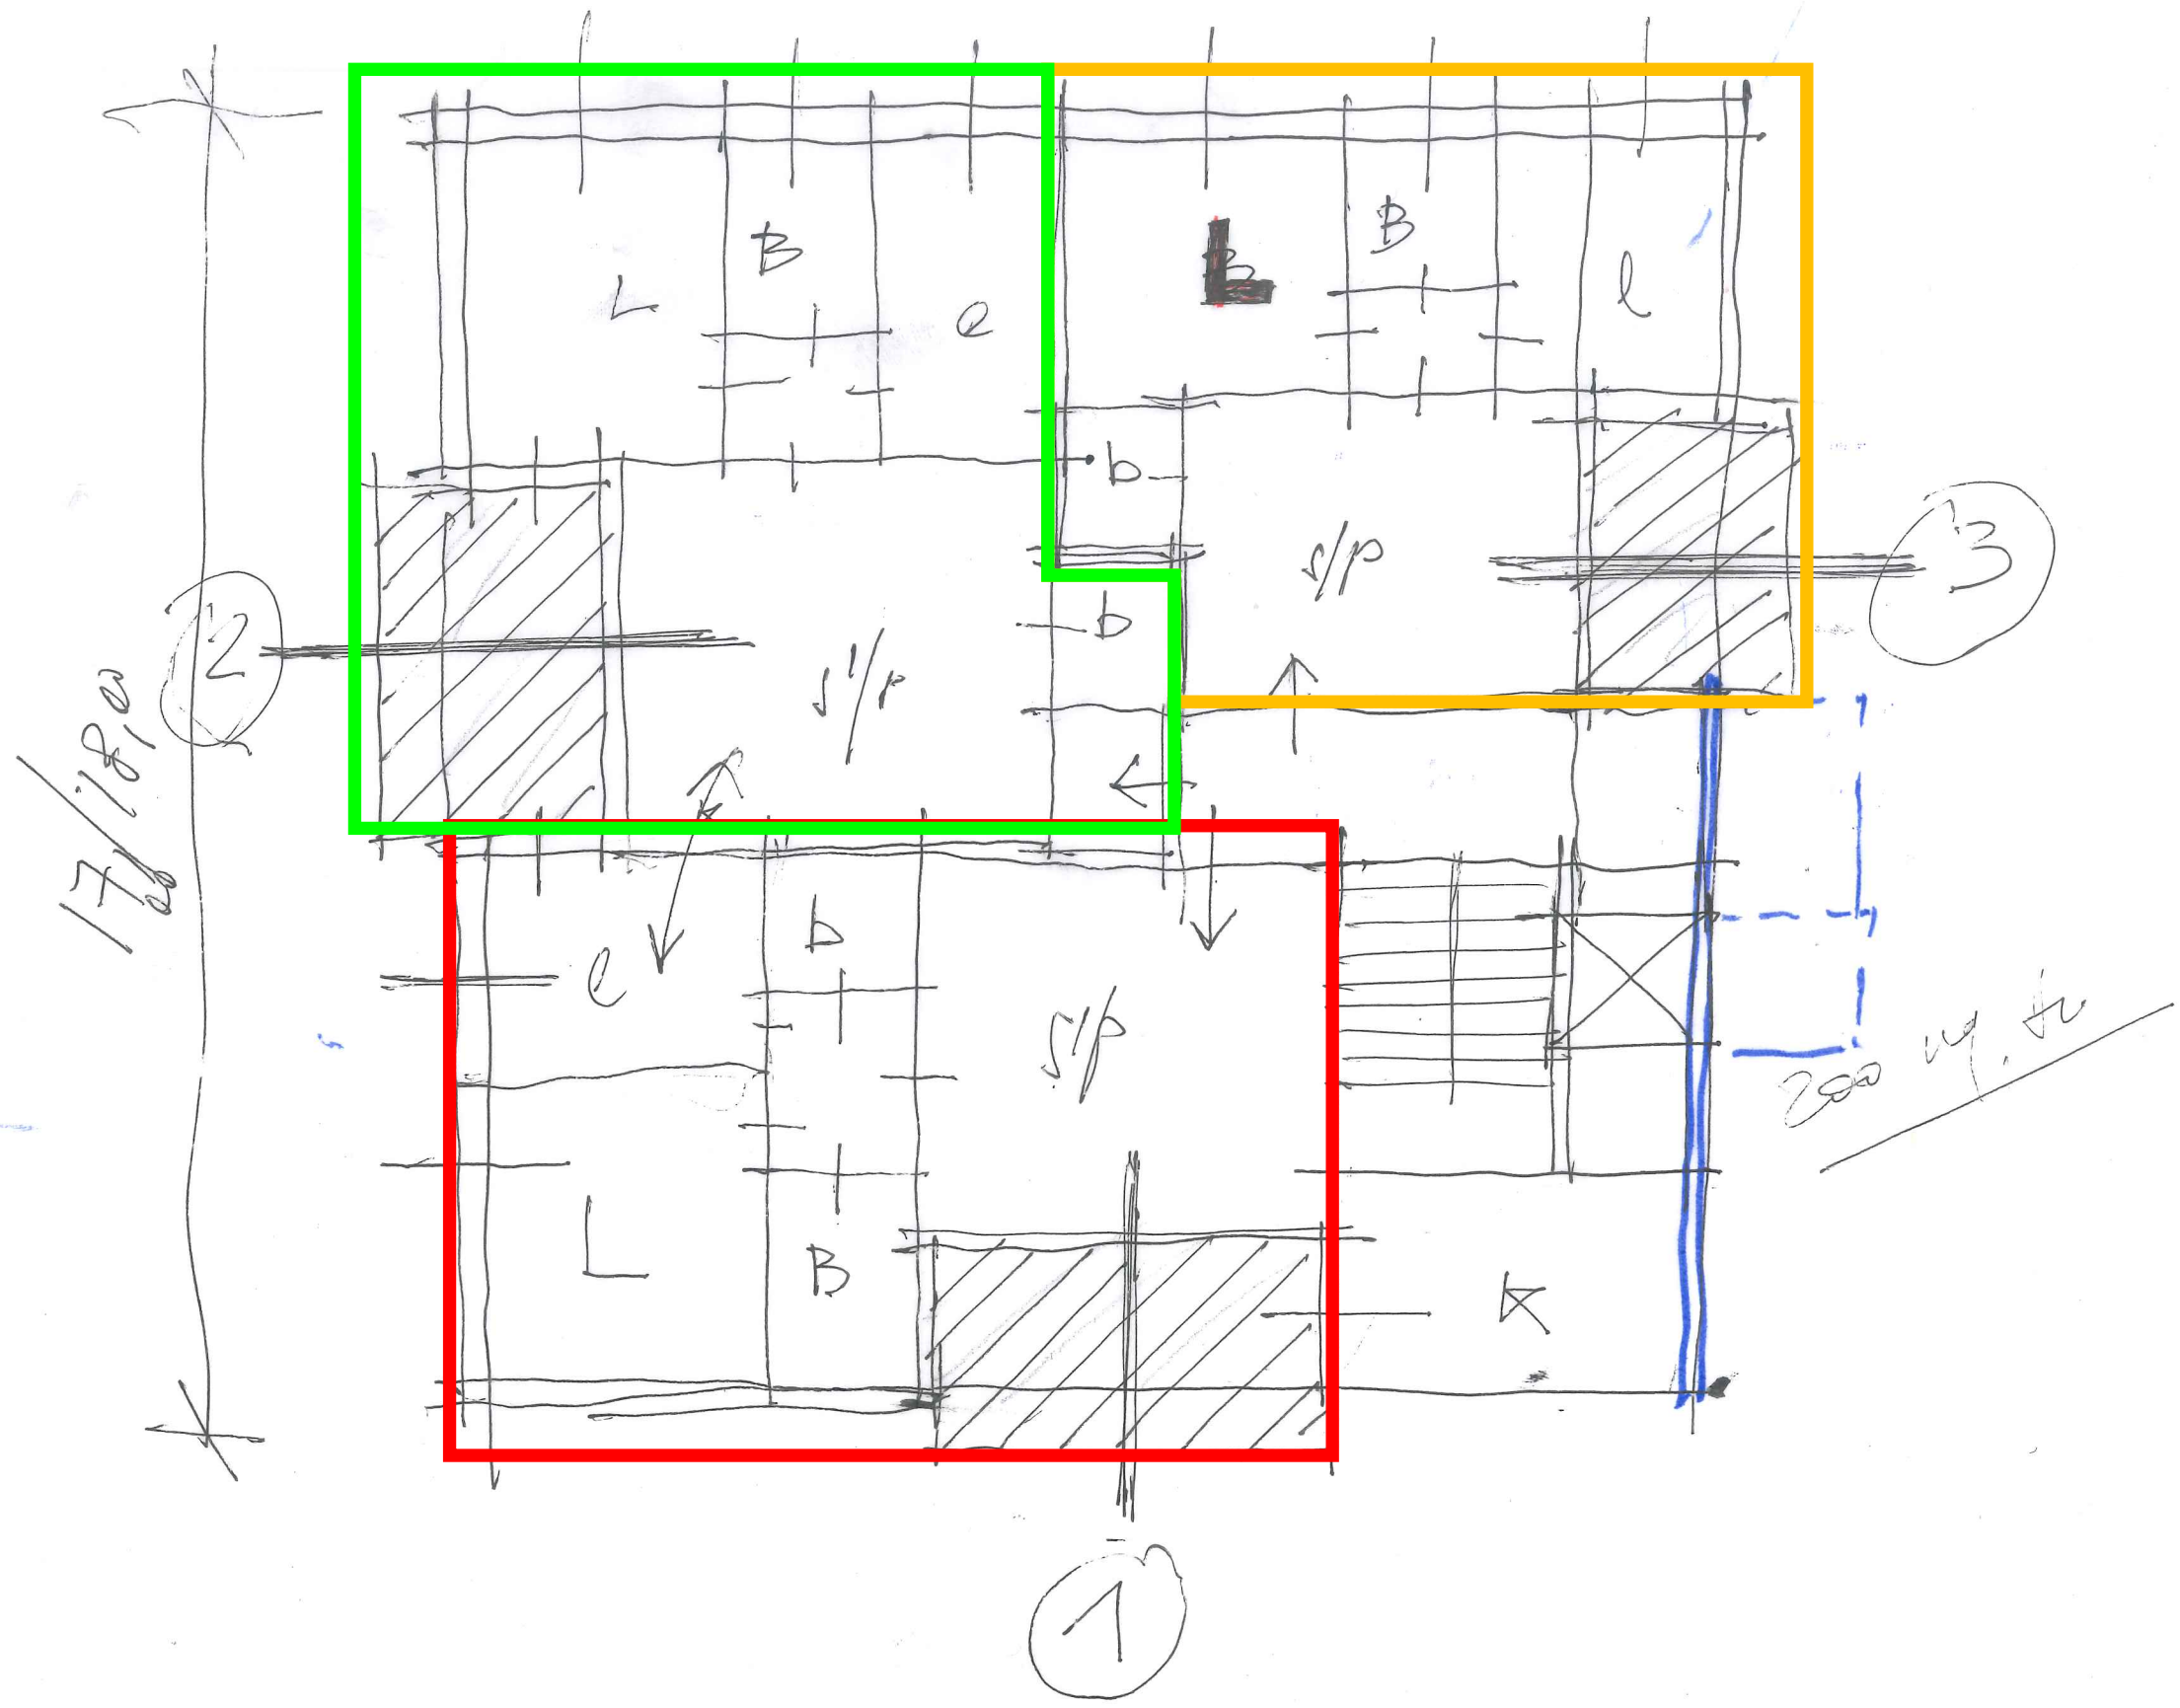



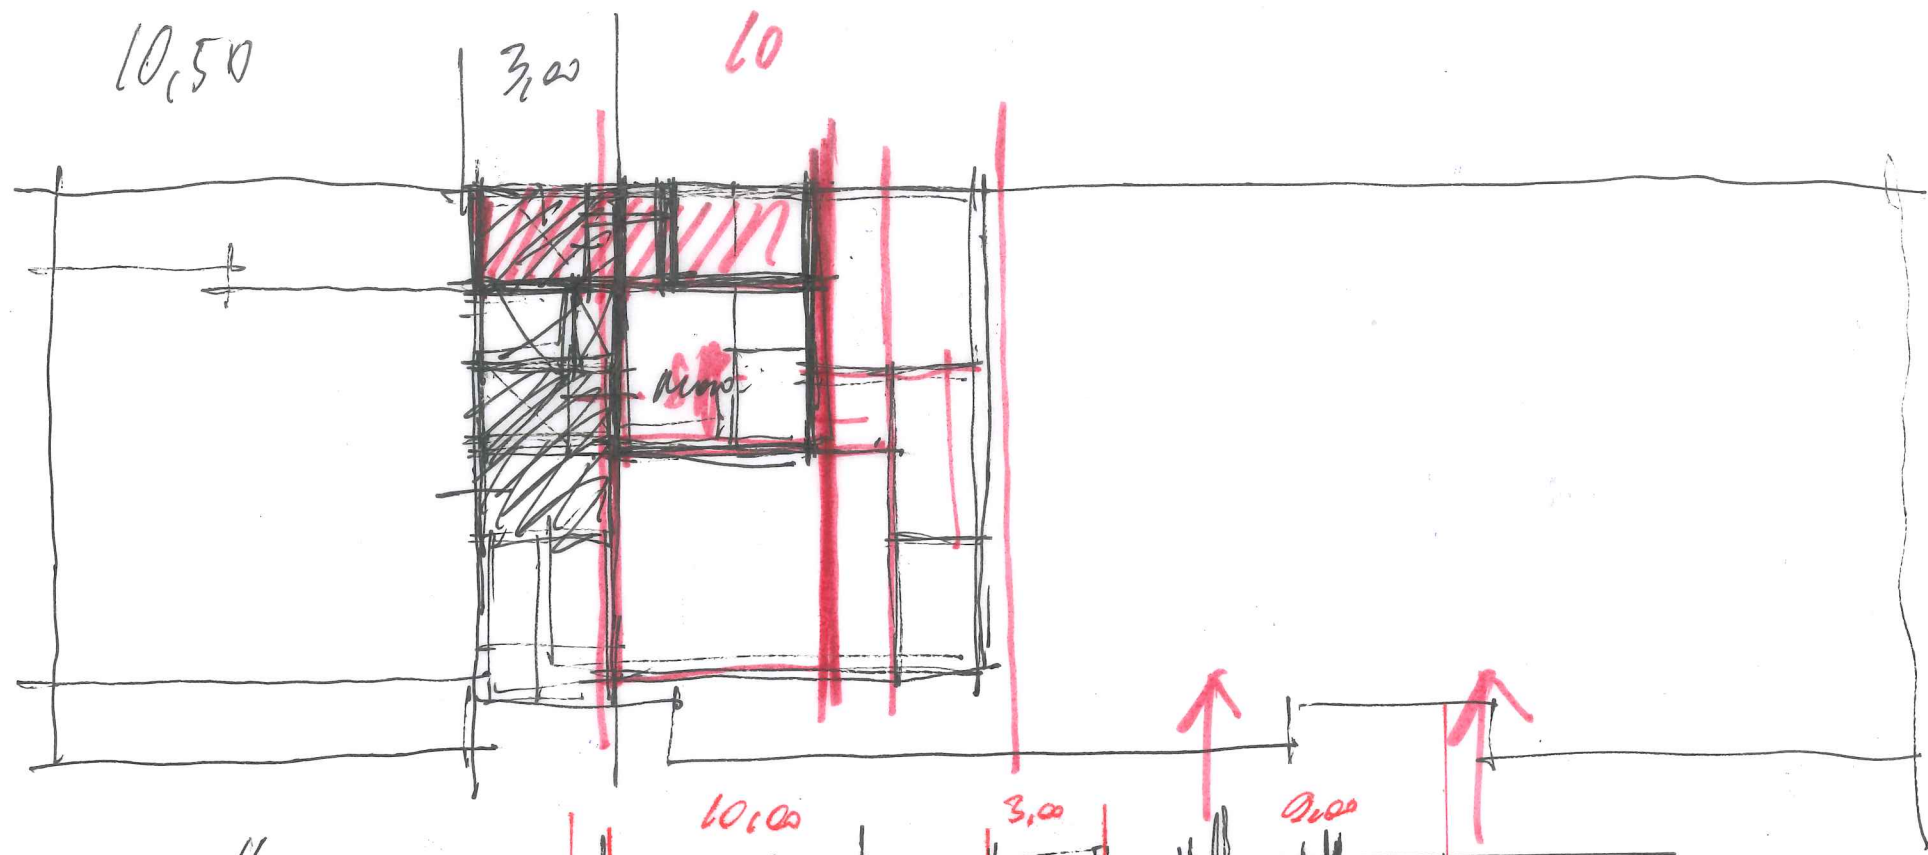


11,00

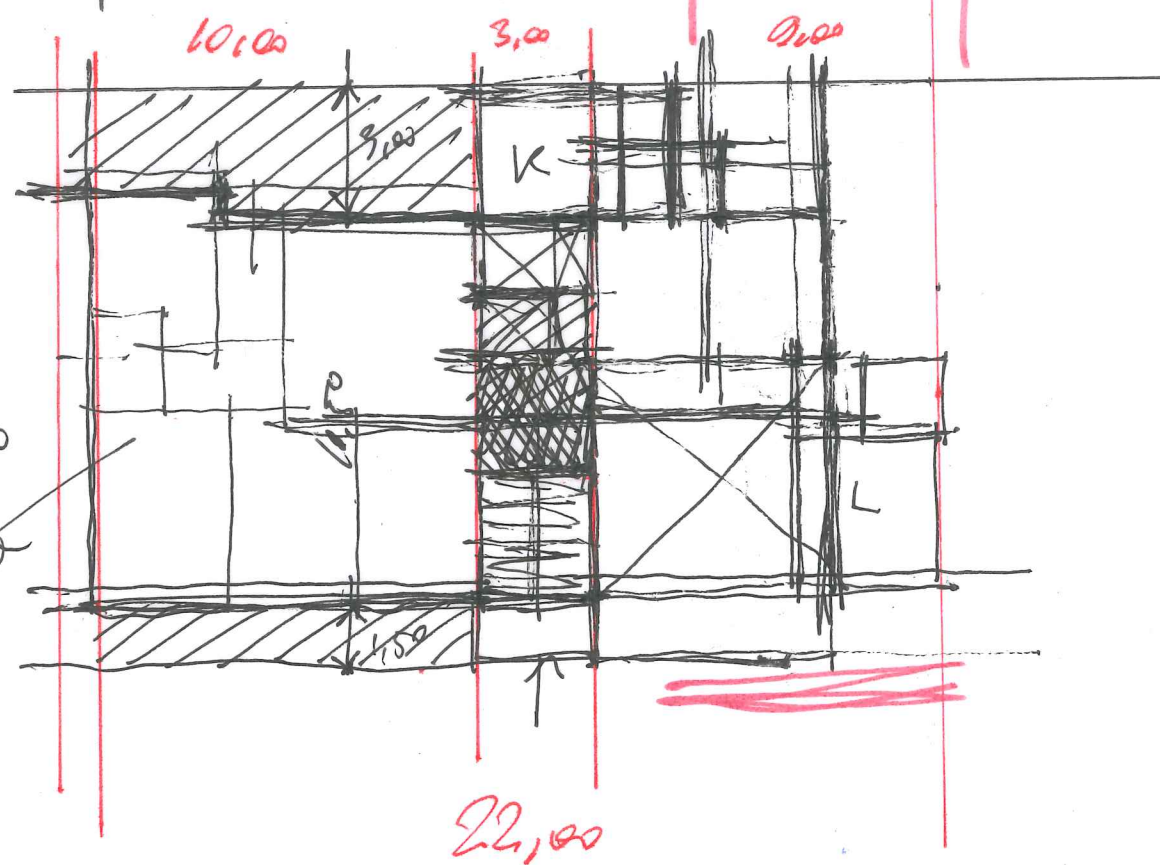

15,00  
 2 x piano  
 granitoblocc



22,00




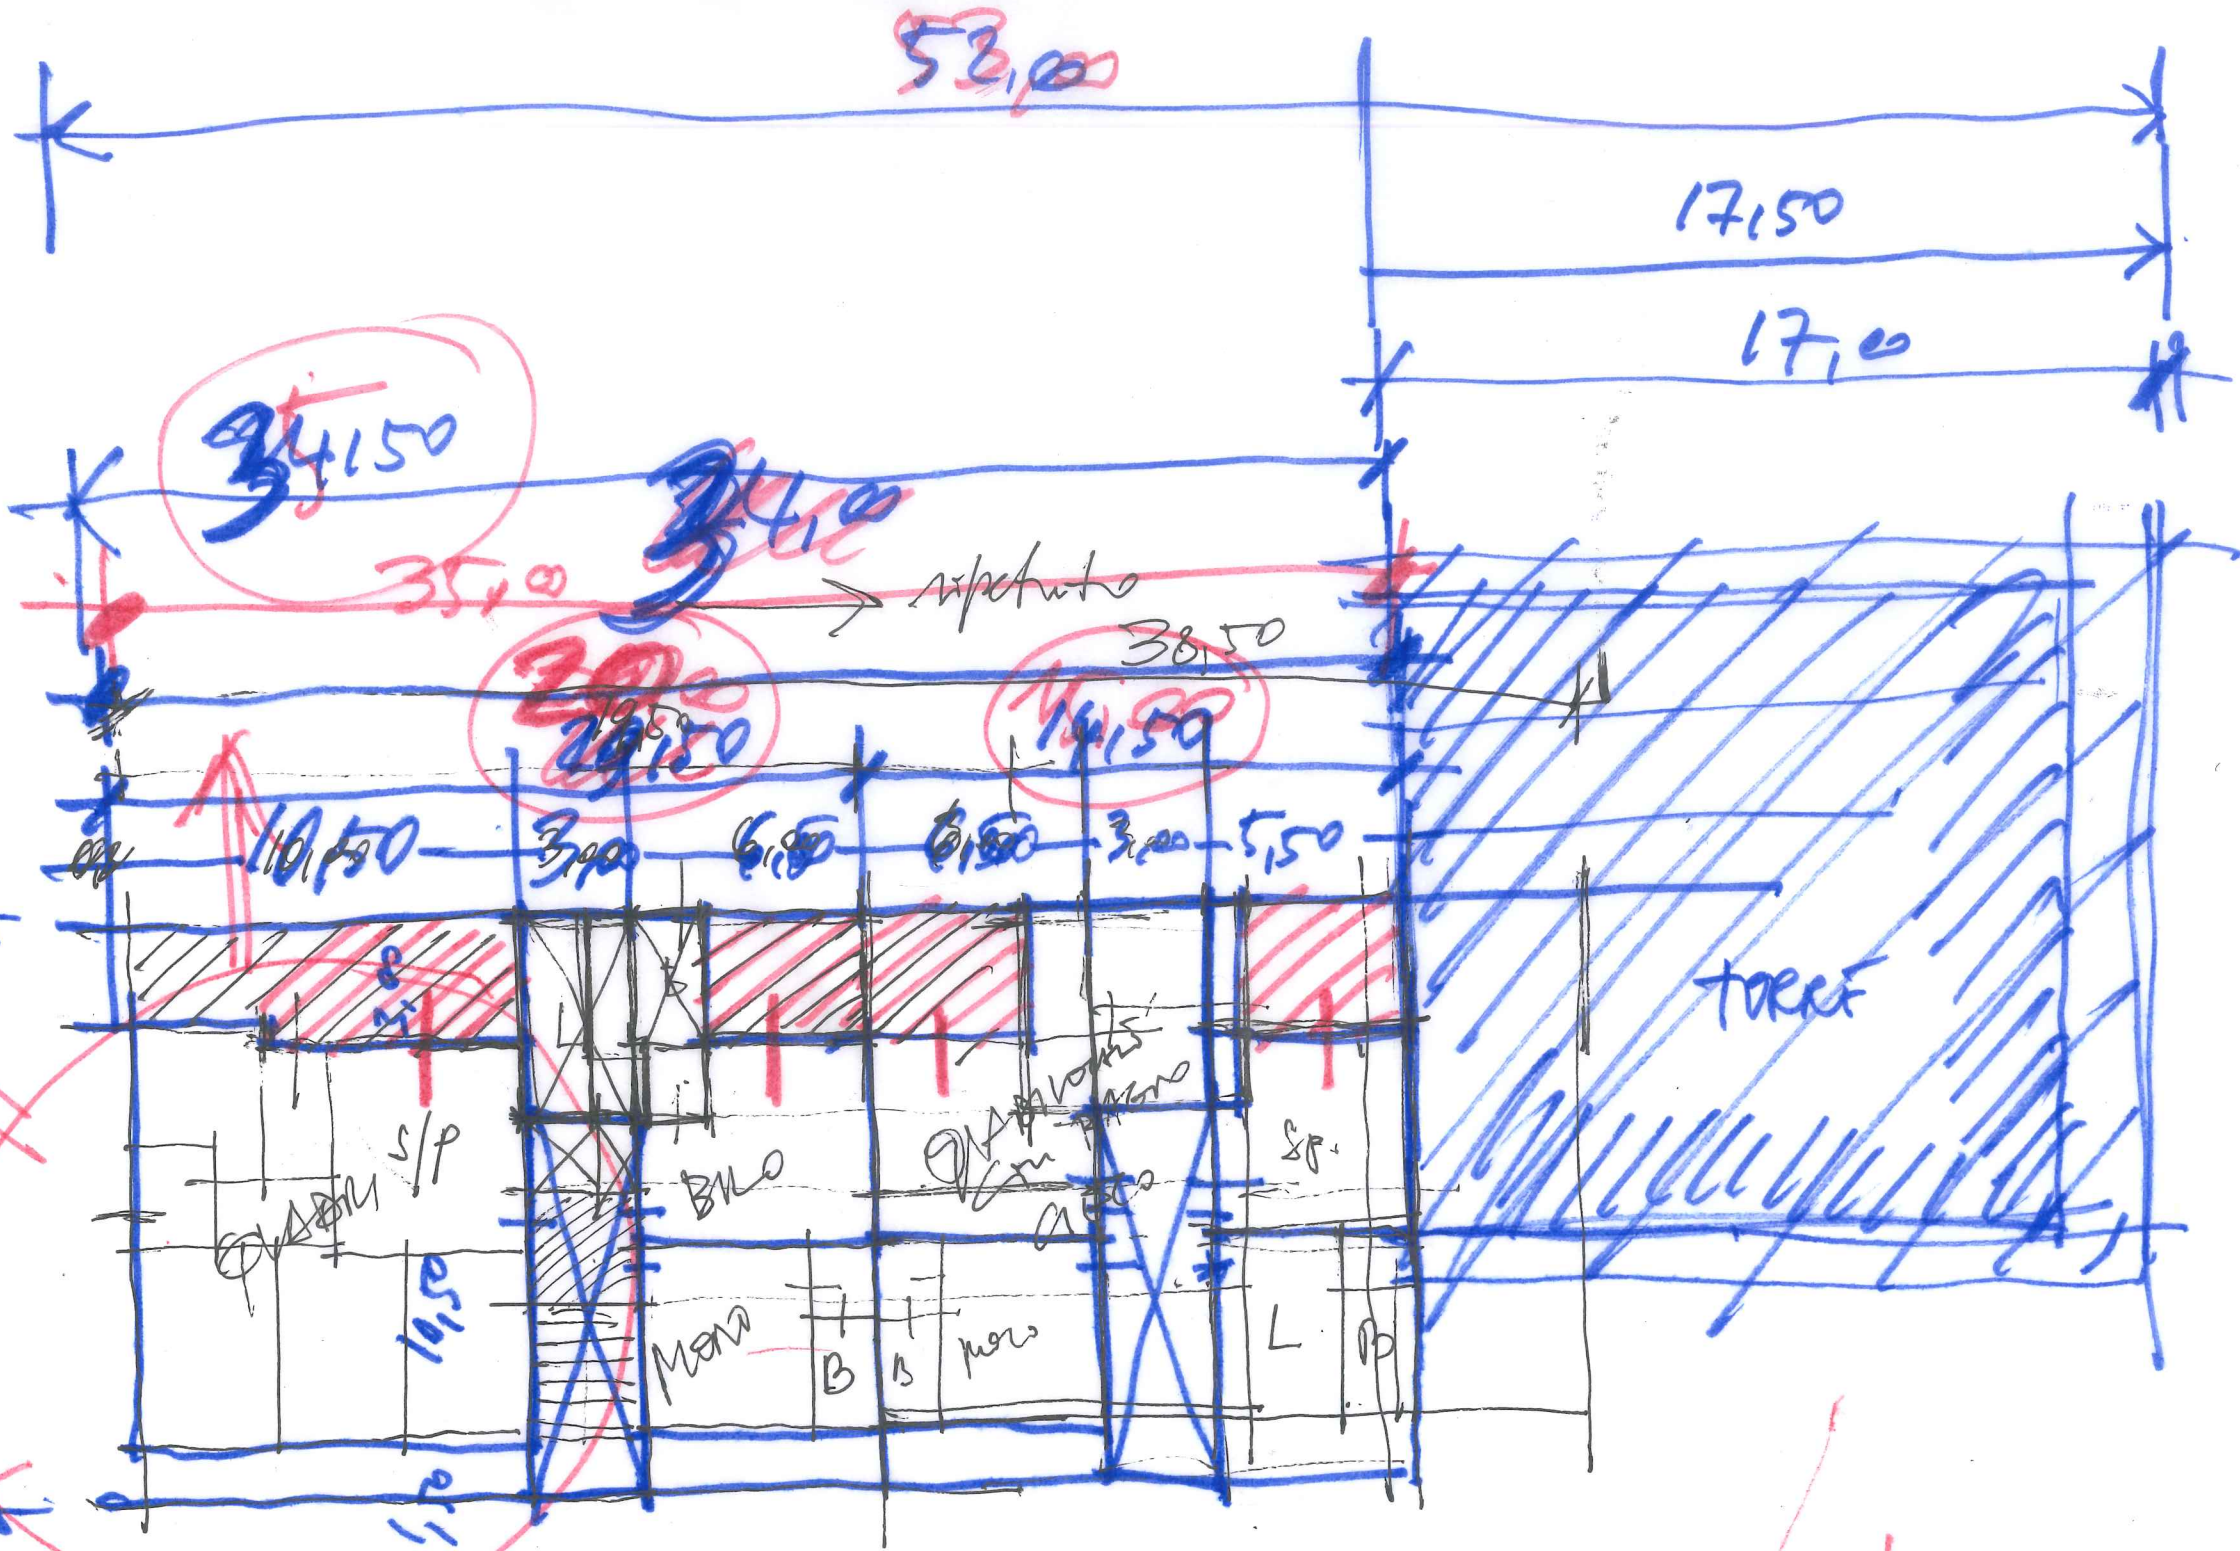


APPALLO  
MIGLIORE

- 1 QUARTO 90 ⇒ 90
  - 3 BILLO 50 X ⇒ 150
  - 2 MORNO 30 X ⇒ 60
- } (300)

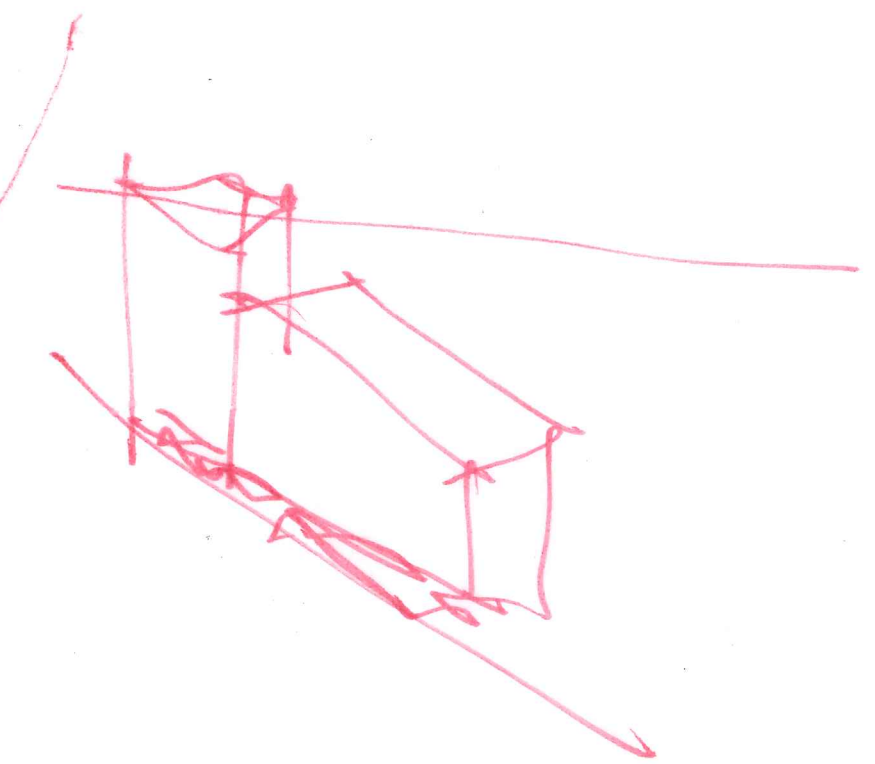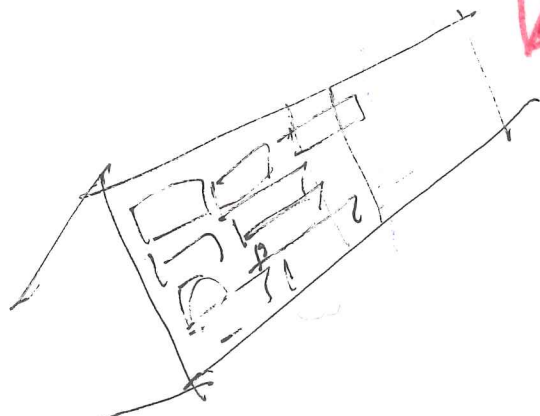



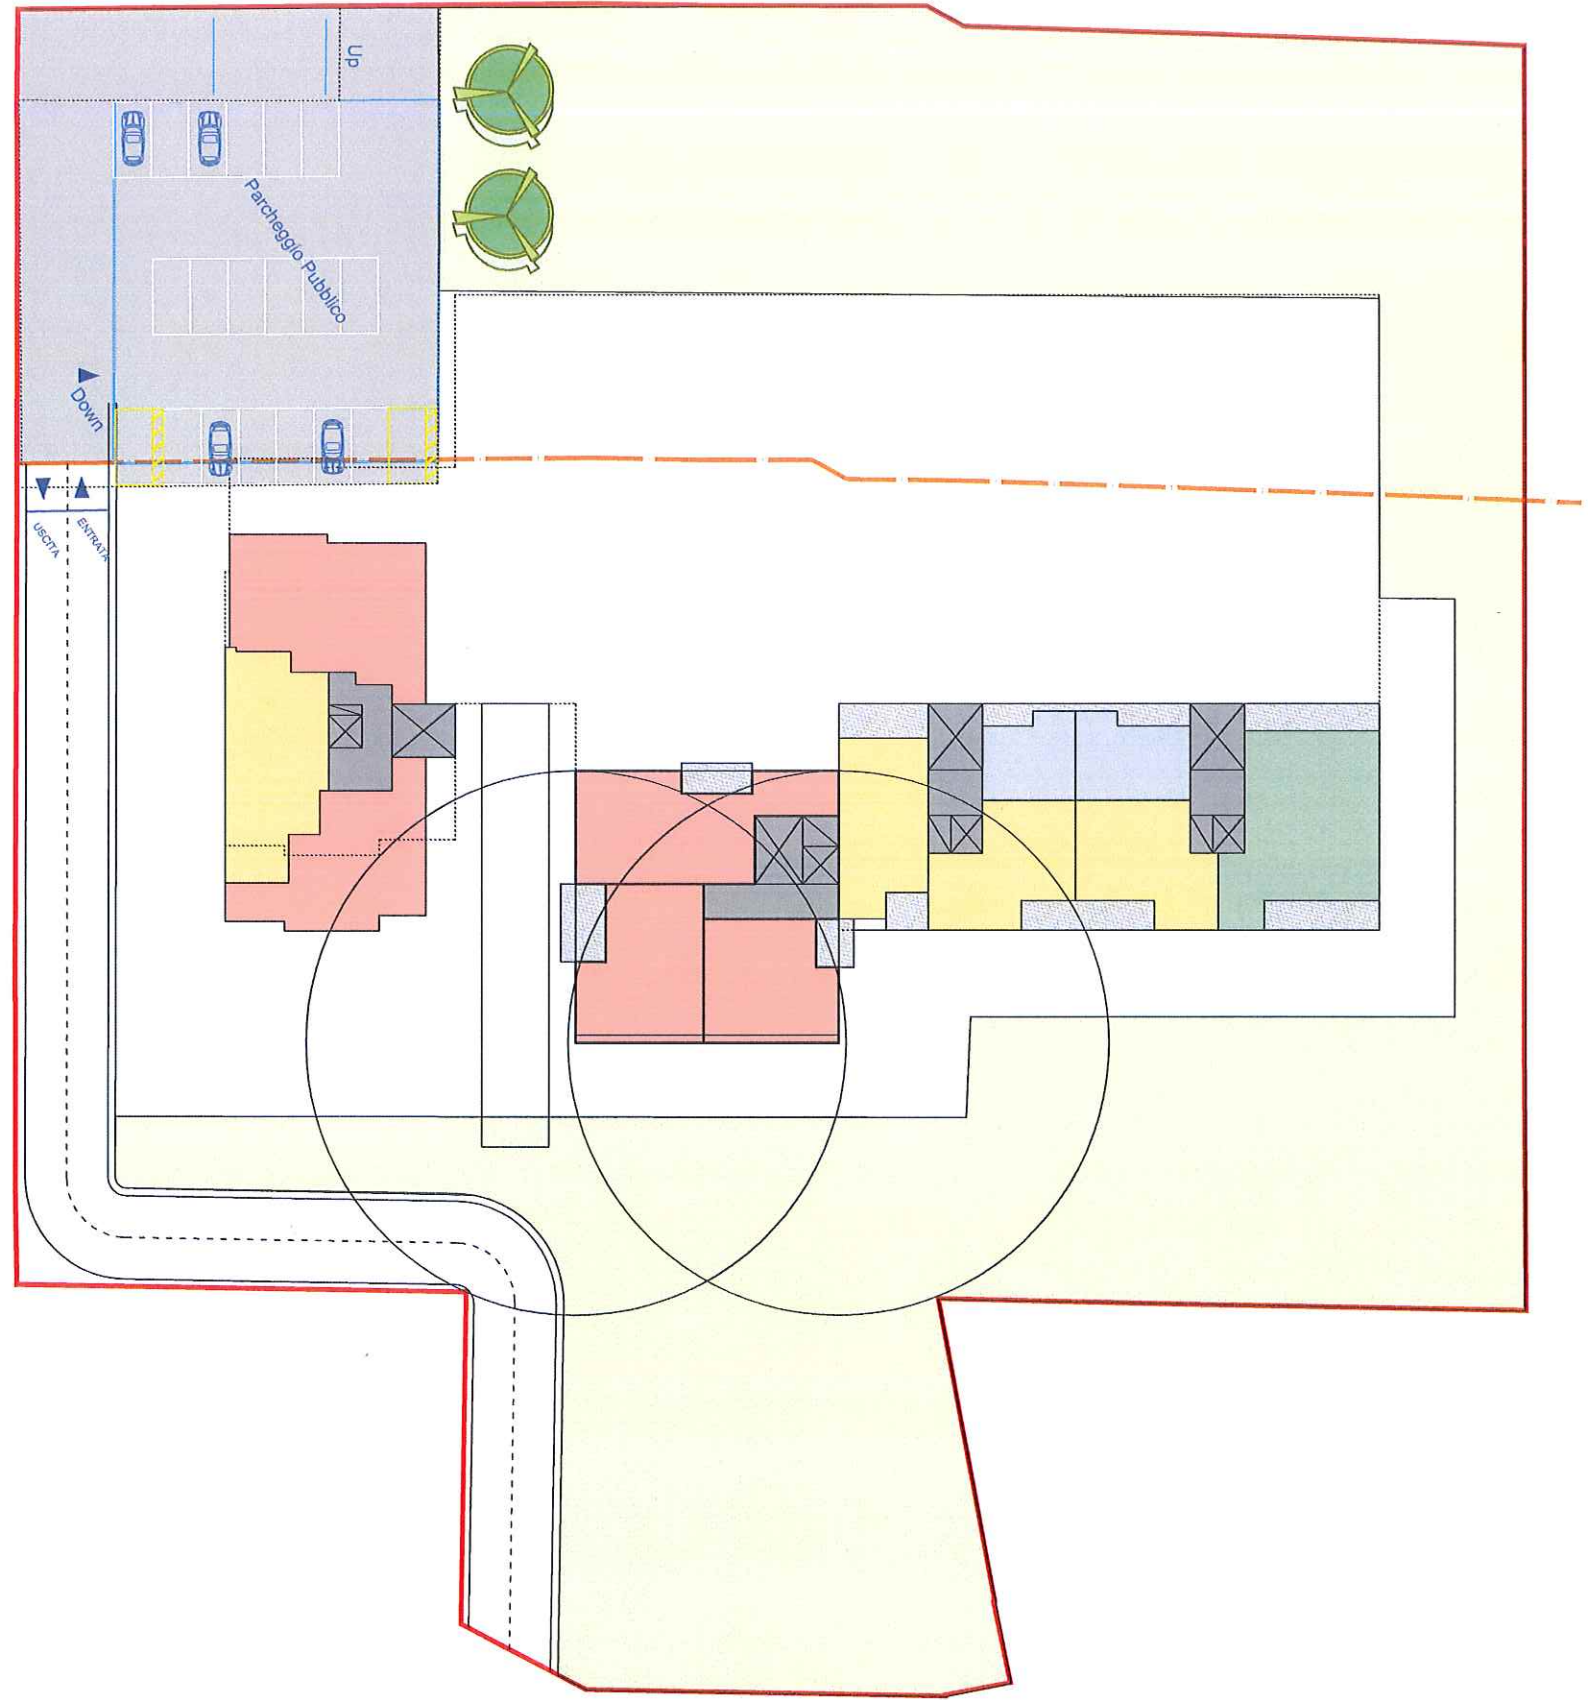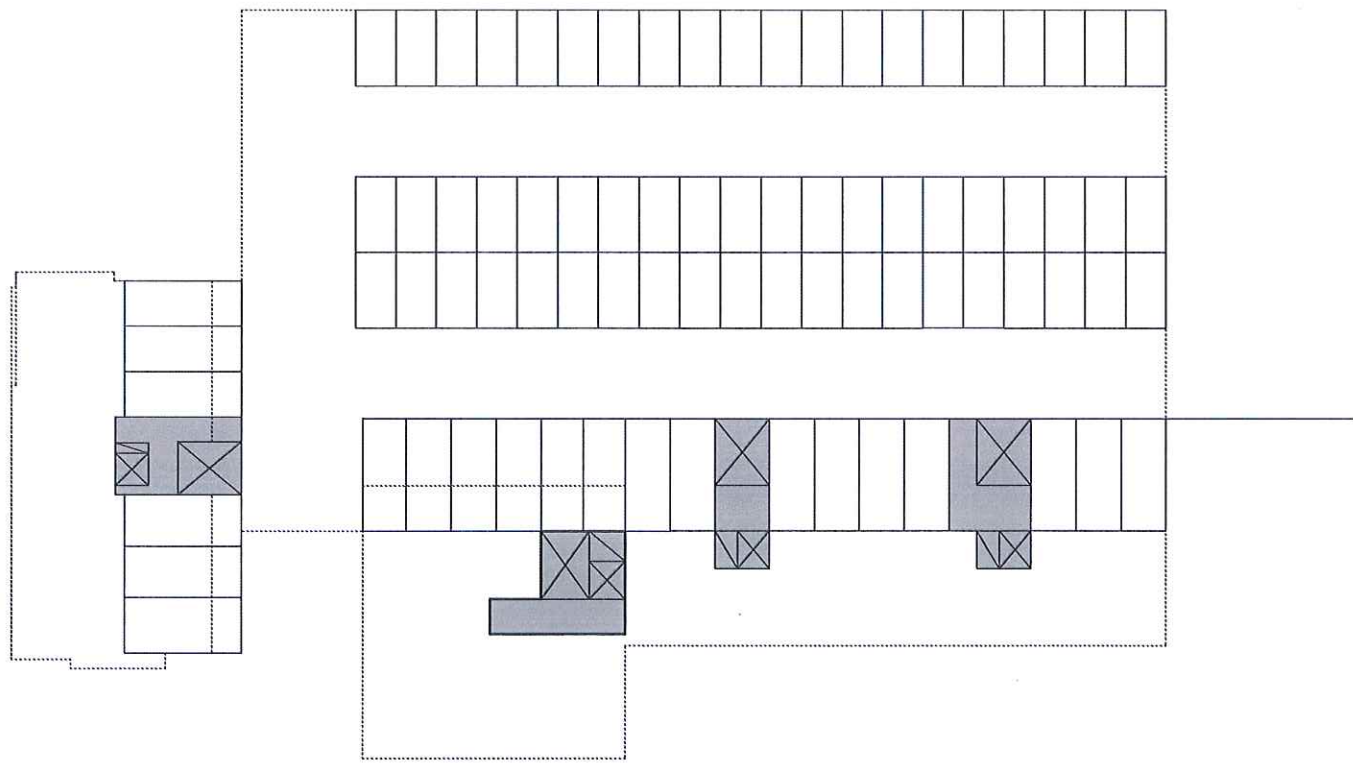






























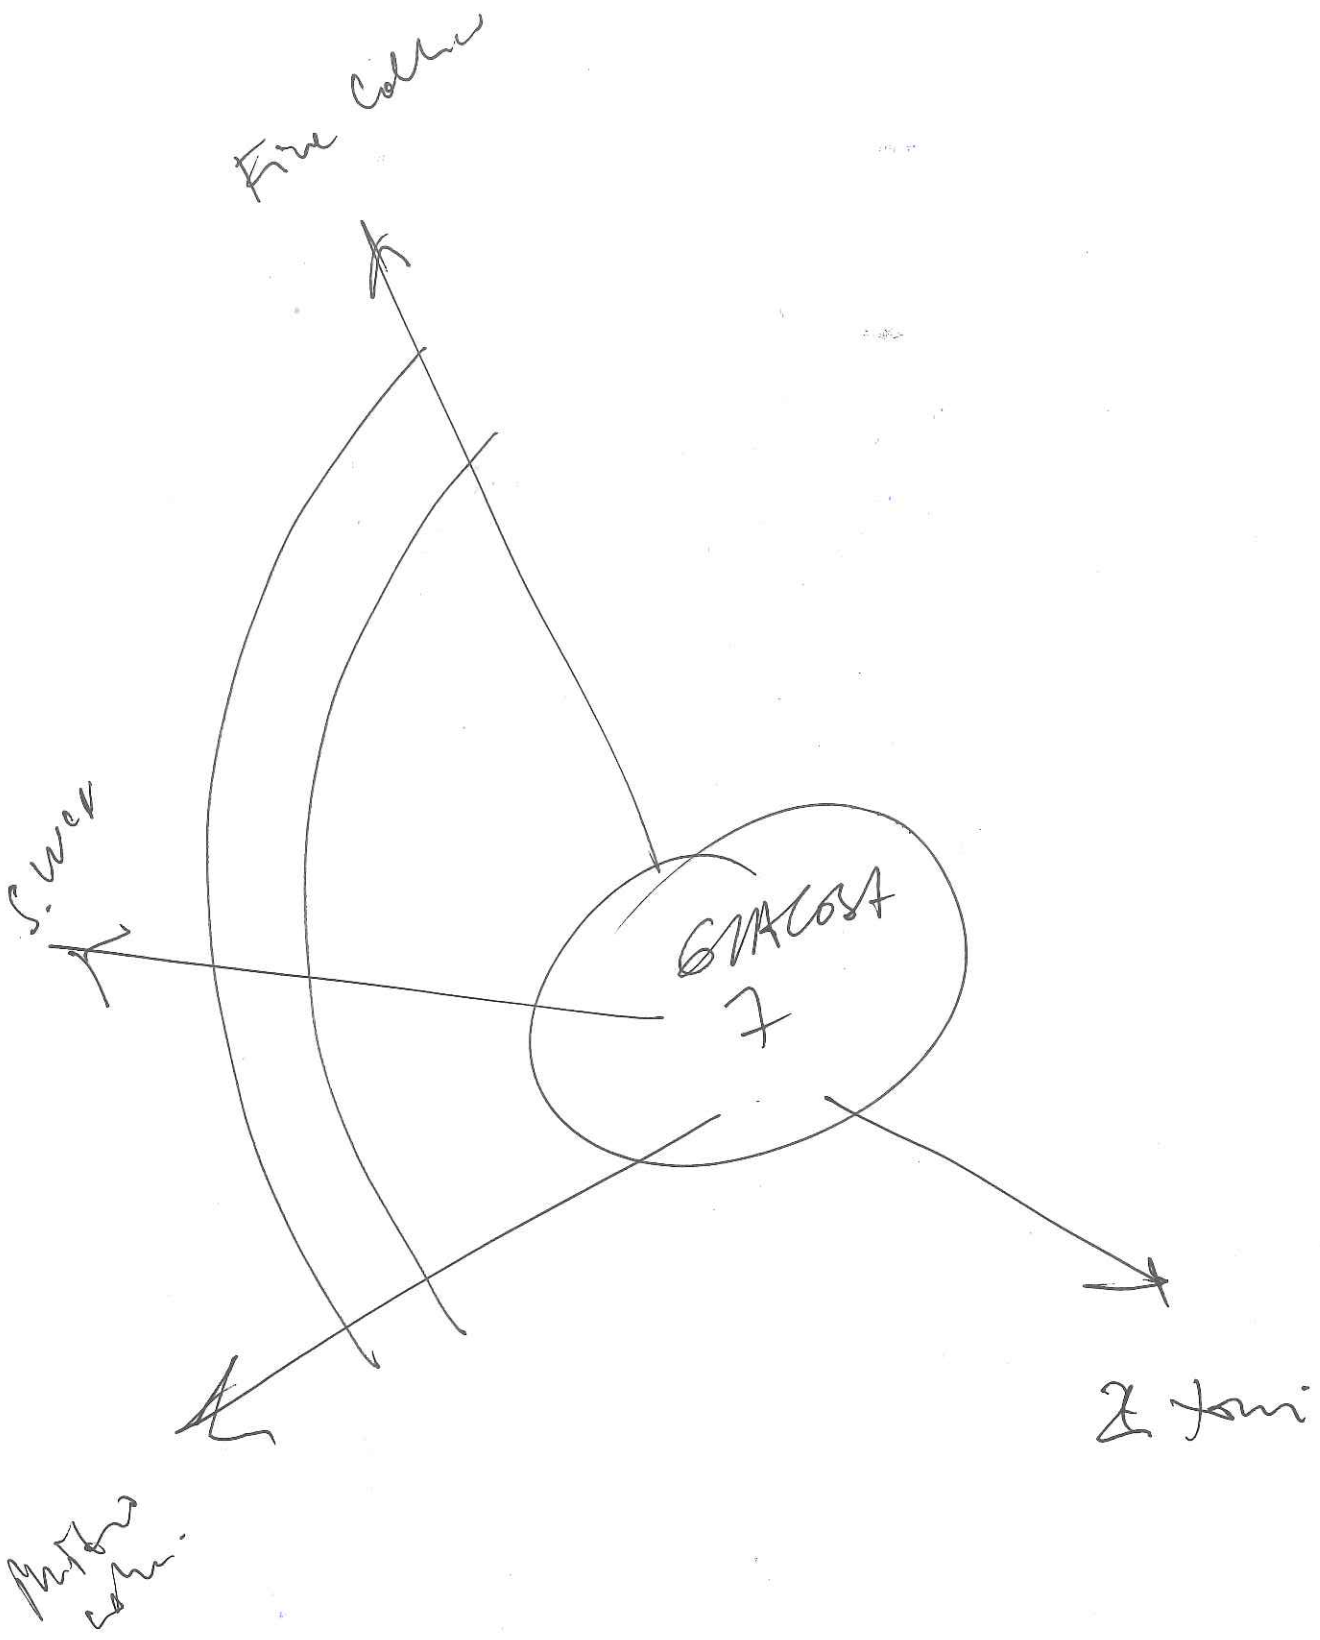




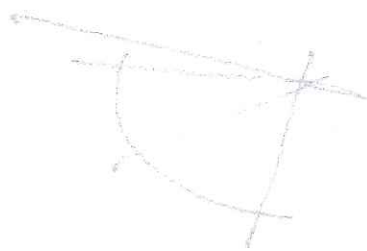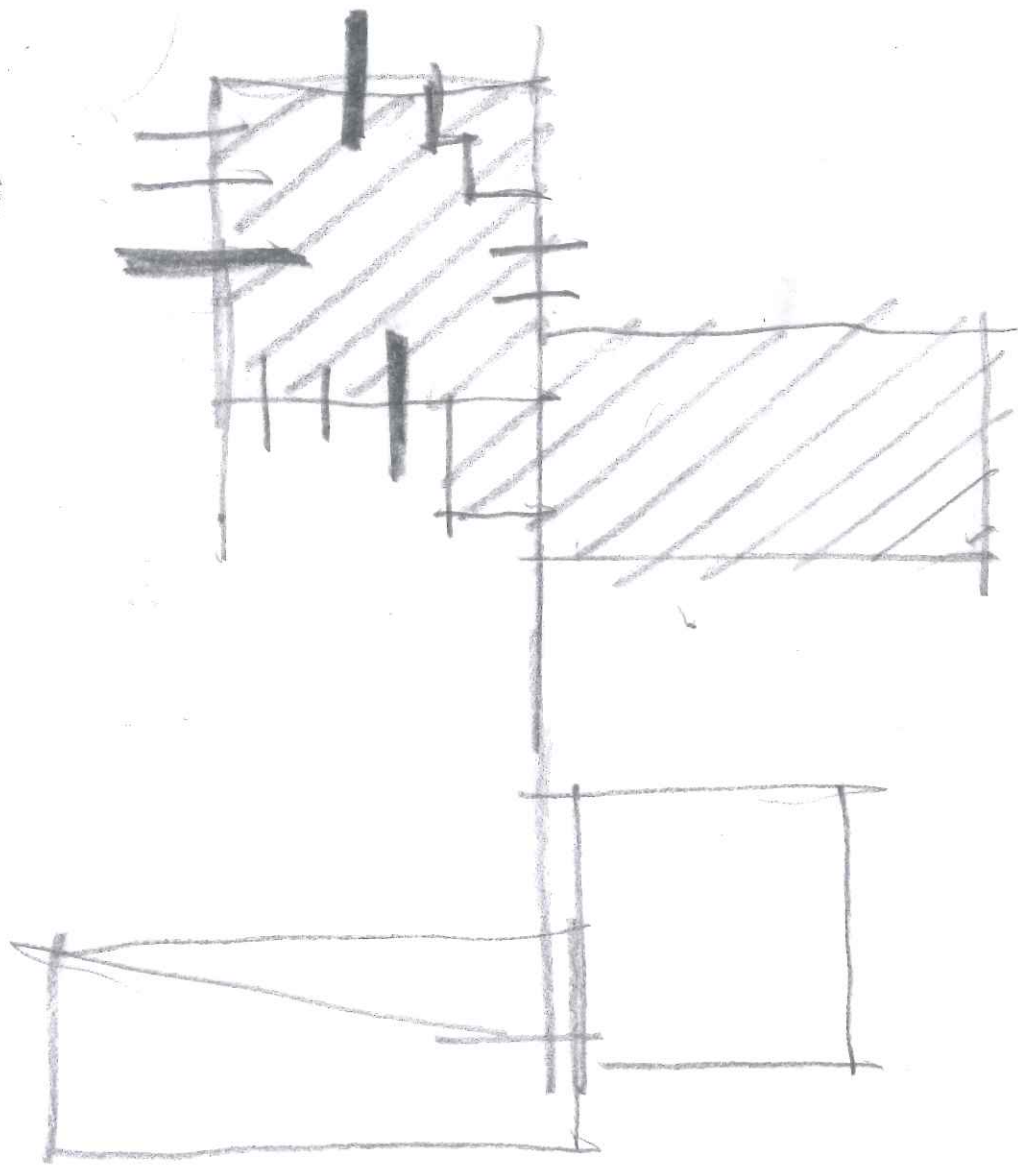













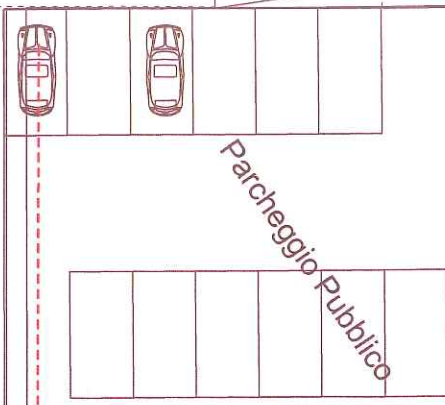


Down

ENTRATA USCITA

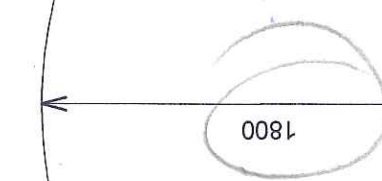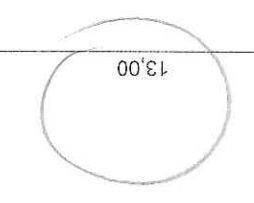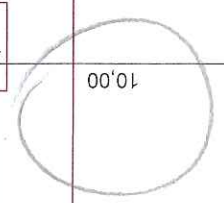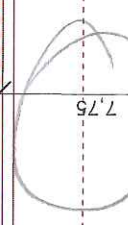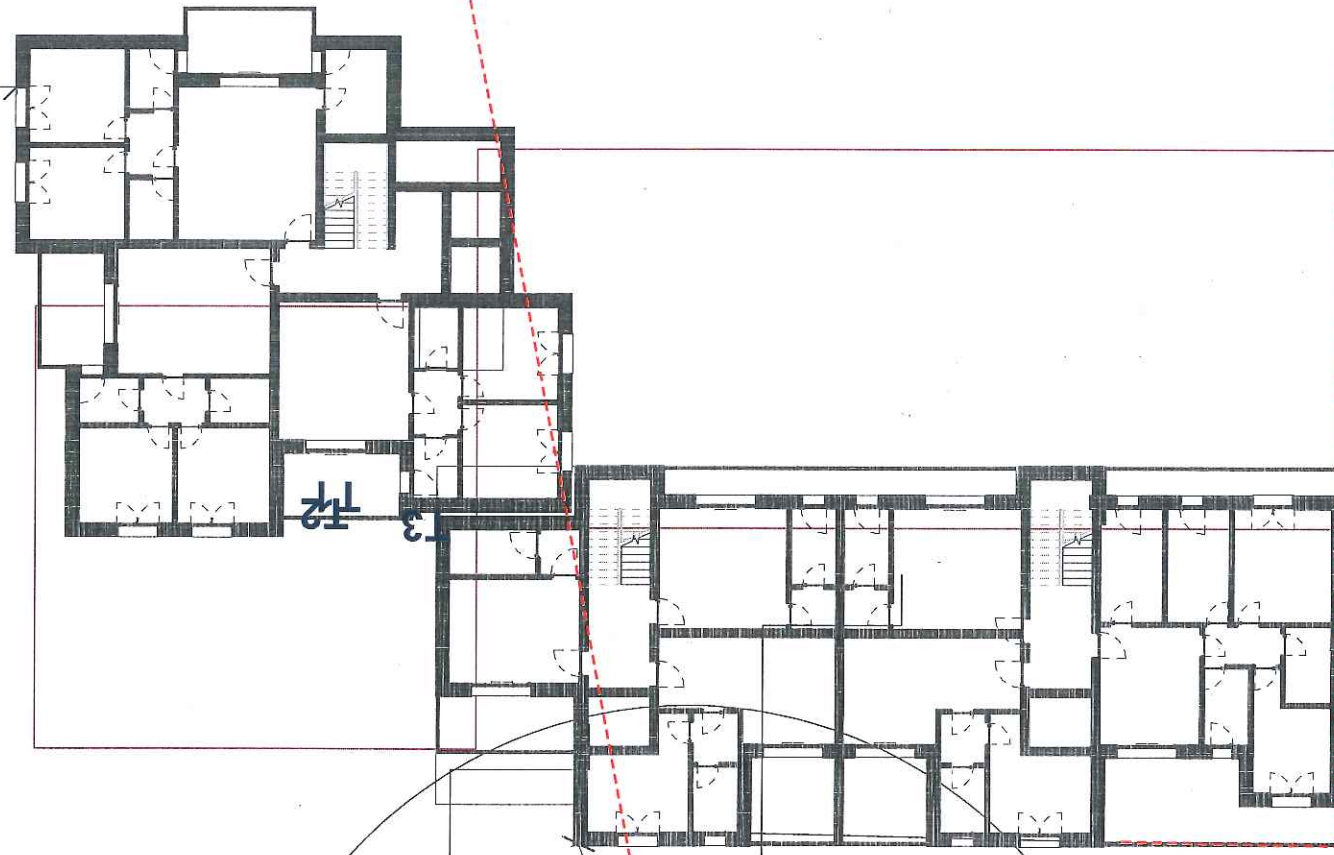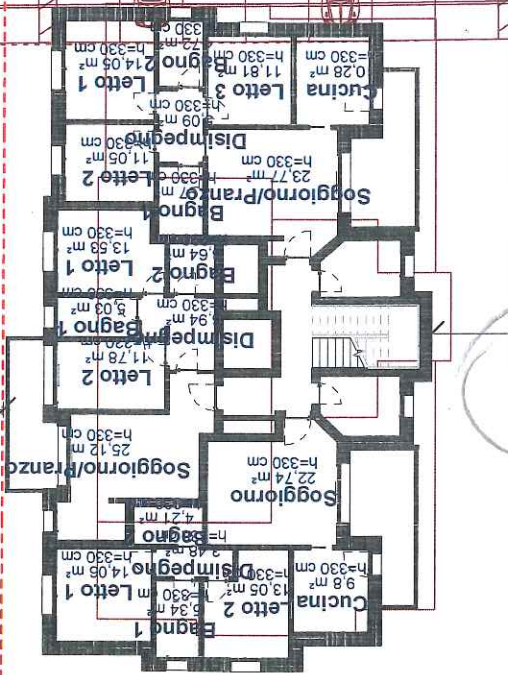

13,25

13,00

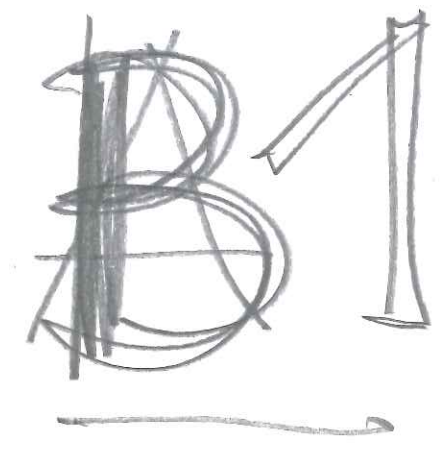



Parcheggio Pubblico

Down

USCITA ENTRATA

7,75

1000

10,02

1800


10,01

B2





B3

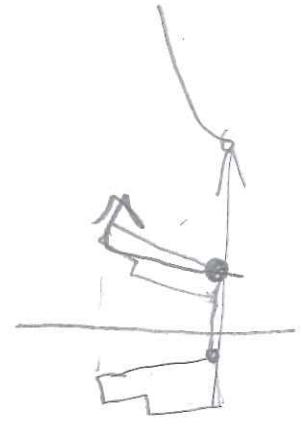

Pilotis *piatta*

SPAZIO CONDOMINIALE

PARTI USO PASSANTE

1000

1000


10.00

1800




B3\_bis

coincidenza muro

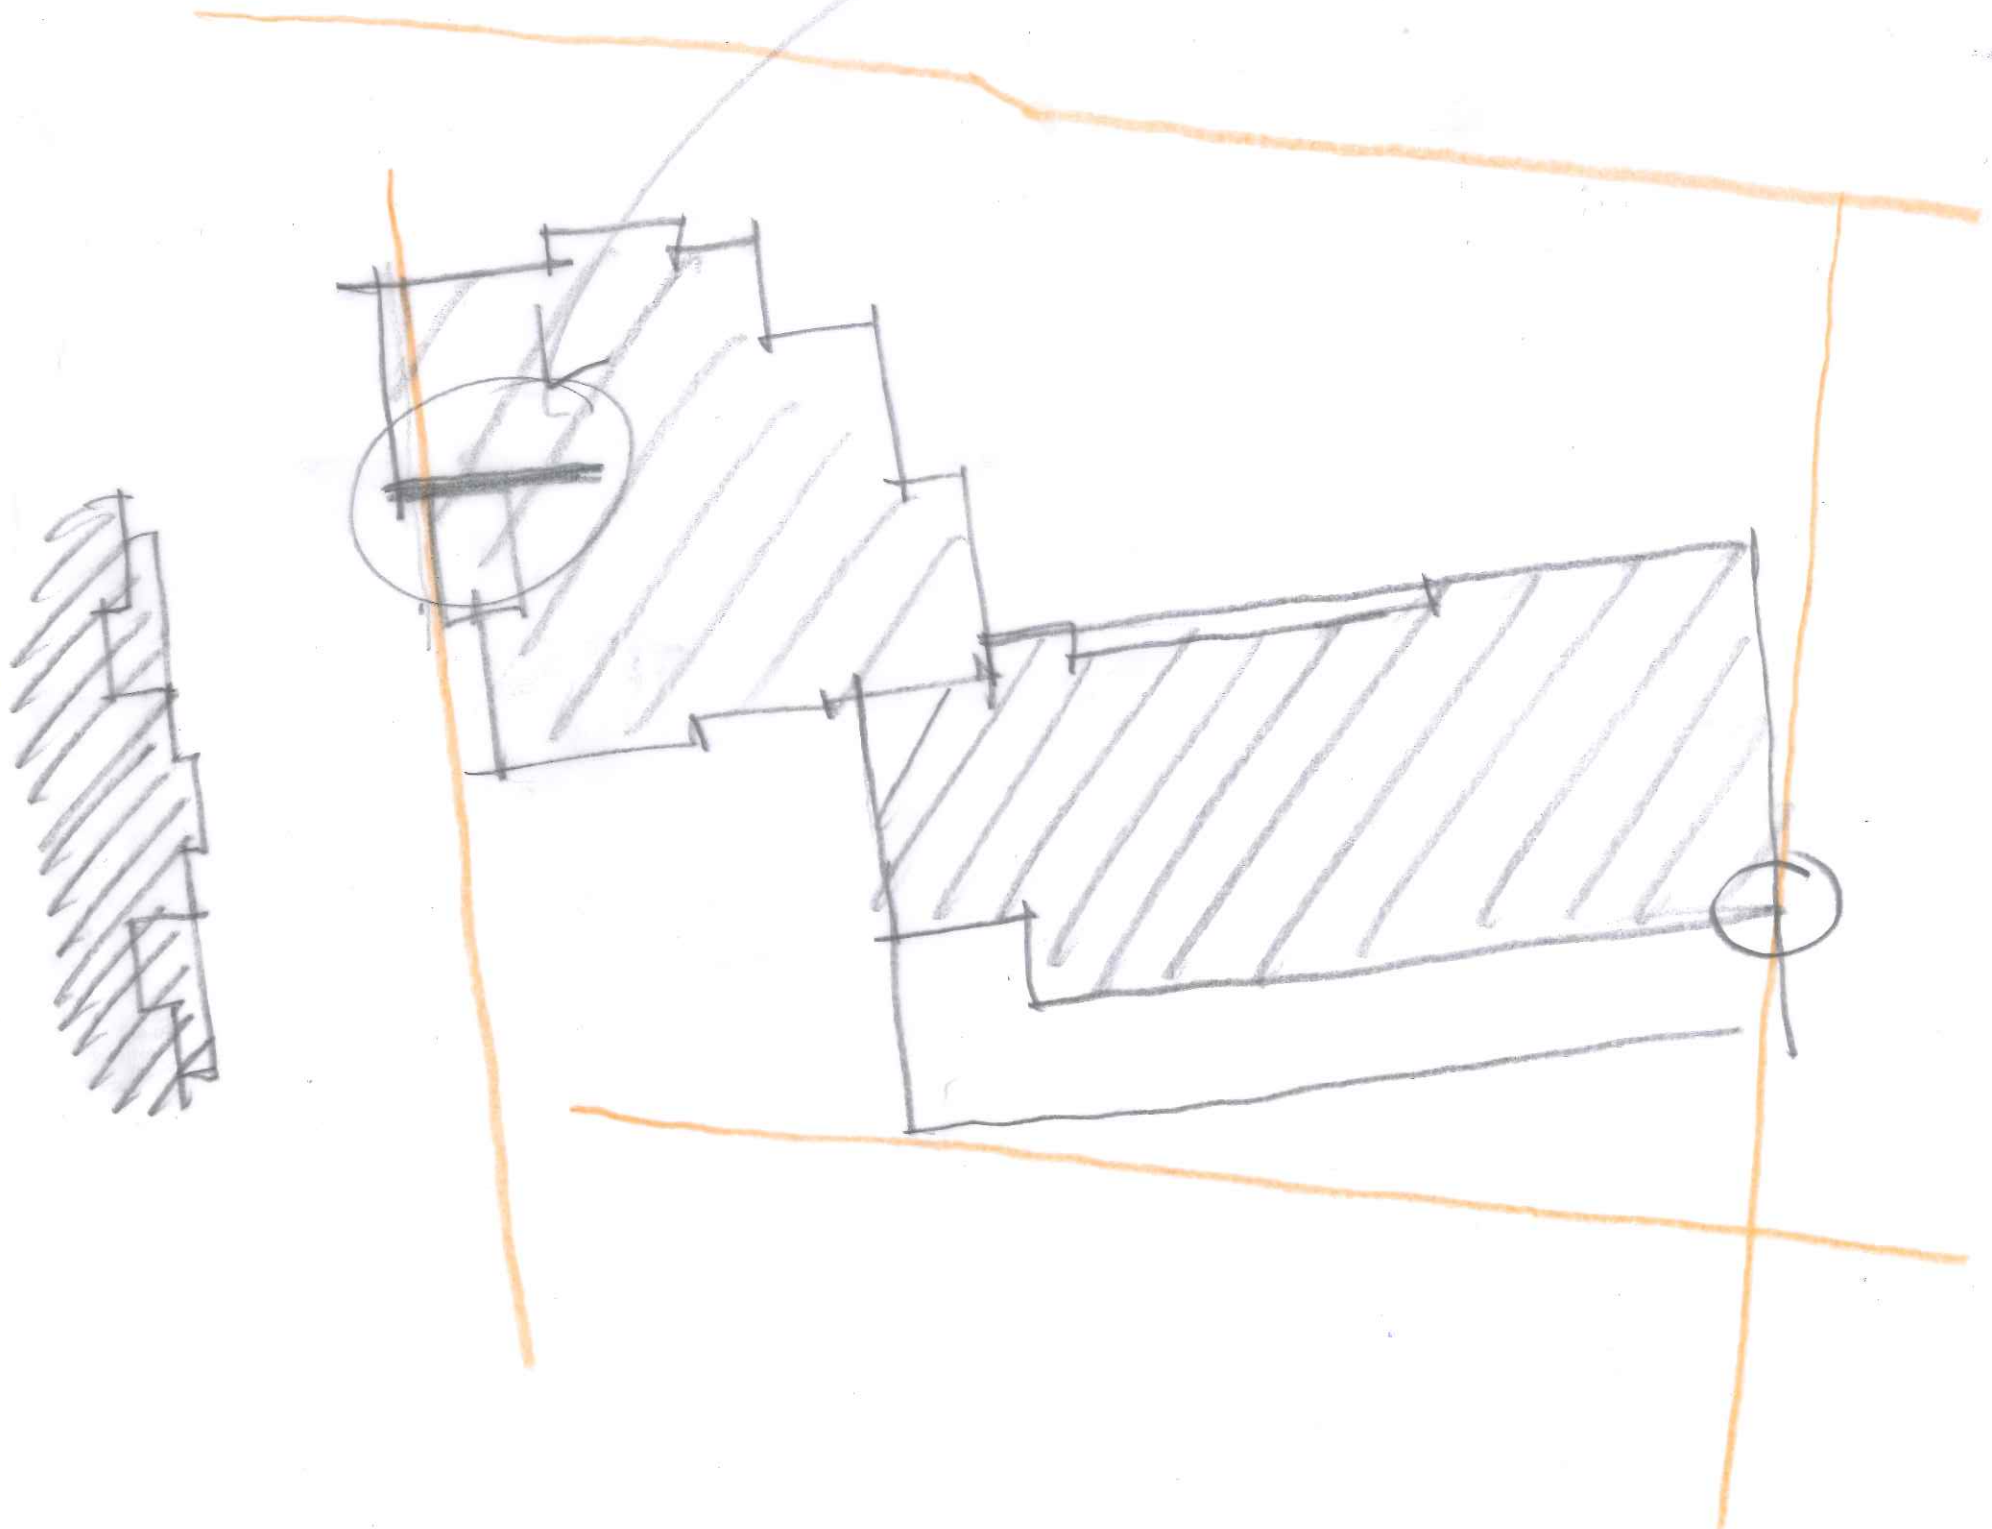




BA

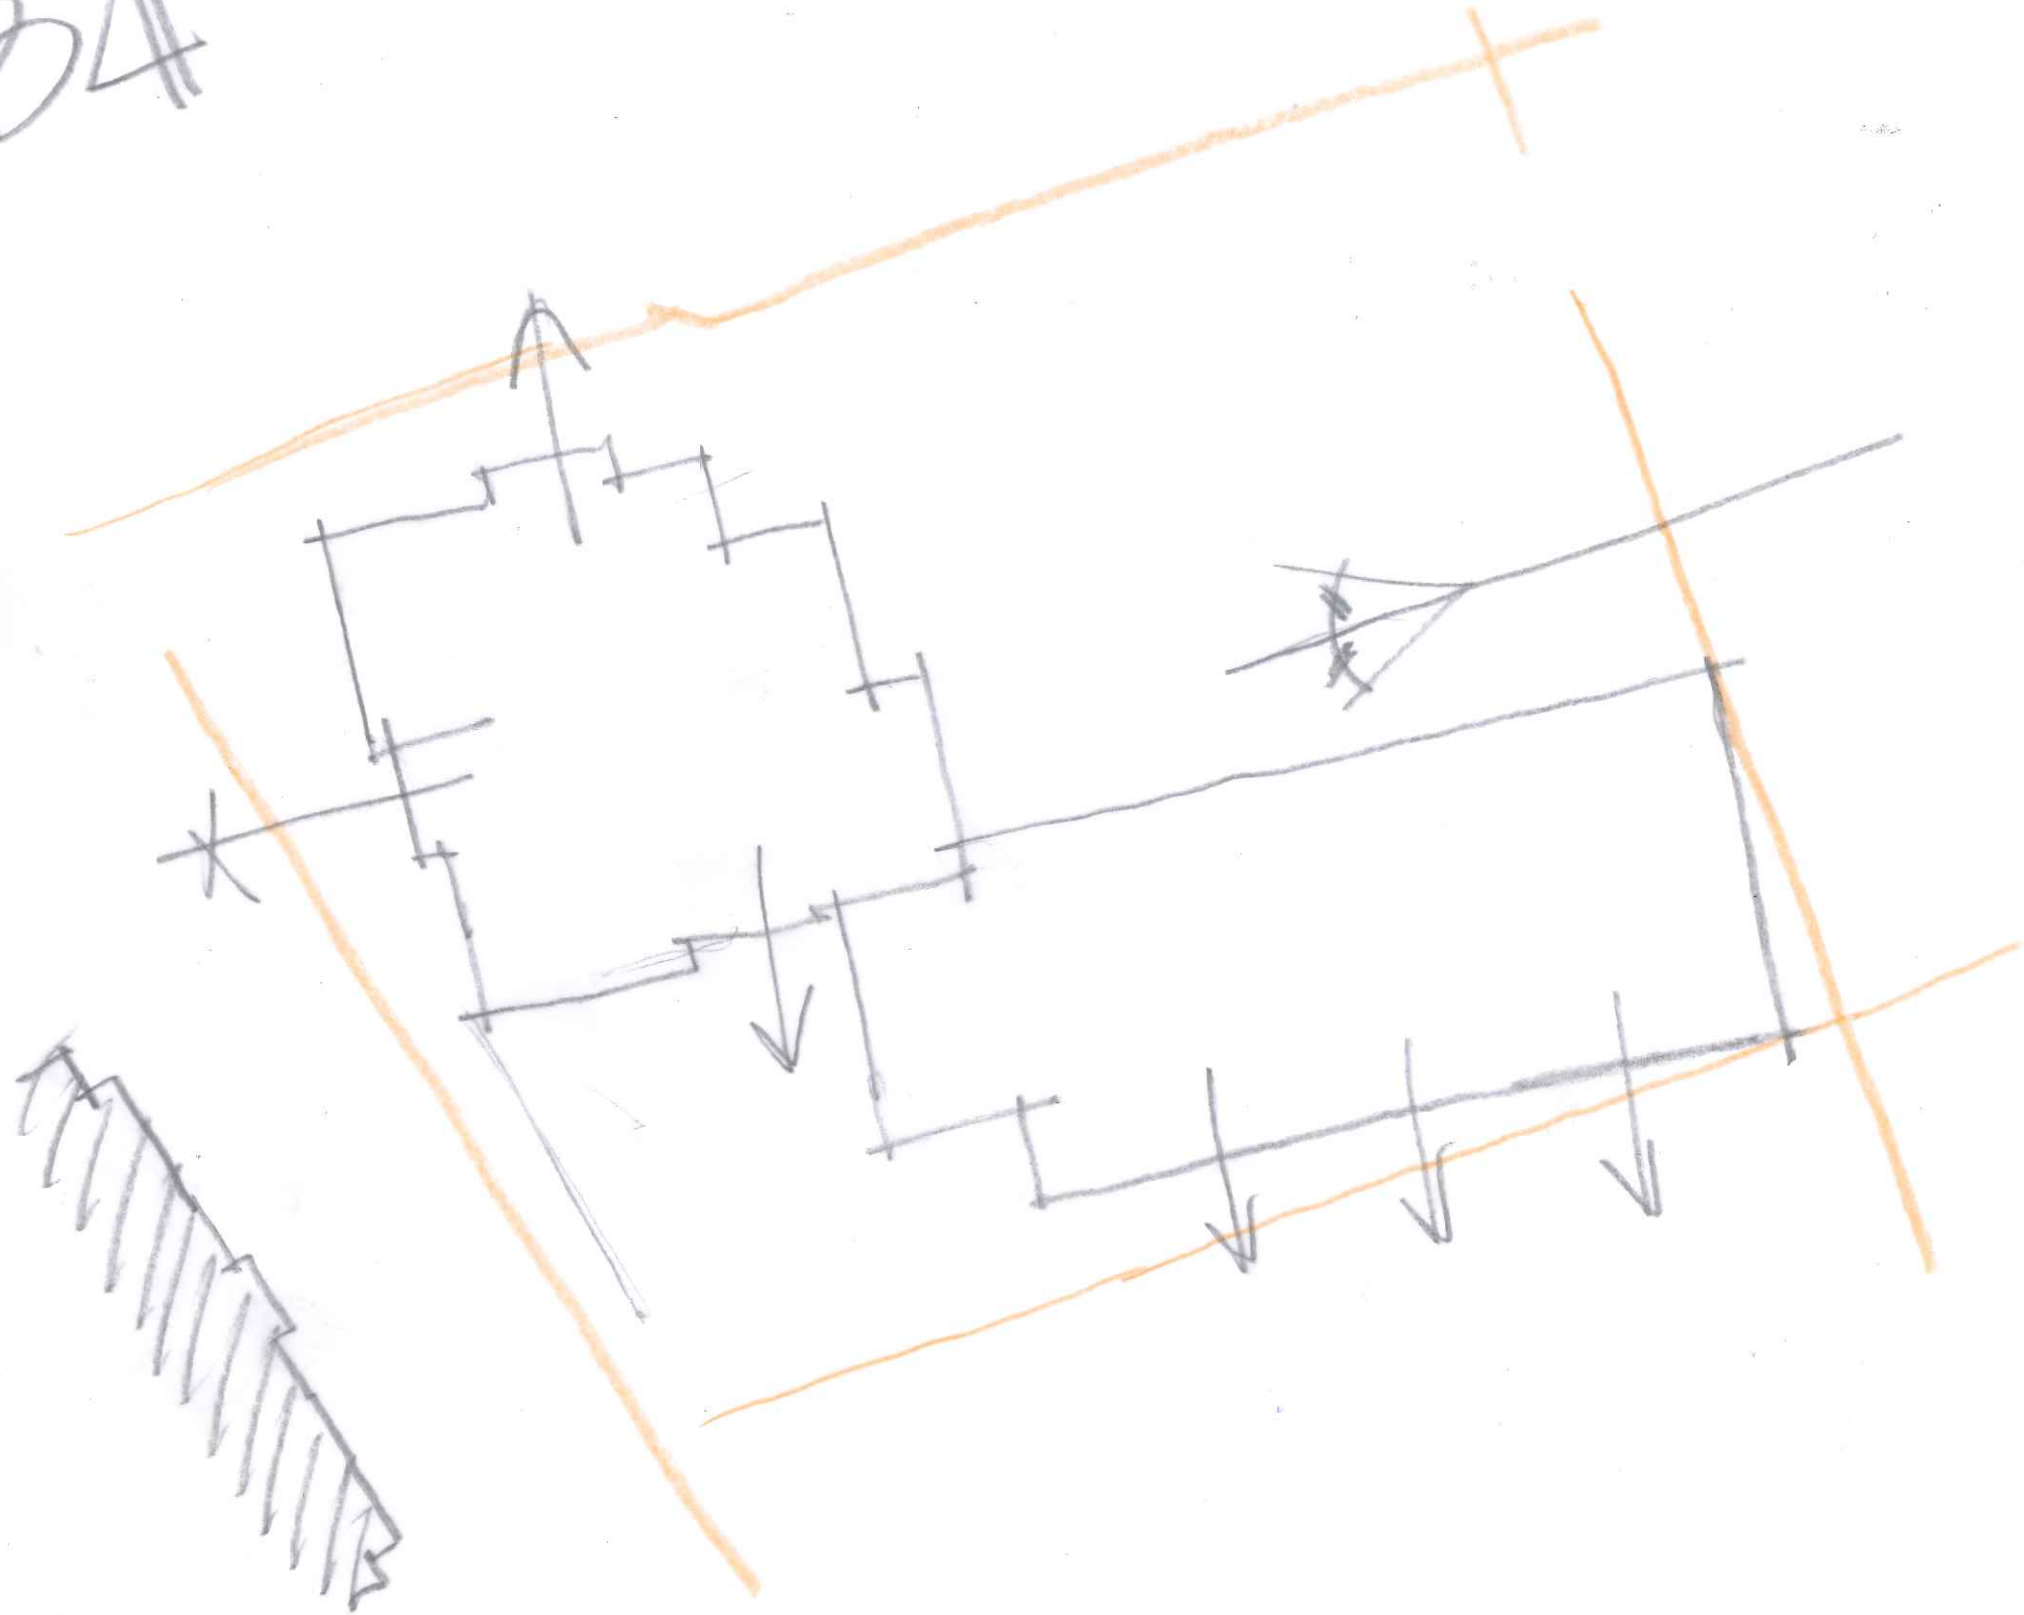



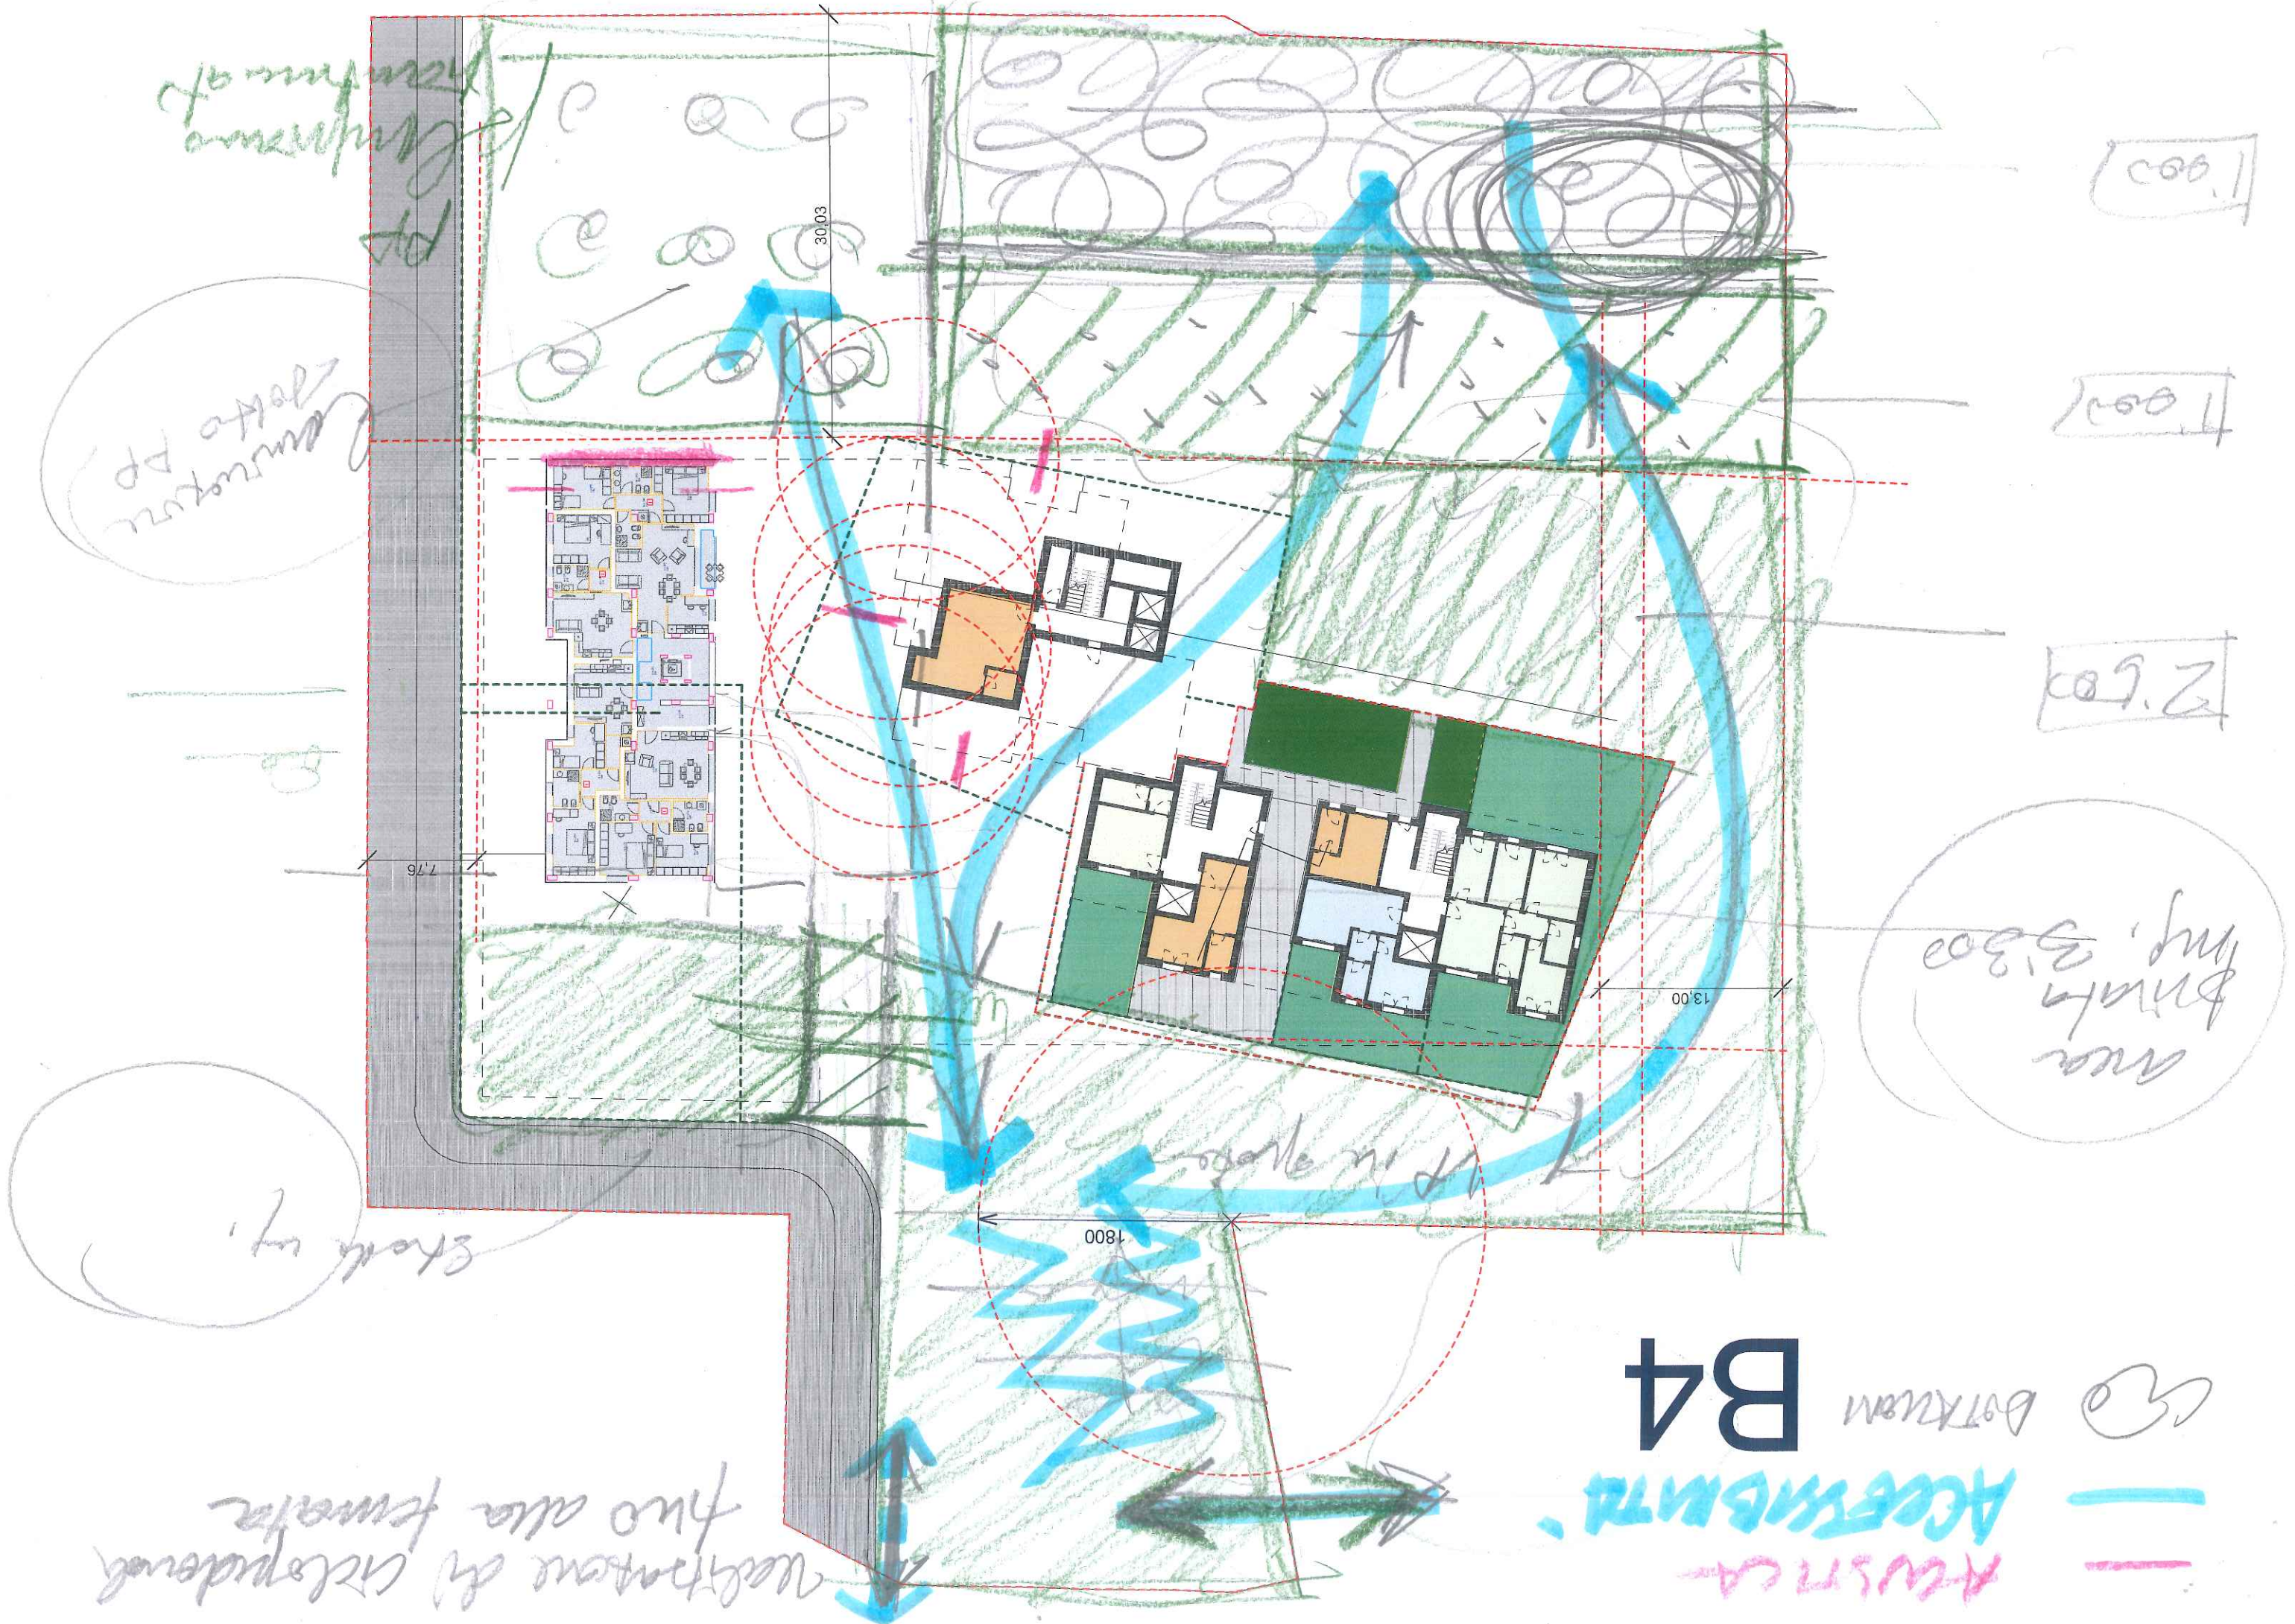

transmission of

transmission of

1000

1000

2.500

Area Brian 3.300

Stadl

vestibolo di circolazione fuo alla fessura

B4

ACQUASANTA

BOTANUM

CO

—


—



6/5/121





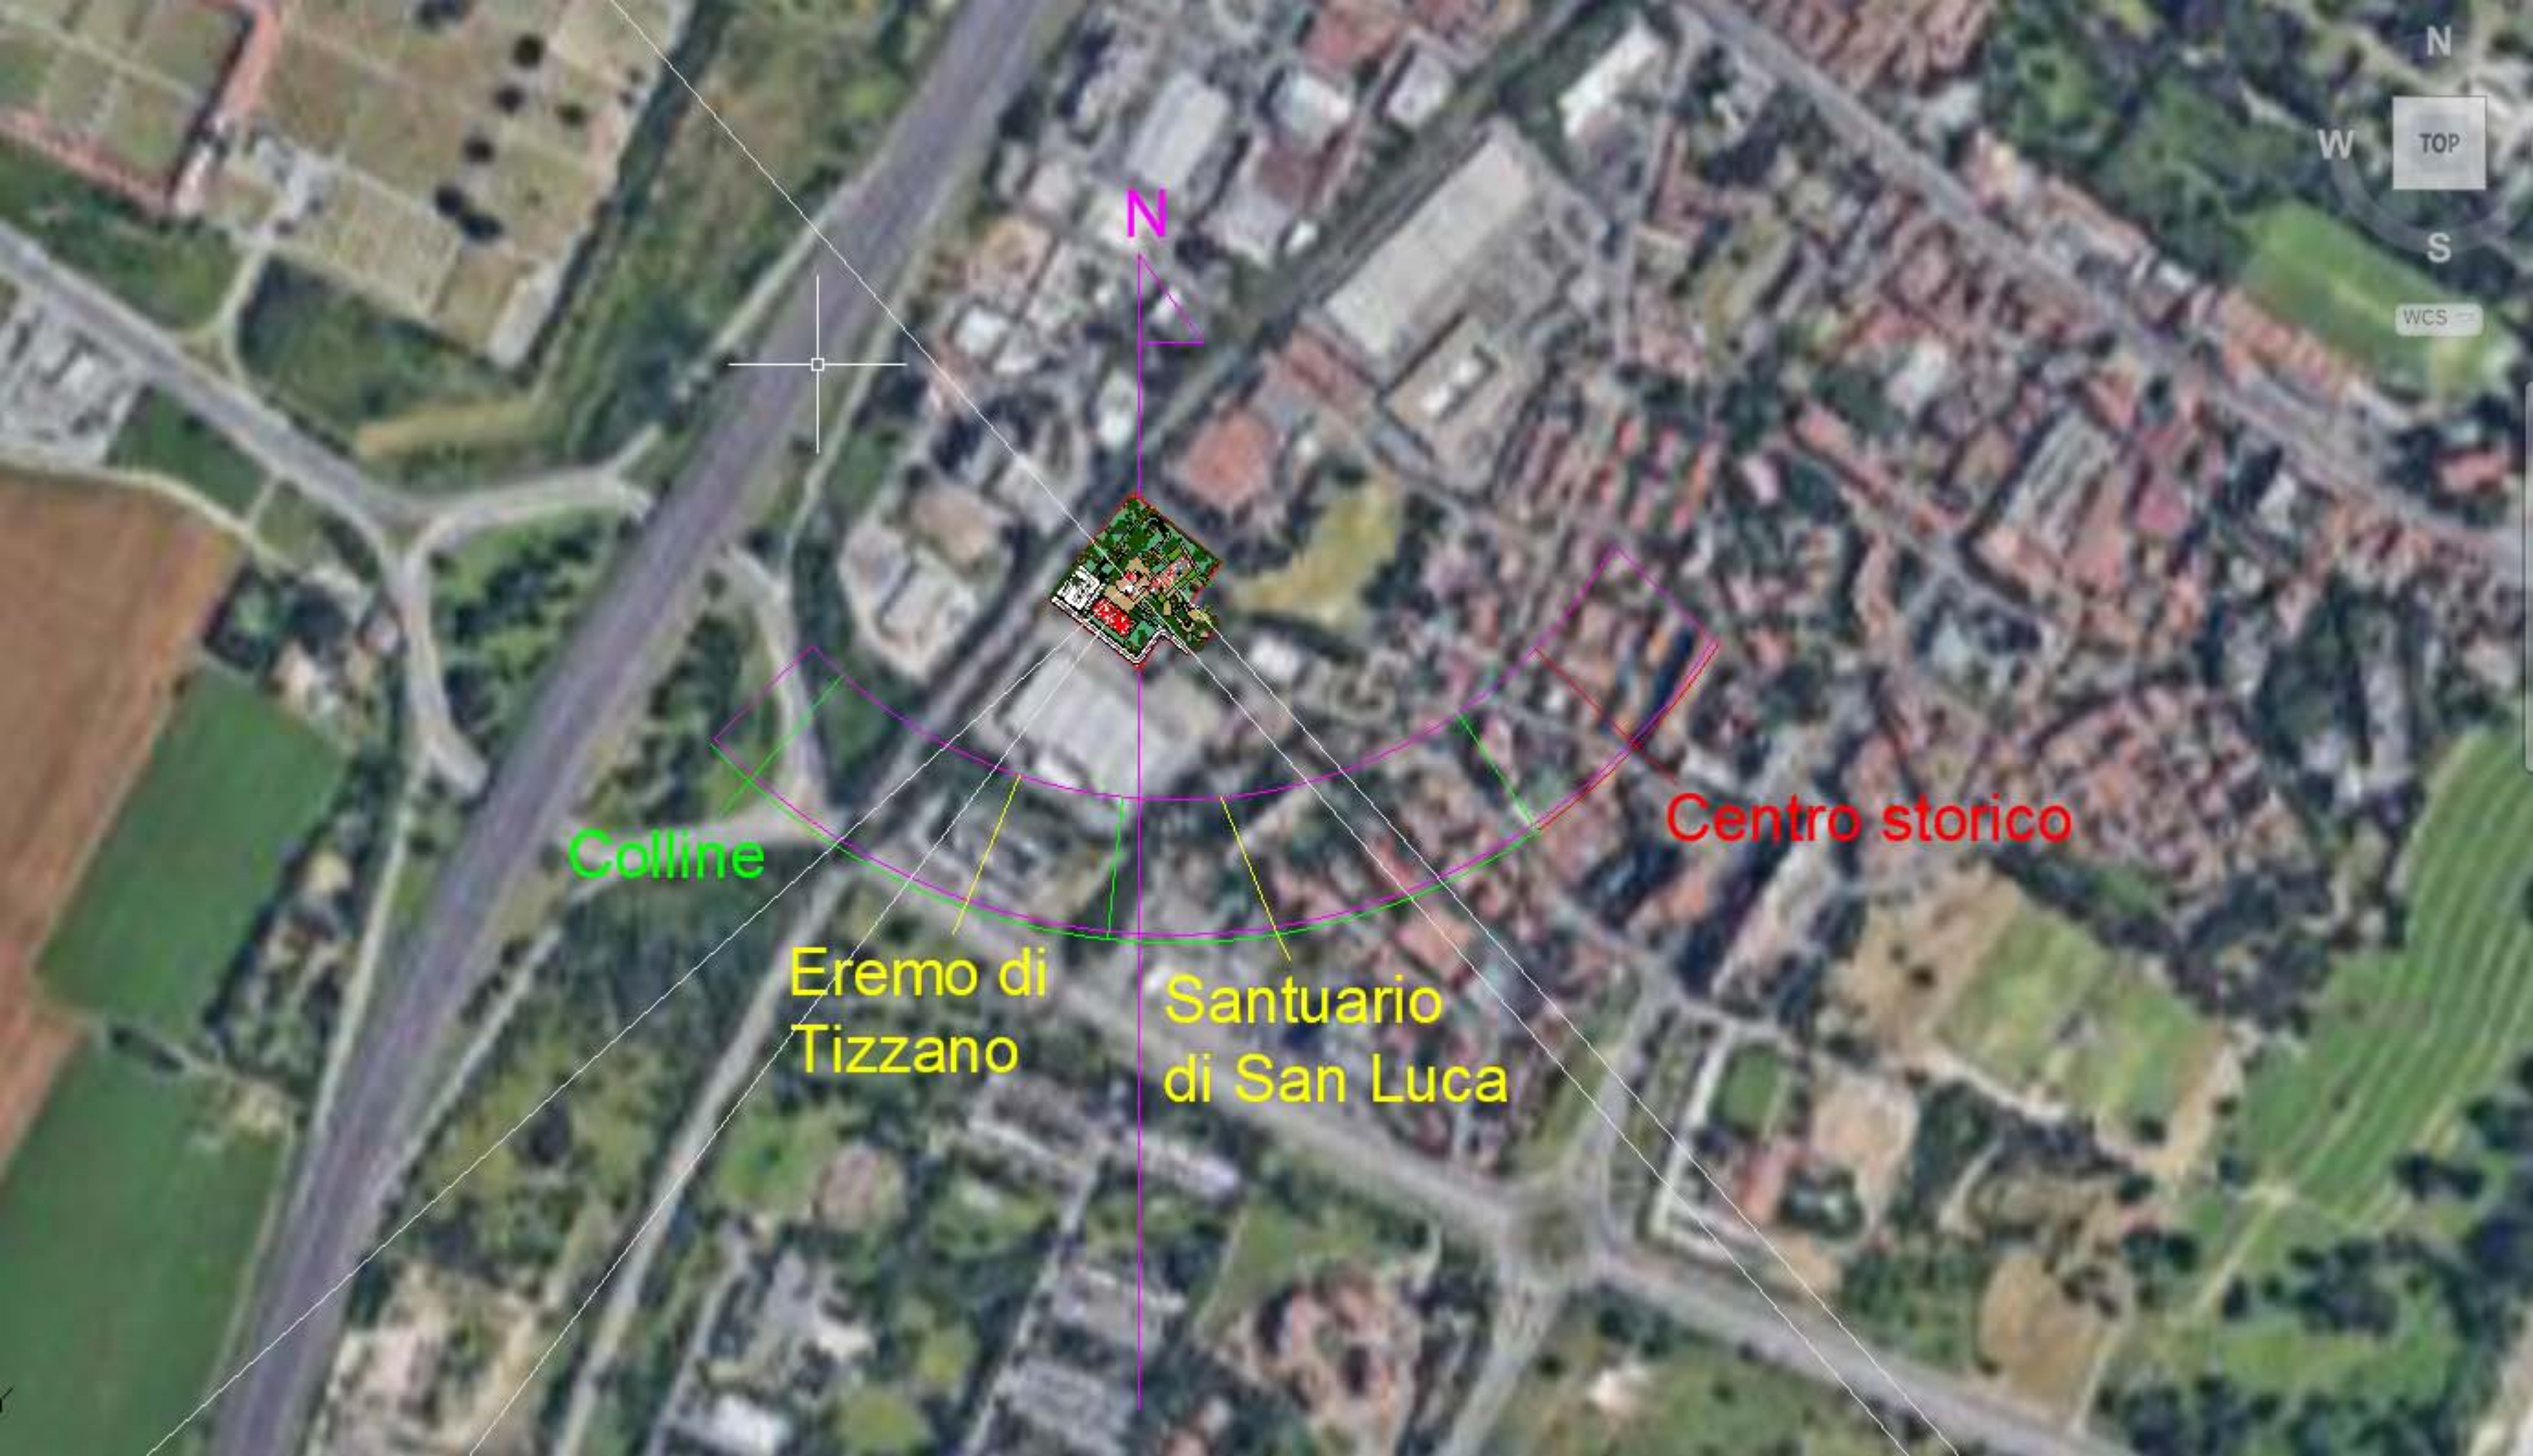

Colline

Eremo di  
Tizzano

Santuario  
di San Luca

Centro storico








Santuario Madonna di San Luca




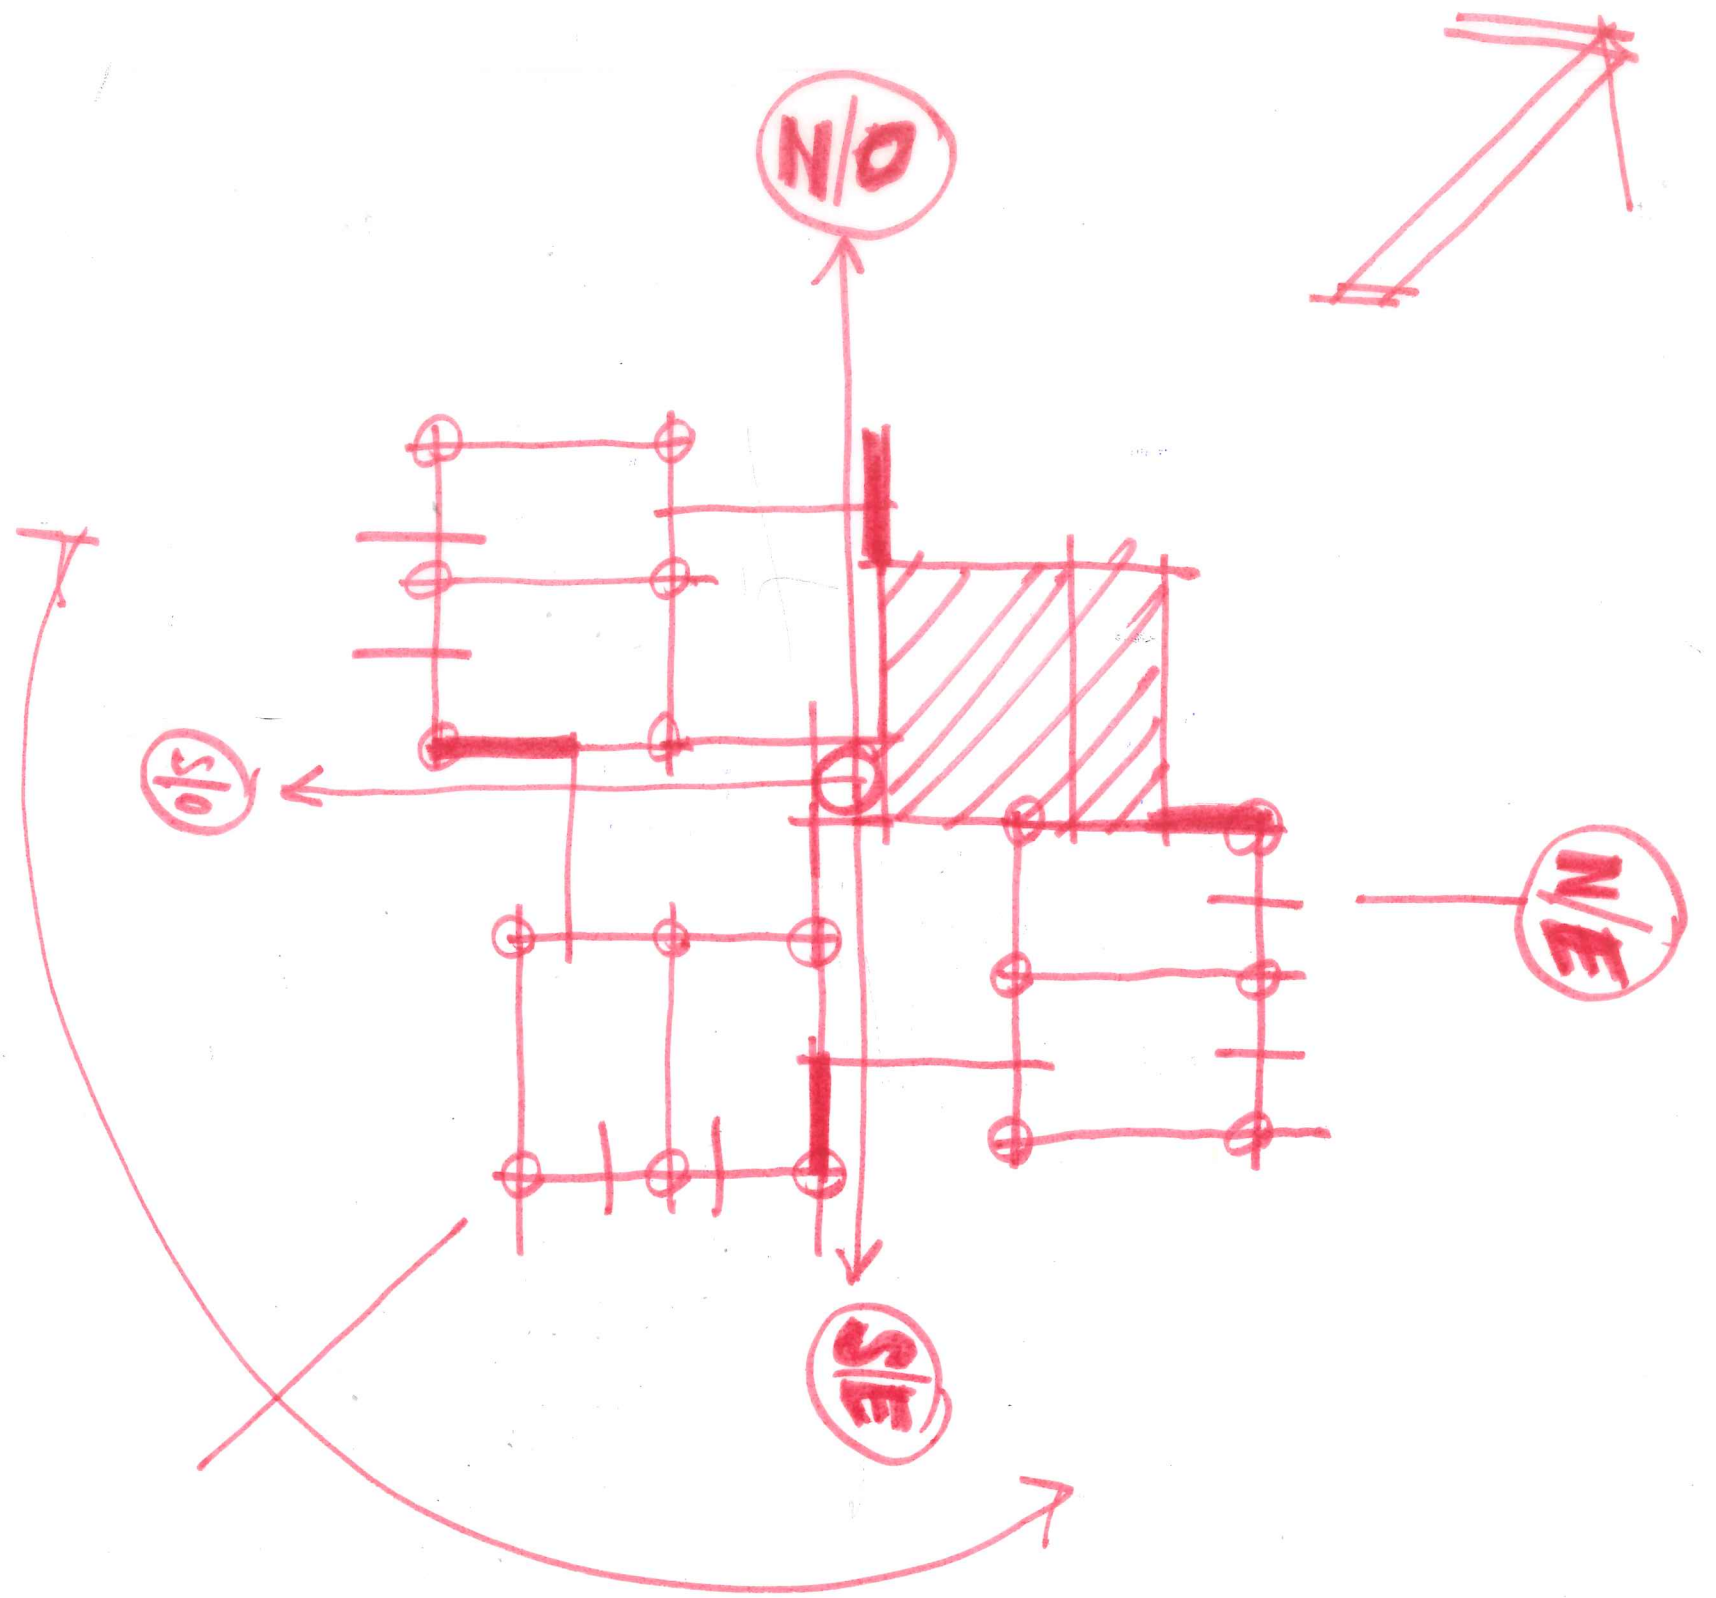

Confermo il miglior orient.  
elaborato e paragonato  
 come impostato ad oggi  
~~Prima da software~~



P.TERRA

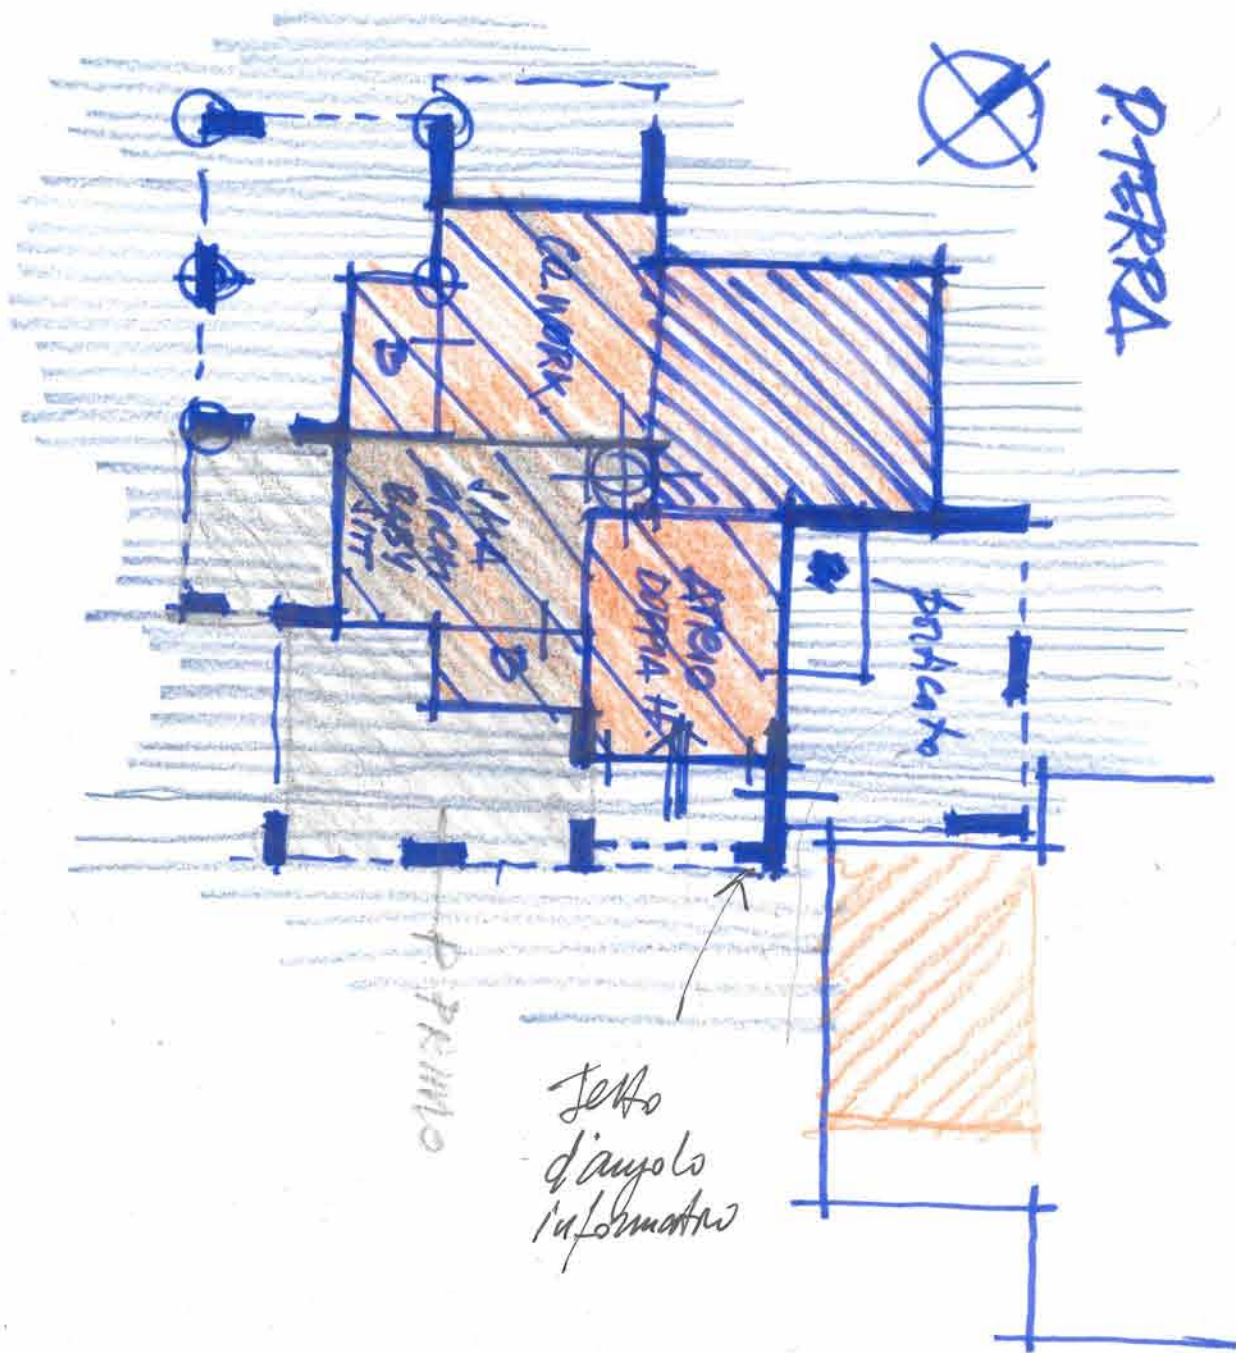


Setto  
d'angolo  
informatico

PRIMO




P. PRIMO

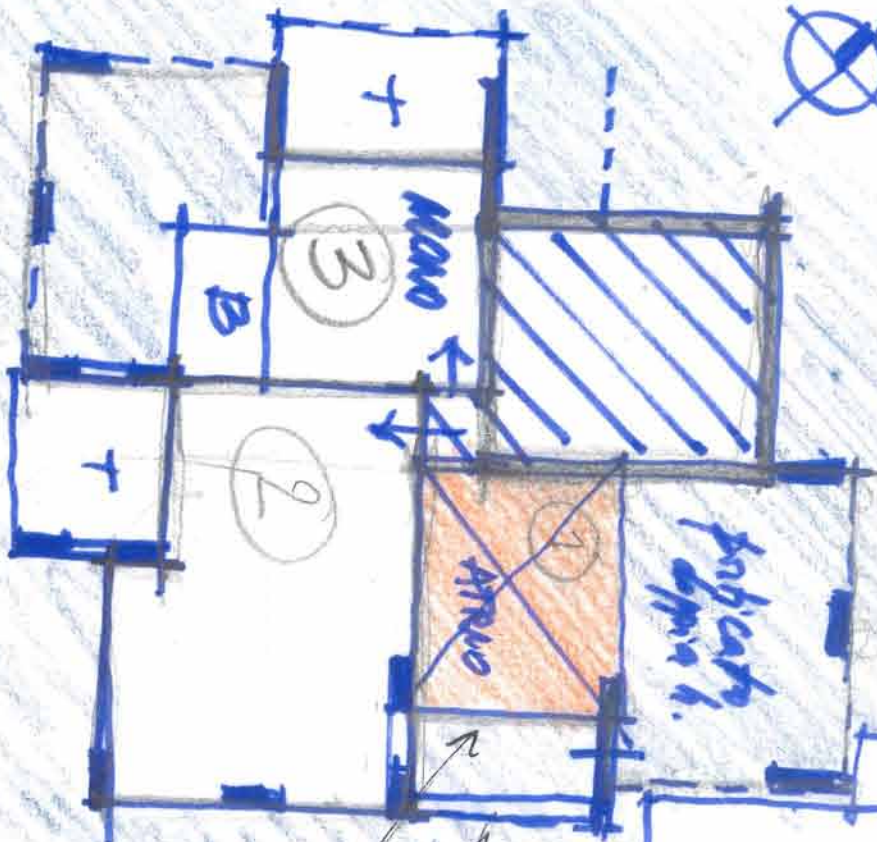

VETRAIA  
PASSANTE  
A DOPPIA A.


TRAVE  
D'INGRESSO  
CON LUGLI  
INCRANATE

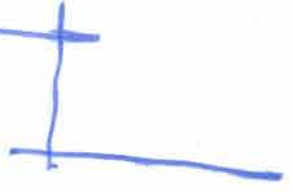



P. UNDICESIMO foto.

parepenti operti in talini  
come Bellanca

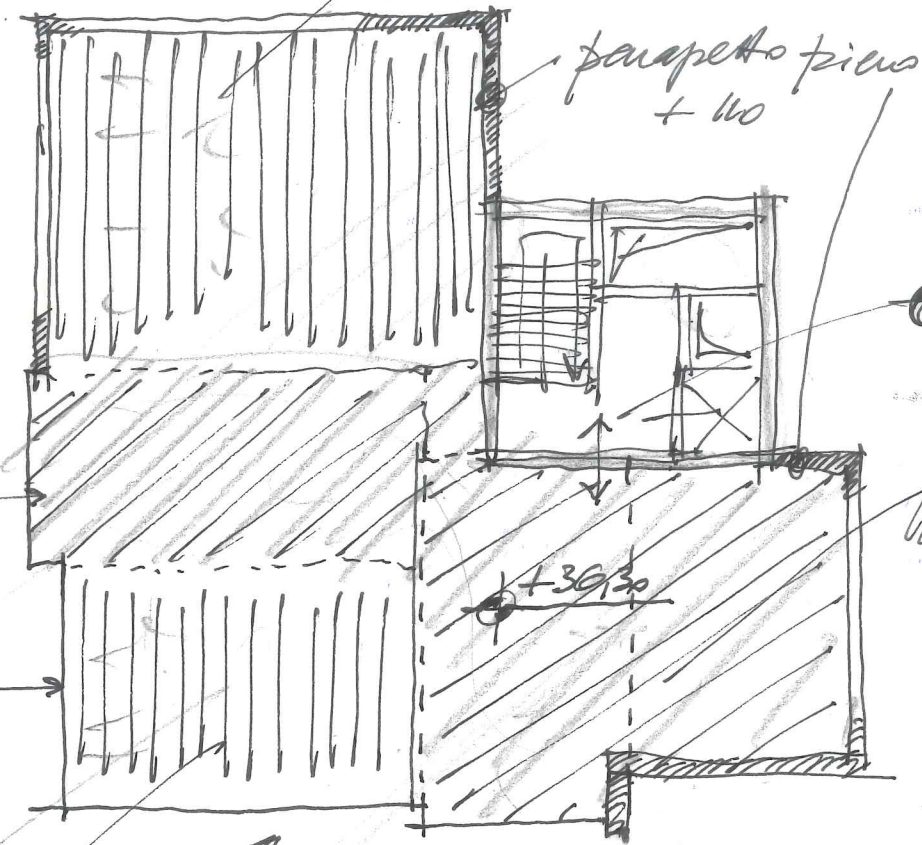


parepenti pino  
+ 110

+36,30

tastuco condom.

+30,30

P. foto.

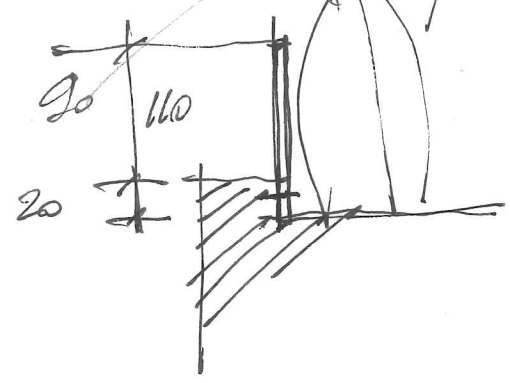


90


20



# PIANO COPERTURA

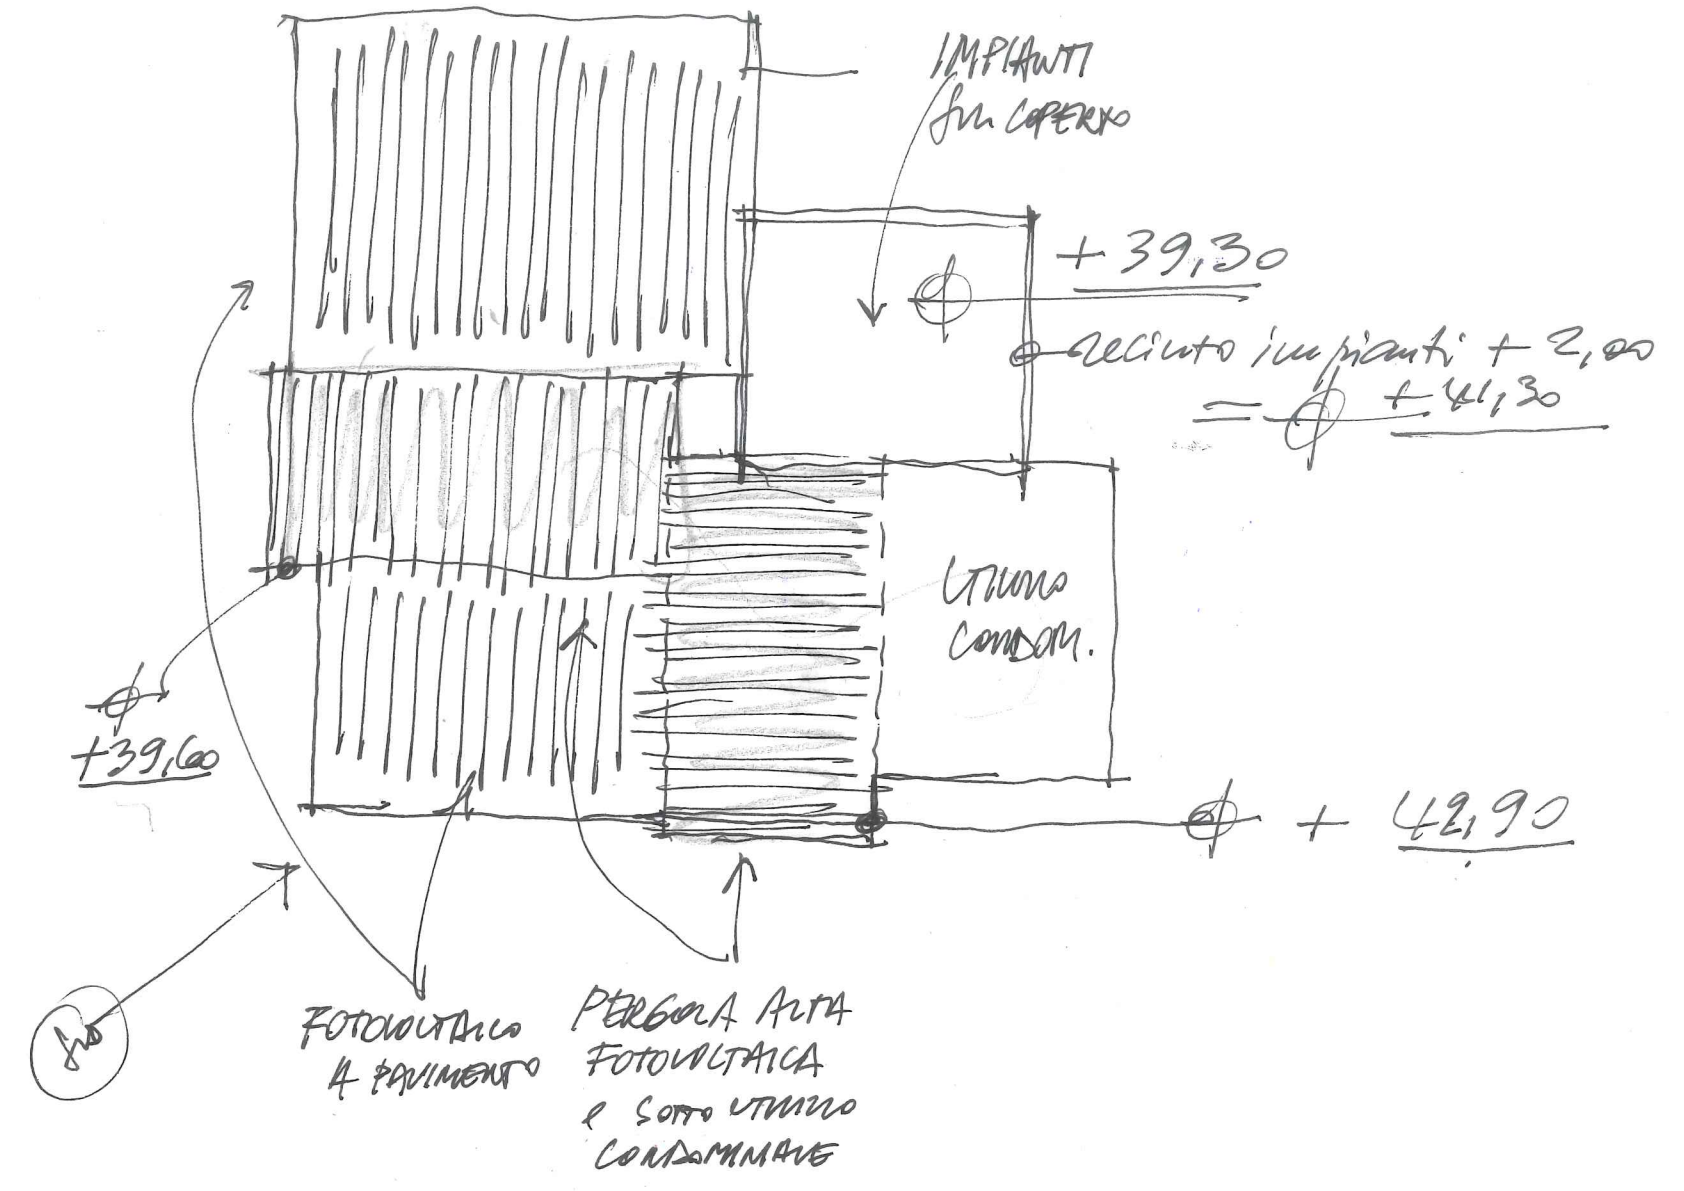



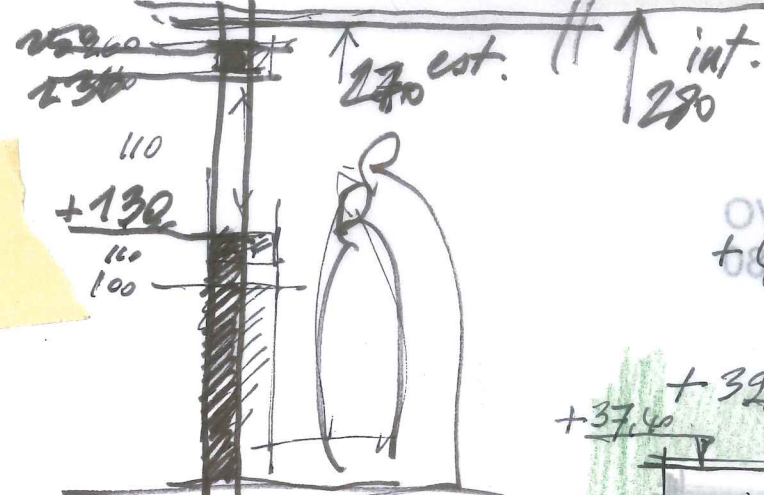

recinto impianti

FOTVOLTAICO  
+42,90

OVEST  
+42,30/21


tuga a +2,70

infissi apribili 0,90 x 2,40  
poi 1,80 x 1,40 (N10)  
primo 2,40 x 1,40

soffitto a tutta  
a partire da  
+10 cm del fi  
longhera 40 cm

finassi sud-est  
e sud-ovest  
piani bassi  
hb + 130  
e tutta h.

piani alti  
hb + 110 (installo piani 8,9,10)  
e trave a +230

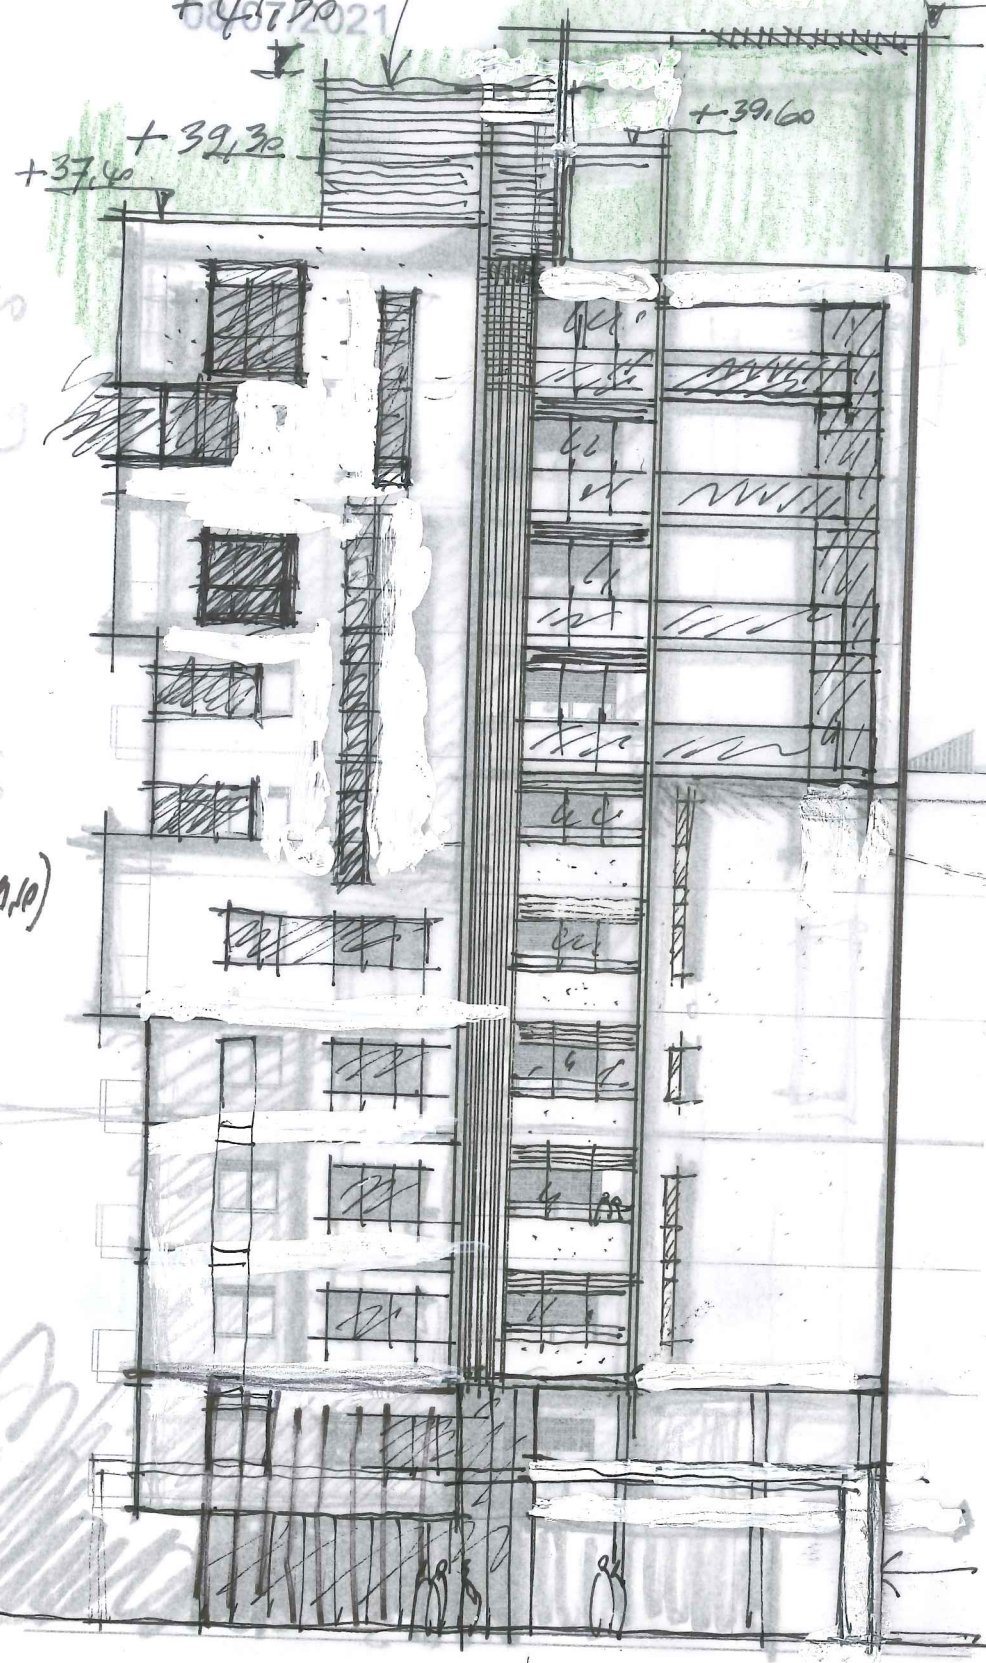


XI  
X  
IX  
+30  
VIII  
VII  
VI  
V  
IV  
III  
II  
I  
T



Co-Working  
10  
9  
8  
7  
6  
5  
4  
3  
2  
1  
T

uu

Colos

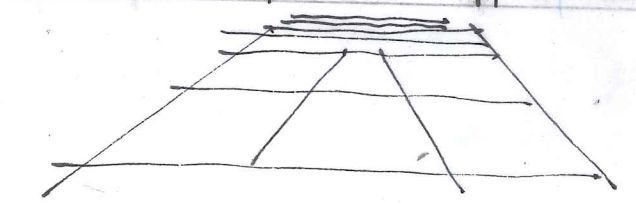



TRICO

42,90

traja a +2,70


infissi apribili 0,90 x 2,40  
per 1,80 x 6,70 (No 10)  
primo 2,40 x 1,40

Setto a tutta la TRAVE P. PRIMO  
a partire da ~~trave~~ (strutturale)  
+ 10 CM. dal filo fenestro e portale  
longhera 40 cm. con tutti quelli in vista nel portico

UNA SQUA + RECINTO IMPIANTI

SUD  
08/07/2021

XI  
X  
IX  
+30 ←  
VIII  
VII  
VI  
V  
IV  
III  
II  
I  
T

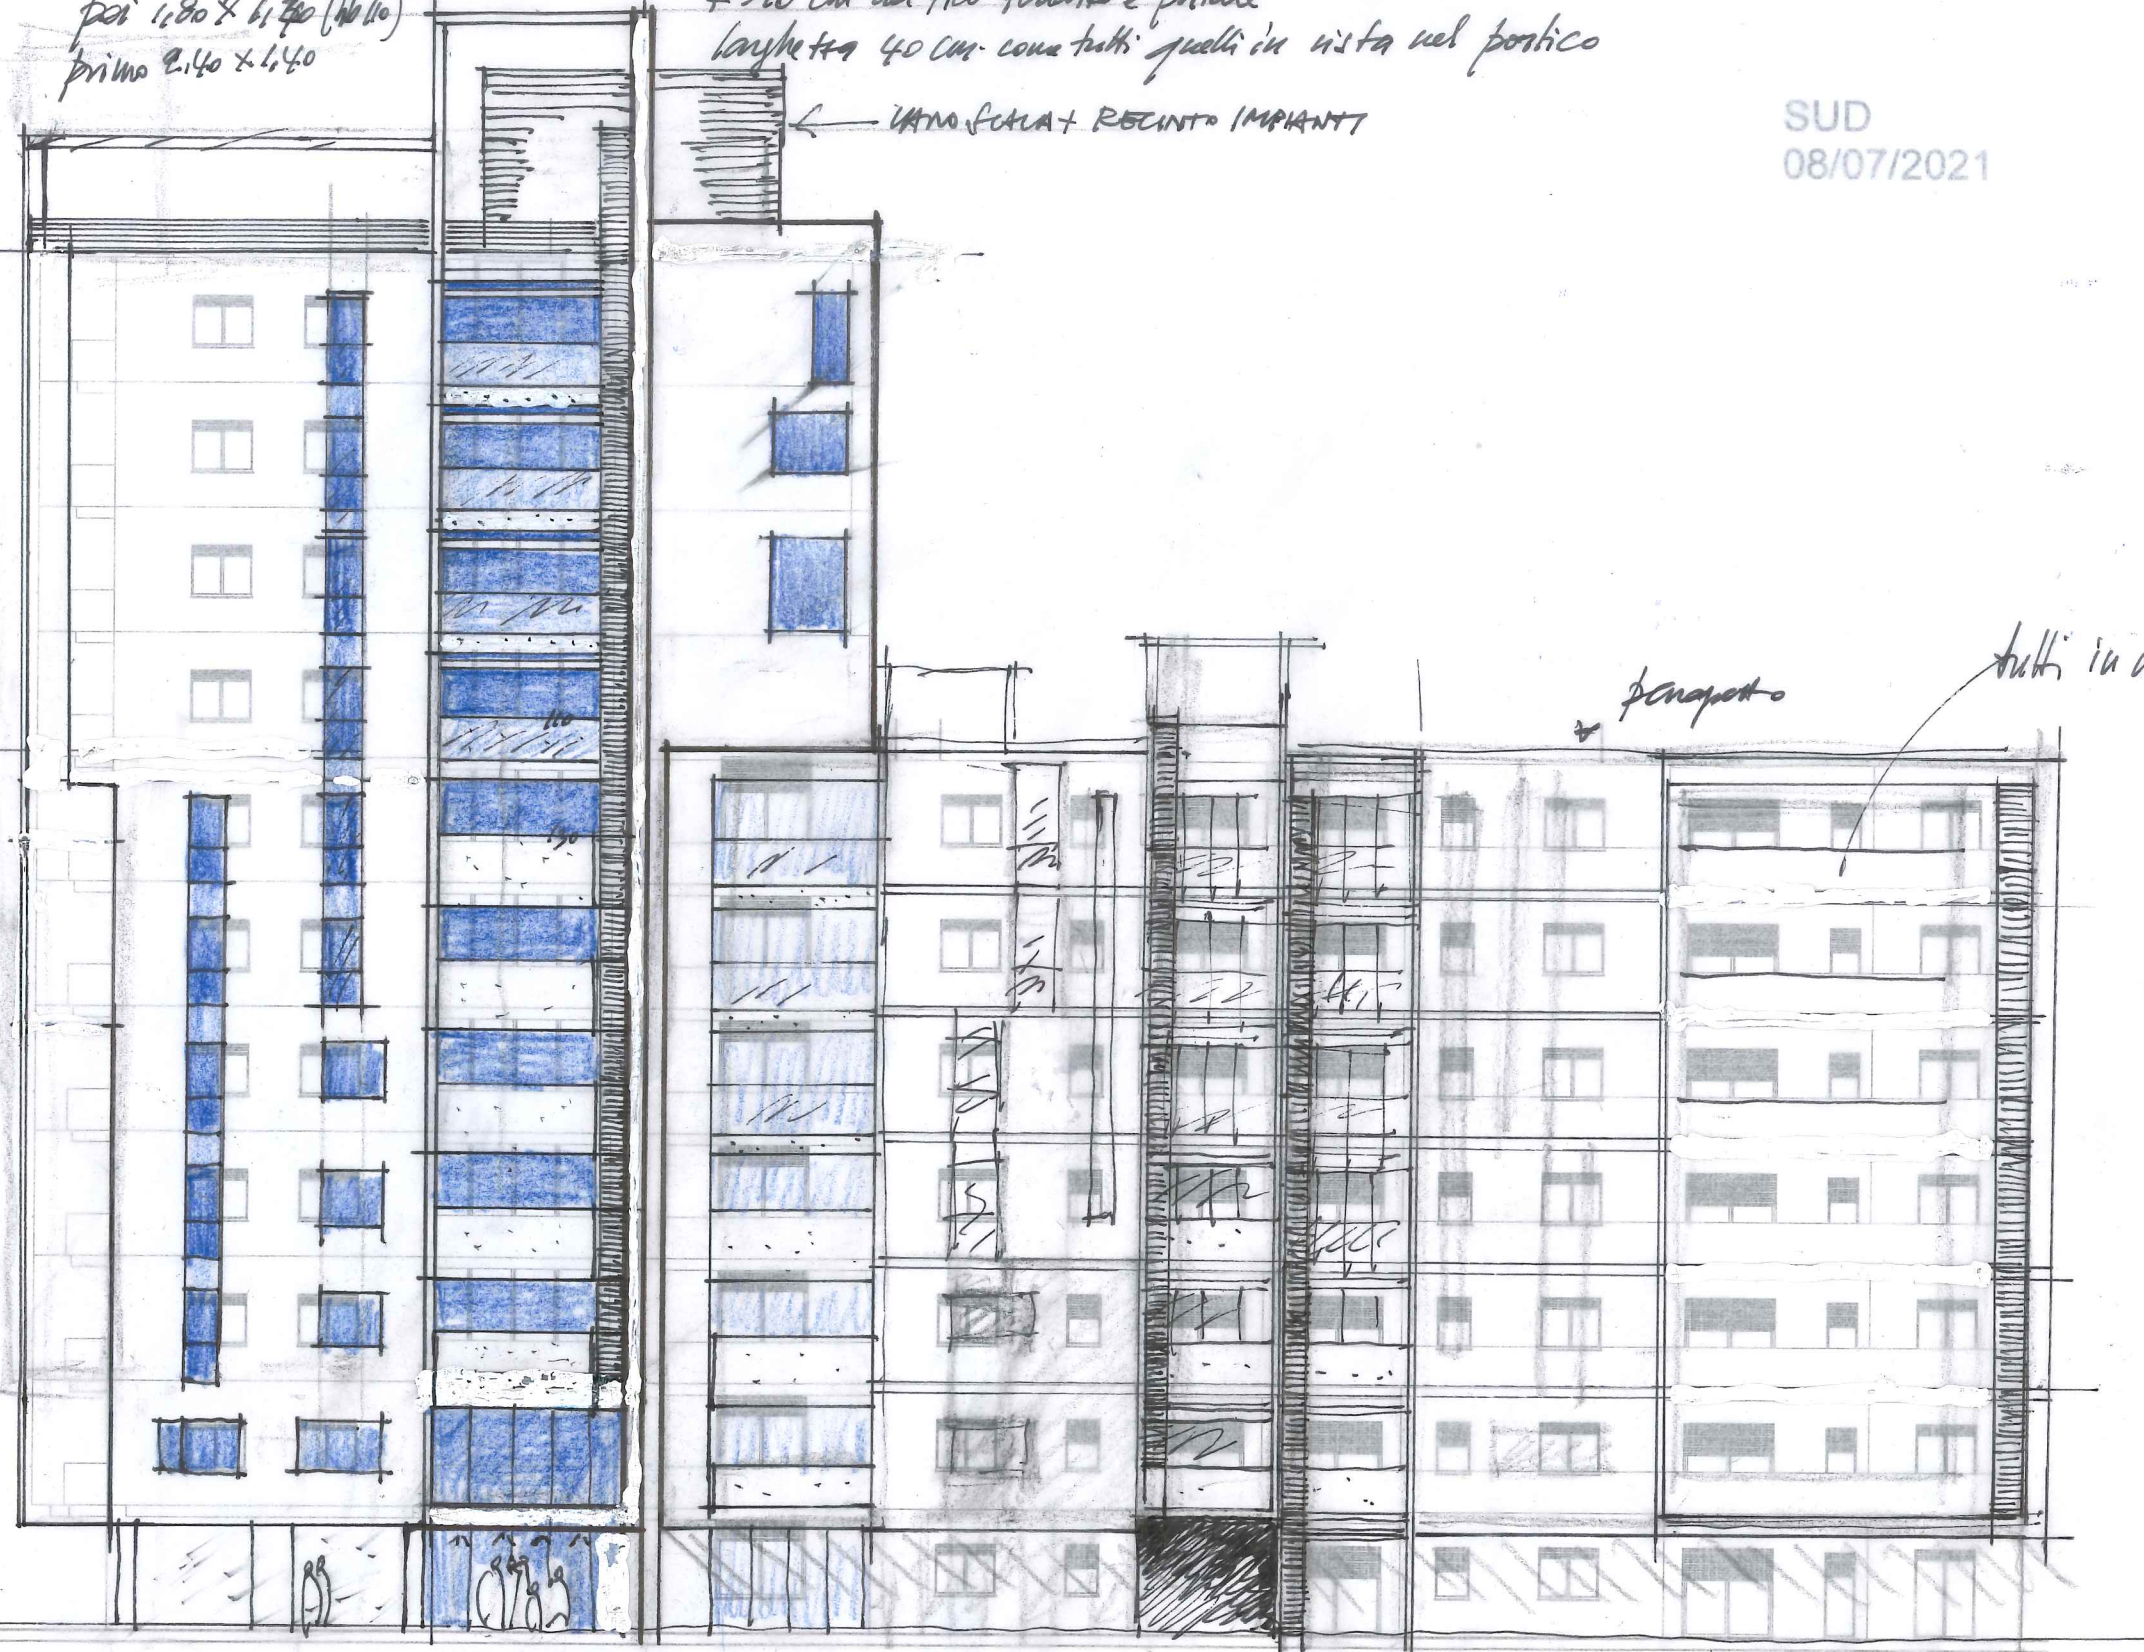

fenestration tutti in cristallo

Colore

un

VA GIAGORA 7  
7/7/2021



PIANO TIPO MQ. In  
216,85

72,25



P. TIPO = 286,96  
P. TIPO X 6 = 1721,76  
P. TERRA = 189,14  
TOT. = 1911

BRACCIO CANTINE (1.2.3)  
28,31  
BRACCIO SEMA (1.2.3)  
13,14  
SOGGIORNO  
1 31,20  
2 30,50  
3 30,80

71,95

P. TIPO X 9 = 1957,65  
P. PRIMO = 144,20 (1/3) → (2'095,85)  
71,95 (2) → 2'023,60  
+ MONO 37,40 = 2'061

30,66

32,85

72,65

32,85

89

57,30

51,30

Bozza Est






01,6,8,9,10

01,6,8,7,9,5

SALA COND.

fianco terna TRUCAVE

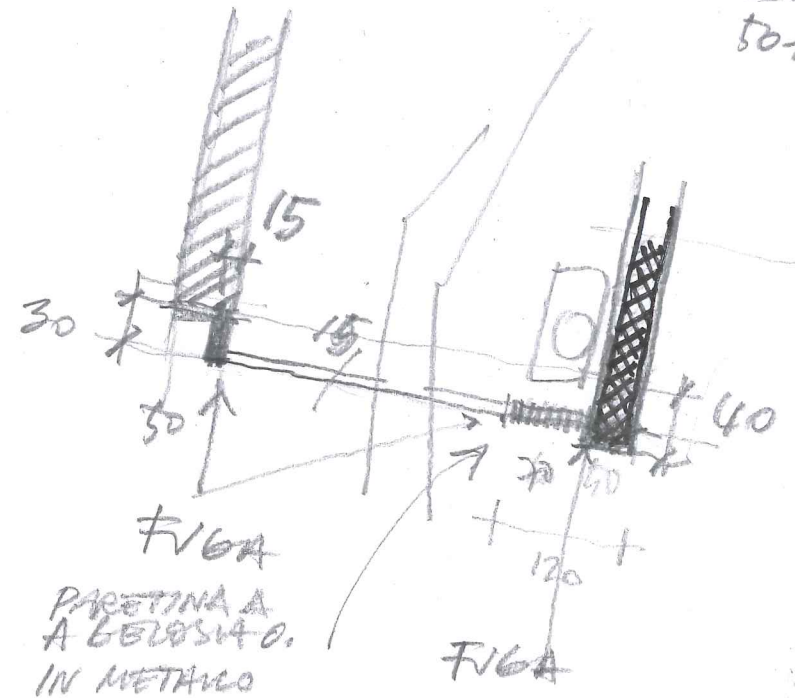

FV6A  
PARETINA A  
IN METALLO

FV6A

Bozza Est

Bozza Sud

S-S

SND

DRSN

Bozza Nord

Bozza Ovest


01,6,8,9,10

05,7,8,9,10

51/2





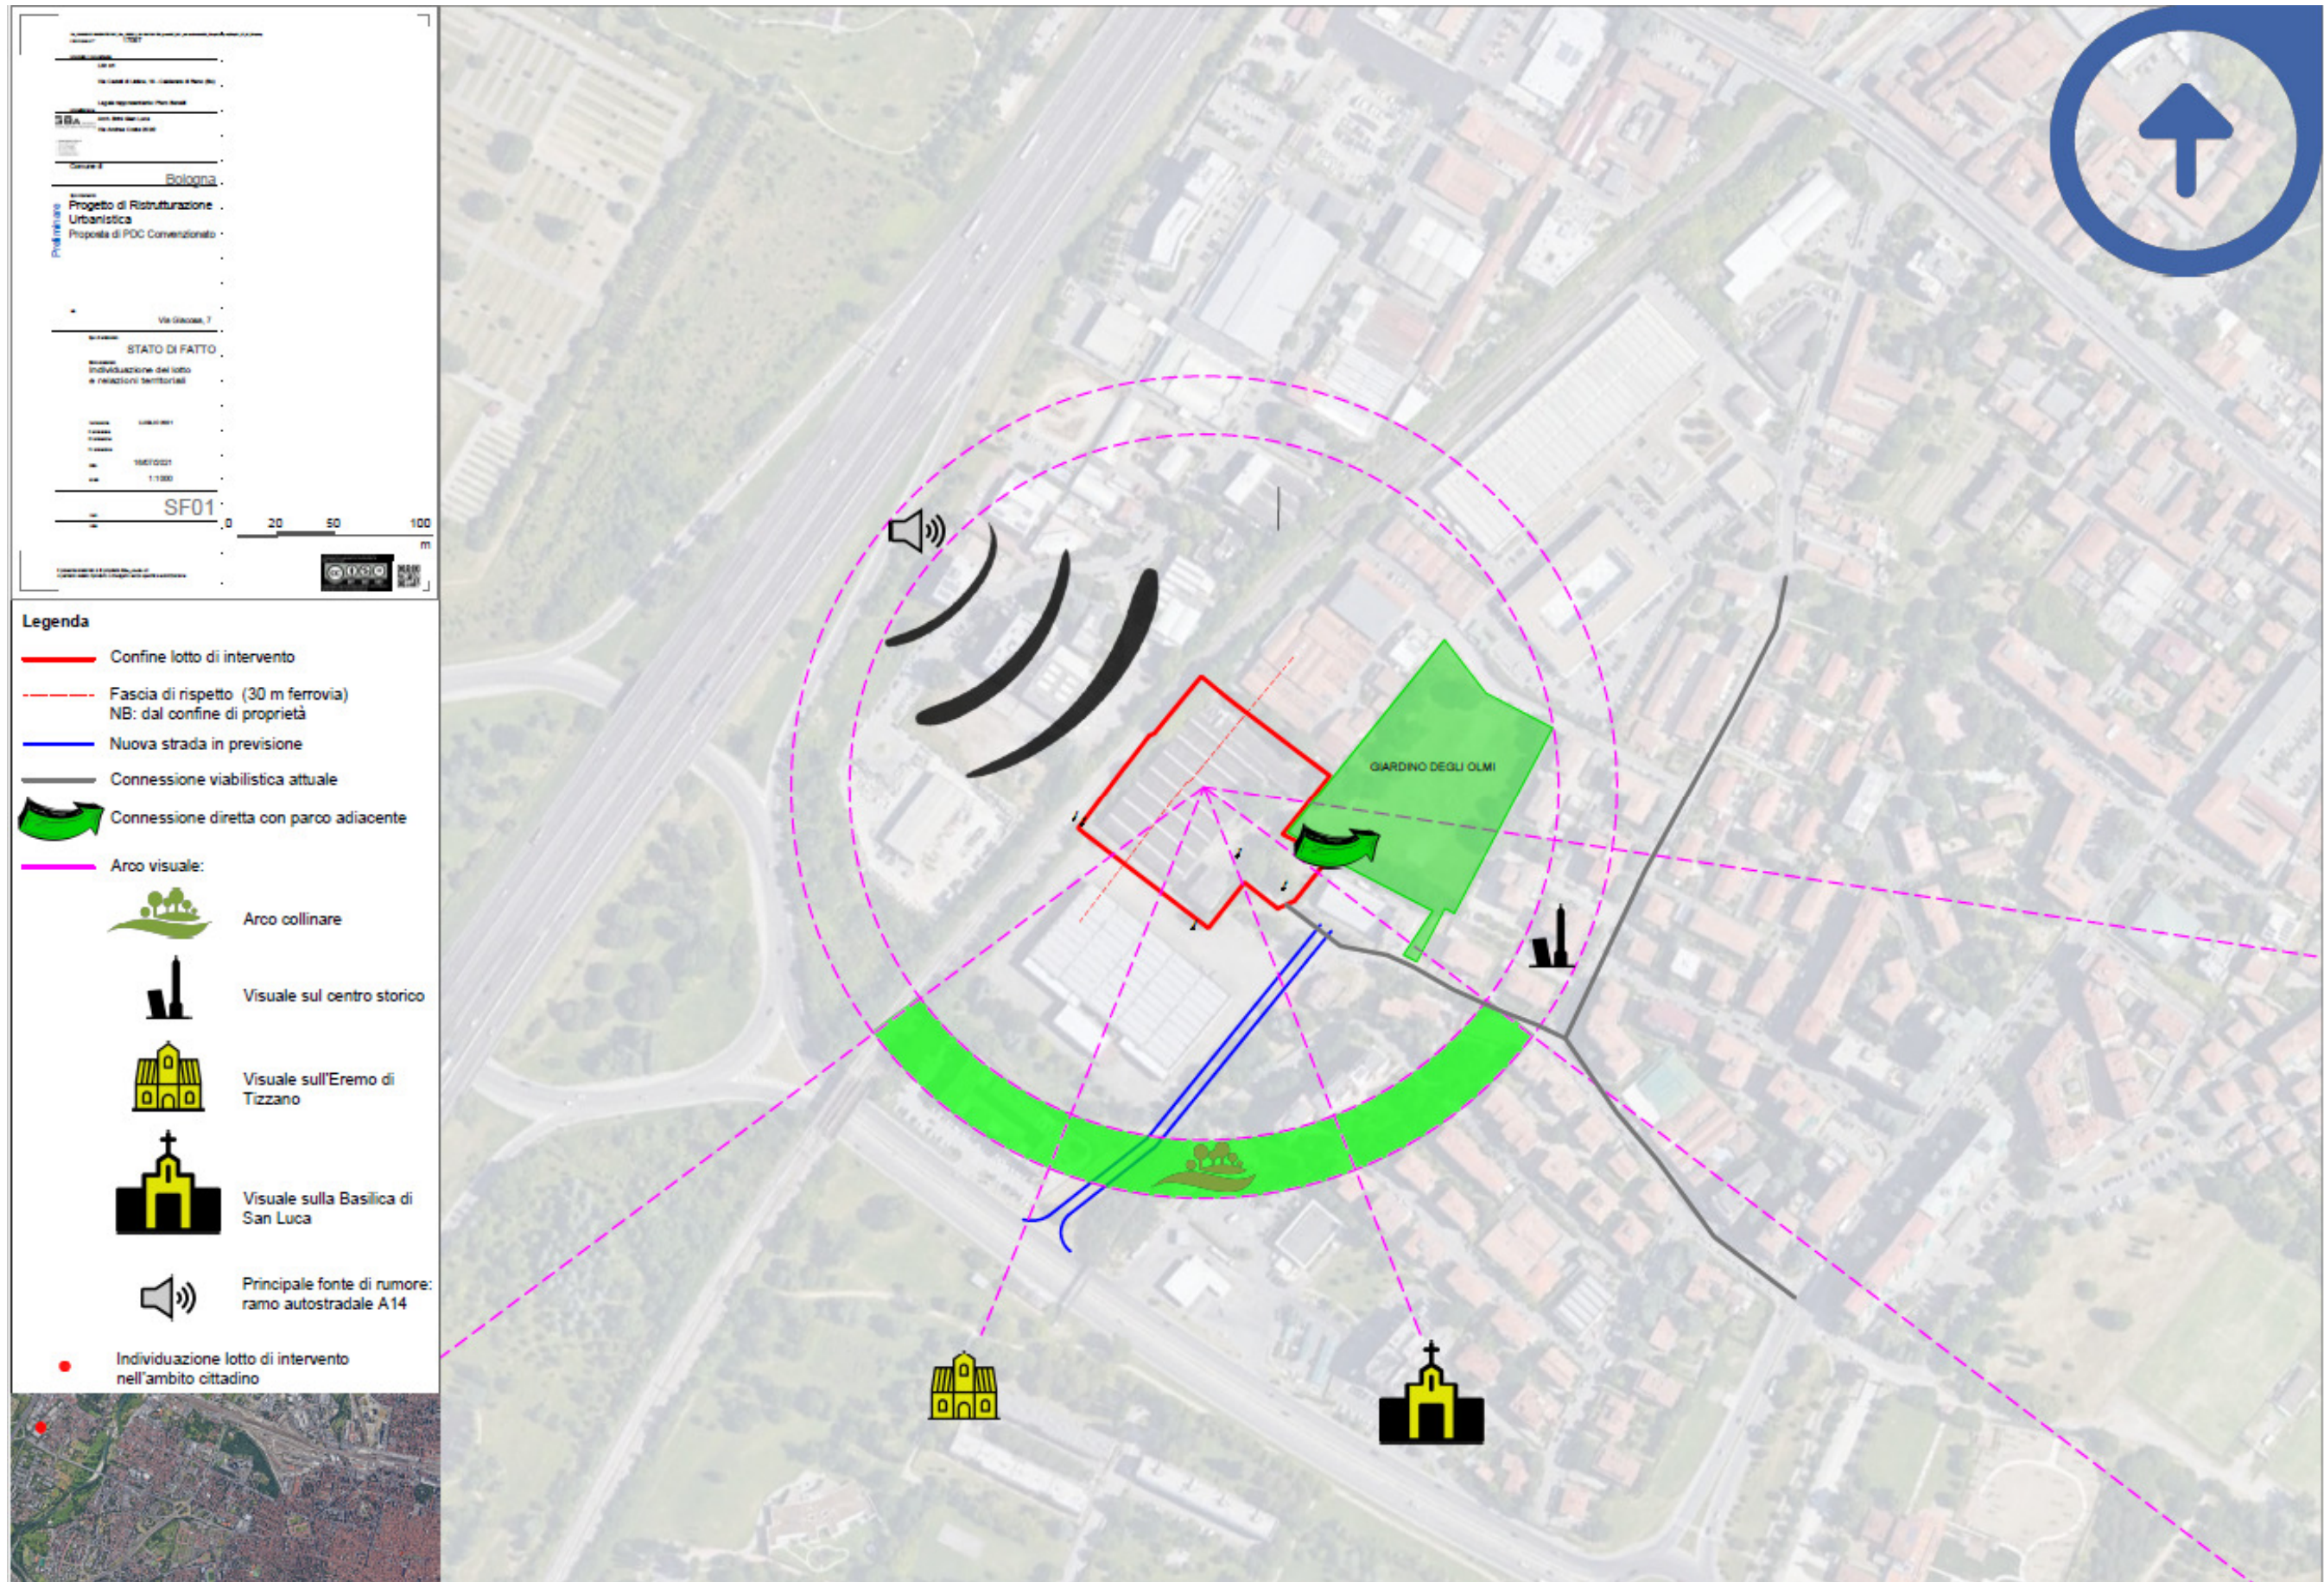



1507

Legge Regionale n. 10 del 12/02/2015

3BA STUDIO  
GIANLUCA BRINI ARCHITETTO

Comune di Bologna

Progetto di Ristrutturazione Urbanistica  
Proposta di POC Convenzionato

Via Giacosa, 7

STATO DI FATTO  
Lotto allo Stato di Fatto  
a parametri dimensionali


SF02

0 10 25 50 m


Legenda

- Fascia di rispetto (30 m ferrovia)
- Superficie coperta
- Ferrovia: nodo di Bologna, SFM
- Accessi presenti allo stato di fatto
- Quote altimetriche (sul livello del mare)

Grafico dimensionale

Situazione allo Stato di Fatto


Superficie impermeabile

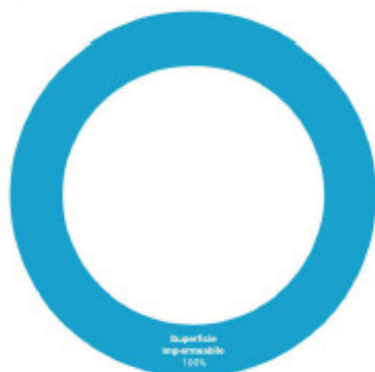







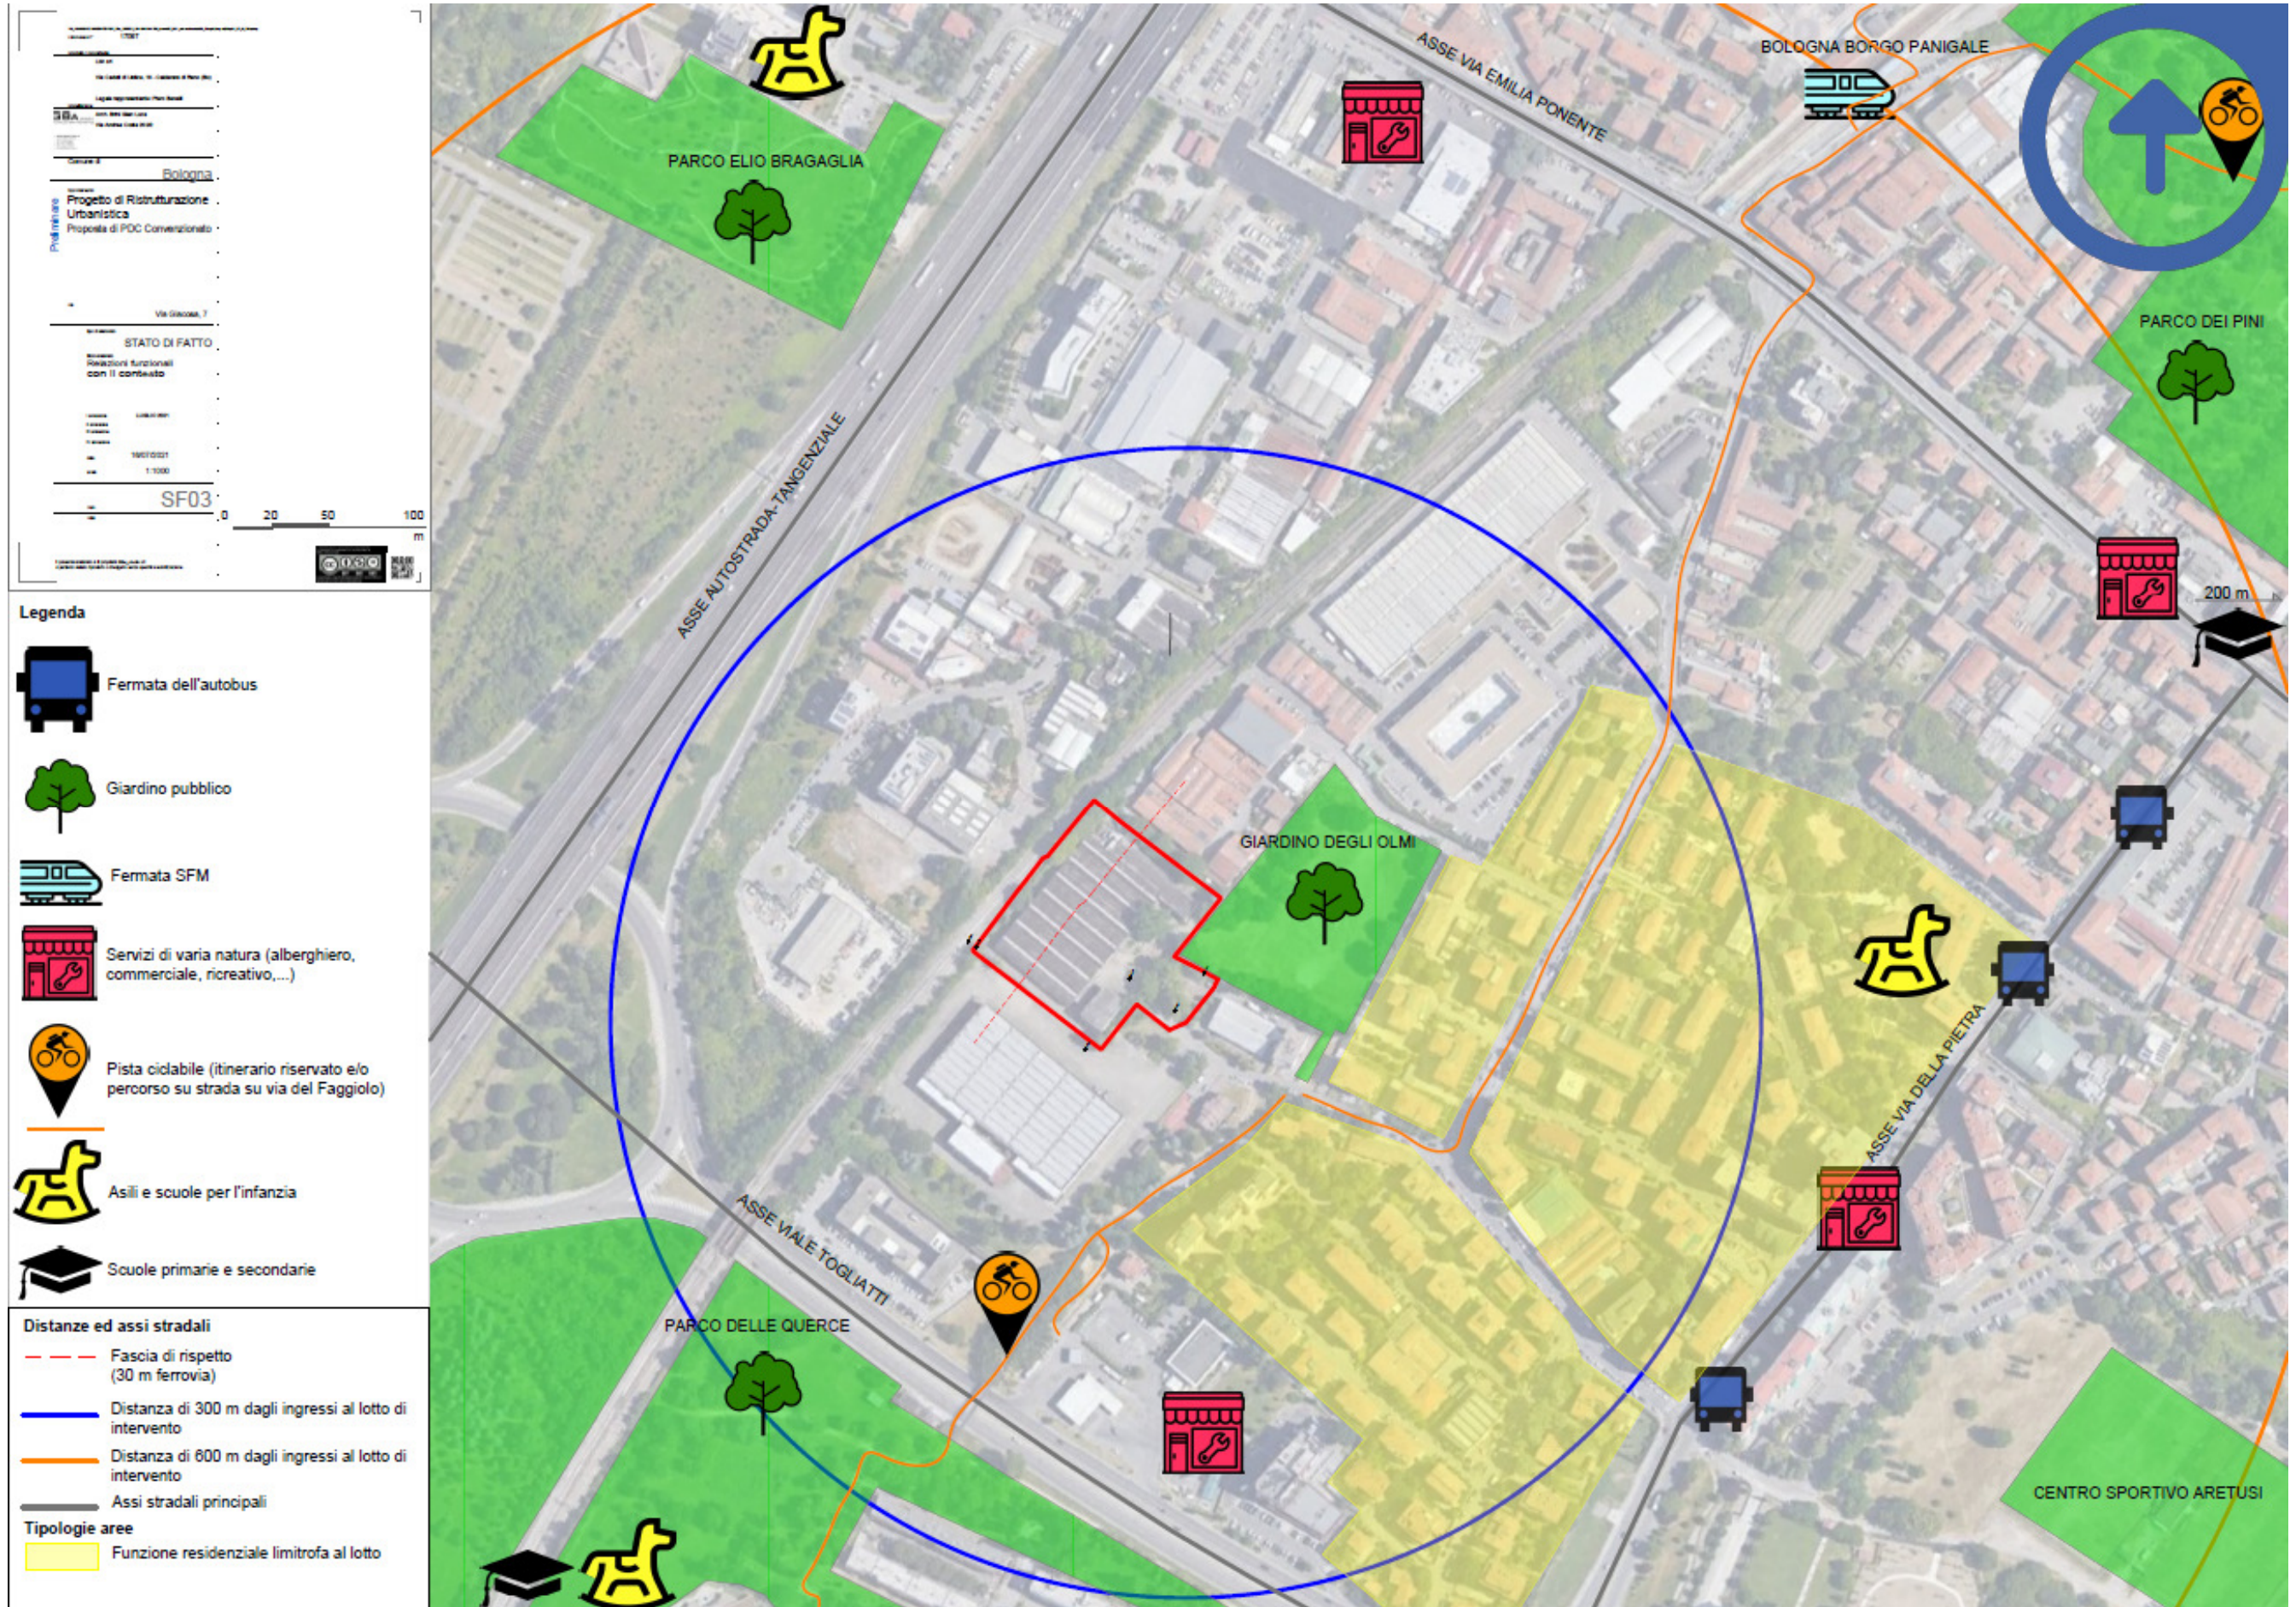



Via Giacosa, 7  
 STATO DI FATTO  
 Catasto e proprietà  
 SF04  
 0 6 15 30 m

- Proprietà**
- 675 LBH S.R.L. con sede in CALDERARA DI RENO (BO)
  - 148 COMUNE DI BOLOGNA
  - 3 COMUNE DI BOLOGNA (terreni, seminativo)
  - 814 BIANCO BLU IMMOBILIARE SRL con sede in BOLOGNA (BO)
  - 67 -varie-
  - 2416 COMUNE DI BOLOGNA (terreni, seminativo)
  - 2414 -varie- (terreni, seminativo)
  - 84 -varie- (terreni, seminativo)
  - 25 -varie-
  - 4 COMUNE DI BOLOGNA
  - 125,153 COMUNE DI BOLOGNA
  - 715 COMUNE DI BOLOGNA (terreni, seminativo)

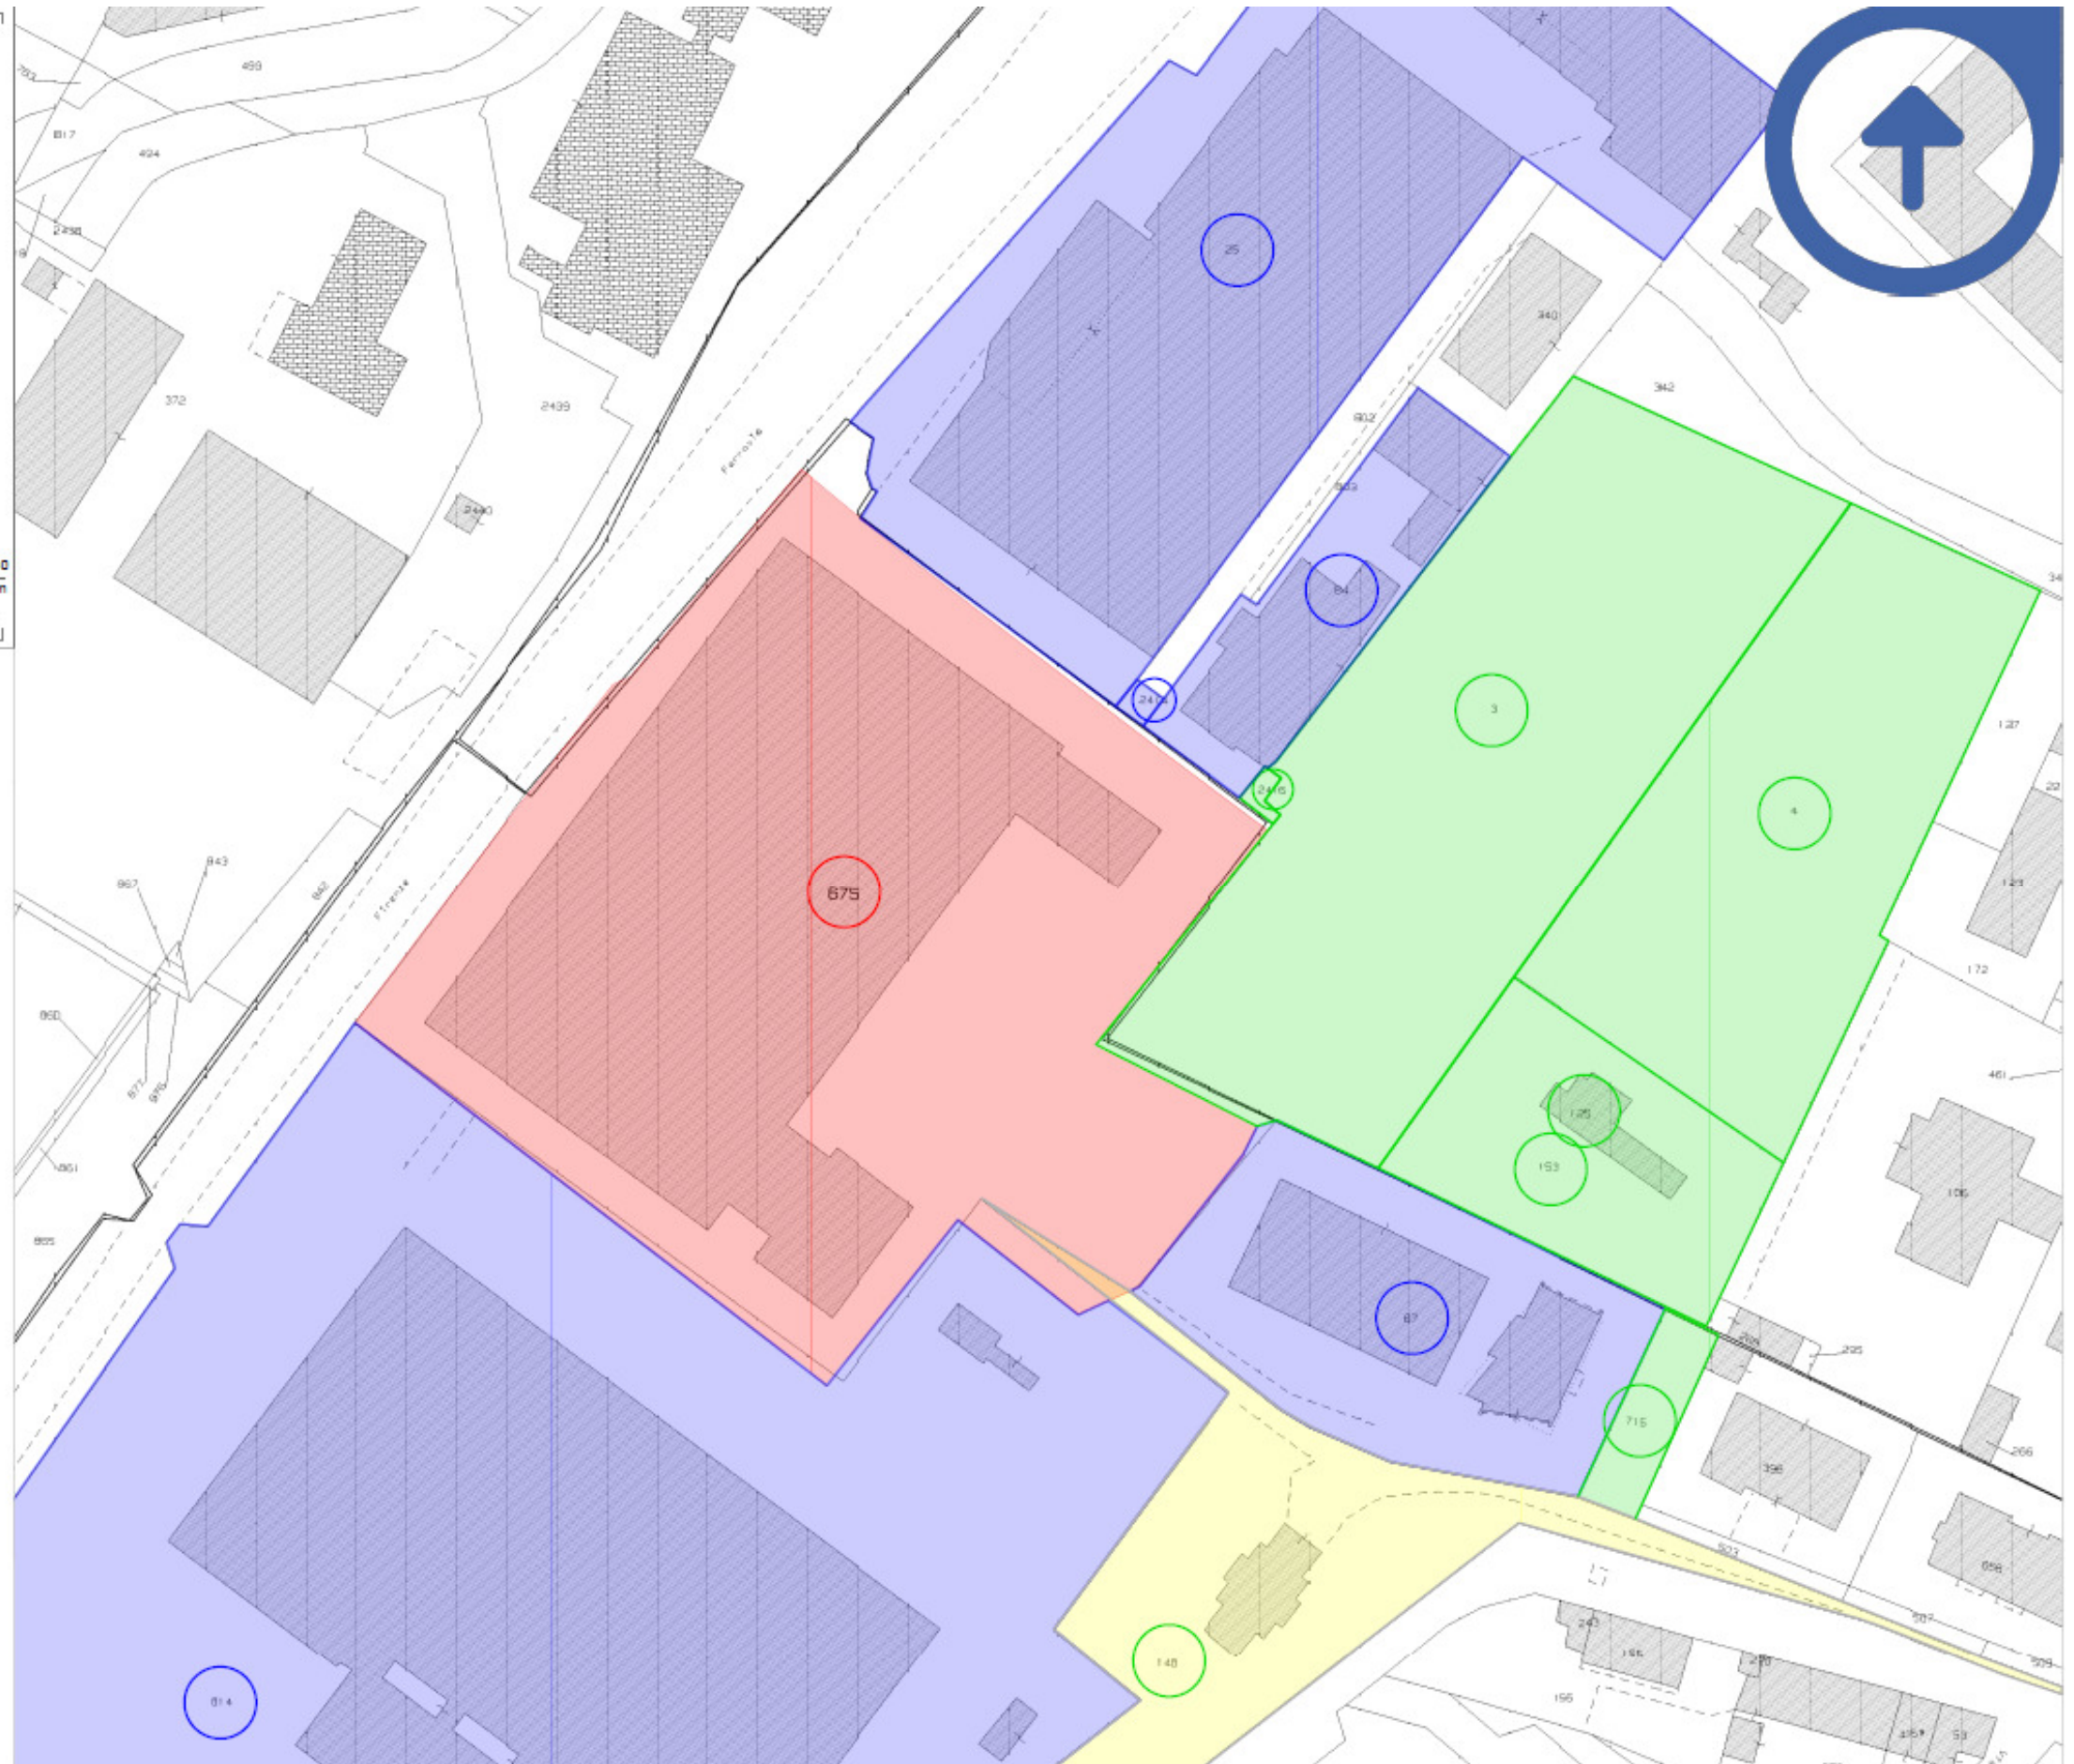















PROGETTO  
P04


0 4 10 20 m

**Legenda**

- Fascia di rispetto (30 m ferrovia)
- Costruito
- Demolito





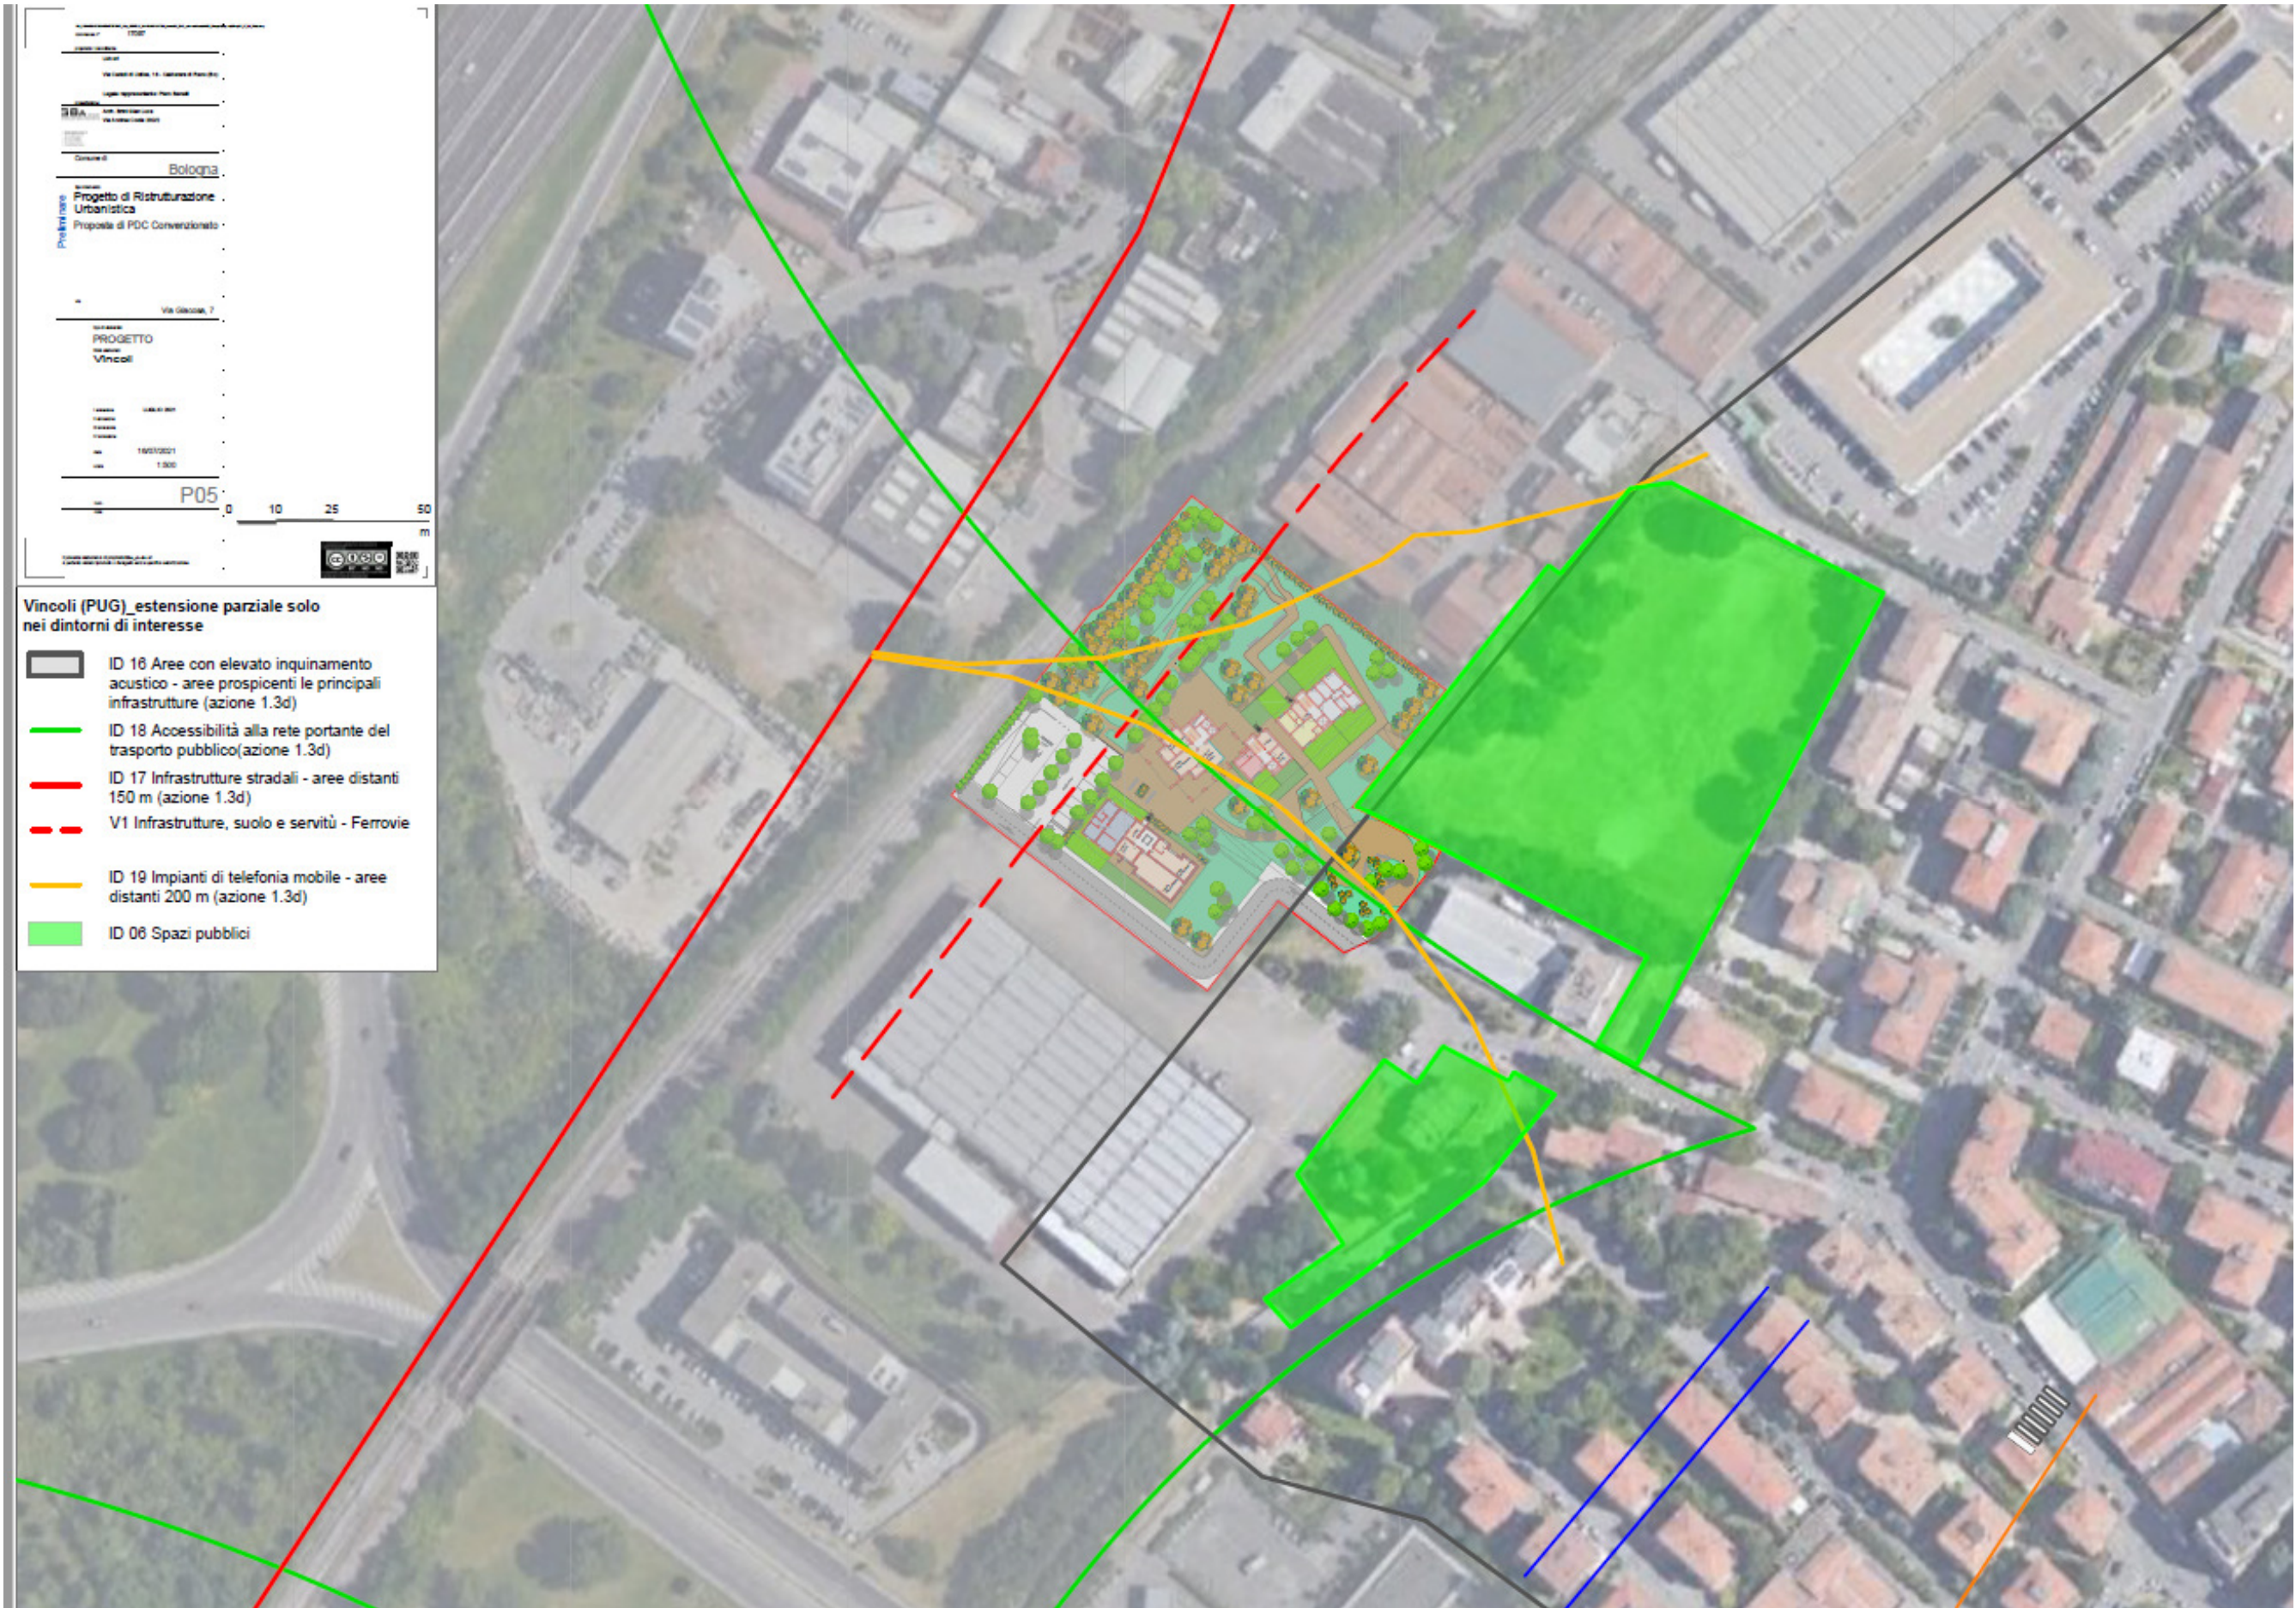


























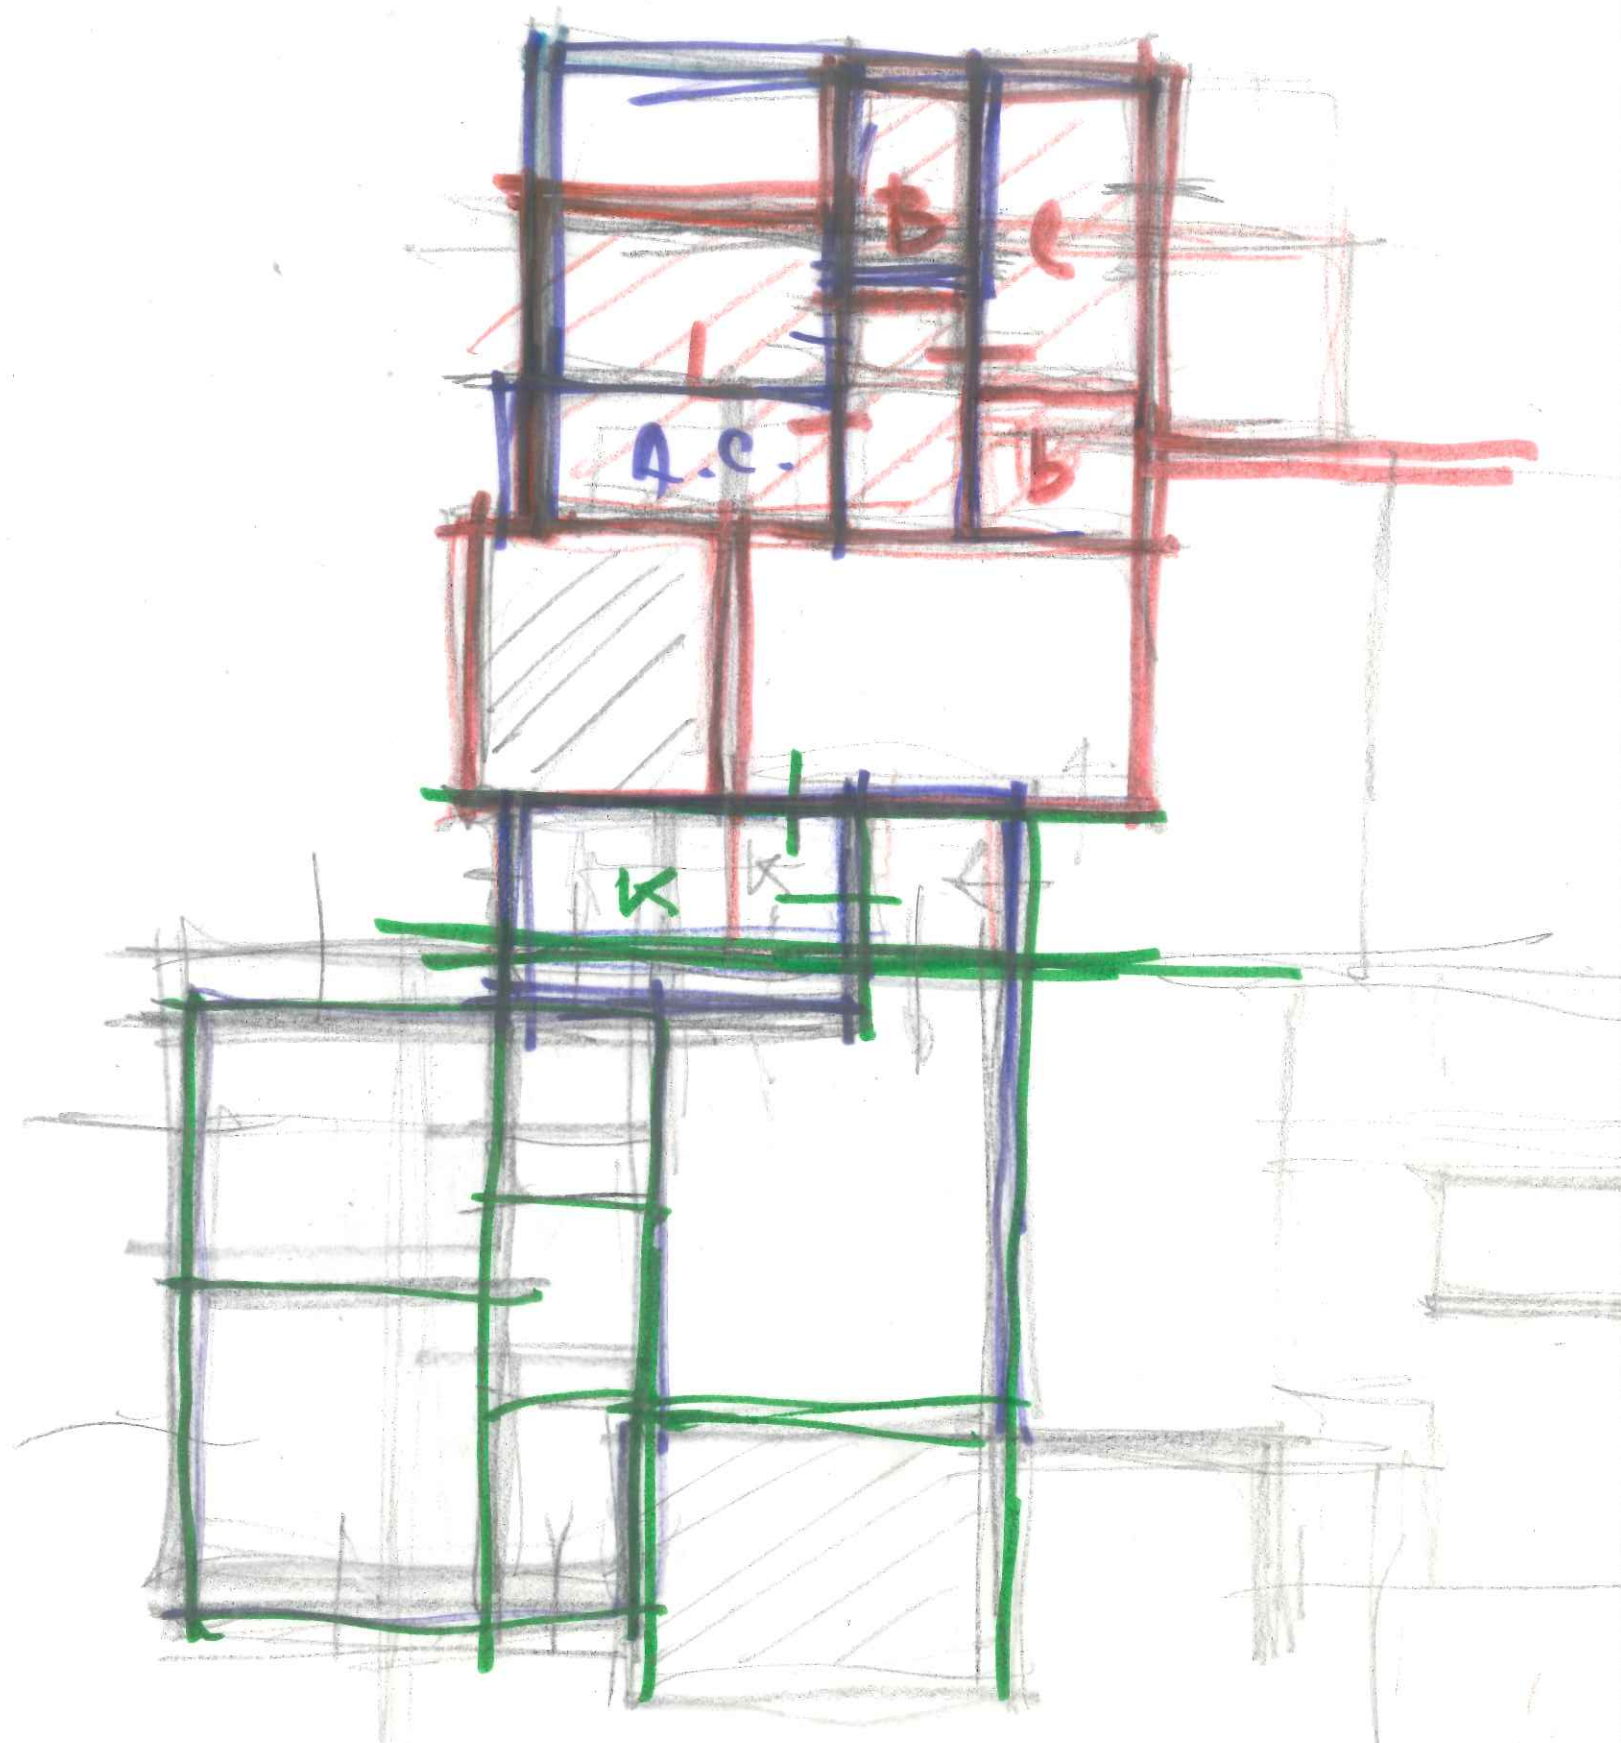








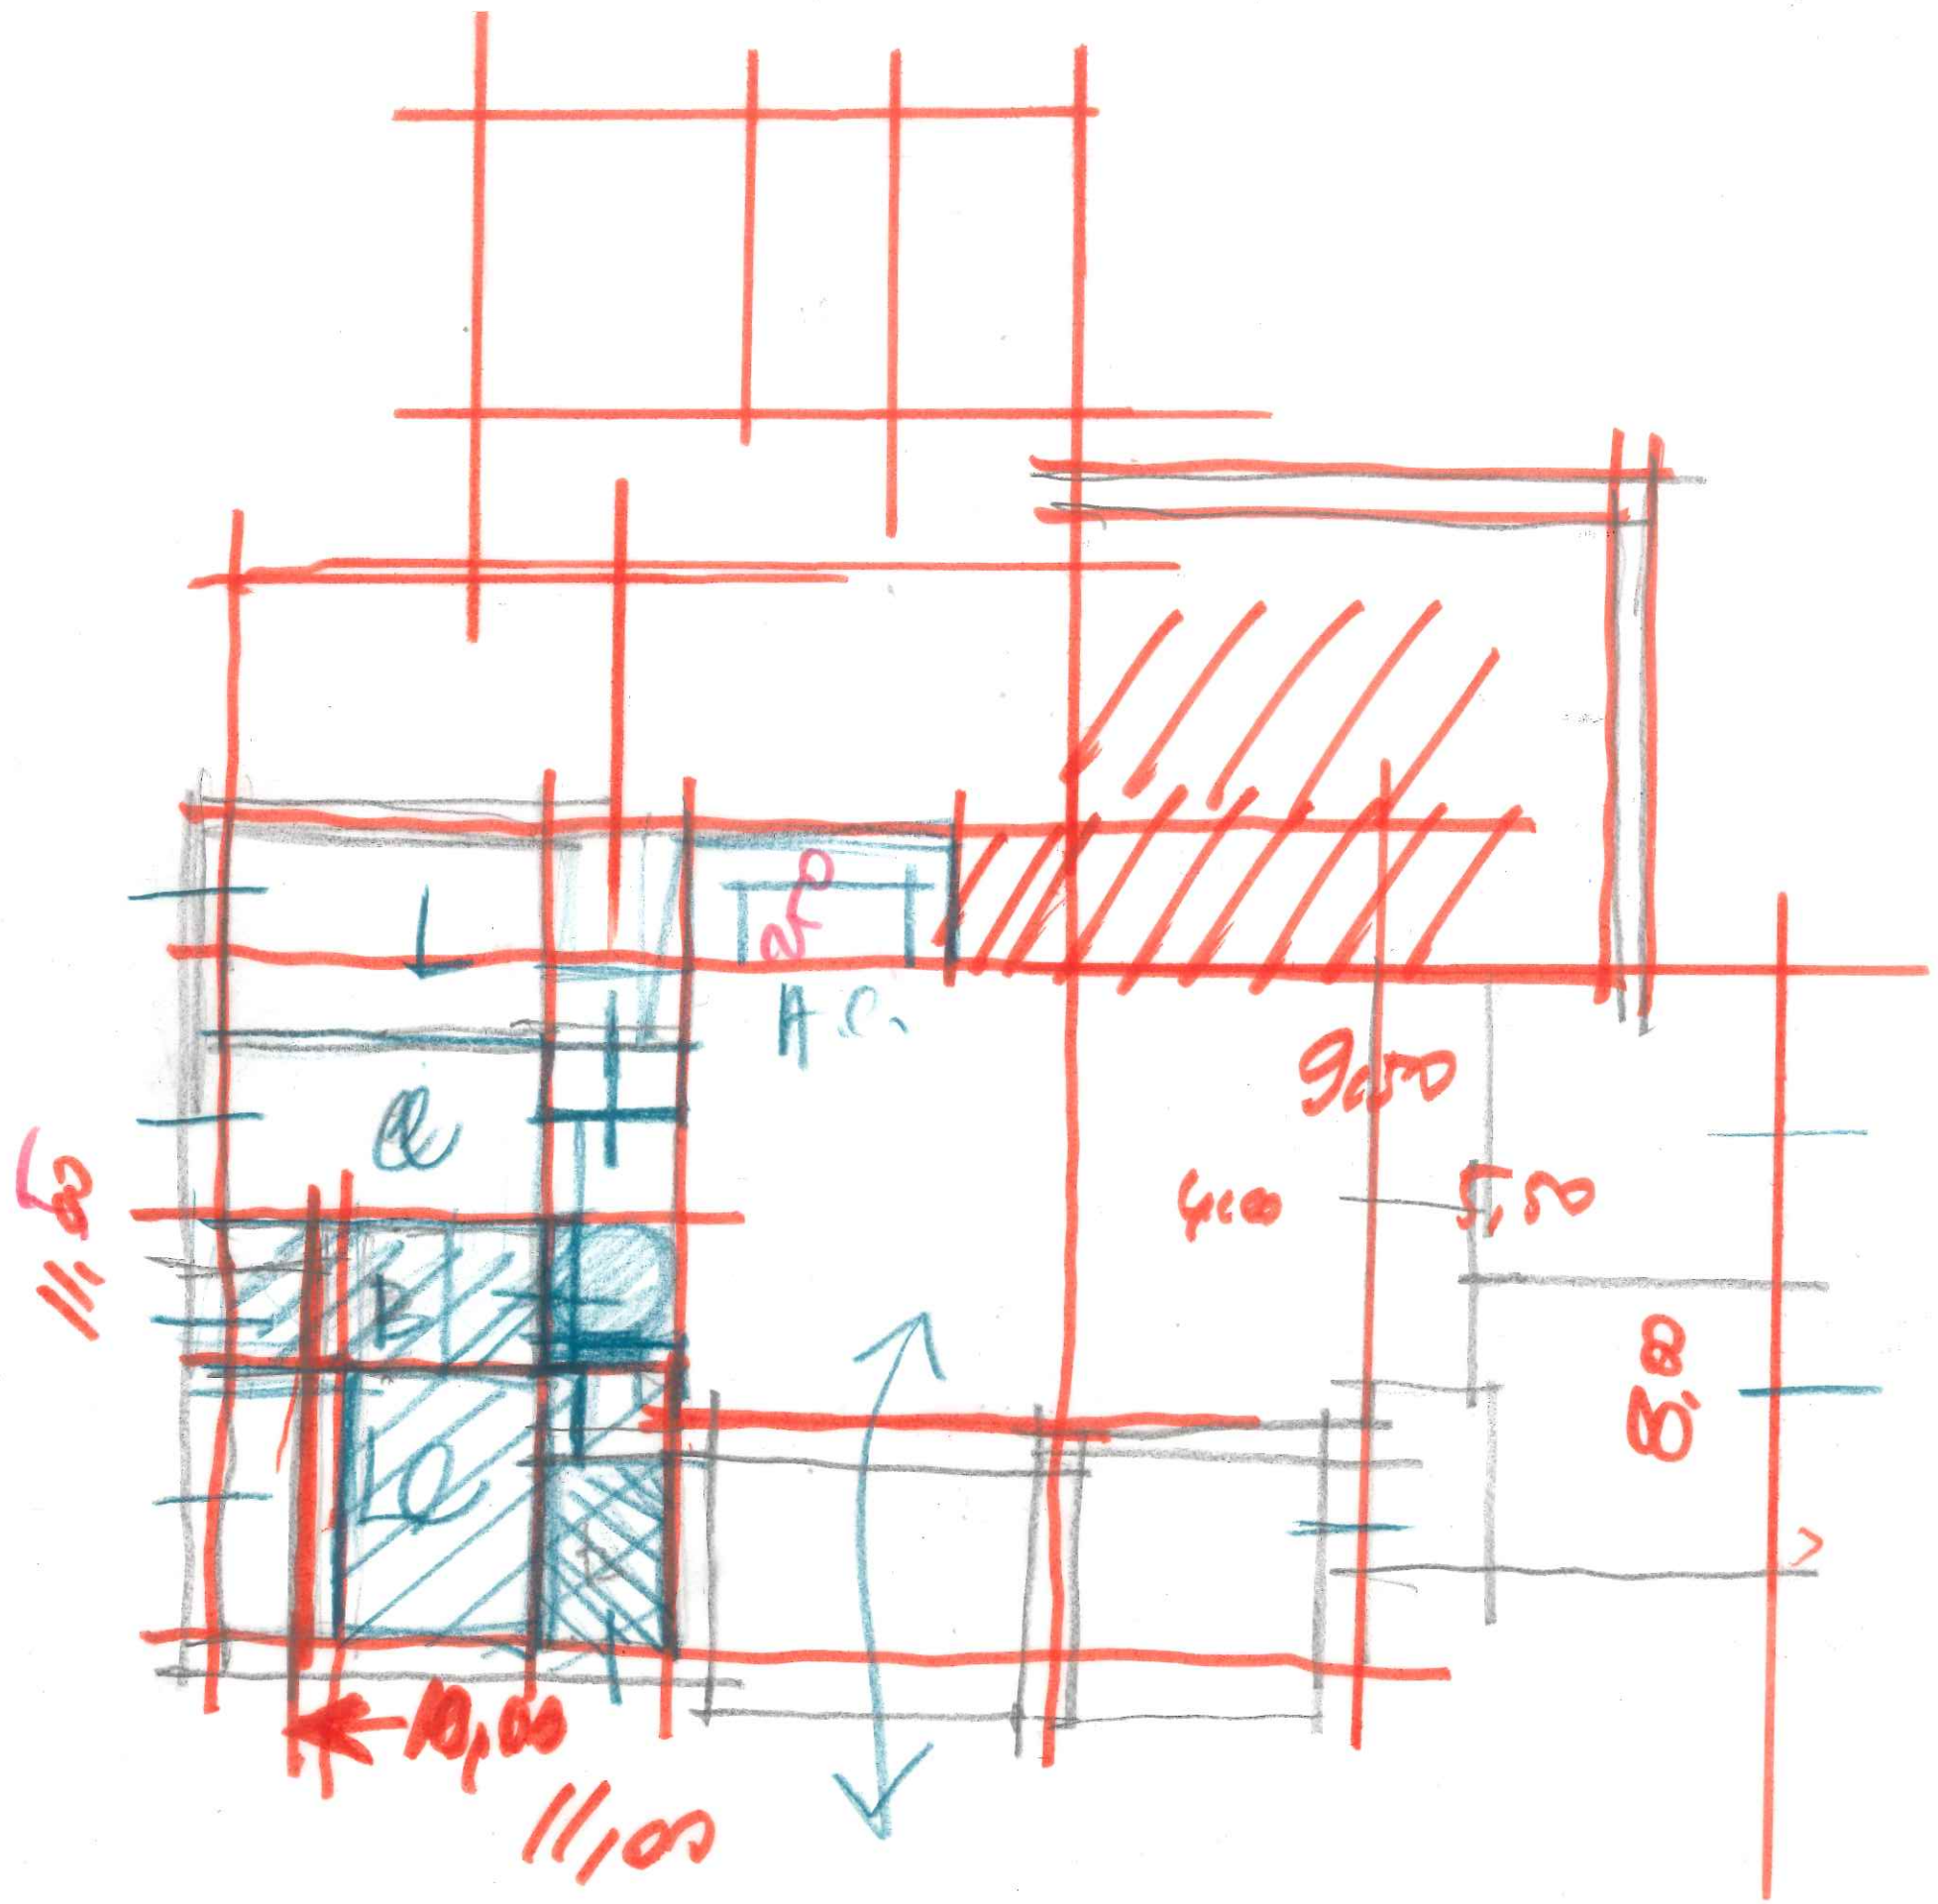




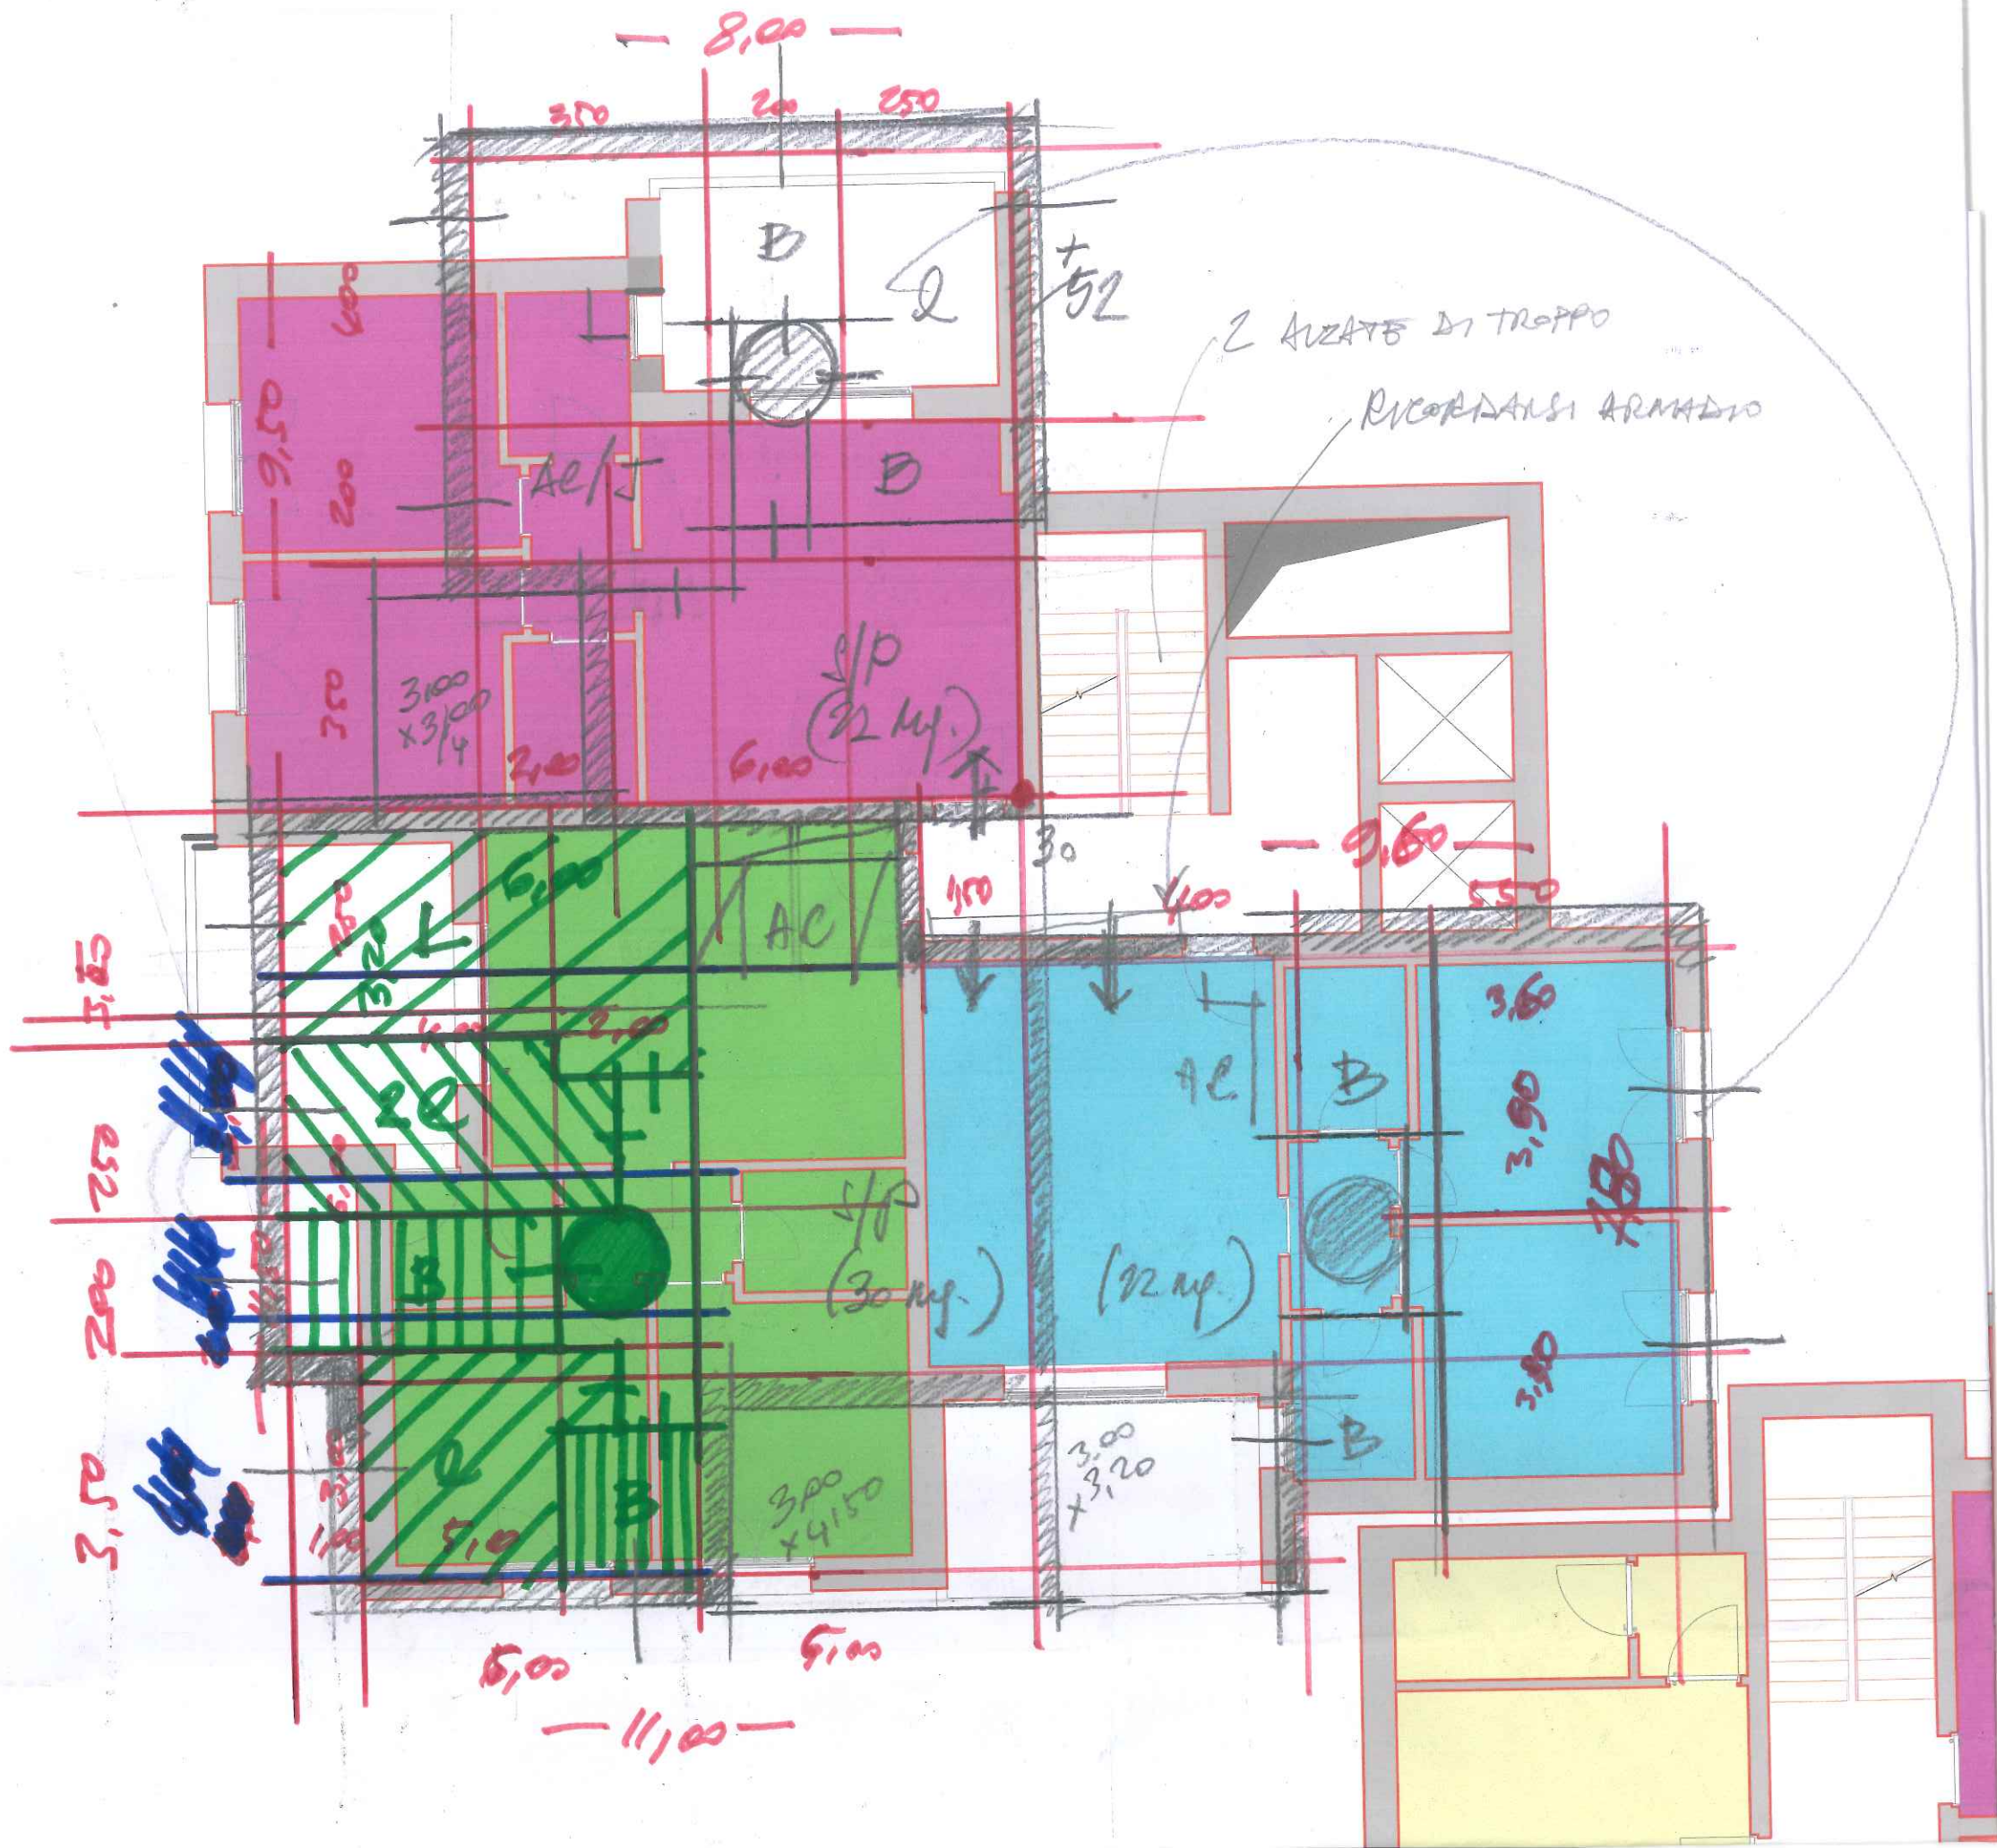




A. TERRA

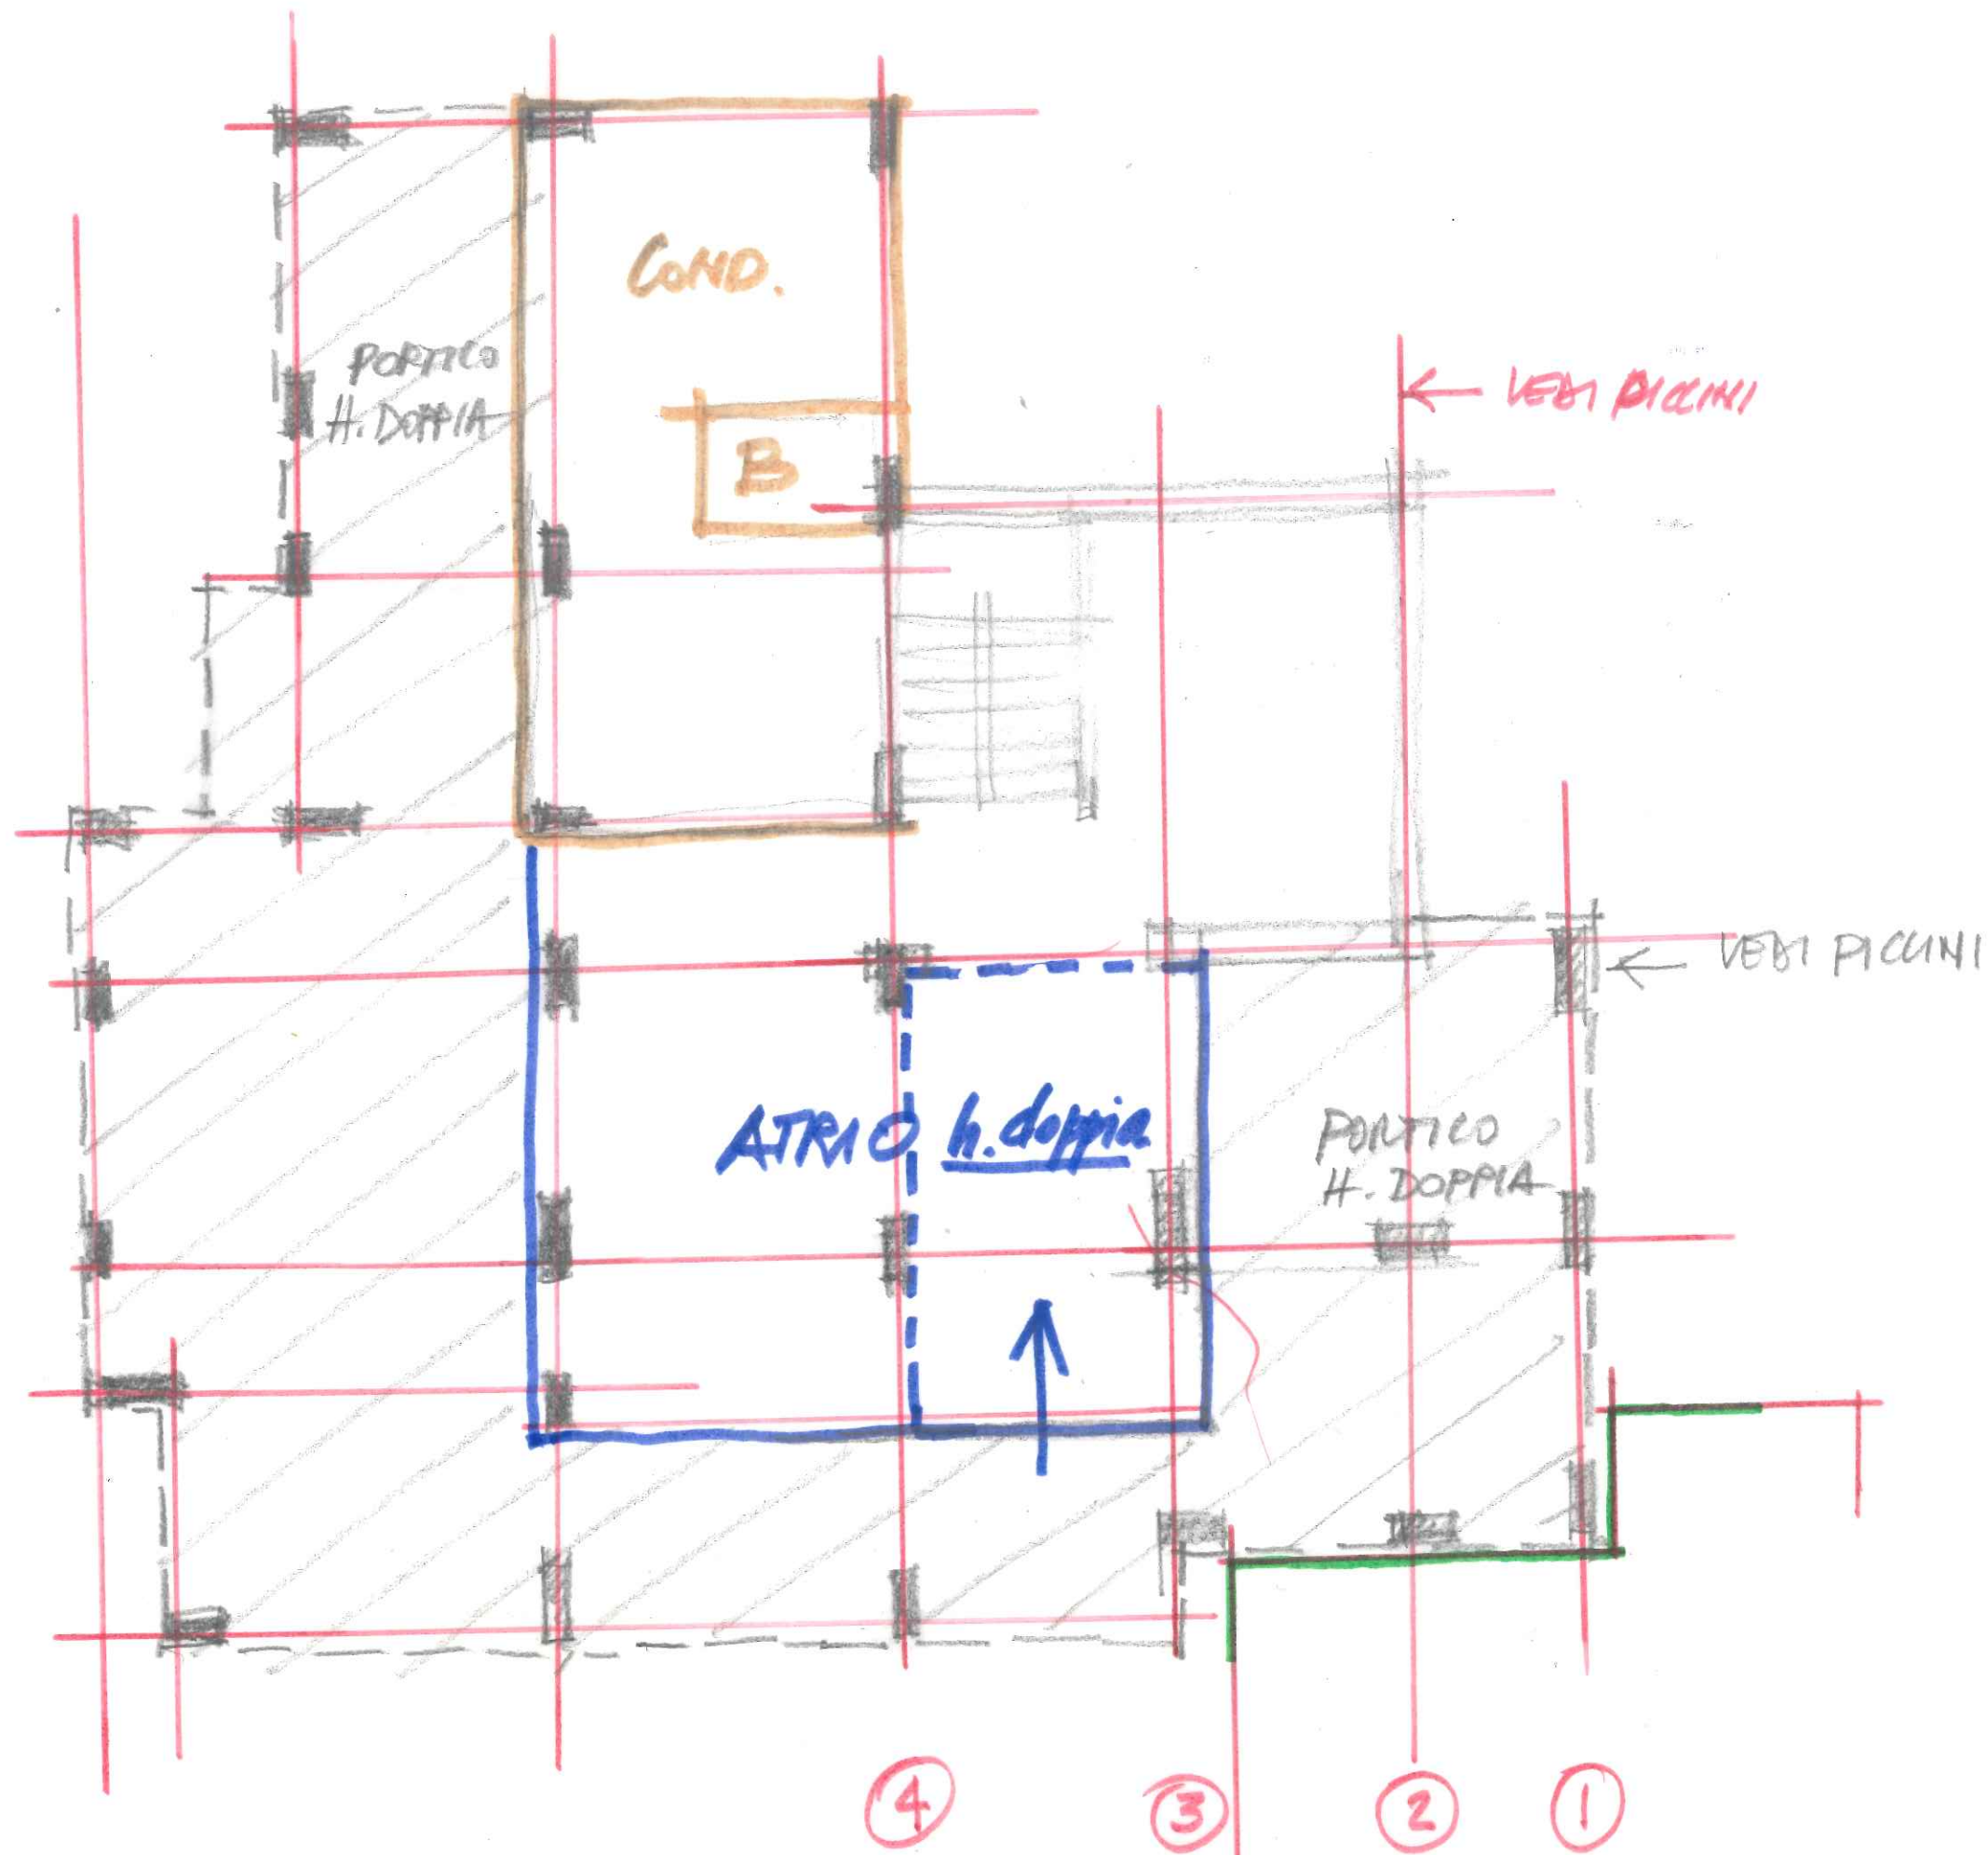




A. PRIMO

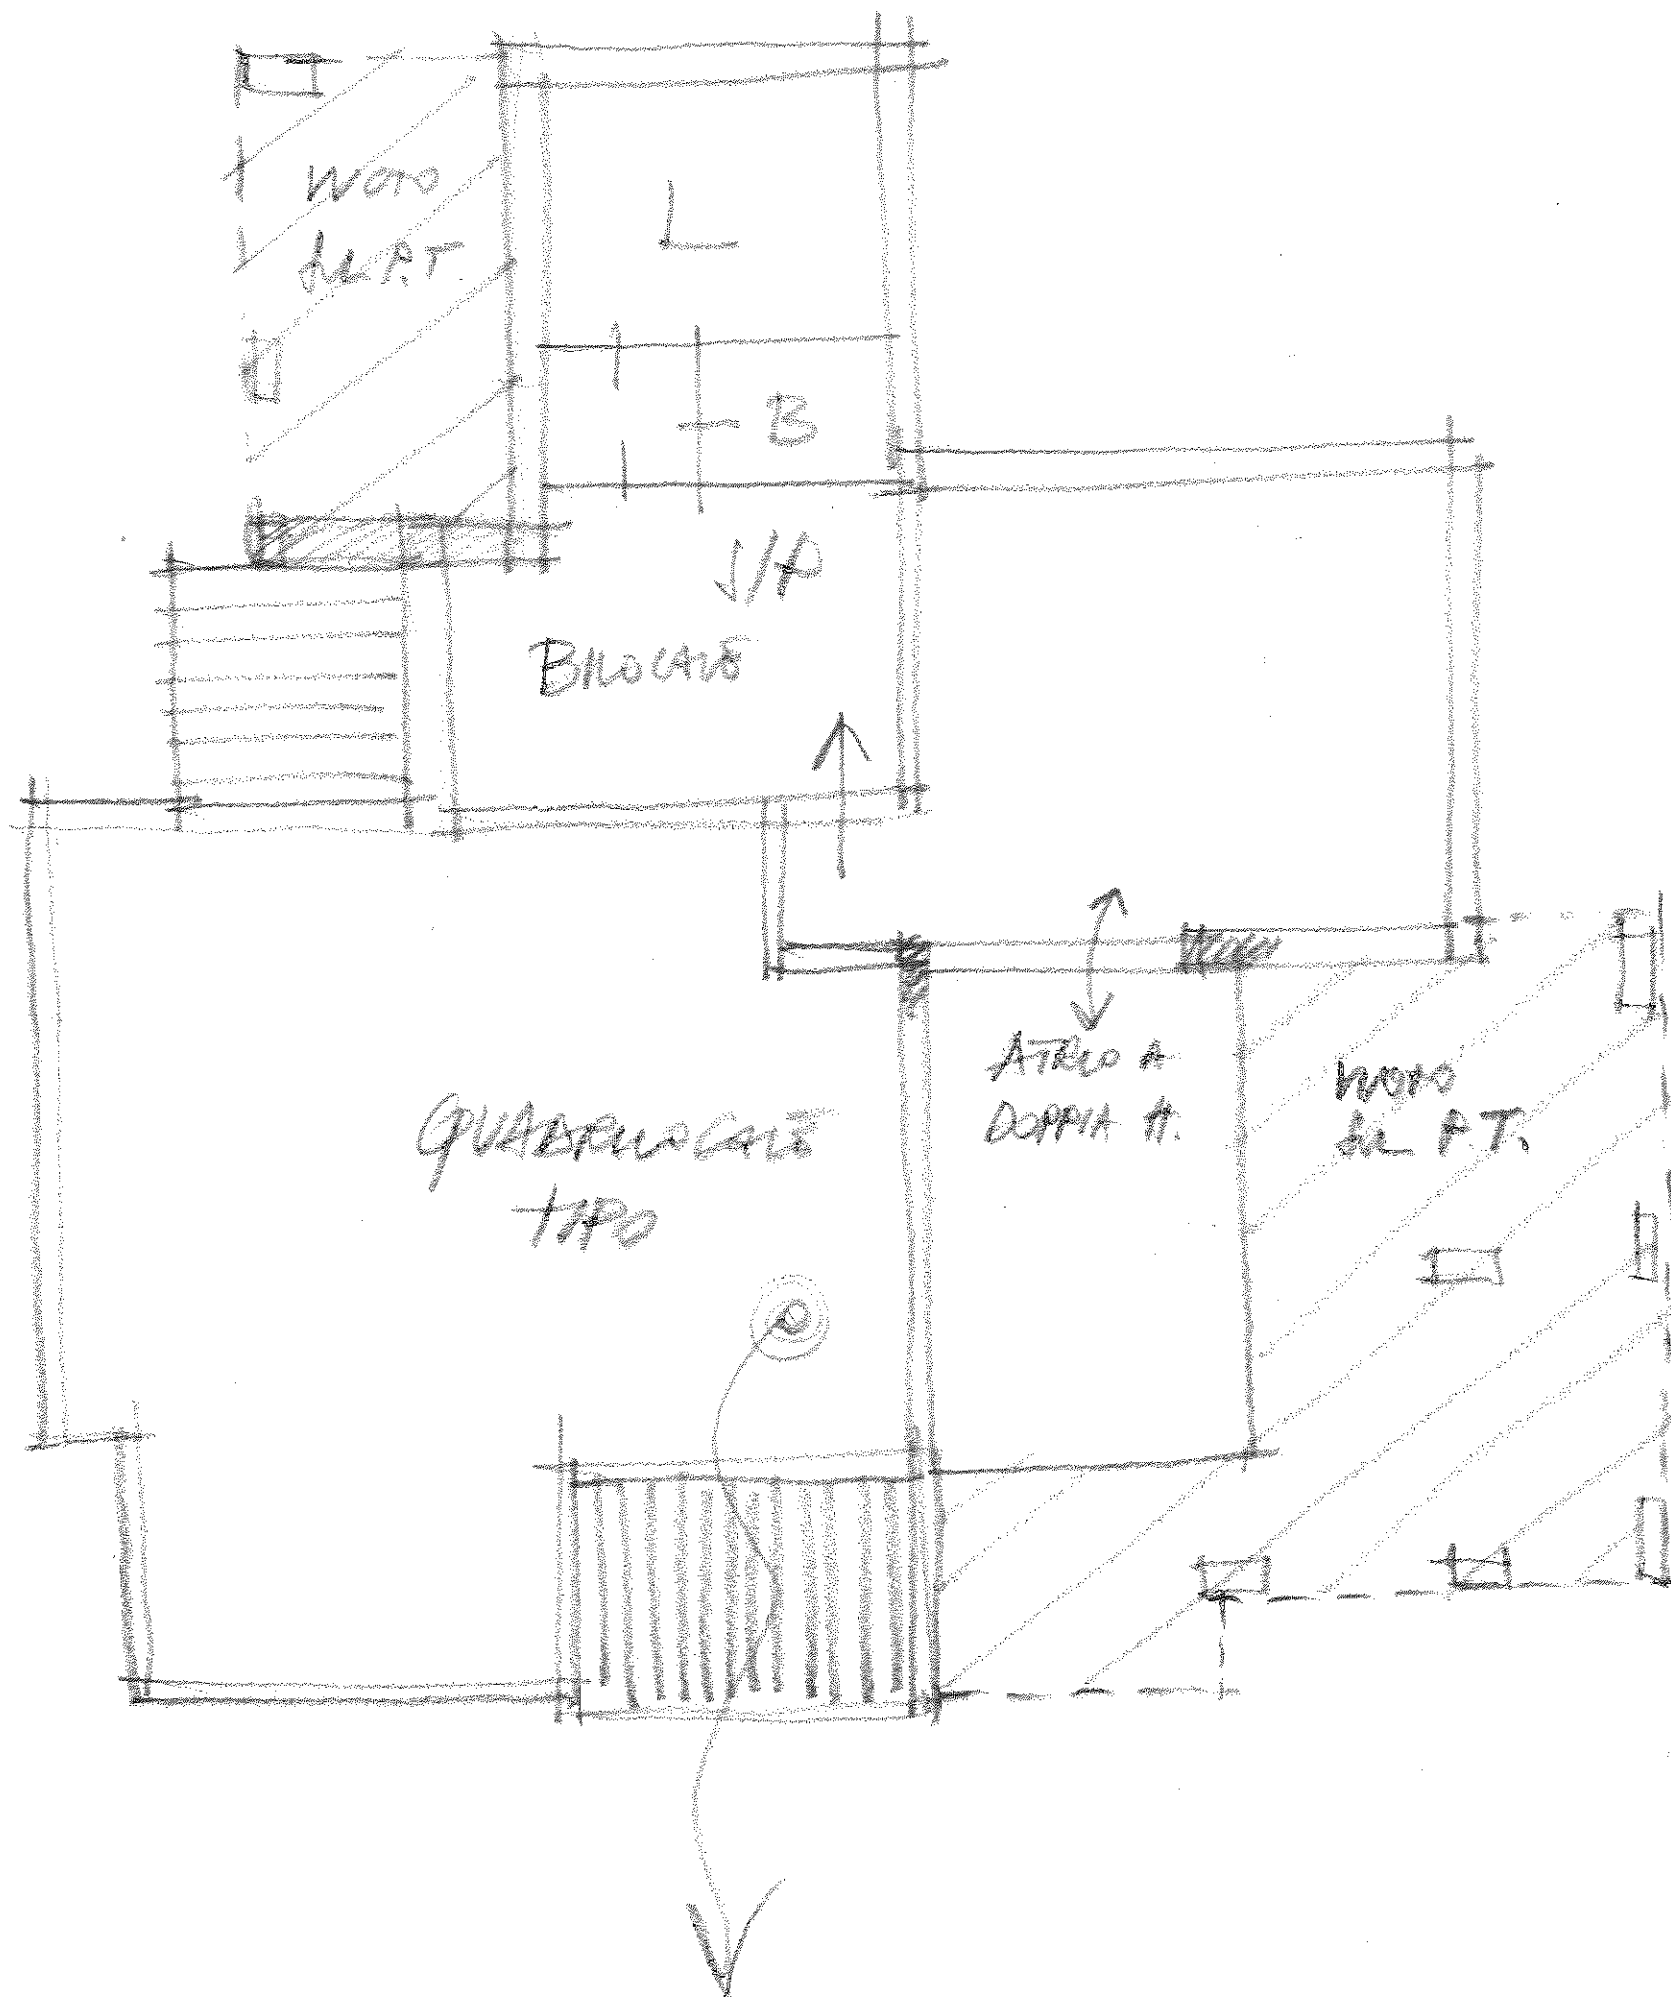



P. JACOBO

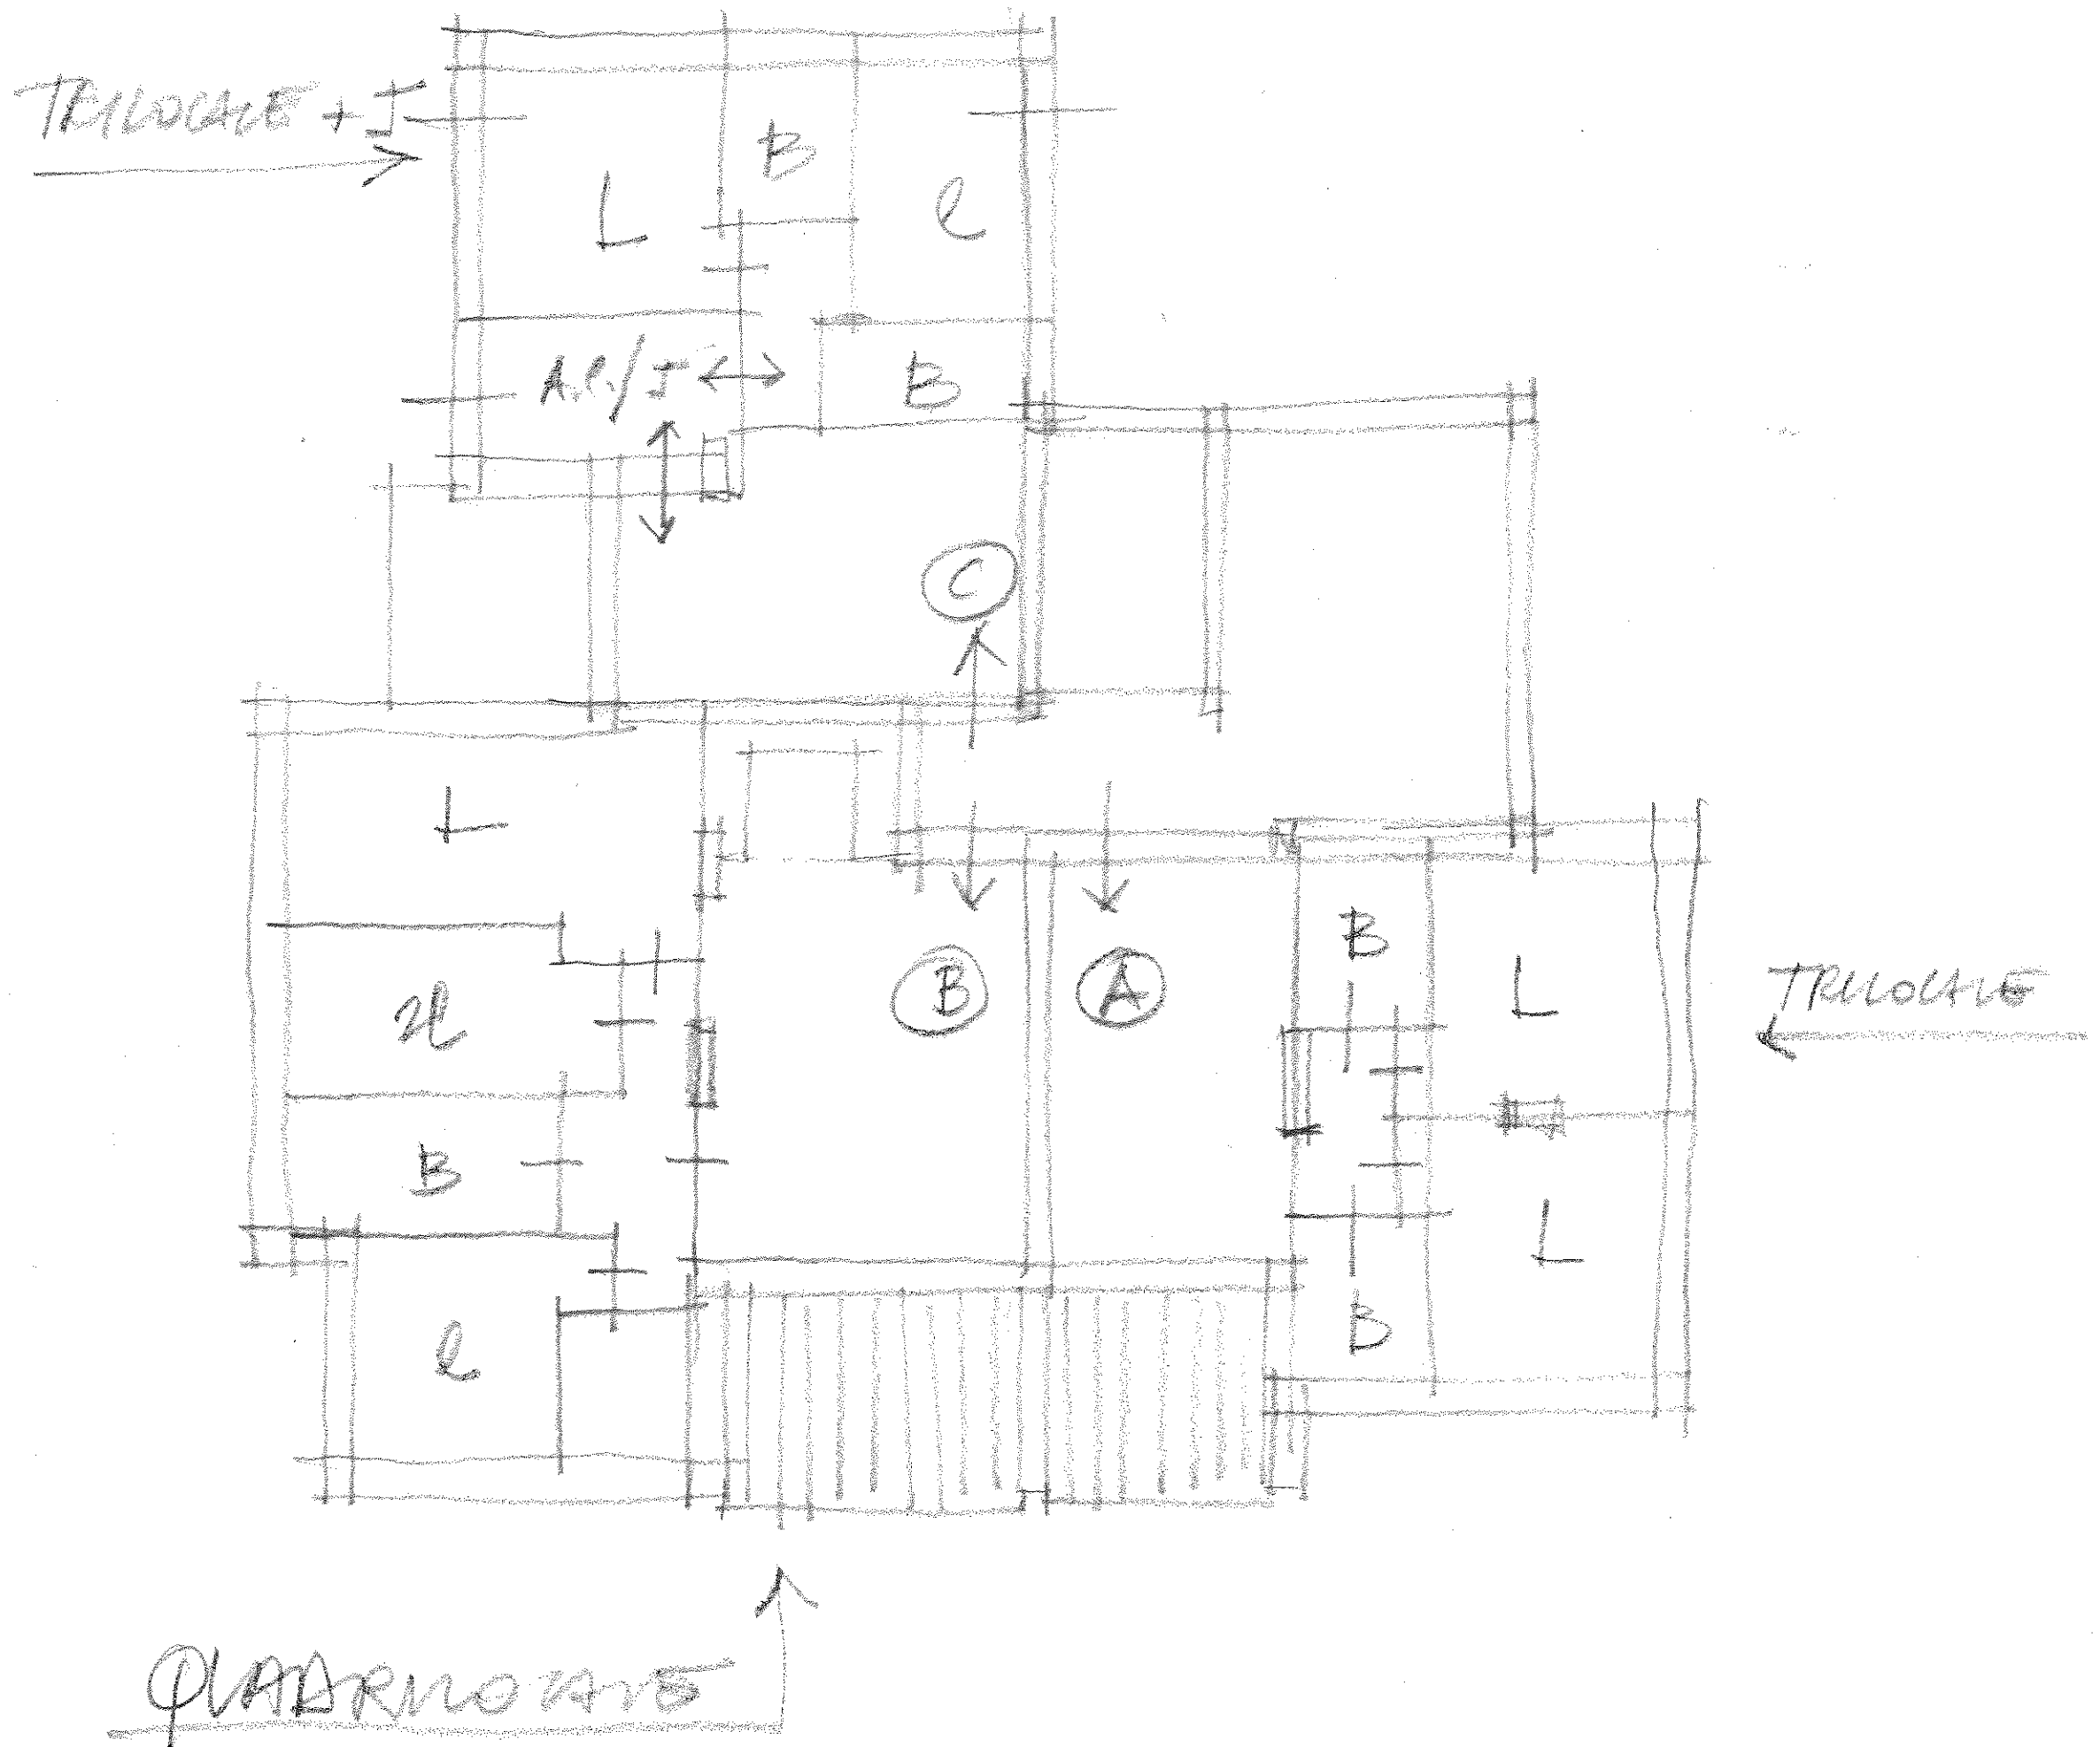



VARIANTI

VAR 1

TRUSCANE

(± A.C.)

A1/A2/A3

VAR 4


VAR 2

VAR 5

A1

VAR 3


B1/B2/B3

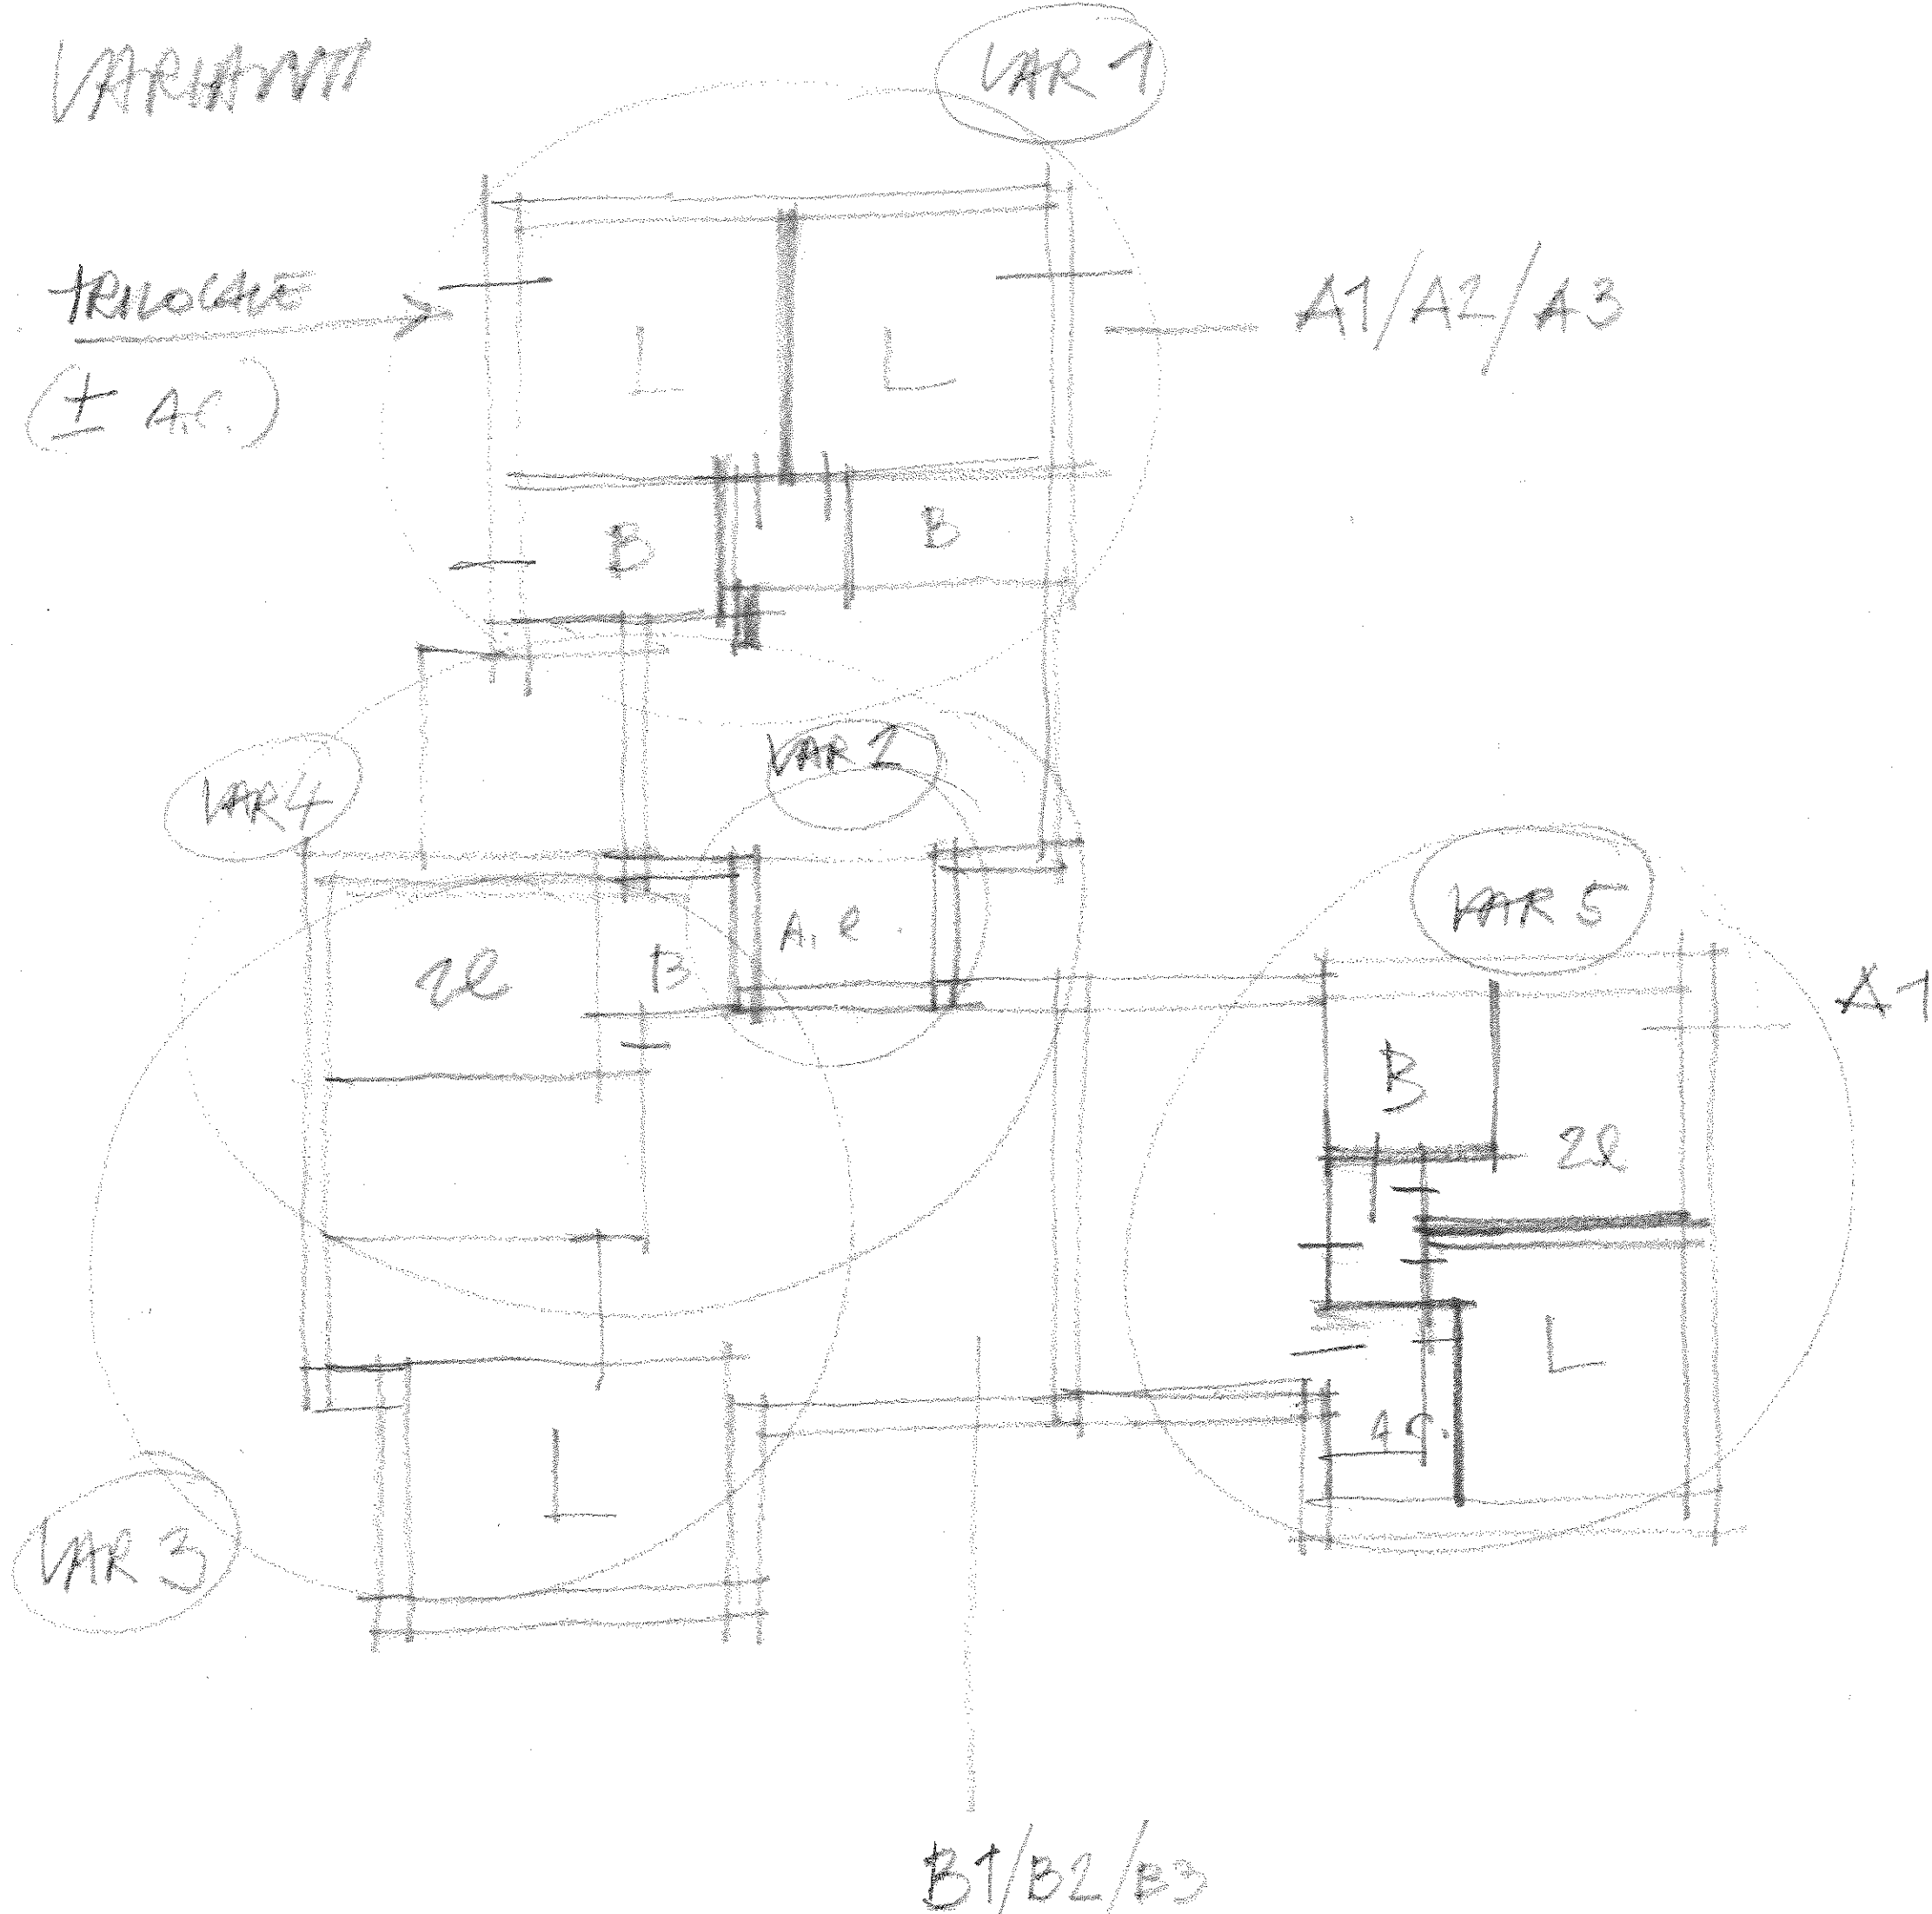





VARIANTI

A4

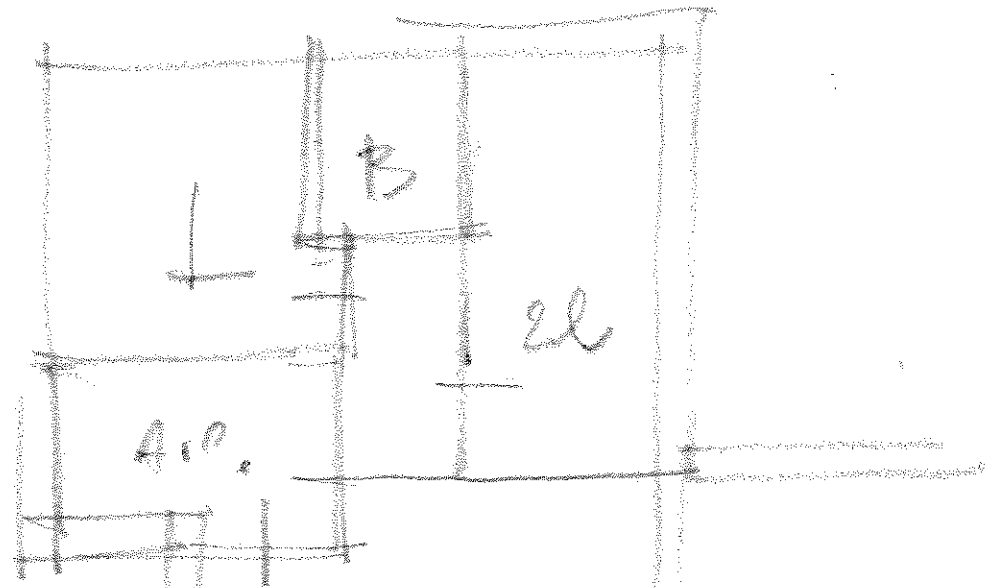

QUADRILATRE

VAR 4

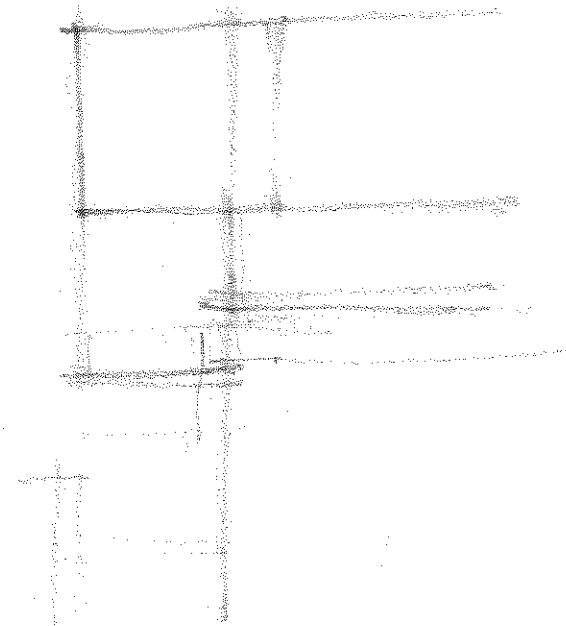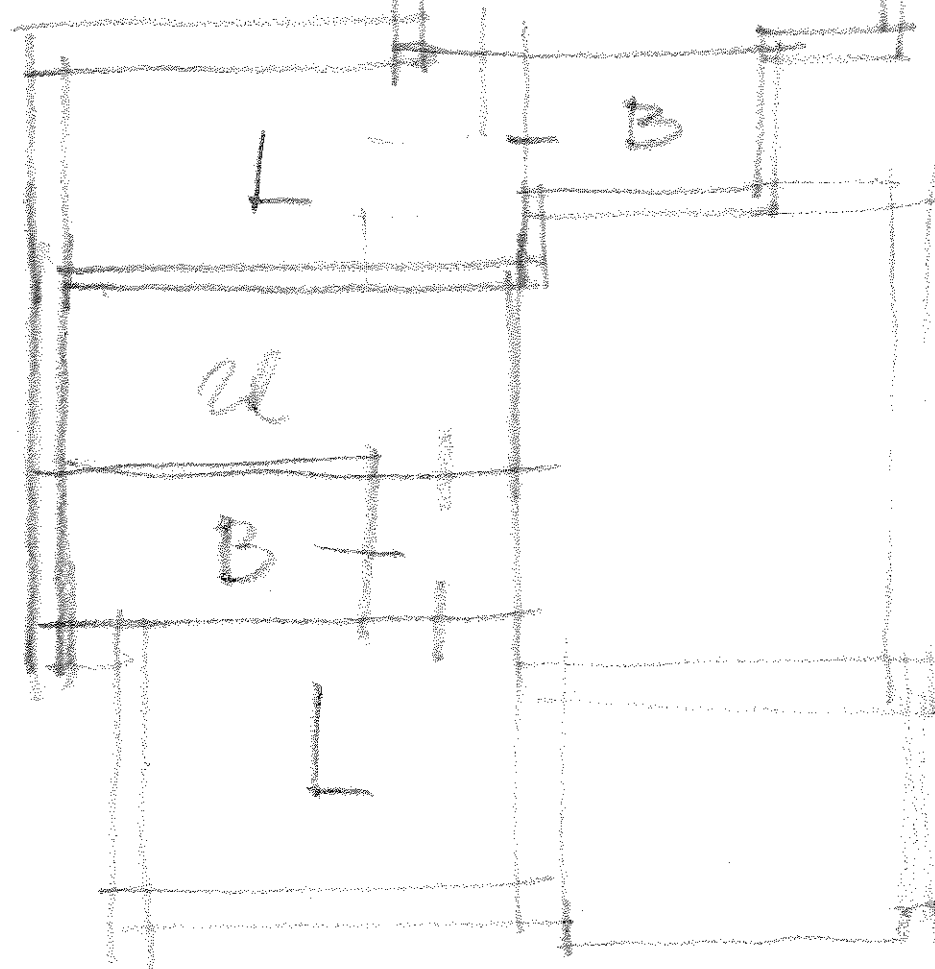


B4

TRIOLARE CON 1 CANTINA LOW GRANDE




proprietà/committente	XXX
progettazione	XXX
Comune di	Bologna
tipo intervento	XXX
via	Via Giacosa, 7
tipo di elaborato	Progetto
titolo elaborato	Piante Edificio a Torre
I emissione	a
II emissione	b
III emissione	c
IV emissione	d
data	07/09/2021
scala	1:100
num.	A101
note	

TORRE\_Pianta piano Terra  
 Scala 1:100

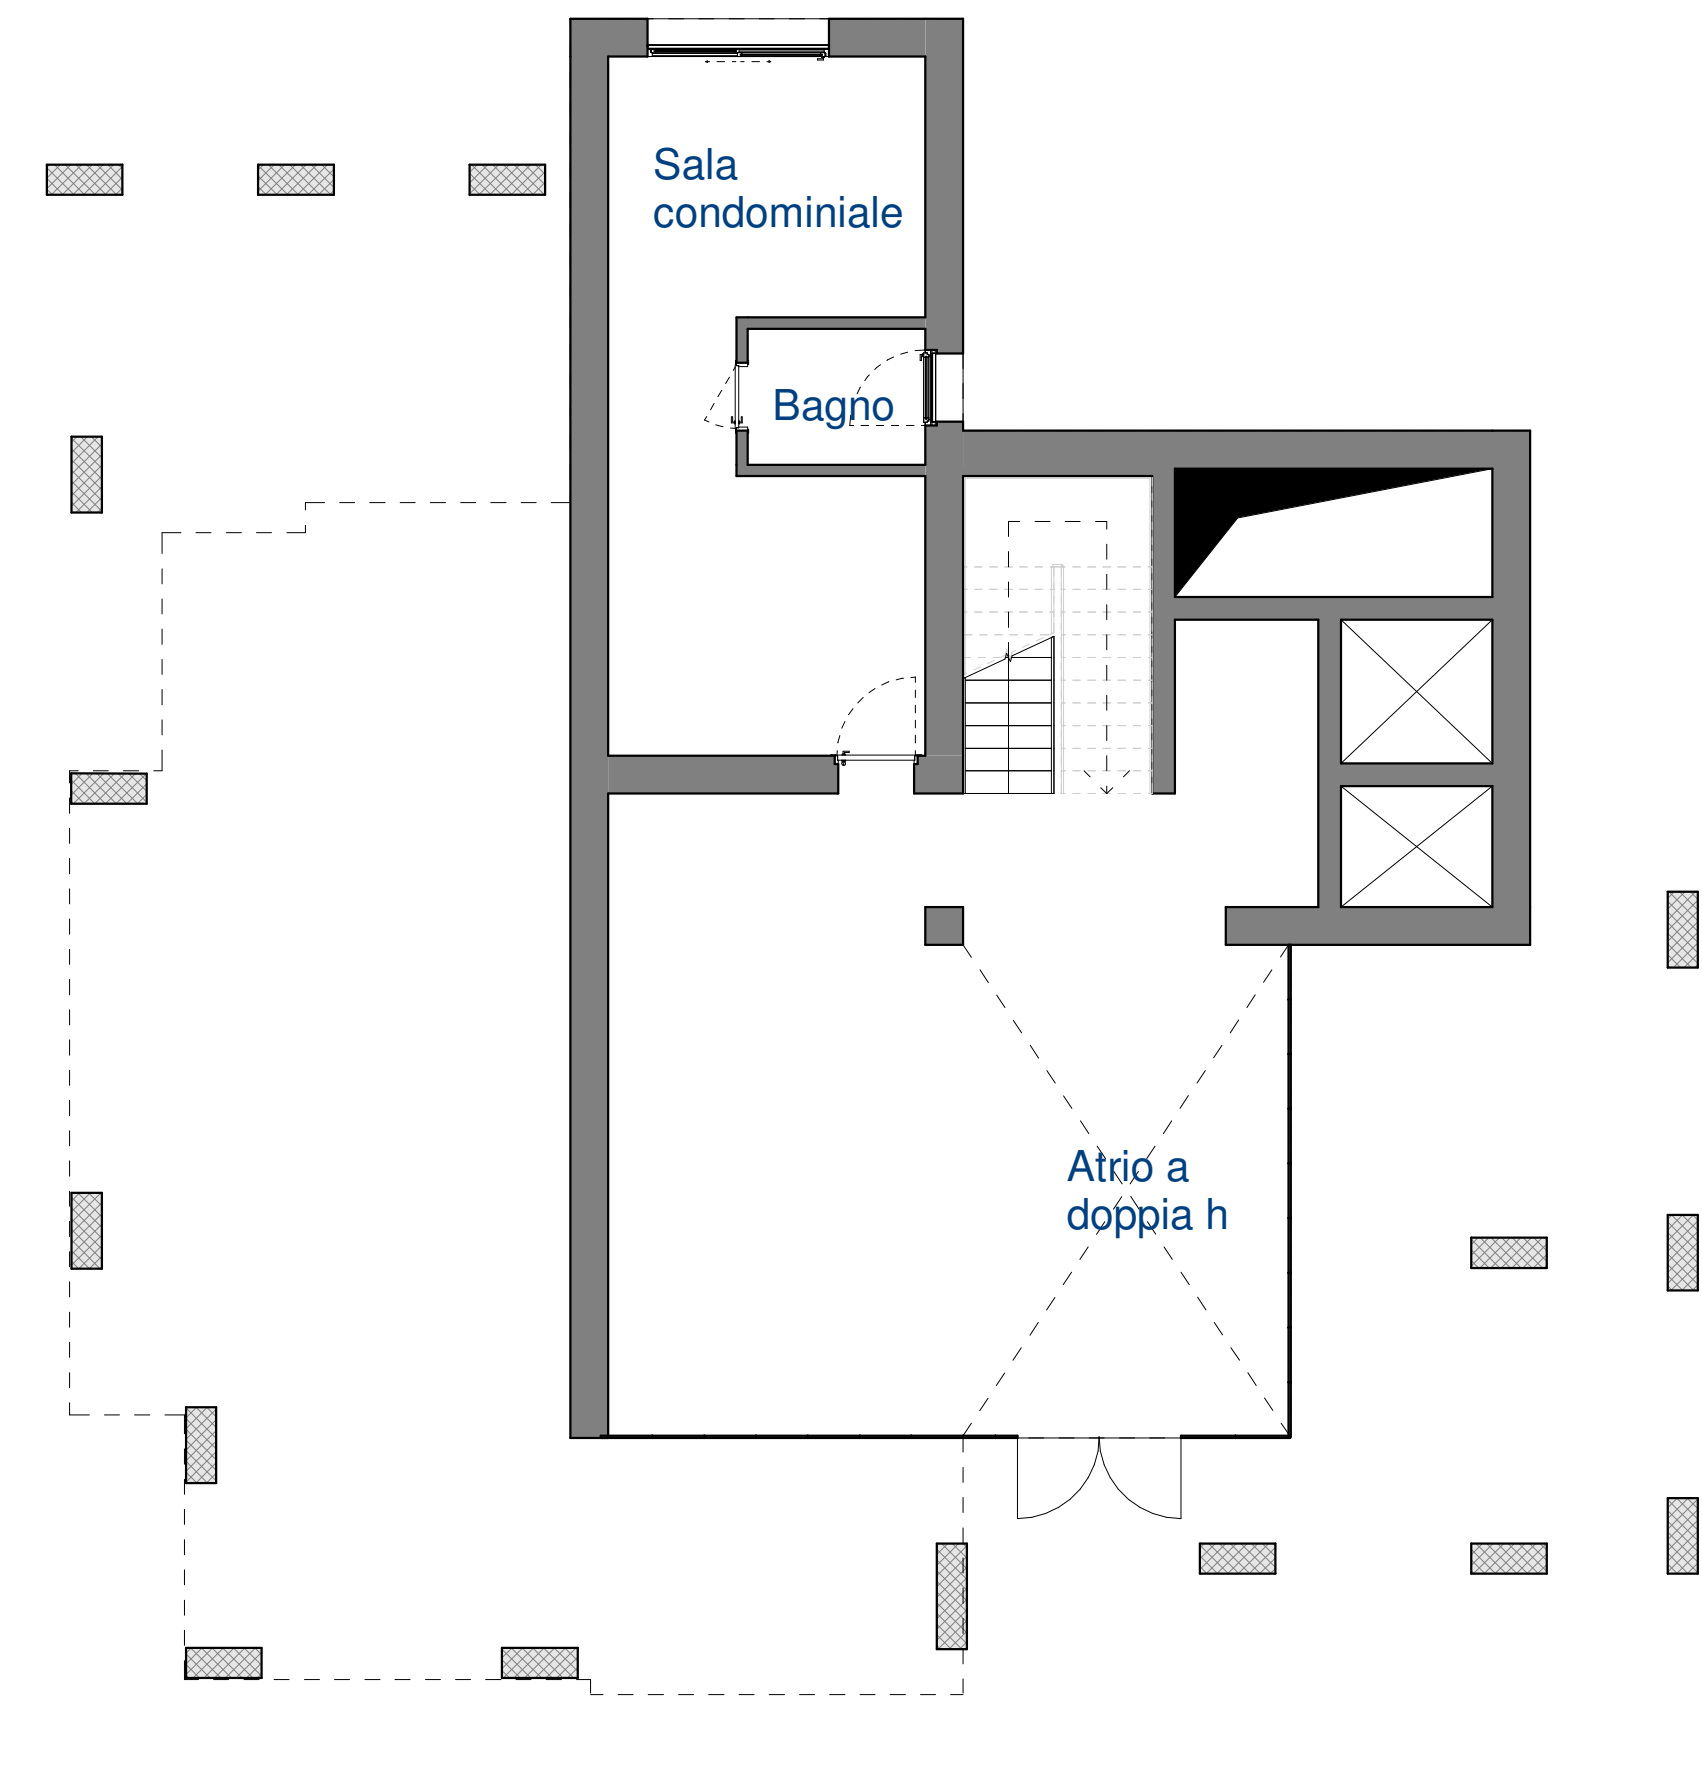

TORRE\_Pianta piano Primo  
 Scala 1:100

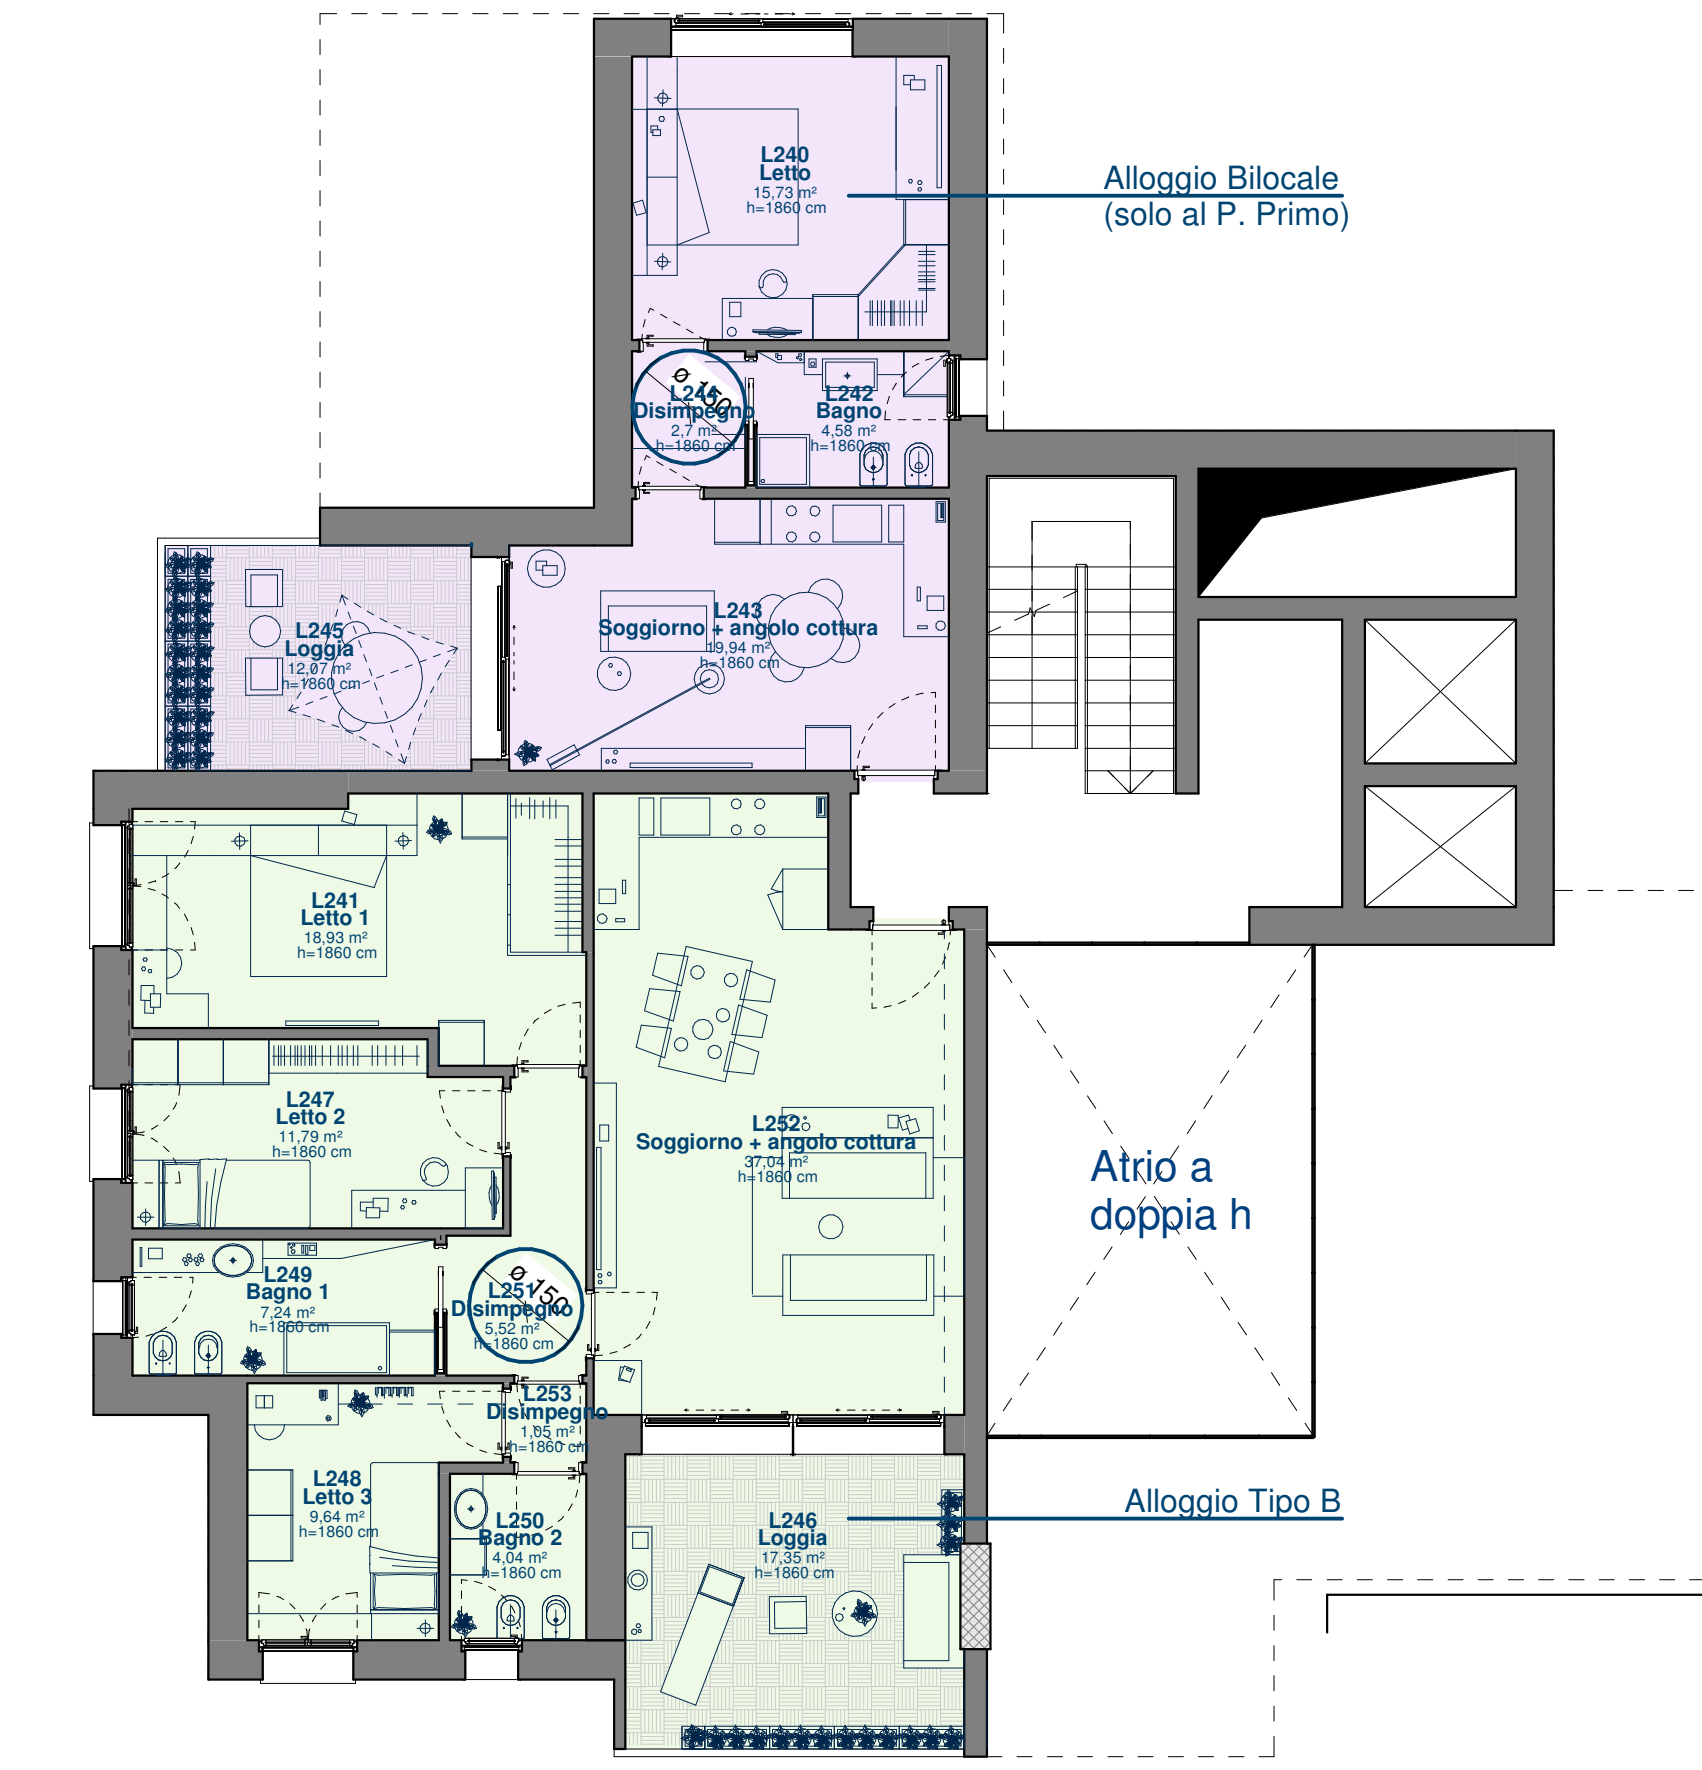


via Giacosa, 7  
 09/09/2021  
 Superfici Alloggi tipo TORRE


						Su	Sa
<b>Alloggio Tipo A standard</b>							
02.00 - Piano Secondo - Torre							
Torre	Soggiorno + angolo cottura	L262	Sop. Utile	✓	✓	23,43 m²	0,00 m²
Torre	Bagno	L263	Sop. Utile	✓	✓	5,28 m²	0,00 m²
Torre	Letto 1	L264	Sop. Utile	✓	✓	15,18 m²	0,00 m²
Torre	Letto 2	L265	Sop. Utile	✓	✓	14,10 m²	0,00 m²
Torre	Disimpegno	L267	Sop. Utile	✓	✓	3,72 m²	0,00 m²
Torre	Loggia	L268	Sop. Accessoria	✓	✓	0,00 m²	12,70 m²
Torre						66,96 m²	12,70 m²
<b>Alloggio Tipo A variante 1</b>							
02.00 - Piano Secondo - Torre							
Torre	Soggiorno + angolo cottura	L265	Sop. Utile	✓	✓	28,18 m²	0,00 m²
Torre	Bagno	L266	Sop. Utile	✓	✓	7,30 m²	0,00 m²
Torre	Letto 1	L267	Sop. Utile	✓	✓	13,03 m²	0,00 m²
Torre	Letto 2	L268	Sop. Utile	✓	✓	14,43 m²	0,00 m²
Torre	Disimpegno	L269	Sop. Utile	✓	✓	3,35 m²	0,00 m²
Torre	Loggia	L270	Sop. Accessoria	✓	✓	0,00 m²	12,80 m²
Torre						66,96 m²	12,80 m²
<b>Alloggio Tipo B standard</b>							
01.00 - Piano Primo - Torre							
Torre	Letto 1	L241	Sop. Utile	✓	✓	18,93 m²	0,00 m²
Torre						96,28 m²	18,80 m²
<b>Alloggio Tipo B variante 1</b>							
02.00 - Piano Secondo - Torre							
Torre	Disimpegno	L276	Sop. Utile	✓	✓	12,38 m²	0,00 m²
Torre	Bagno 2	L277	Sop. Utile	✓	✓	3,28 m²	0,00 m²
Torre	Disimpegno	L278	Sop. Utile	✓	✓	1,30 m²	0,00 m²
Torre	Disimpegno	L279	Sop. Utile	✓	✓	6,82 m²	0,00 m²
Torre	Letto 2	L280	Sop. Utile	✓	✓	12,25 m²	0,00 m²
Torre	Bagno 1	L281	Sop. Utile	✓	✓	7,20 m²	0,00 m²
Torre	Letto 1	L282	Sop. Utile	✓	✓	15,23 m²	0,00 m²
Torre	Soggiorno + angolo cottura	L283	Sop. Utile	✓	✓	31,46 m²	0,00 m²
Torre	Disimpegno	L284	Sop. Accessoria	✓	✓	0,00 m²	17,48 m²
Torre						89,94 m²	17,48 m²
<b>Alloggio Tipo B variante 2</b>							
02.00 - Piano Secondo - Torre							
Torre	Letto 2	L269	Sop. Utile	✓	✓	15,50 m²	0,00 m²
Torre	Antibagno	L270	Sop. Utile	✓	✓	3,24 m²	0,00 m²
Torre	Bagno	L271	Sop. Utile	✓	✓	3,78 m²	0,00 m²
Torre	Disimpegno	L272	Sop. Utile	✓	✓	3,42 m²	0,00 m²
Torre	Letto 1	L273	Sop. Utile	✓	✓	15,23 m²	0,00 m²
Torre	Soggiorno + angolo cottura	L274	Sop. Utile	✓	✓	31,25 m²	0,00 m²
Torre	Loggia	L275	Sop. Accessoria	✓	✓	0,00 m²	17,48 m²
Torre						71,87 m²	17,48 m²
<b>Alloggio Tipo C standard</b>							
02.00 - Piano Secondo - Torre							
Torre	Letto 1	L254	Sop. Utile	✓	✓	14,50 m²	0,00 m²
Torre	Letto 2	L255	Sop. Utile	✓	✓	9,24 m²	0,00 m²
Torre	Bagno 1	L256	Sop. Utile	✓	✓	4,05 m²	0,00 m²
Torre	Disimpegno	L257	Sop. Utile	✓	✓	4,00 m²	0,00 m²
Torre	Bagno 2	L258	Sop. Utile	✓	✓	4,35 m²	0,00 m²
Torre						66,52 m²	12,97 m²
<b>Alloggio Tipo C variante 1</b>							
02.00 - Piano Secondo - Torre							
Torre	Letto 1	L269	Sop. Utile	✓	✓	14,50 m²	0,00 m²
Torre	Letto 2	L270	Sop. Utile	✓	✓	16,17 m²	0,00 m²
Torre	Bagno 1	L271	Sop. Utile	✓	✓	4,90 m²	0,00 m²
Torre	Disimpegno	L272	Sop. Utile	✓	✓	3,51 m²	0,00 m²
Torre	Bagno 2	L273	Sop. Utile	✓	✓	4,50 m²	0,00 m²
Torre	Soggiorno + angolo cottura	L274	Sop. Utile	✓	✓	28,65 m²	0,00 m²
Torre	Loggia	L275	Sop. Accessoria	✓	✓	0,00 m²	12,97 m²
Torre						71,18 m²	12,97 m²
<b>Alloggio Tipo C variante 2</b>							
02.00 - Piano Secondo - Torre							
Torre	Letto 1	L291	Sop. Utile	✓	✓	14,50 m²	0,00 m²
Torre	Bagno 1	L292	Sop. Utile	✓	✓	4,05 m²	0,00 m²
Torre	Letto 2	L293	Sop. Utile	✓	✓	9,05 m²	0,00 m²
Torre	Disimpegno	L294	Sop. Utile	✓	✓	2,64 m²	0,00 m²
Torre	Soggiorno + angolo cottura	L295	Sop. Utile	✓	✓	35,66 m²	0,00 m²
Torre	Letto 3	L296	Sop. Utile	✓	✓	16,75 m²	0,00 m²
Torre	Loggia	L297	Sop. Accessoria	✓	✓	0,00 m²	12,97 m²
Torre						88,53 m²	12,97 m²
<b>Alloggio X_Bilocale</b>							
01.00 - Piano Primo - Torre							
Torre	Letto	L240	Sop. Utile	✓	✓	15,73 m²	0,00 m²
Torre	Bagno	L242	Sop. Utile	✓	✓	4,58 m²	0,00 m²
Torre	Soggiorno + angolo cottura	L243	Sop. Utile	✓	✓	19,94 m²	0,00 m²
Torre	Disimpegno	L244	Sop. Utile	✓	✓	2,70 m²	0,00 m²
Torre	Loggia	L245	Sop. Accessoria	✓	✓	0,00 m²	12,97 m²
Torre						43,96 m²	12,97 m²

01.00 - Piano Primo - Torre  
 Scala 1:100

TORRE\_Pianta piano Secondo Variante "0"  
 Scala 1:100

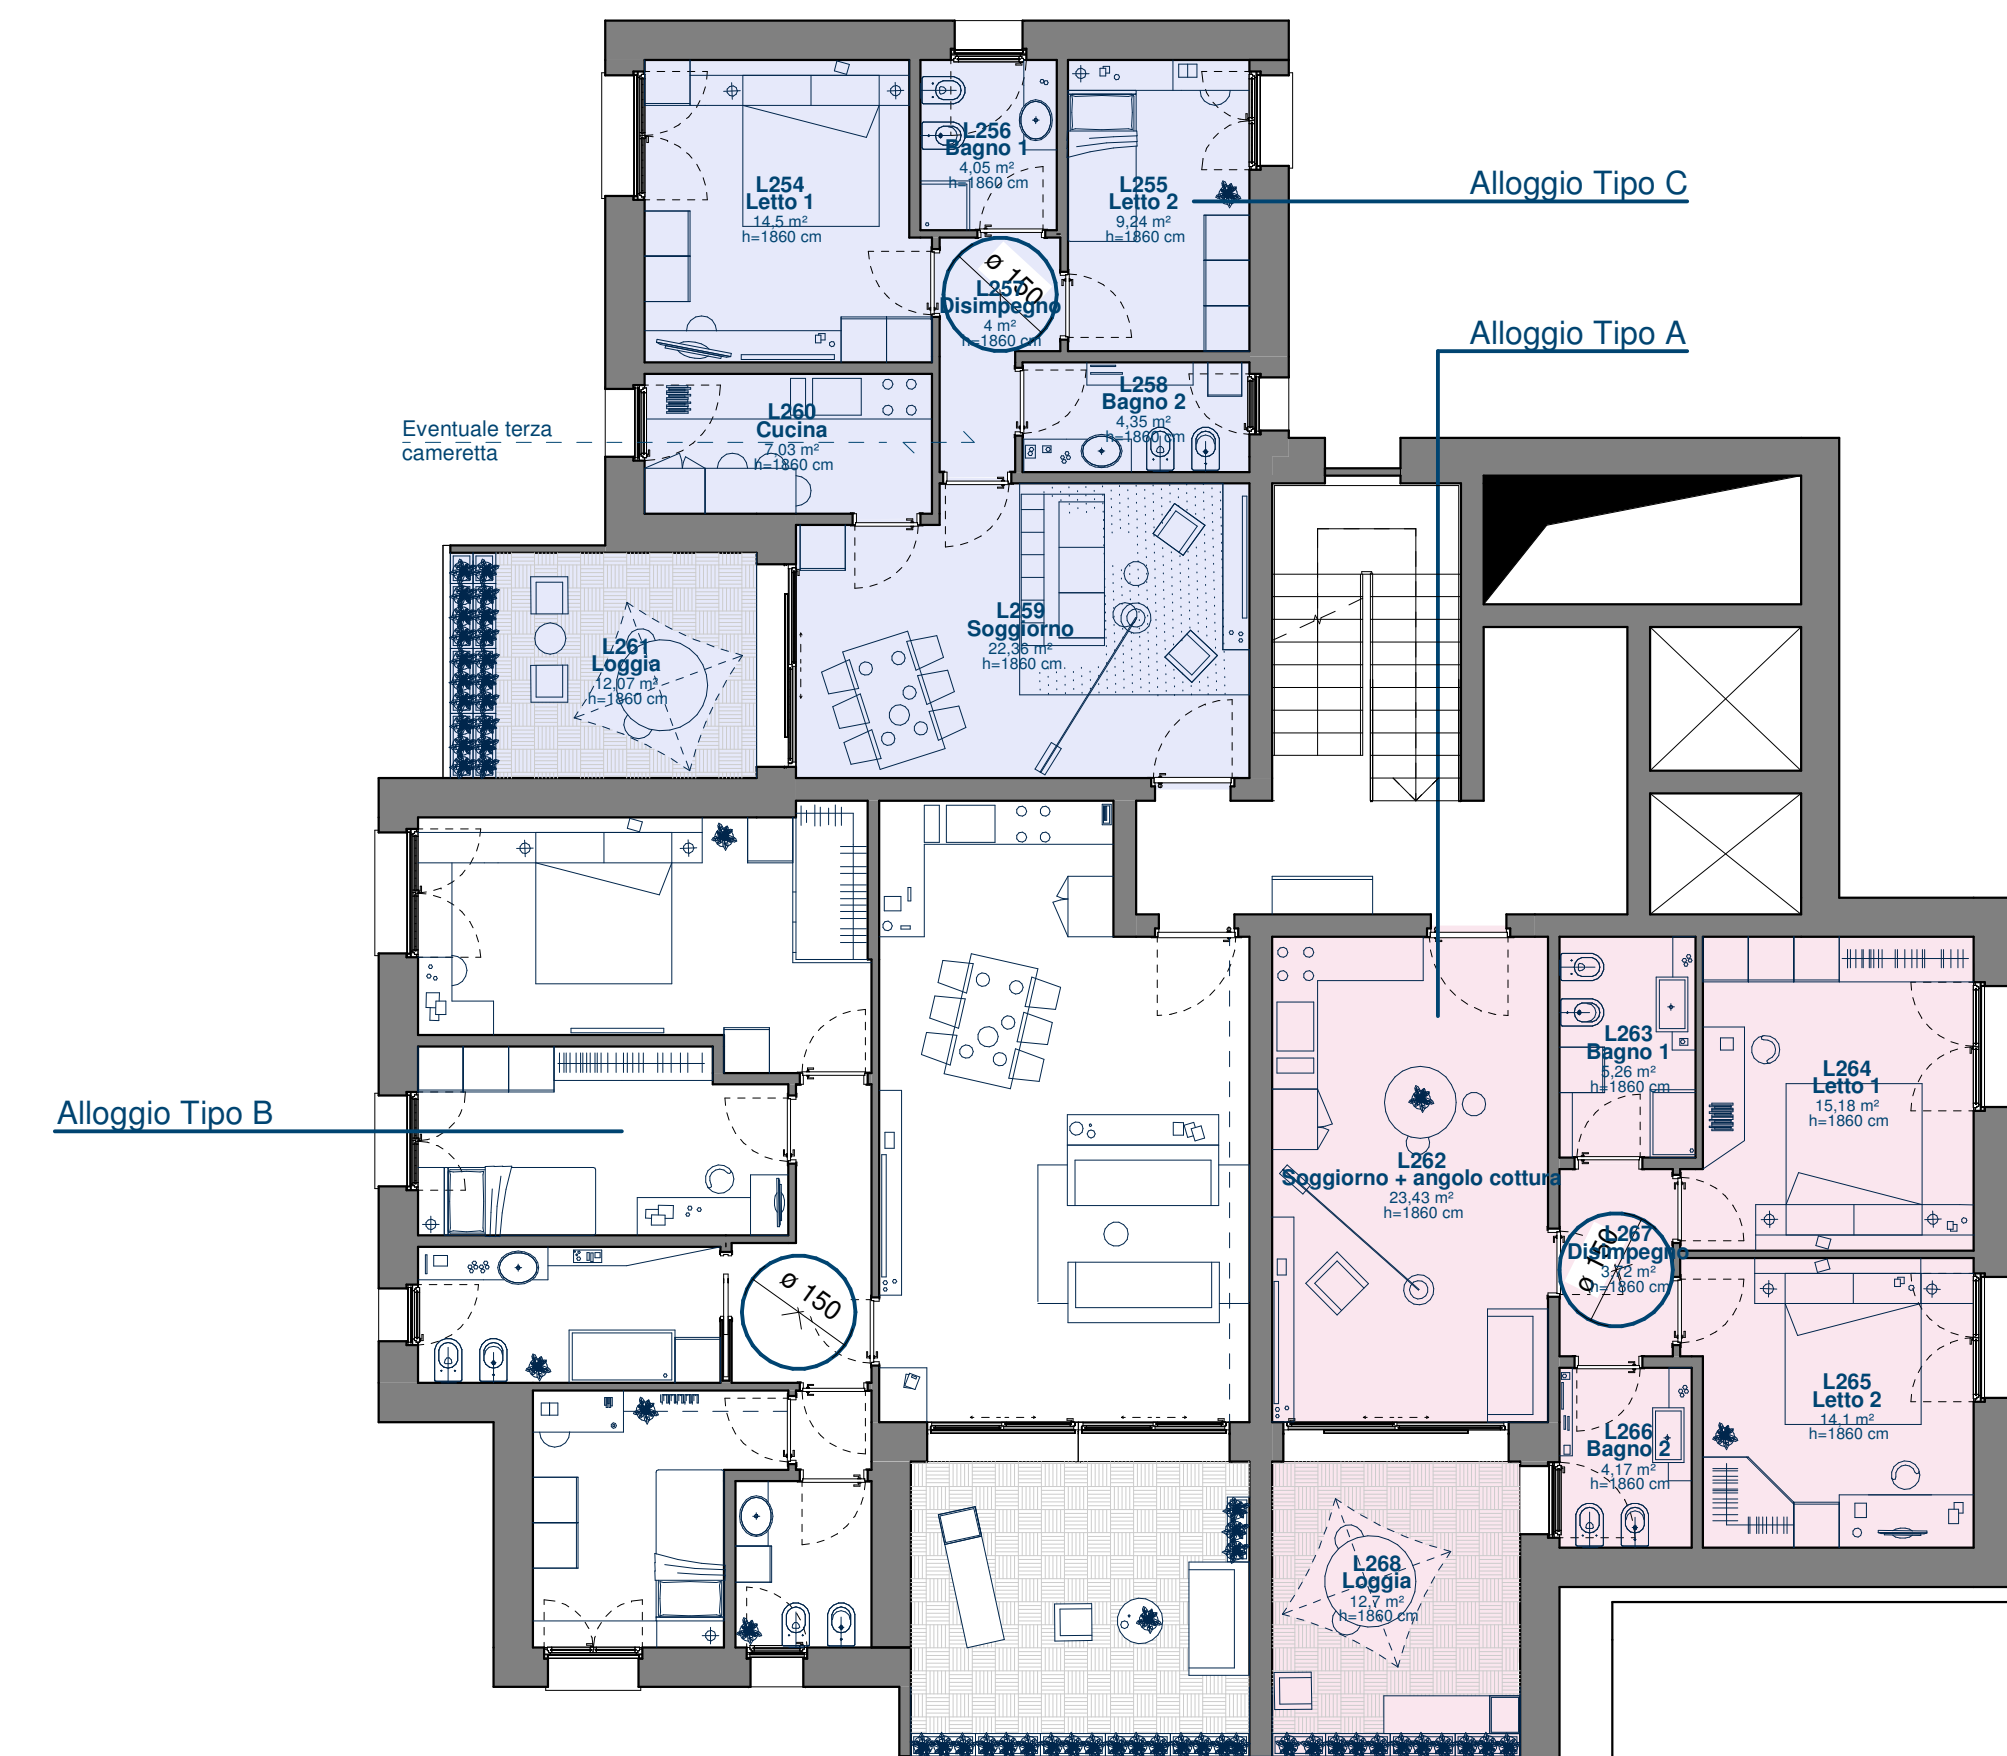

TORRE\_Pianta piano Secondo Variante "1"  
 Scala 1:100

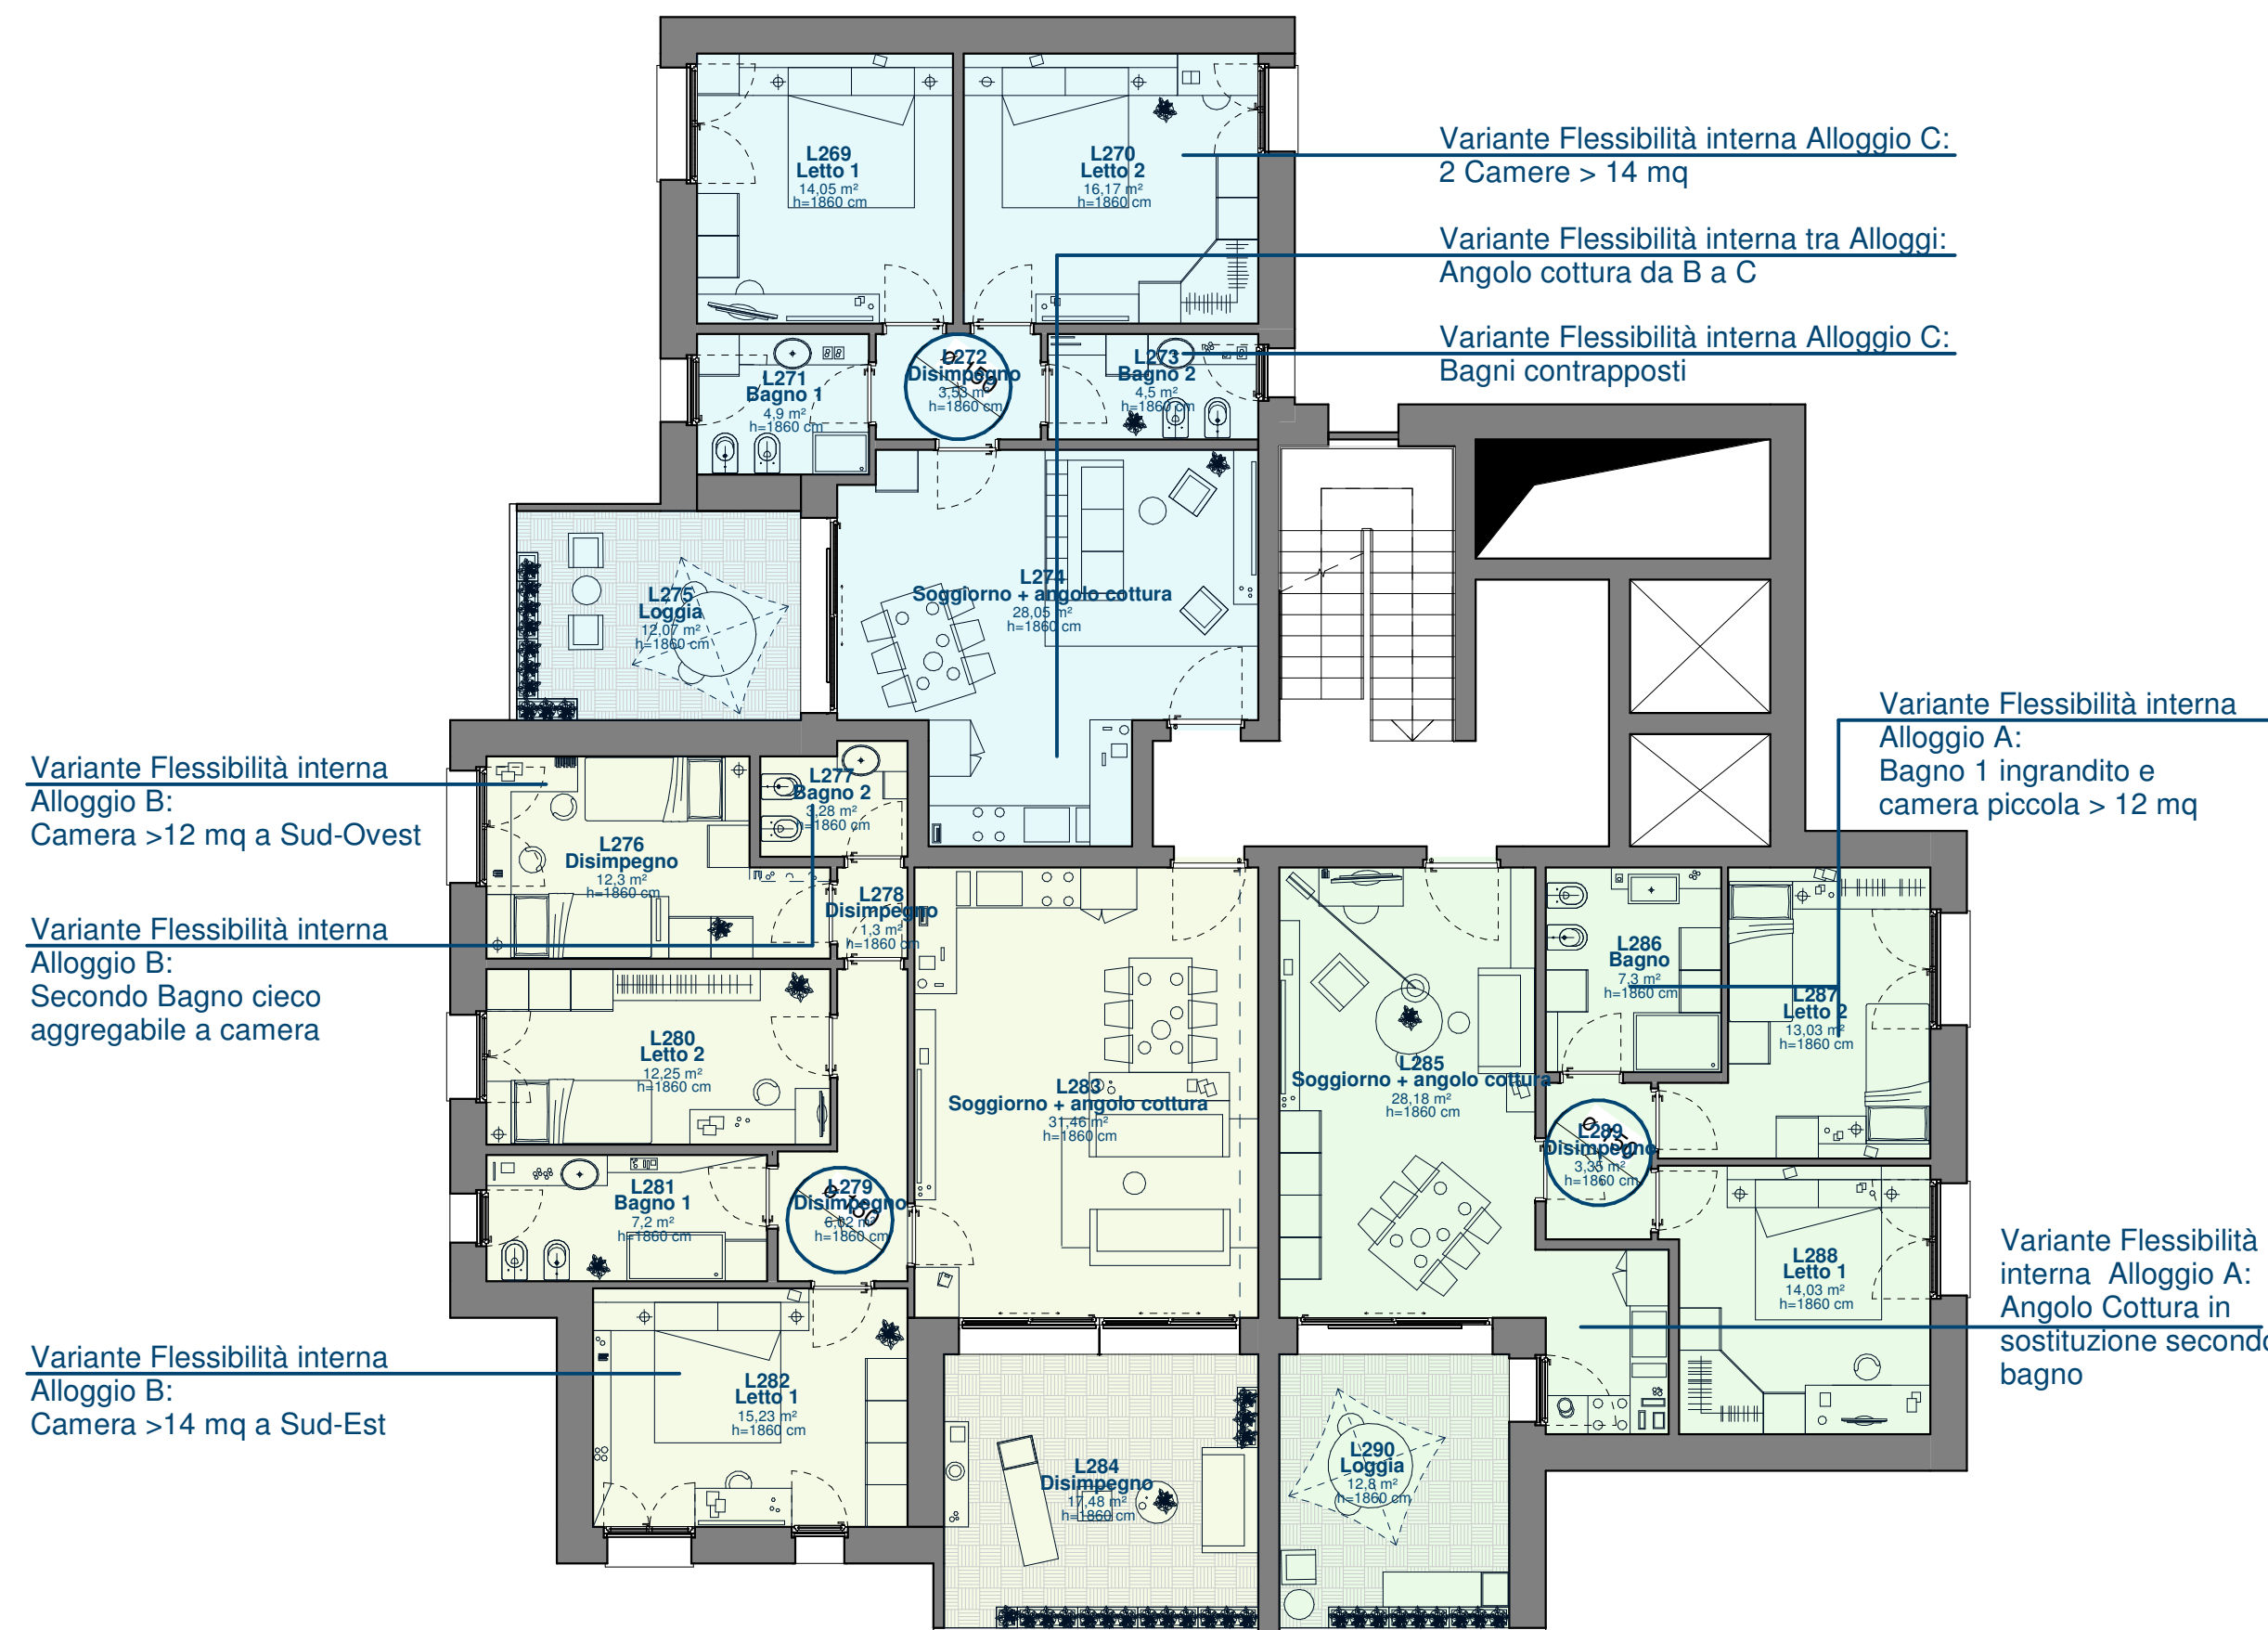

TORRE\_Pianta piano Secondo Variante "2"  
 Scala 1:100

