

tour fotografico















30.07.2015 PRELIMINARE

ARCHIVIO IMPIANTO

WWW.GBASTUDIO.IT
Via Andrea Costa 20/2
40136 Bologna
tel. 051 615027
fax 051 615025
e-mail studio@gbastudio.it

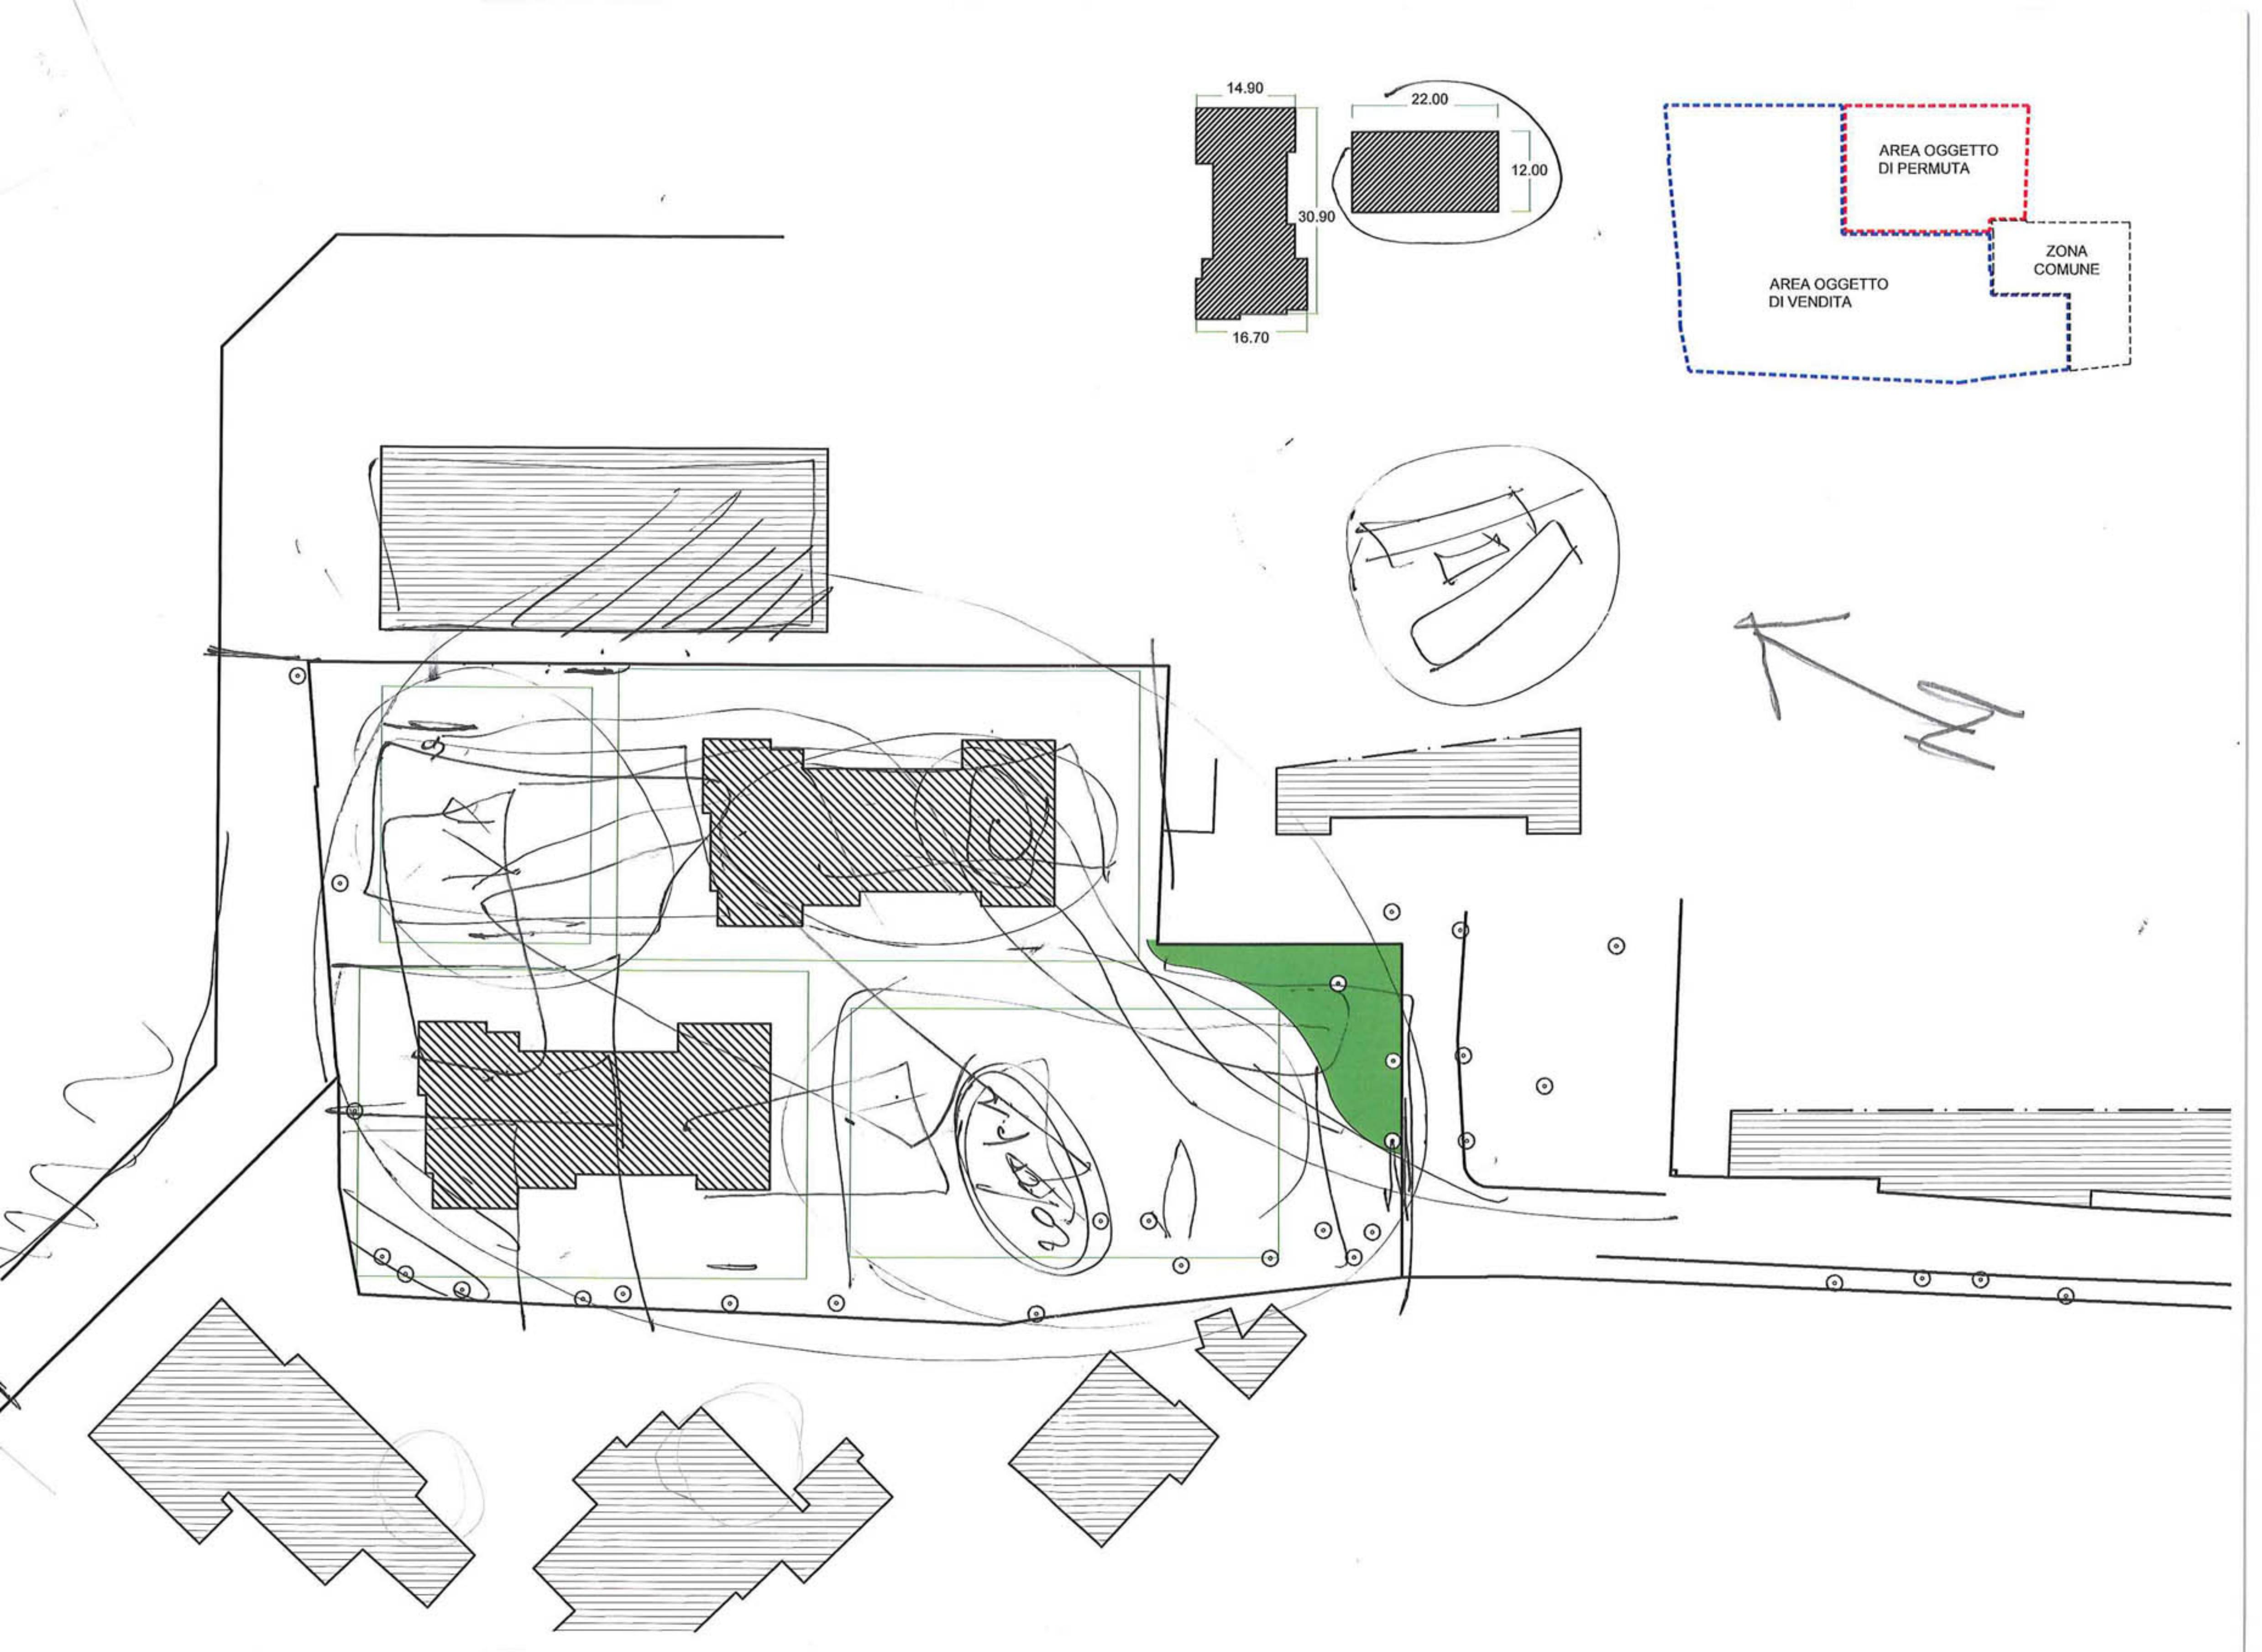

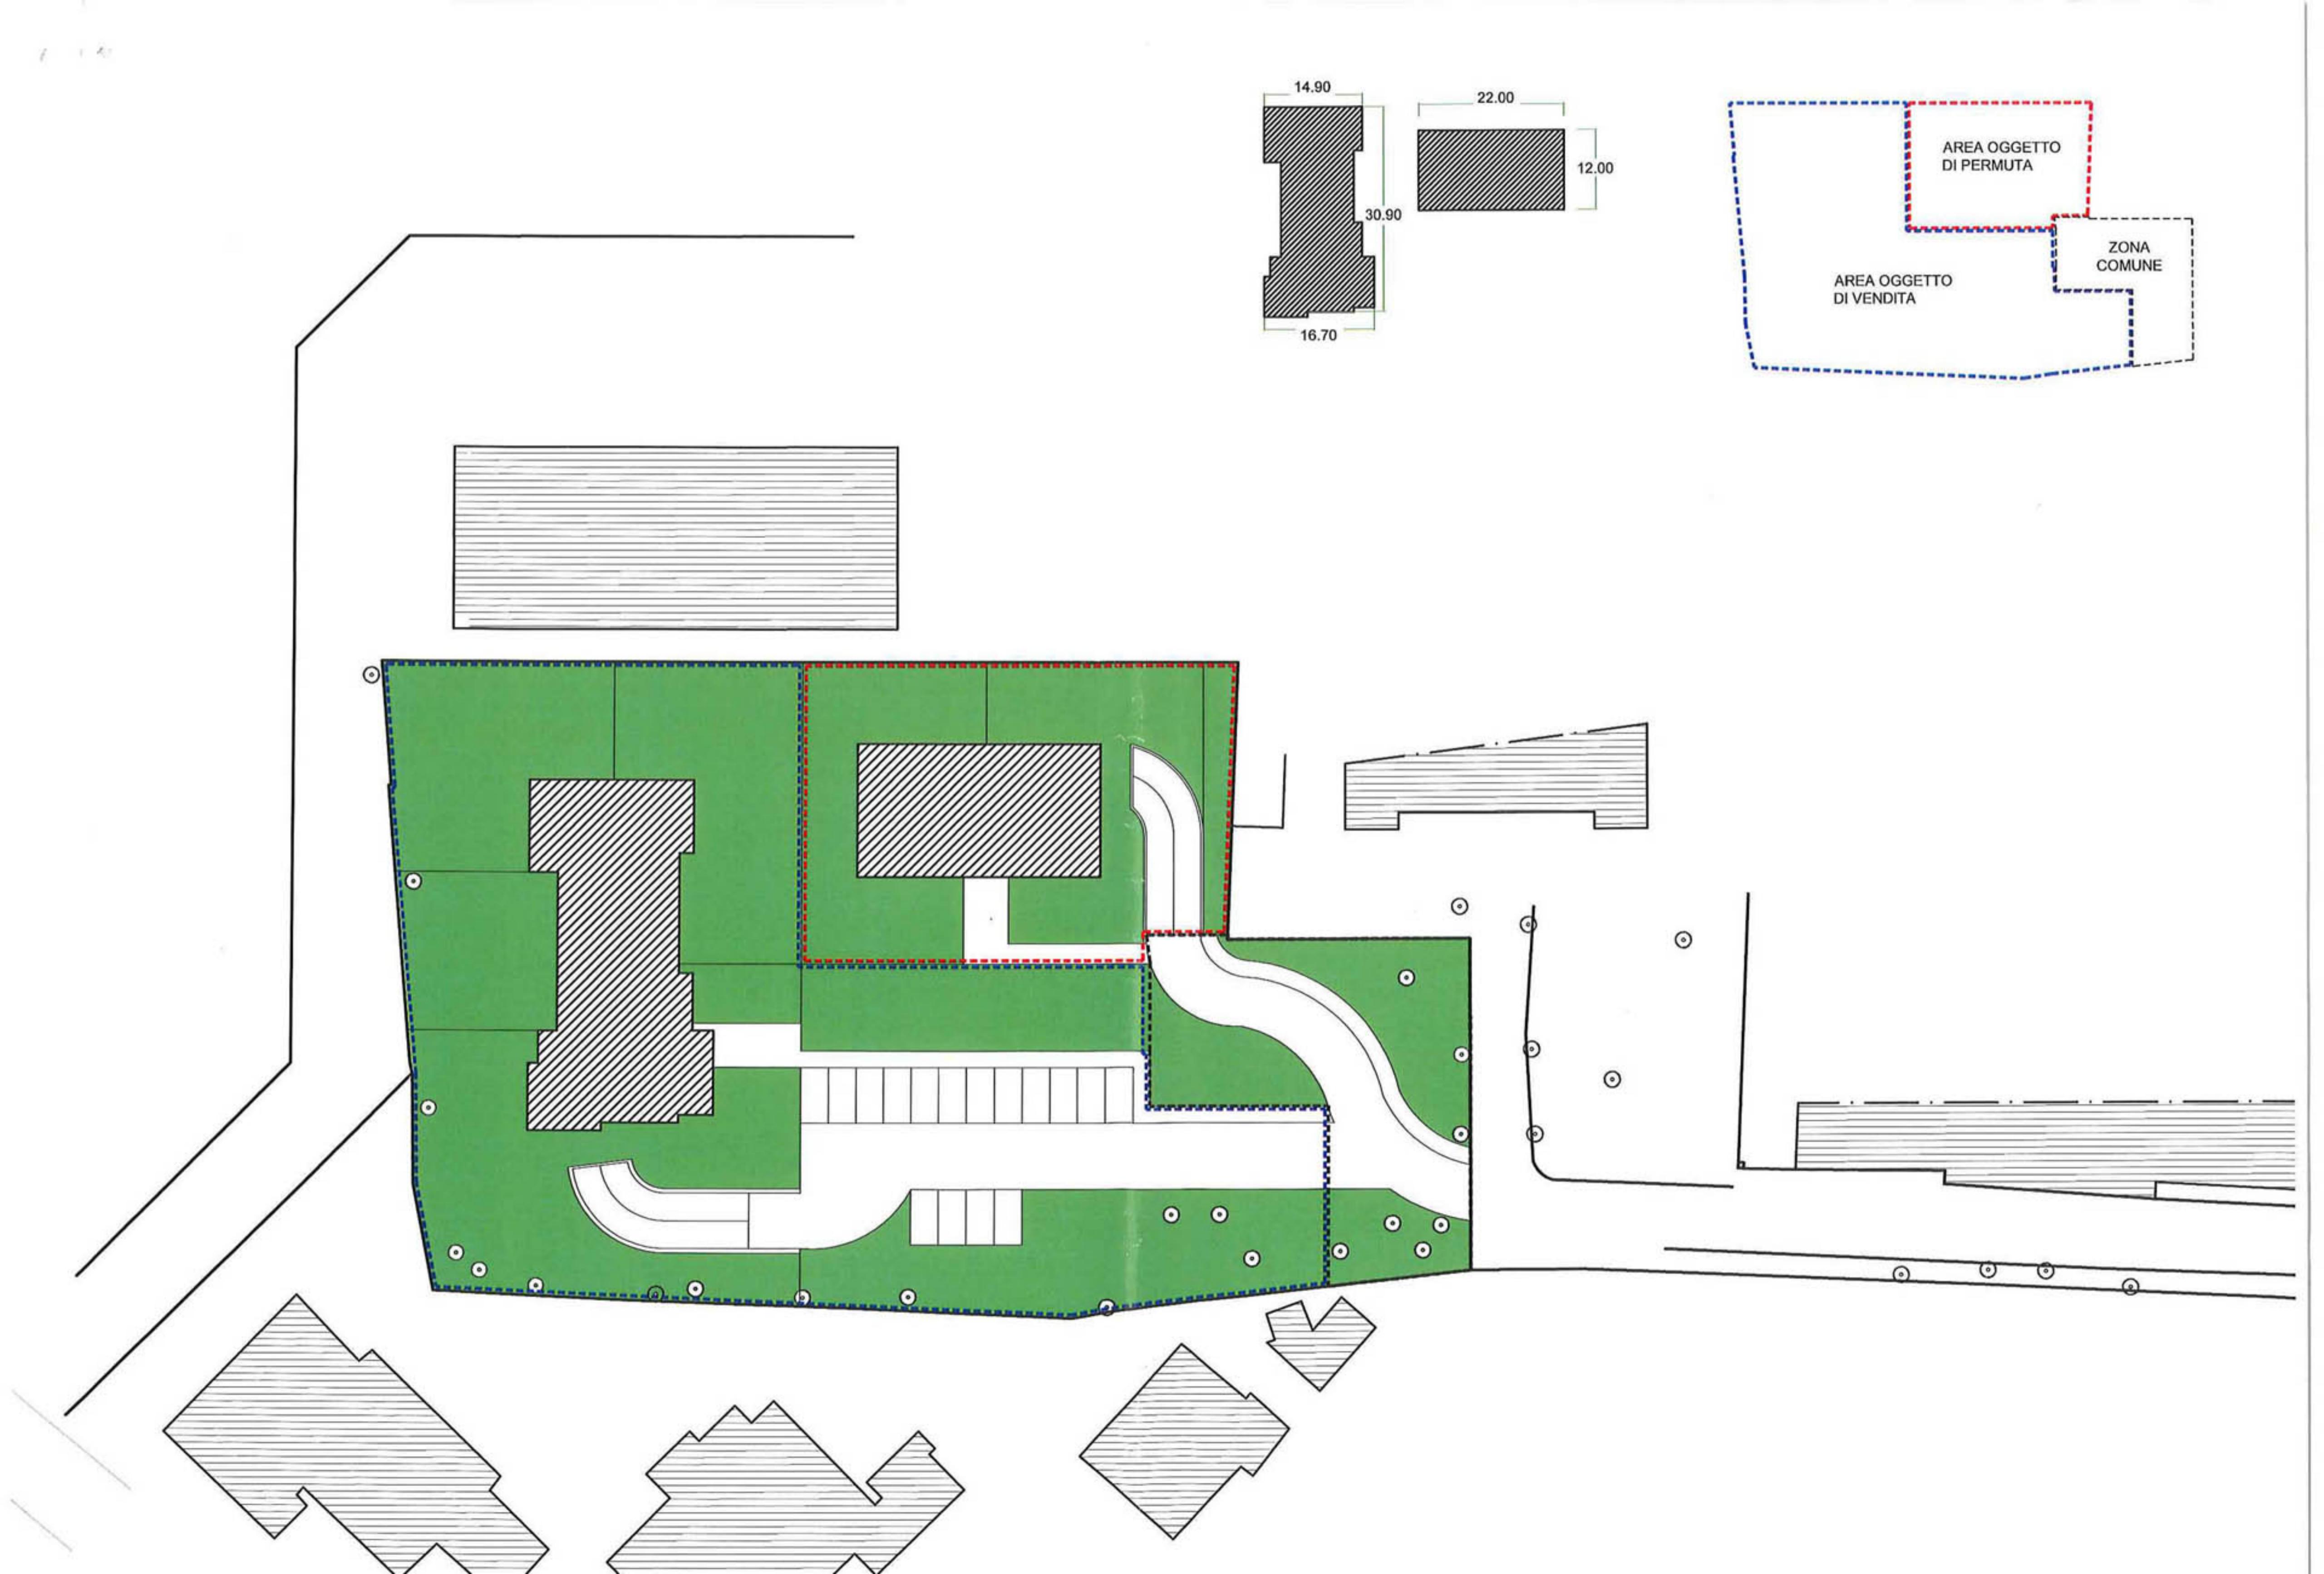

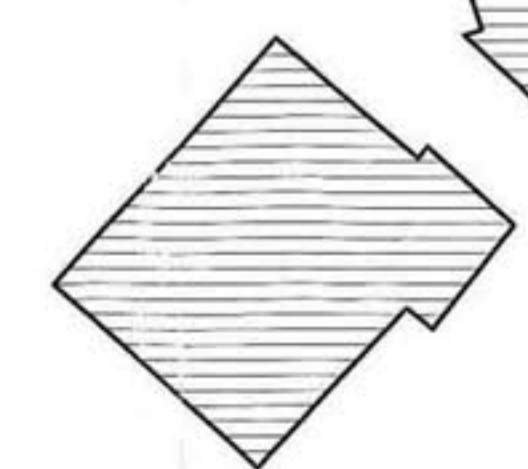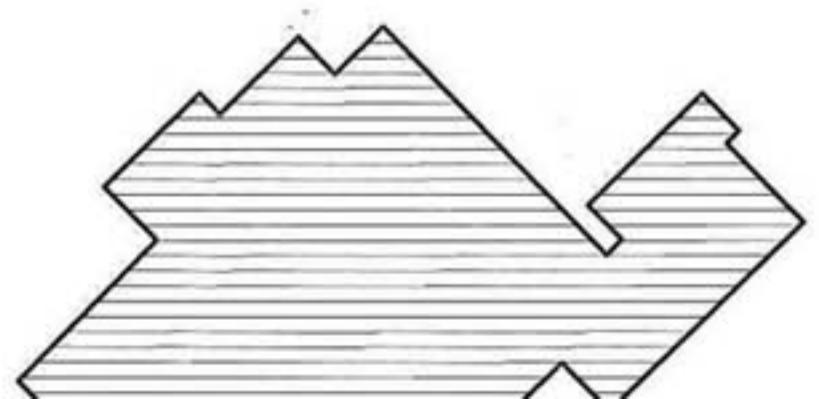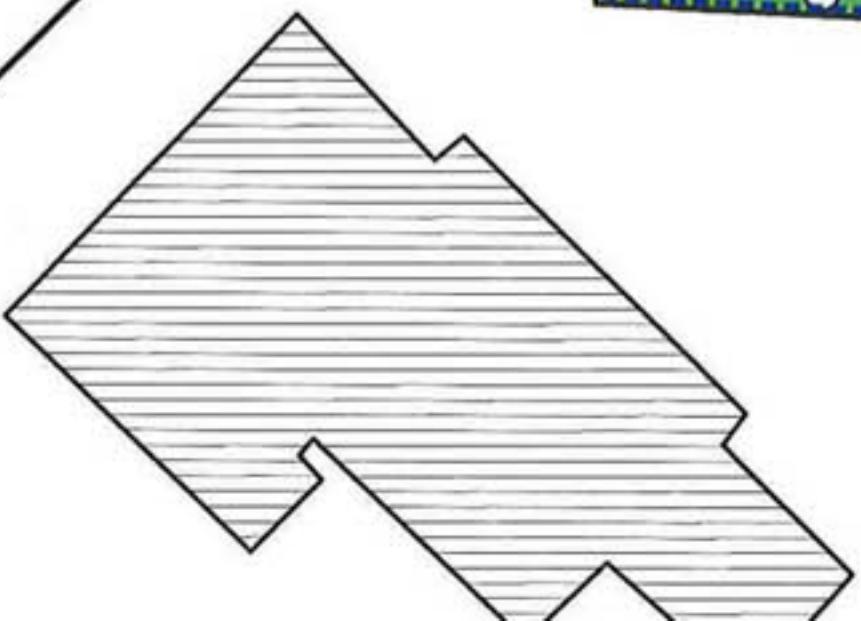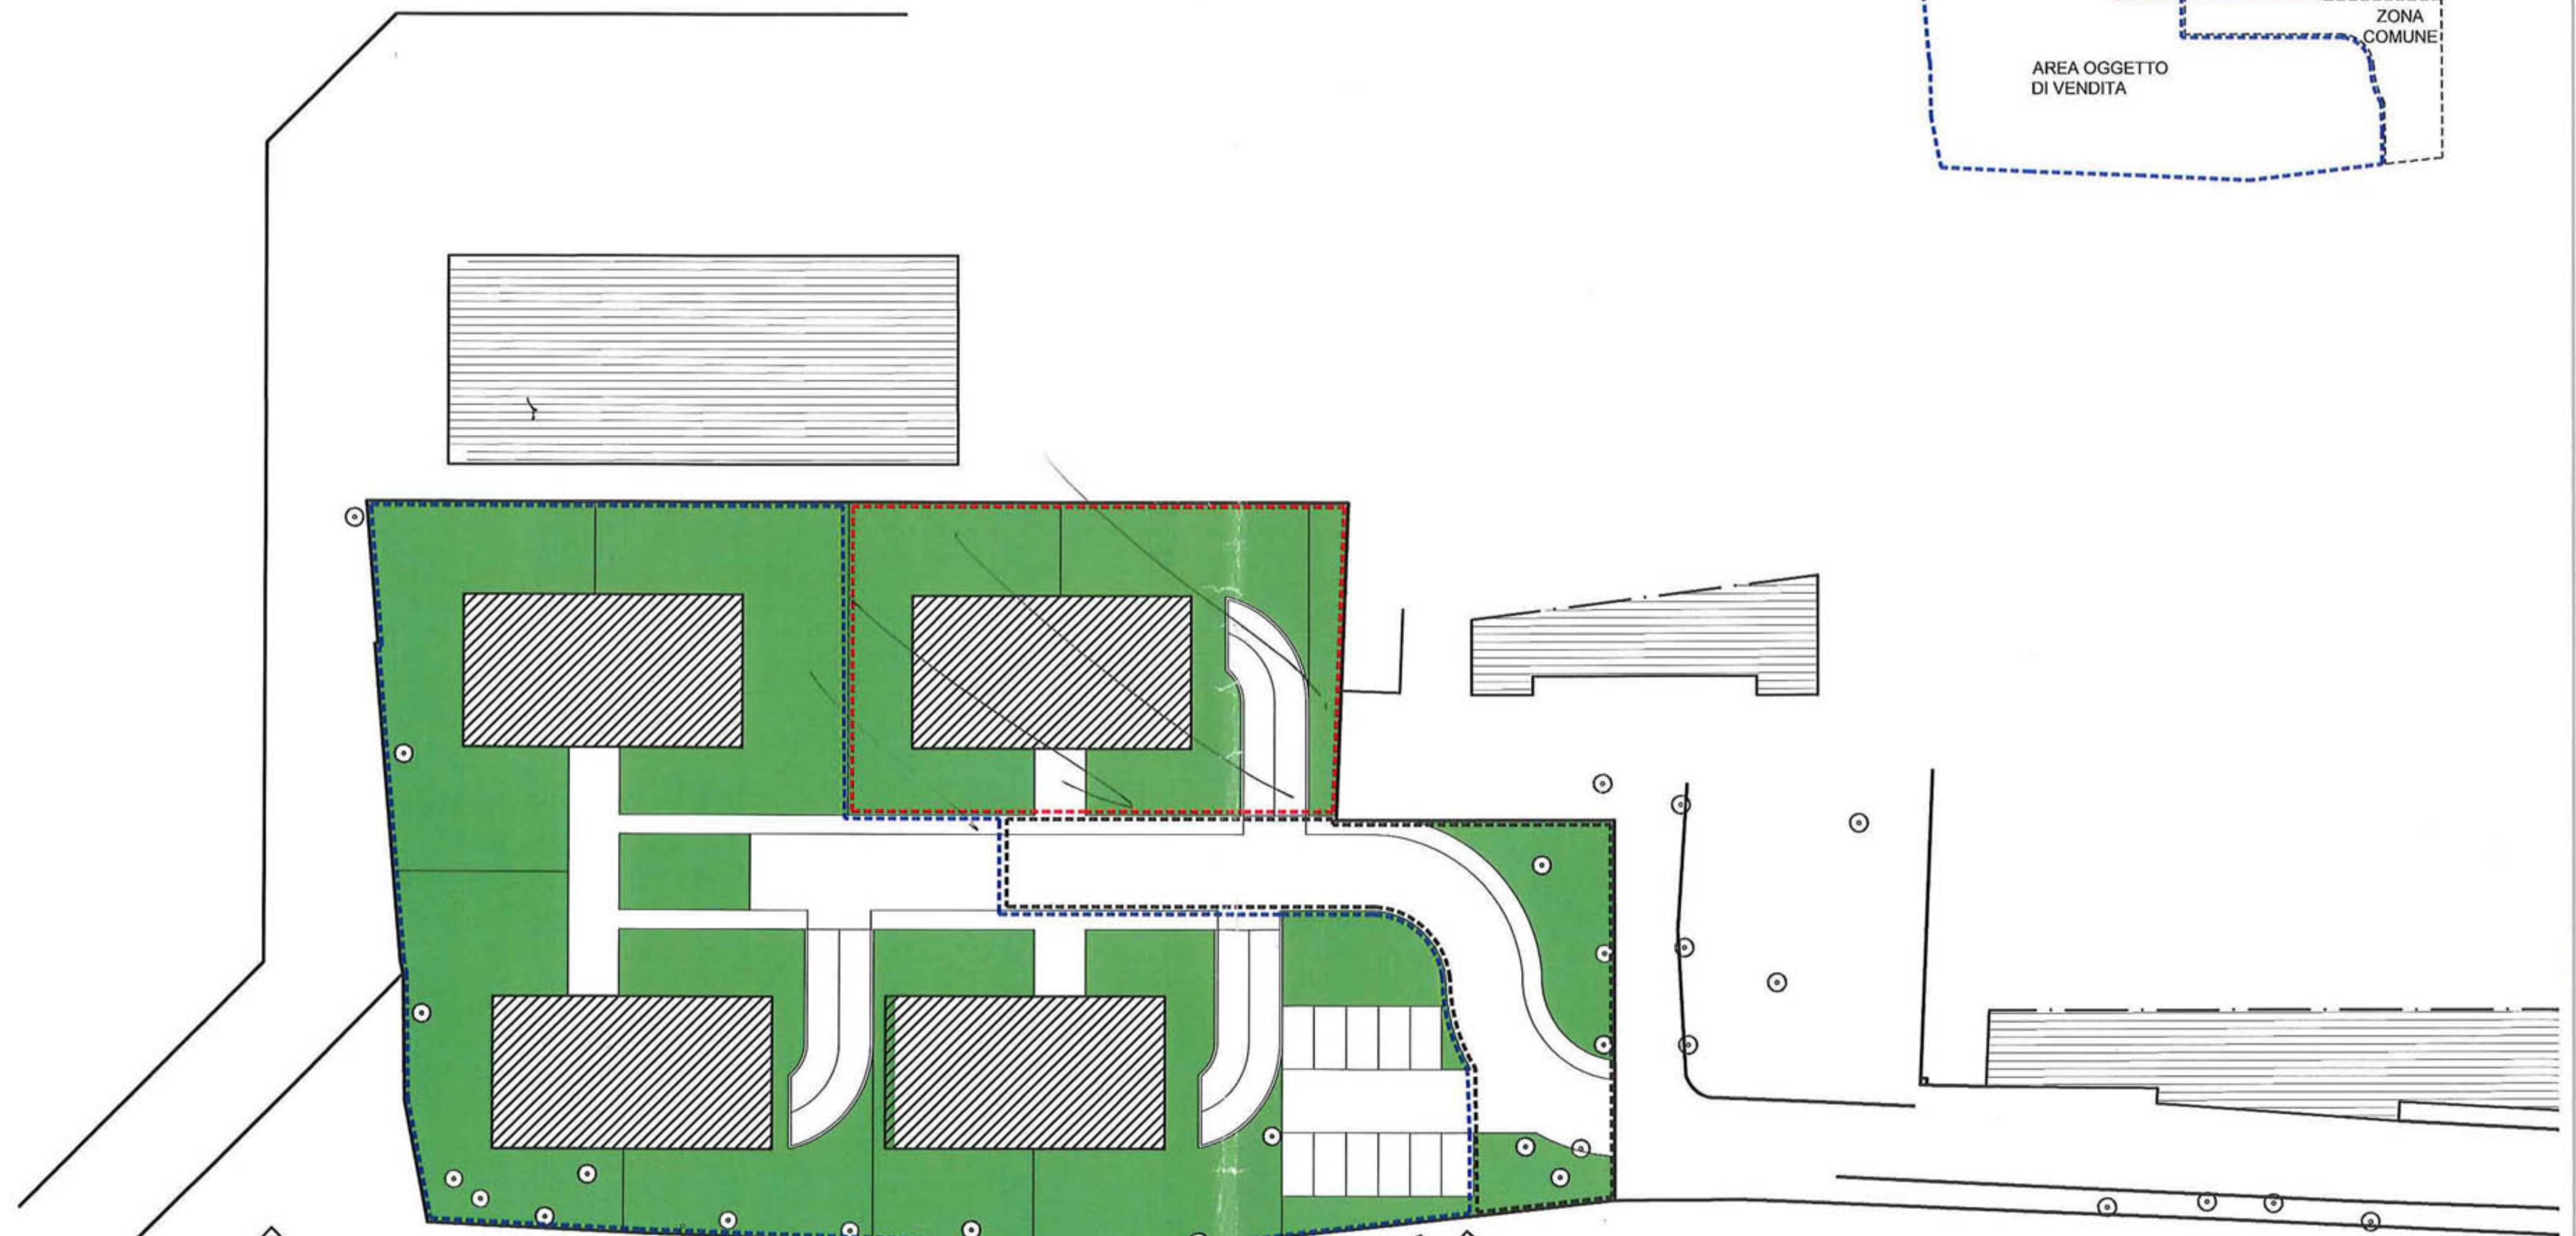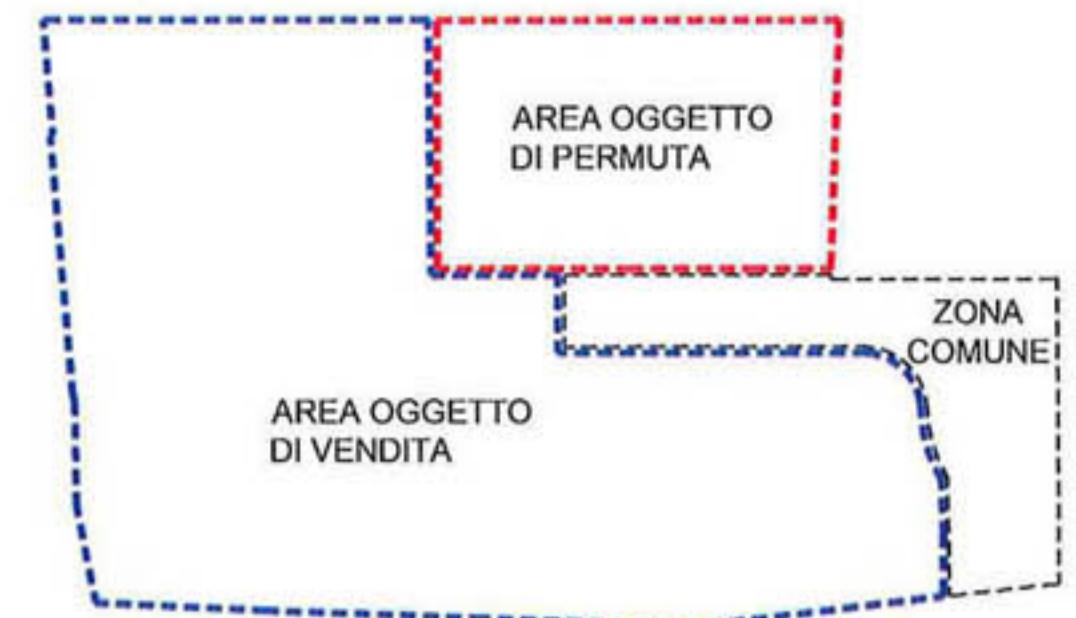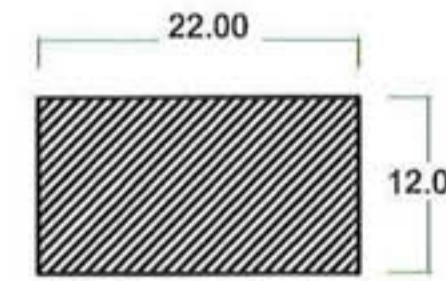

TAV. 01 1 IMPIANTO PIANO TERRA


scala 1:200



TAV. 02 1 IMPIANTO PIANO INTERRATO

scala 1:200 0 1 2 5m

www.gbastudio.it
Via Andrea Costa 20/22
40134 Bologna
tel. 051 615067
fax 051 615025
email: studio@gbastudio.it

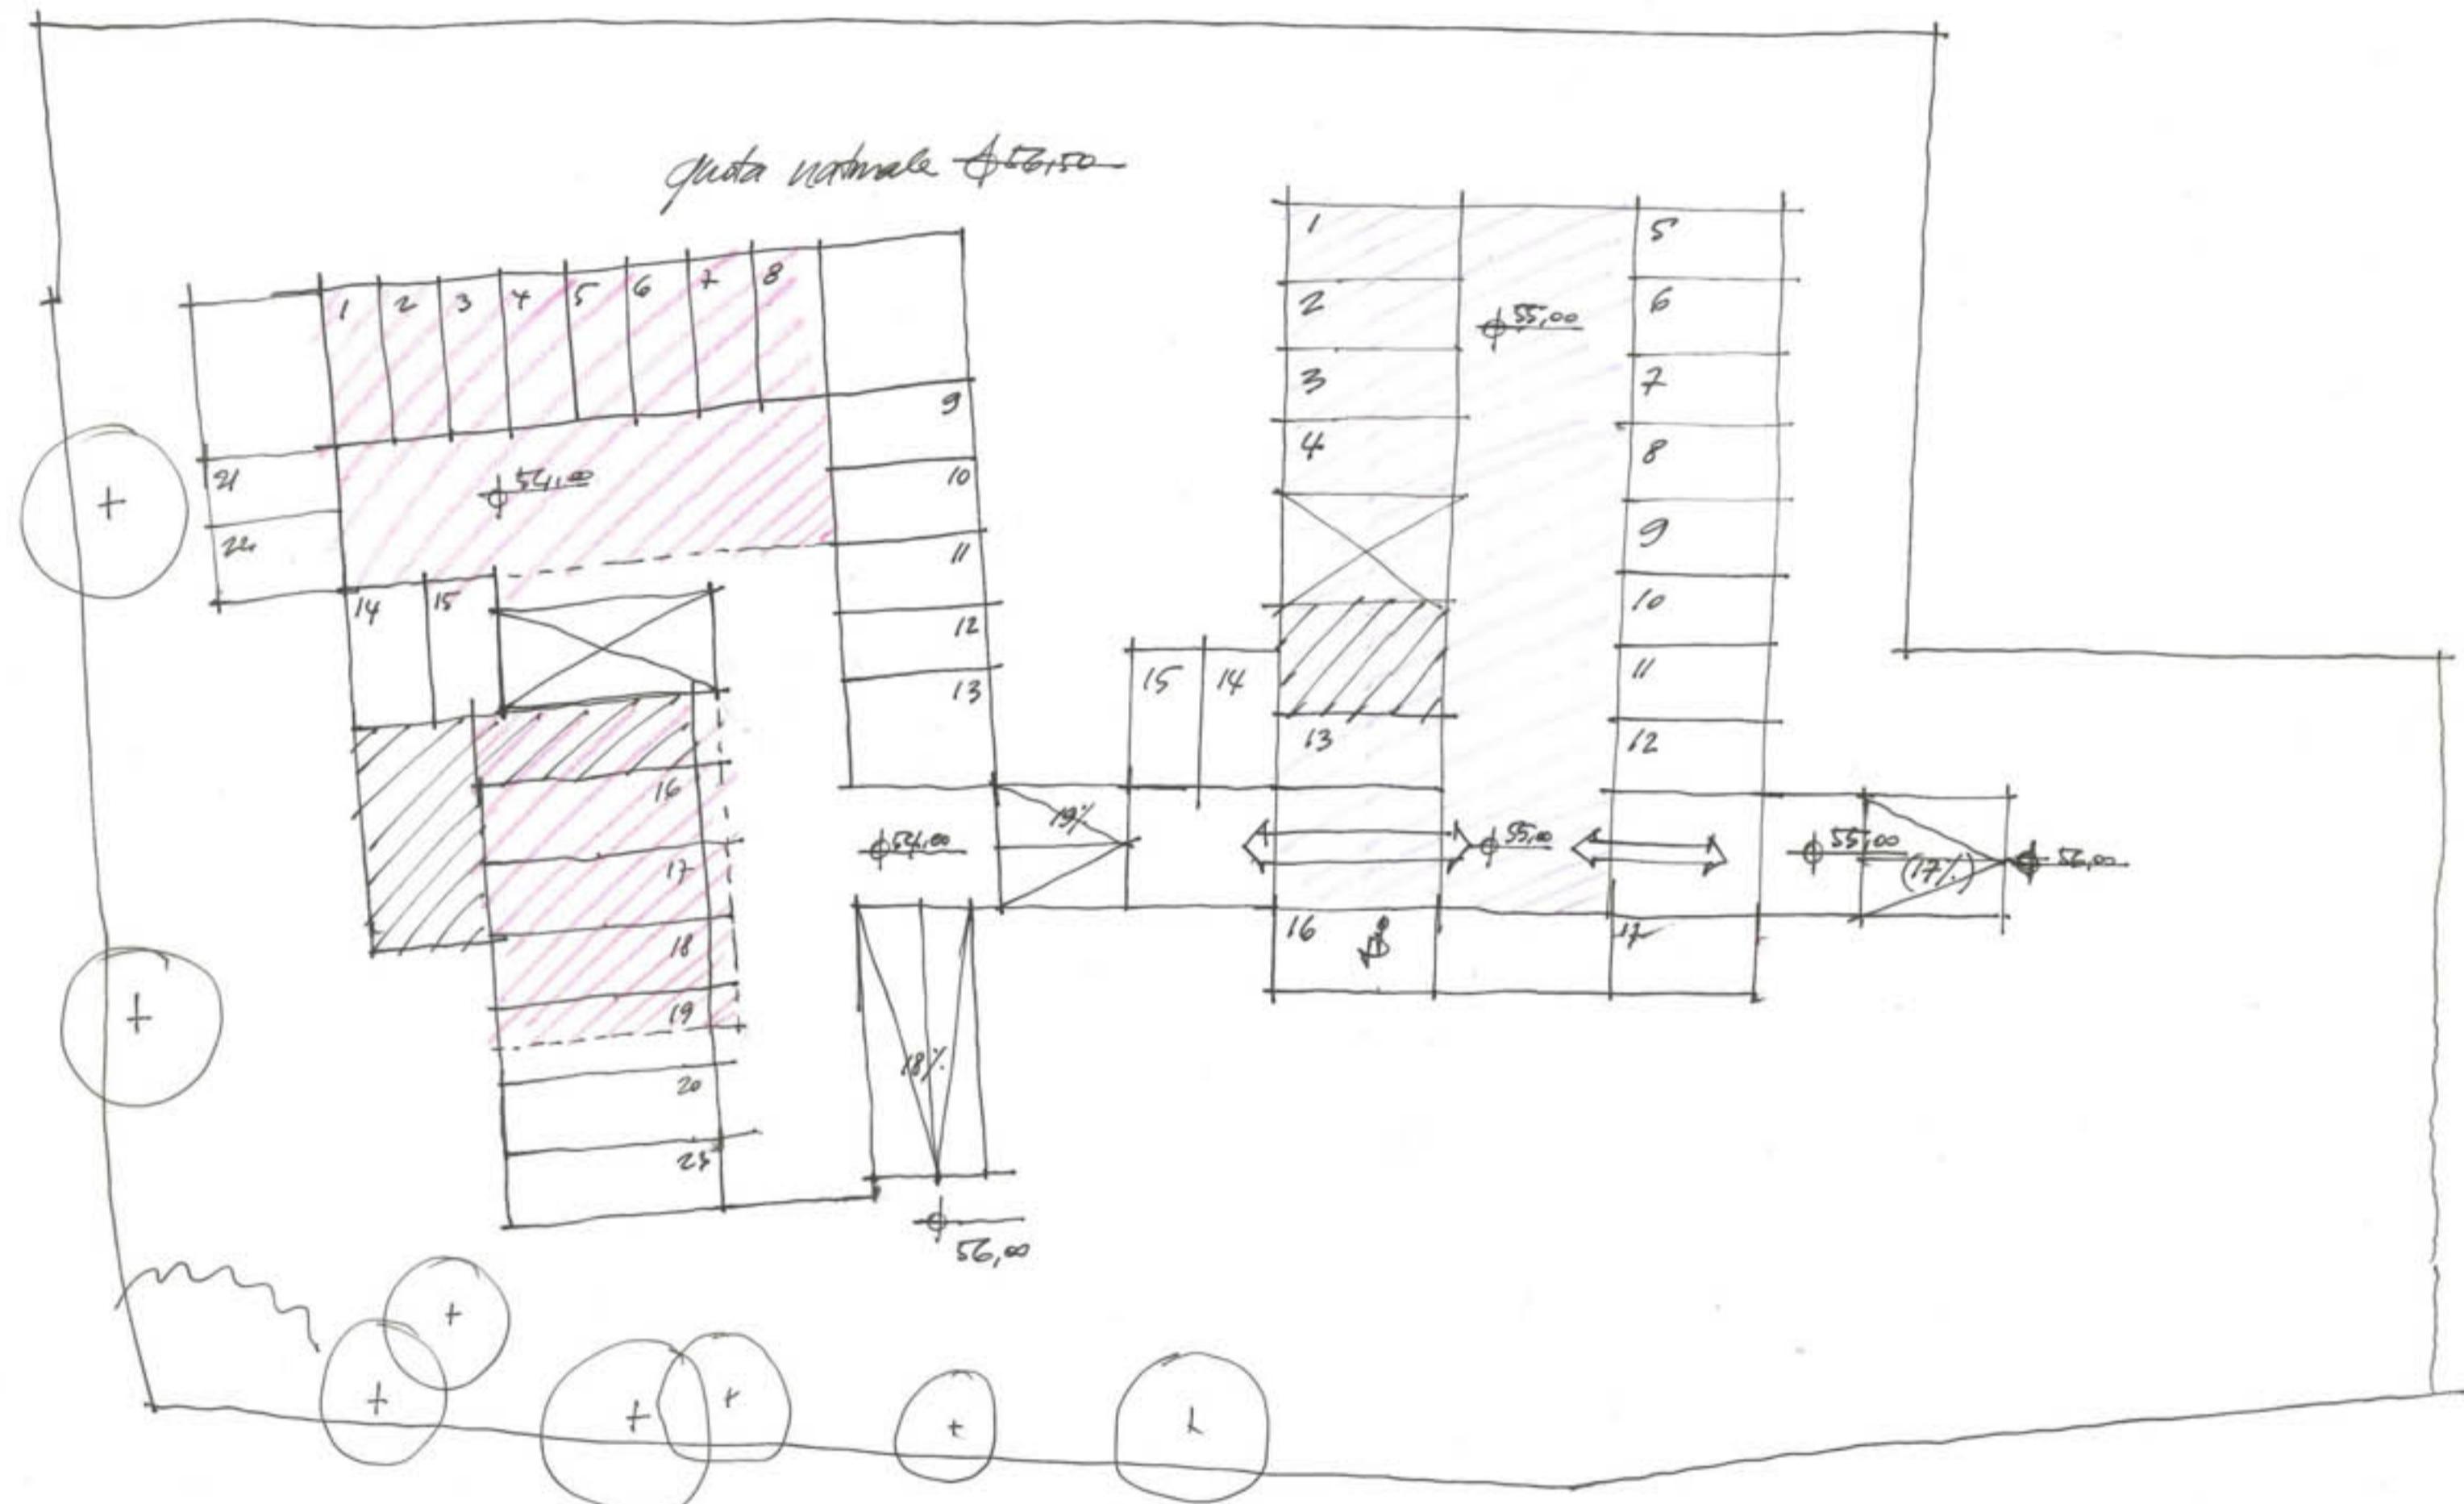

① Mazzini 174 p. interrato Gianni 2015

TAV. 03 1 IMPIANTO

scala 1:200

5m

Modello Bini

2 alloggi a piano 15 cup.
Intot. = $150 \times 5 = 750$

10 Appartamenti
5 PIANI

Modello Bini-Torre

1 alloggio a piano 15 cup.
Intot. = 950

10 Appartamenti
10 PIANI

Modello Bini
27 alloggi misti
Intot. = $1750 N / (1+35)$
5 PIANI

Modello Fettina
28 alloggi misti
Intot. = $1800 N / (1+35)$
6 PIANI

Modello Bini
15 alloggi misti
Intot. = $1200 N / (1+35)$

Modello Bini-Torre
42 appartamenti
4 PIANI

Modello Fettina
40 appartamenti
6 PIANI

Calcolo per 35 Appartamenti

$10 +$	$10 +$	$15 +$
\hline	\hline	\hline
35 Appart	\rightarrow	$3 \text{ CAMERE } 10 + 2 = 12 \text{ (rif. 12/13)}$
		$2 \text{ CAMERE } 10 + 9 = 19 \text{ (rif. 17/20)}$
		\hline
		$\text{BLOCCHI } 4 = 4 \text{ (rif. 6/7)}$
		\hline
		$3 \text{ camere } 2 + 2 = 4 \text{ "}$
		$2 \text{ camere } 18 + 9 = 27 \text{ "}$
		\hline
		$\text{BLOCCO } 7 + 4 = 11 \text{ "}$
		\hline
		42

Calcolo per 40 Appartamenti

$3 \text{ camere } 6 f. + 2 = 8 \text{ "}$	\hline
$2 \text{ camere } 13 + 9 = 22 \text{ "}$	\hline
\hline	\hline
$\text{BLOCCO } 6 + 4 = 10 \text{ "}$	\hline
40	



① Mazzini 174 / IMPIANTO Grado: 28/6/15



TAV. 04 1bis IMPIANTO

scala 1:200

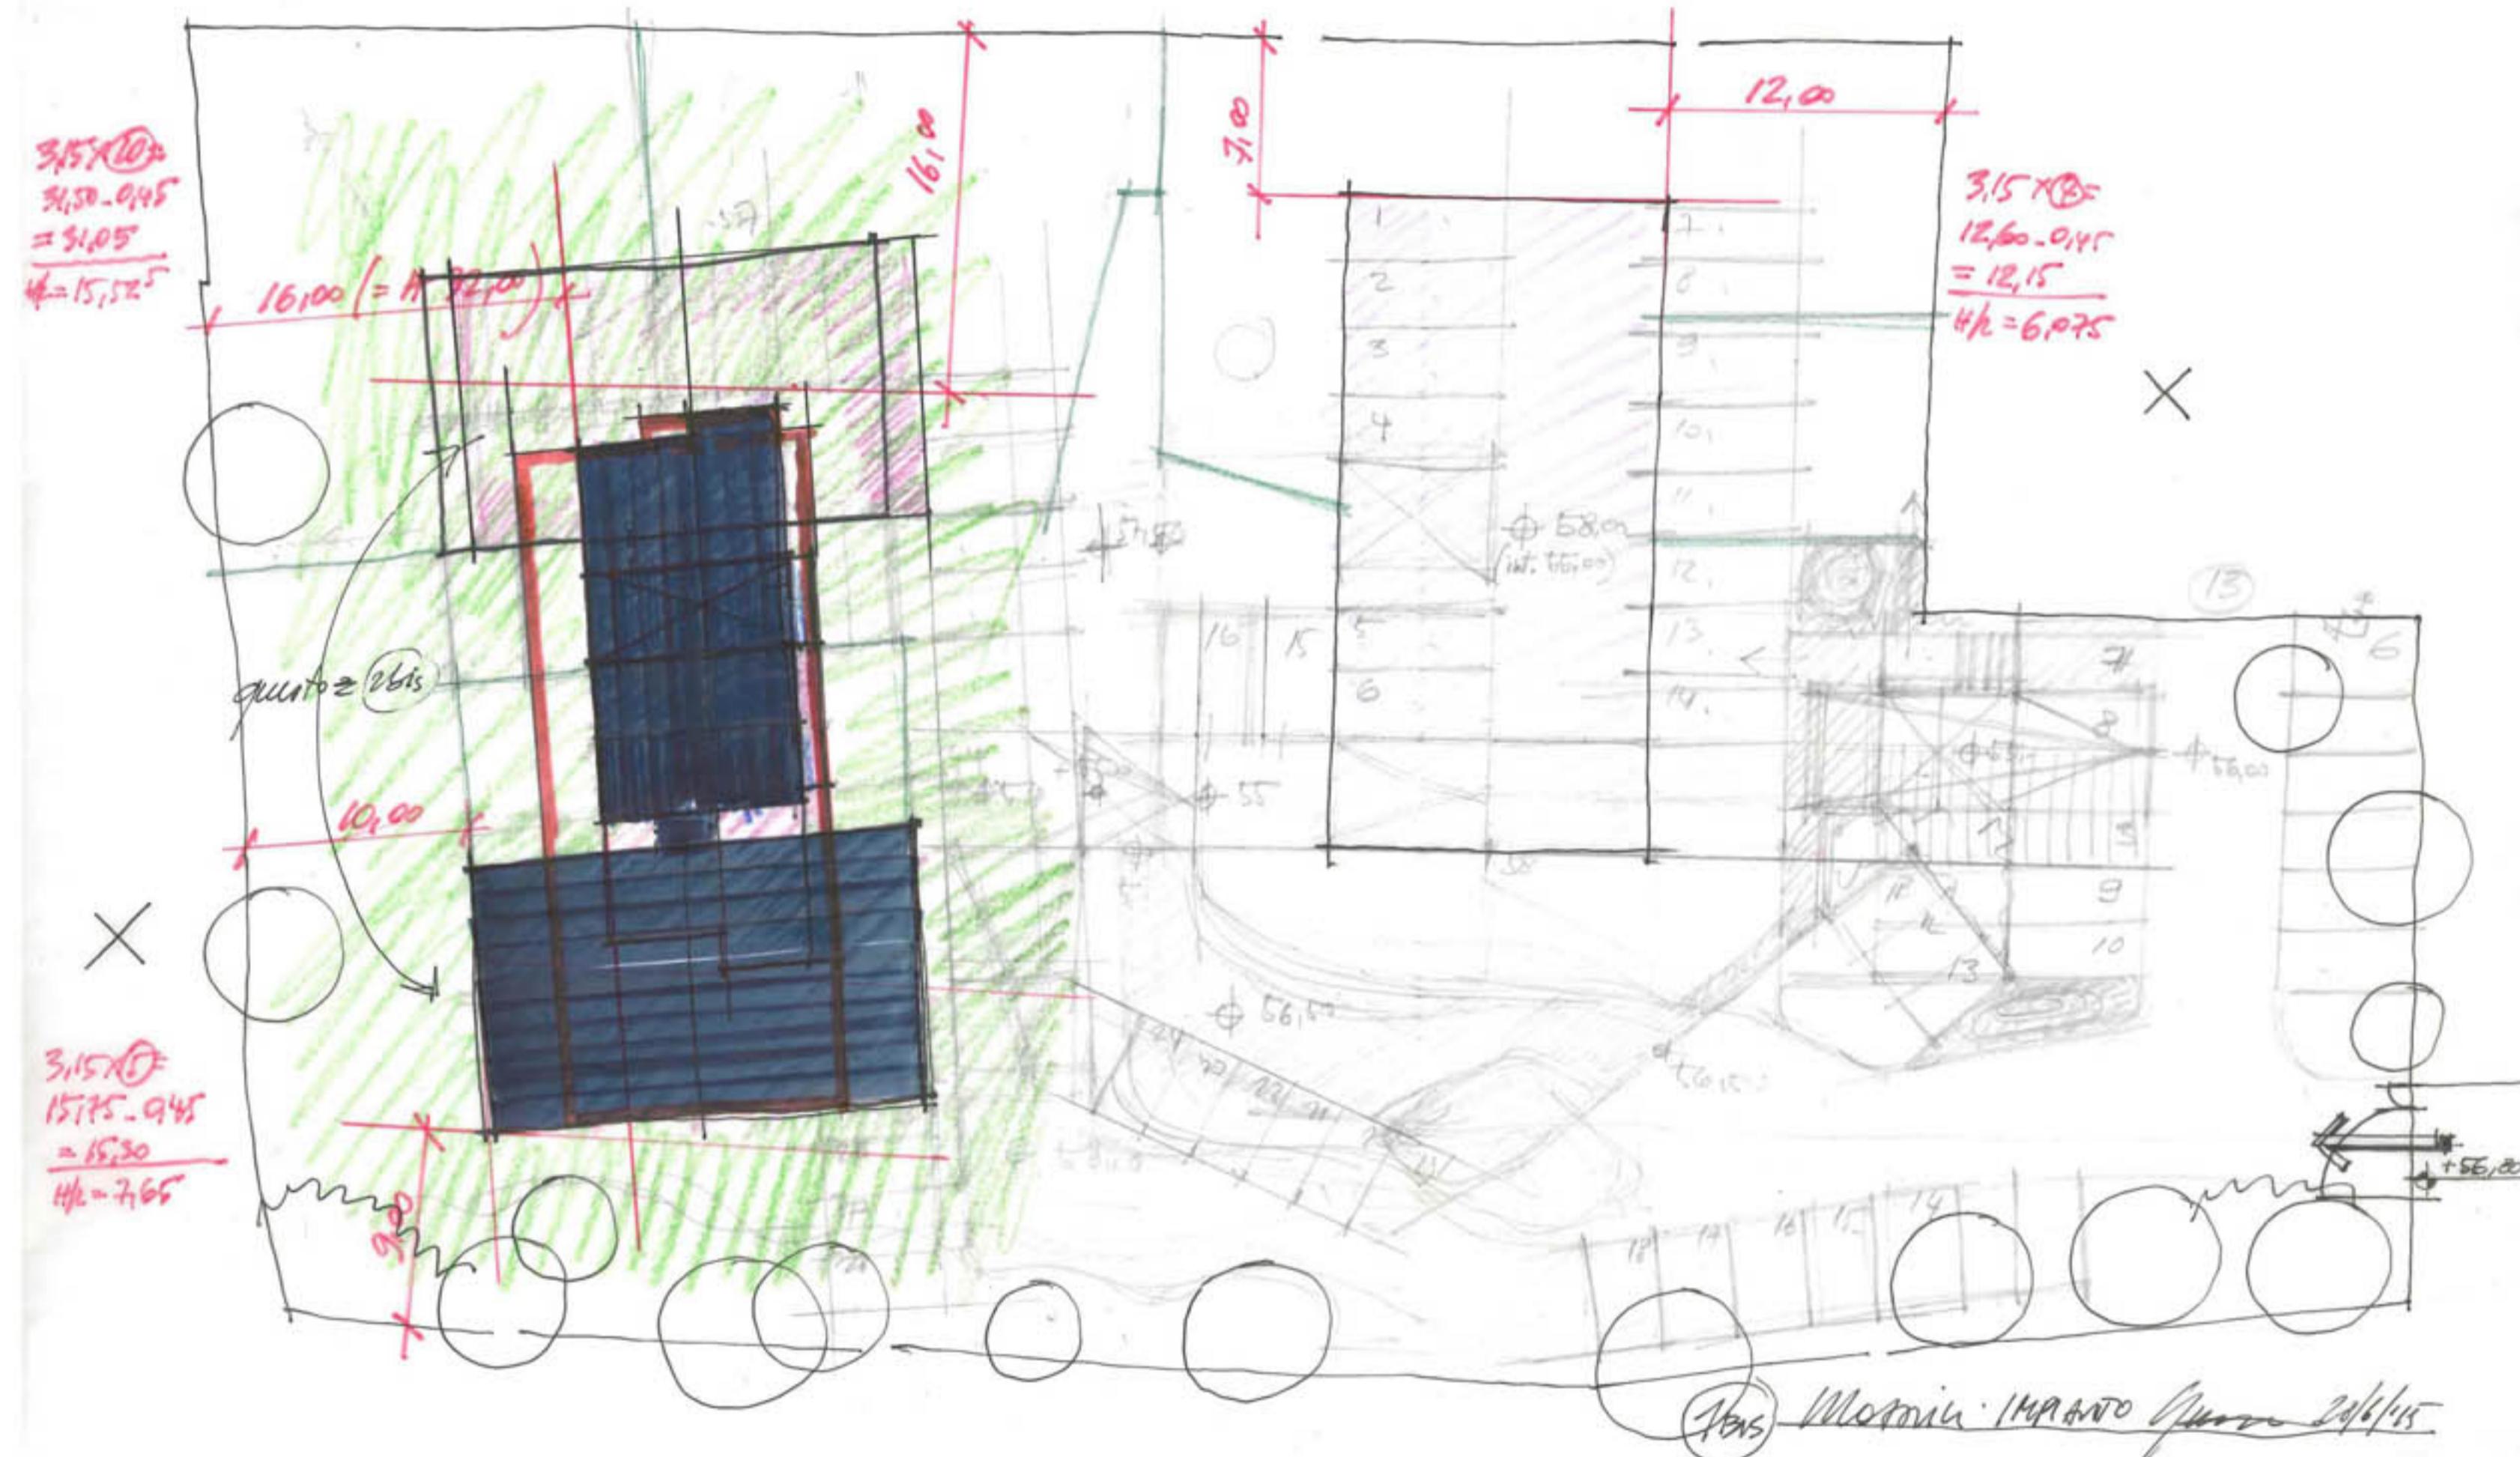

TAV. 05 2-2bis IMPIANTO


scala 1:200

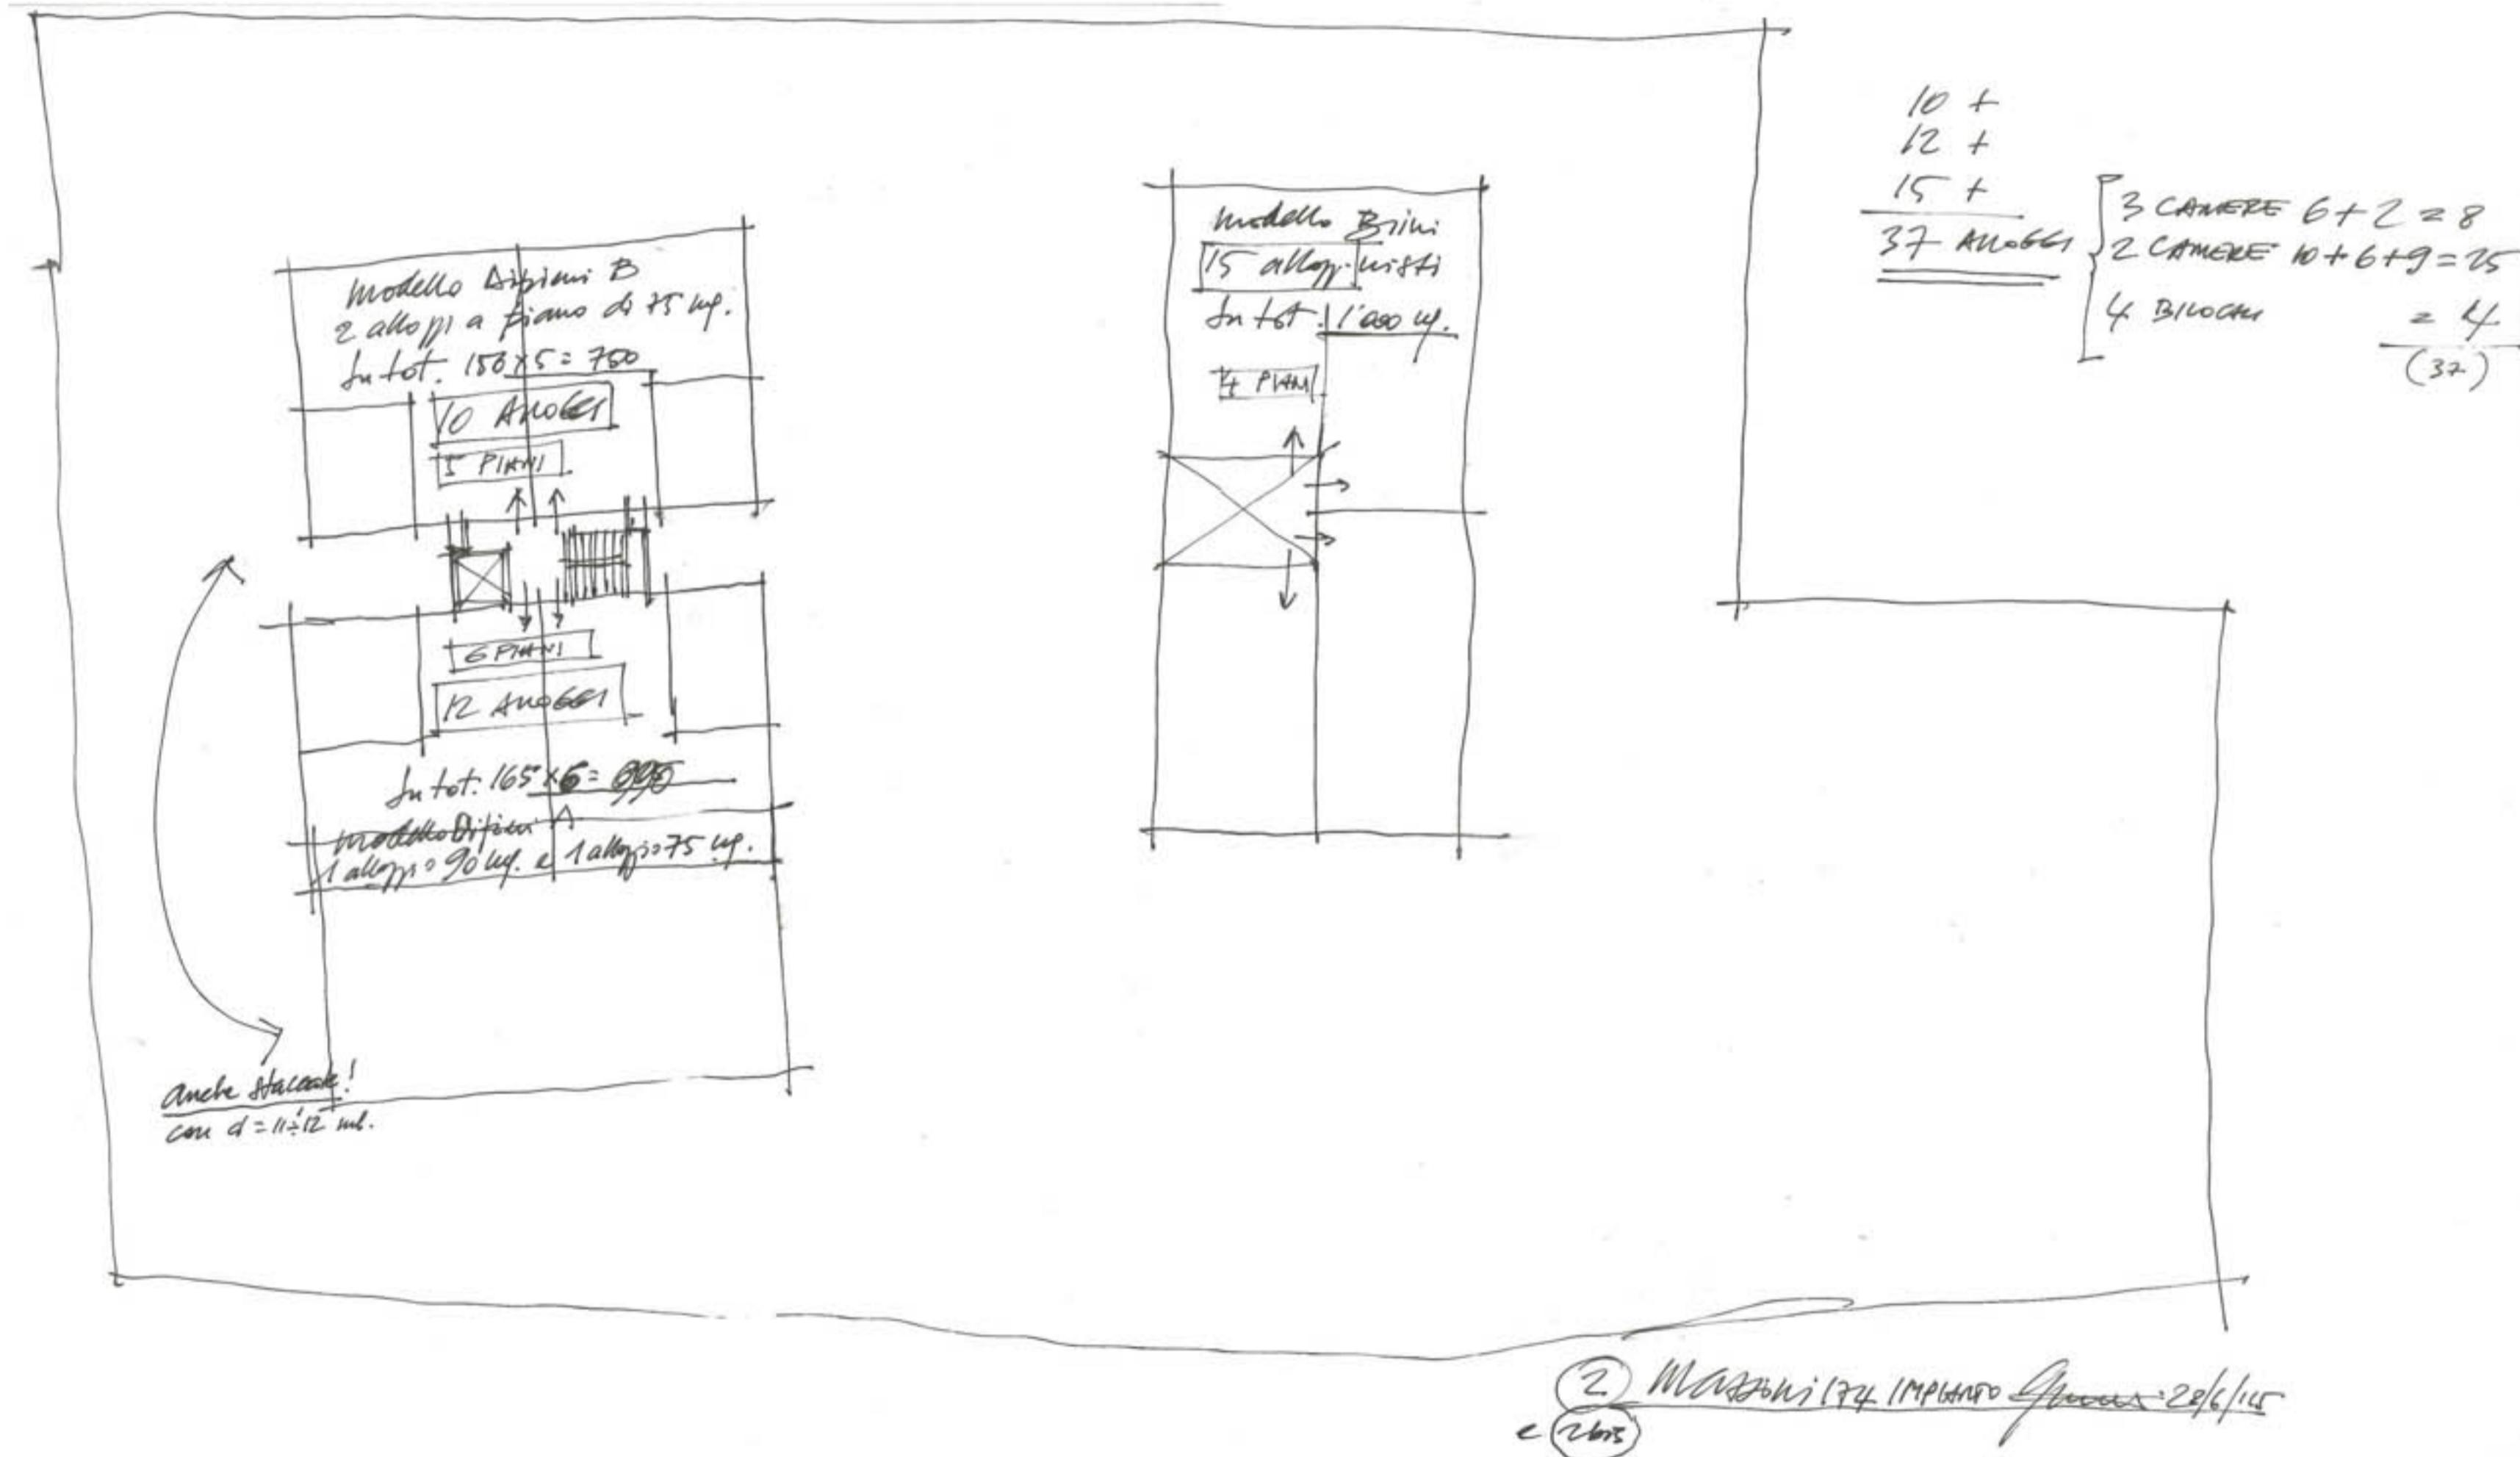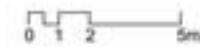

TAV. 06 3 IMPIANTO

scala 1:200 


www.gbastudio.it
Via Andrea Costa 20/22
40134 Bologna
tel. 051 615067
fax 051 615025
email: studio@gbastudio.it

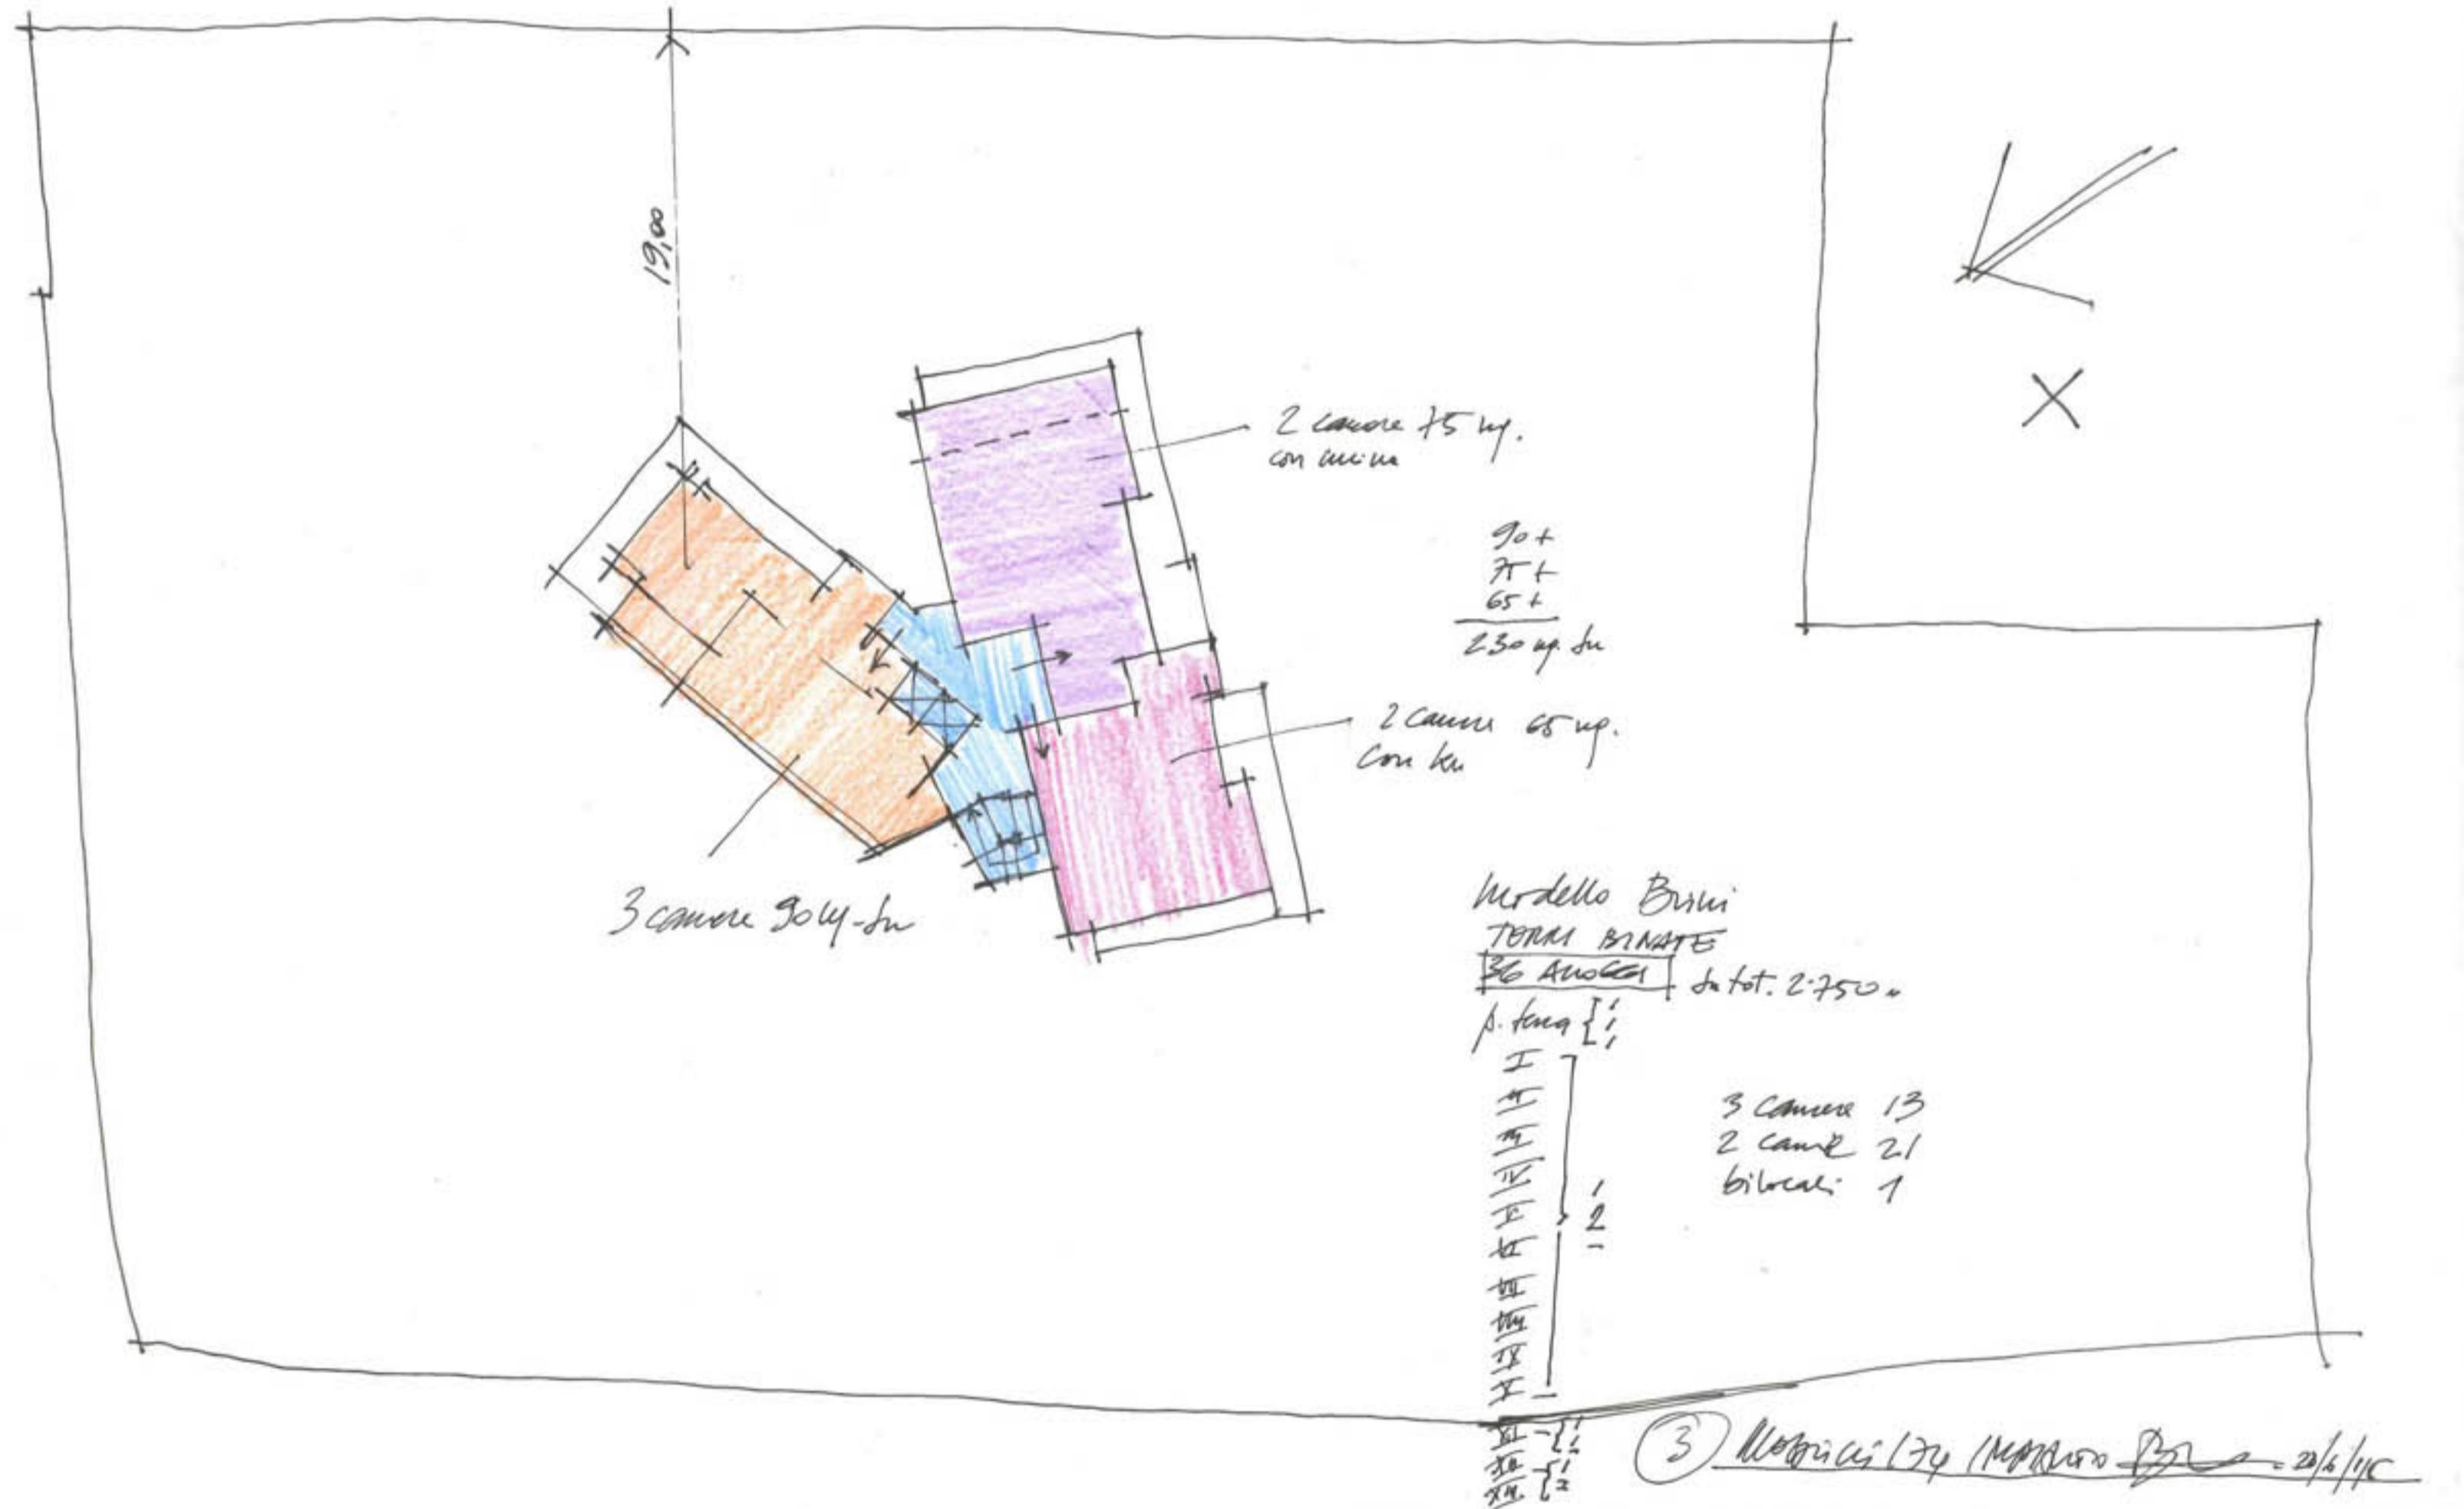

TAV. 07 4 IMPIANTO PIANO TERRA

scala 1:200 0 1 2 5m


www.gbastudio.it
Via Andrea Costa 203/2
40134 Bologna
tel. 051 615067
fax 051 615025
email: studio@gbastudio.it

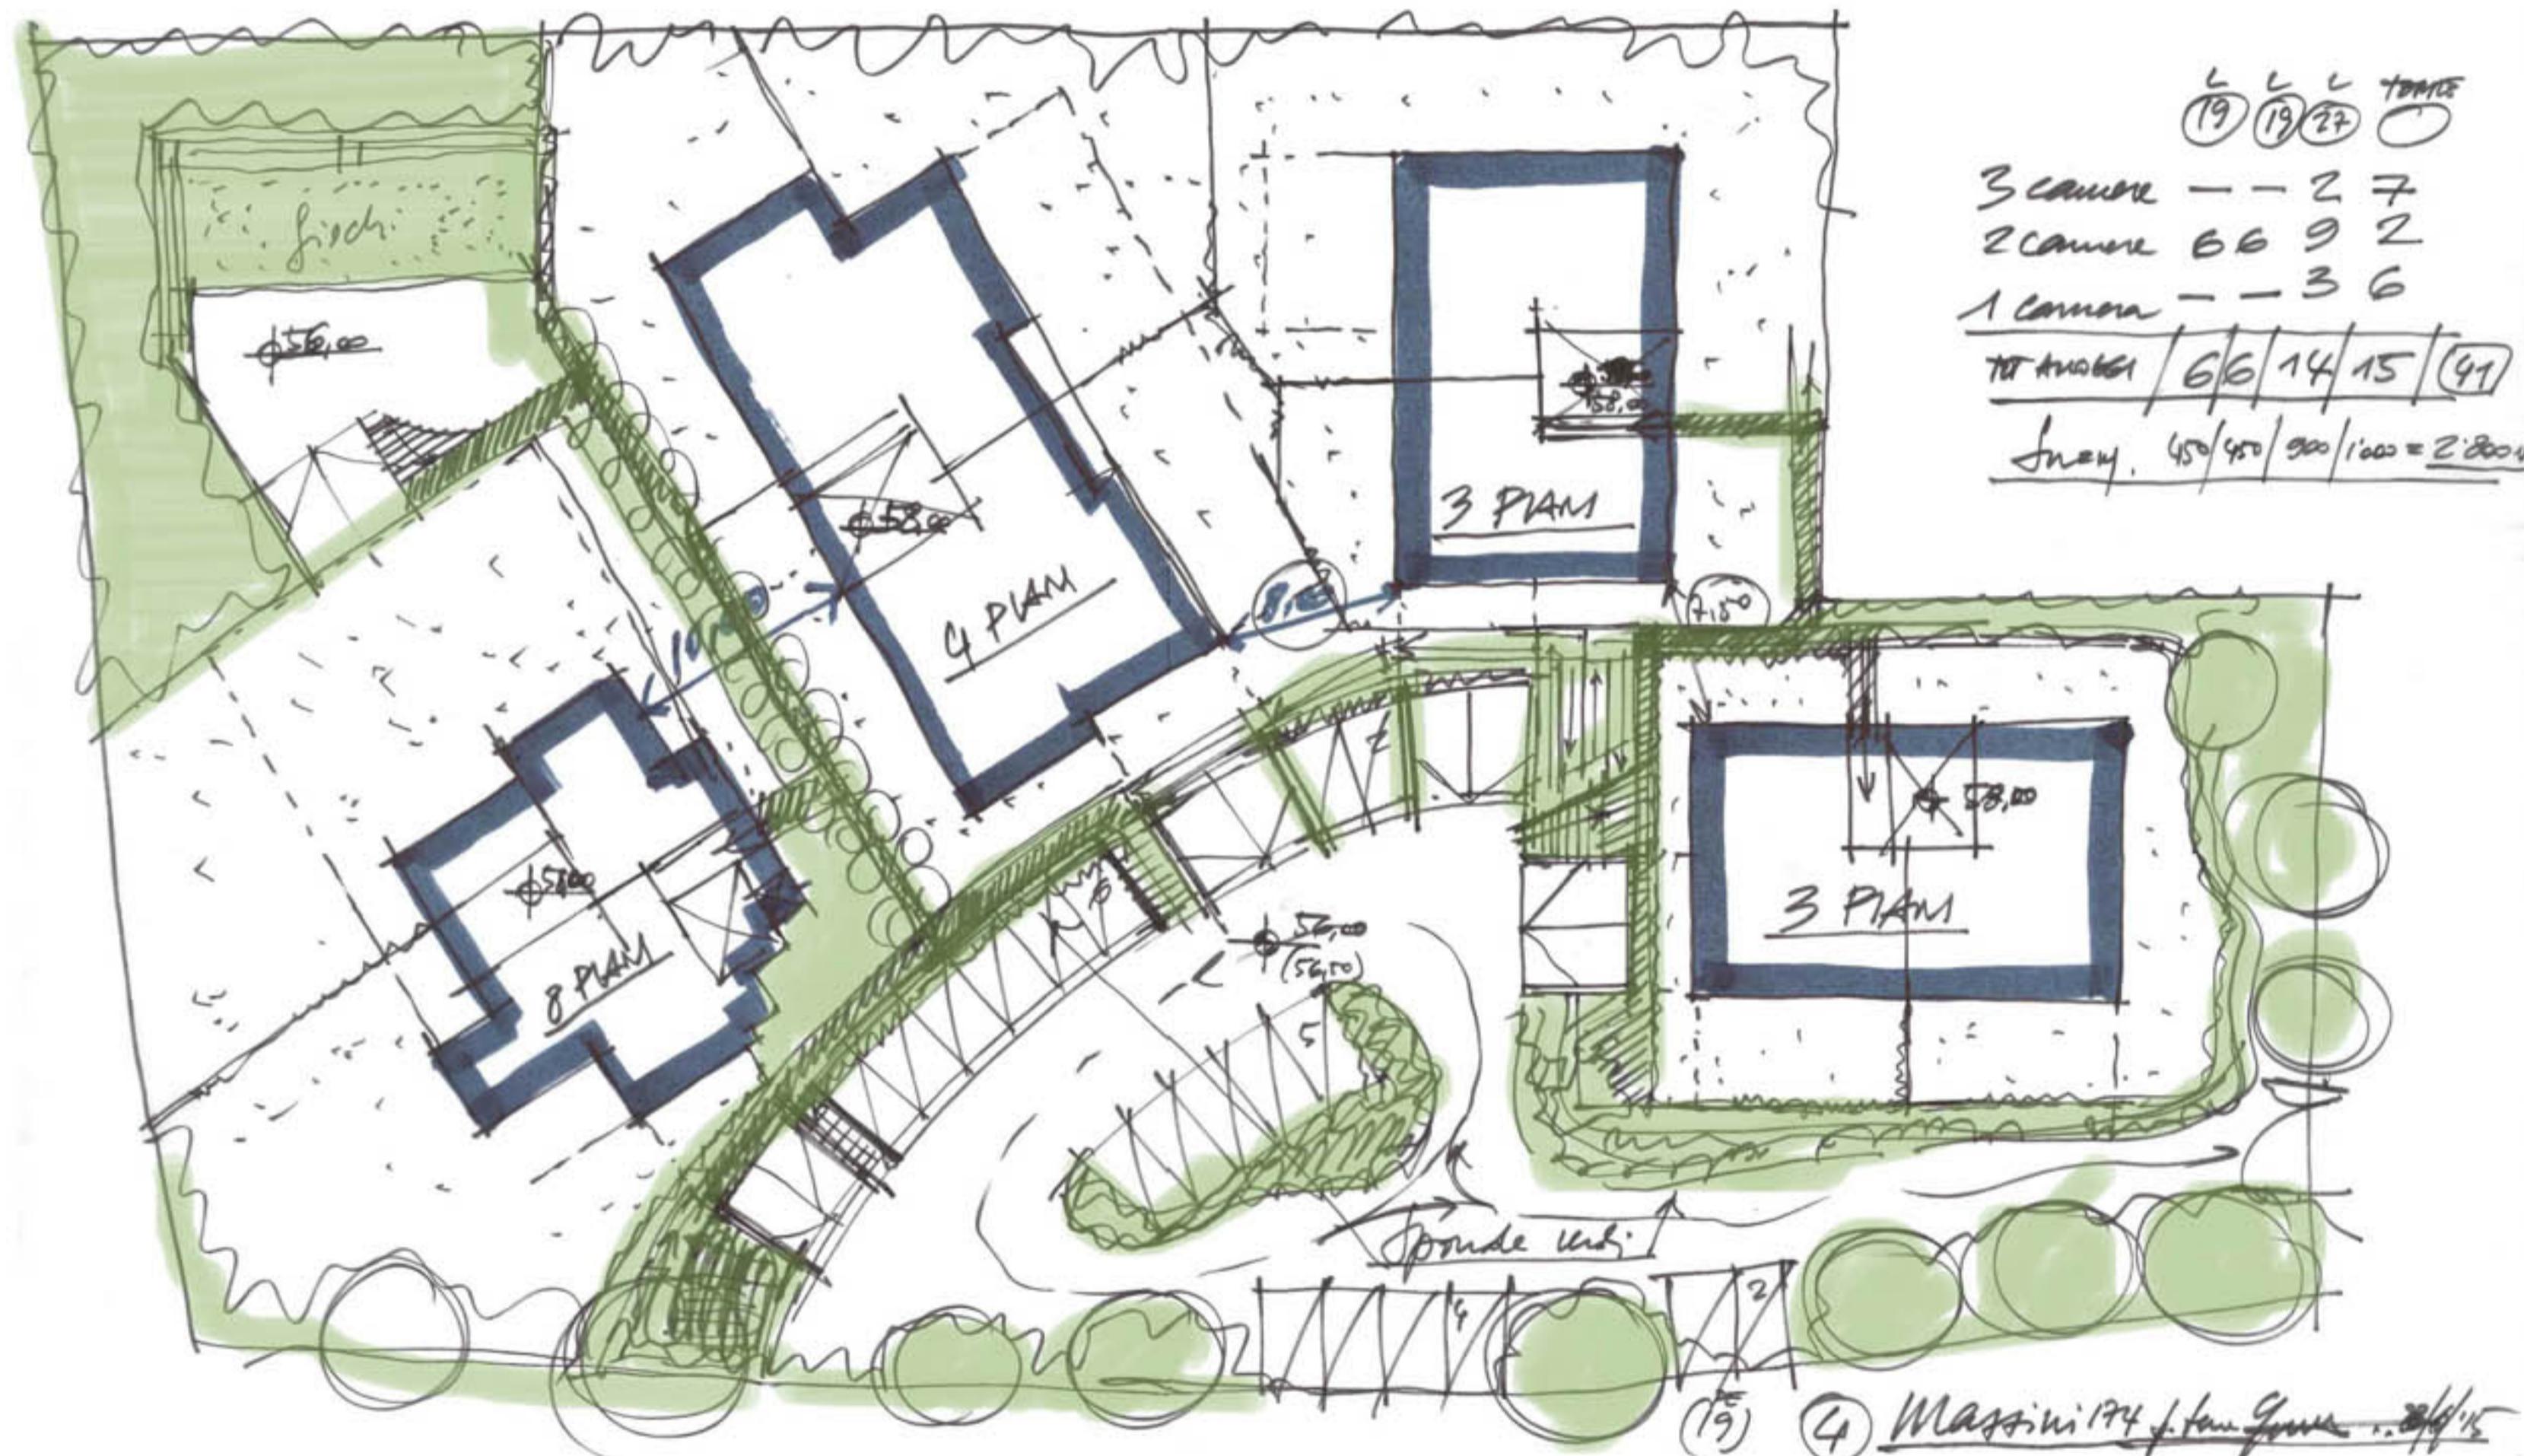

TAV. 08 4 IMPIANTO PIANO INTERRATO

scala 1:200 0 1 2 5m

www.gbastudio.it
Via Andrea Costa 20/22
40134 Bologna
tel. 051.615067
fax. 051.615025
email: studio@gbastudio.it

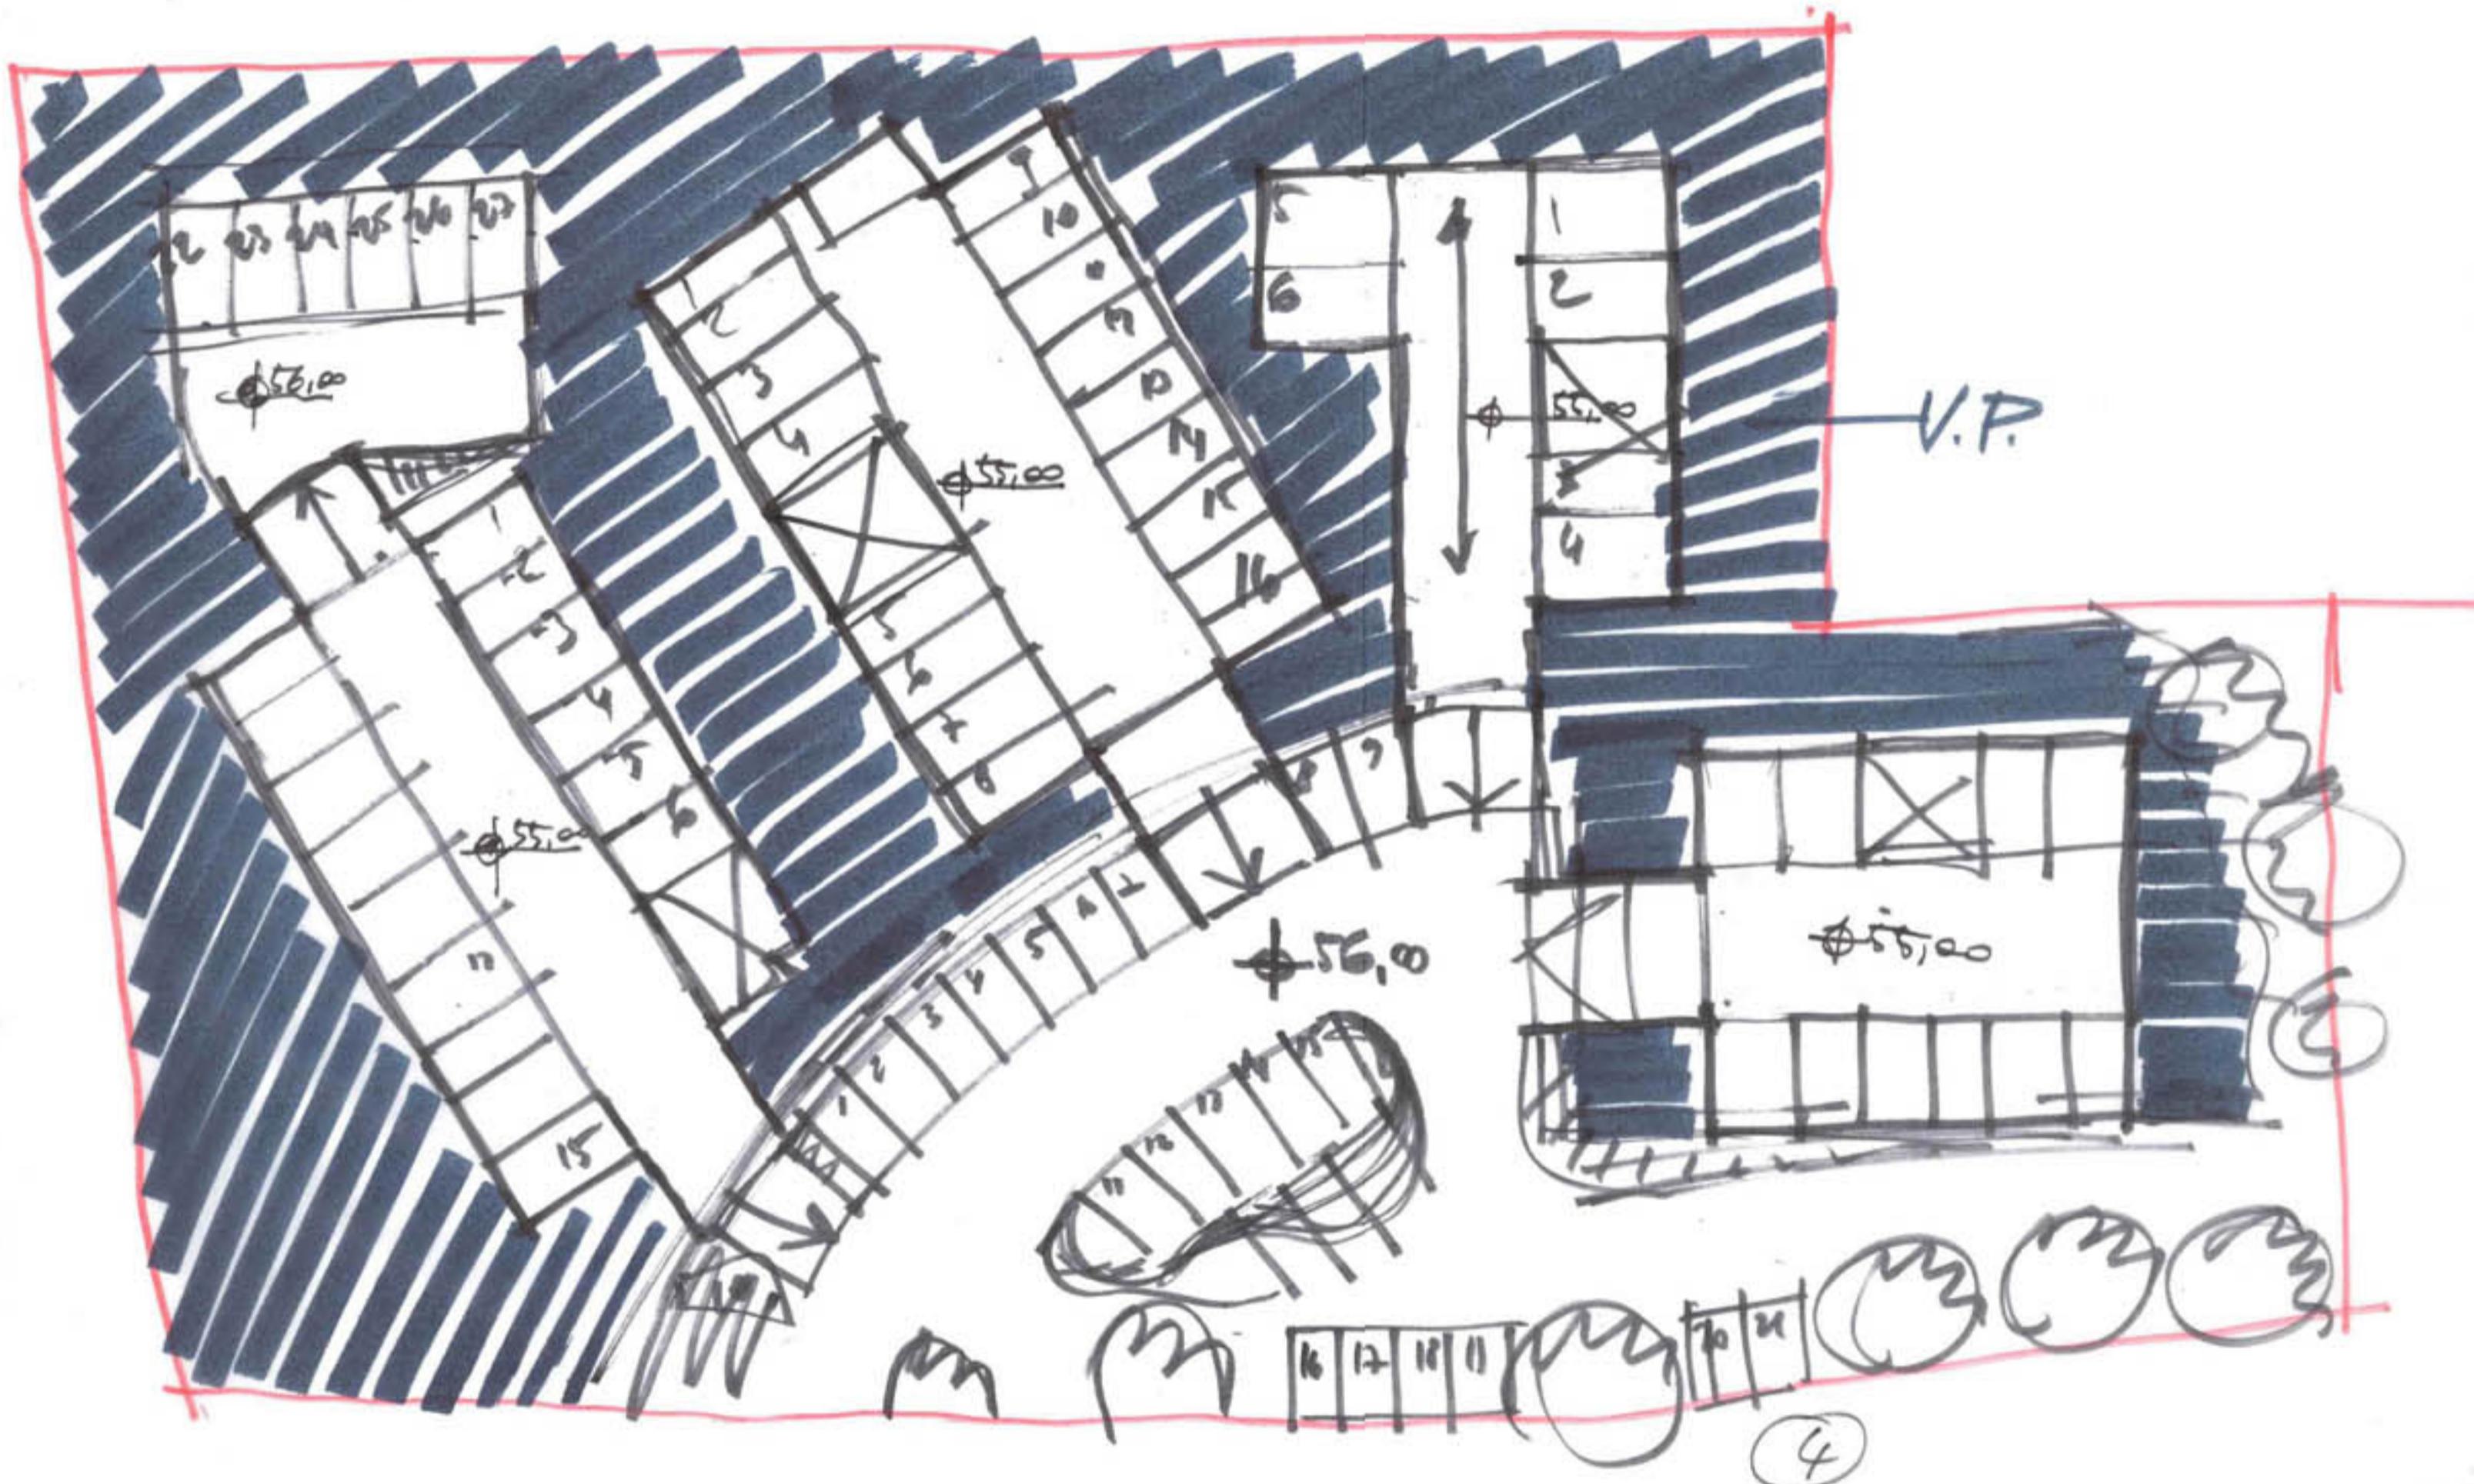

TAV. 09 1-2 VISTE TRIDIMENSIONALI

VERSIONE 1



PLANIVOLUMETRICO




VISTA DA SUD-EST




VISTA DA EST


VERSIONE 2

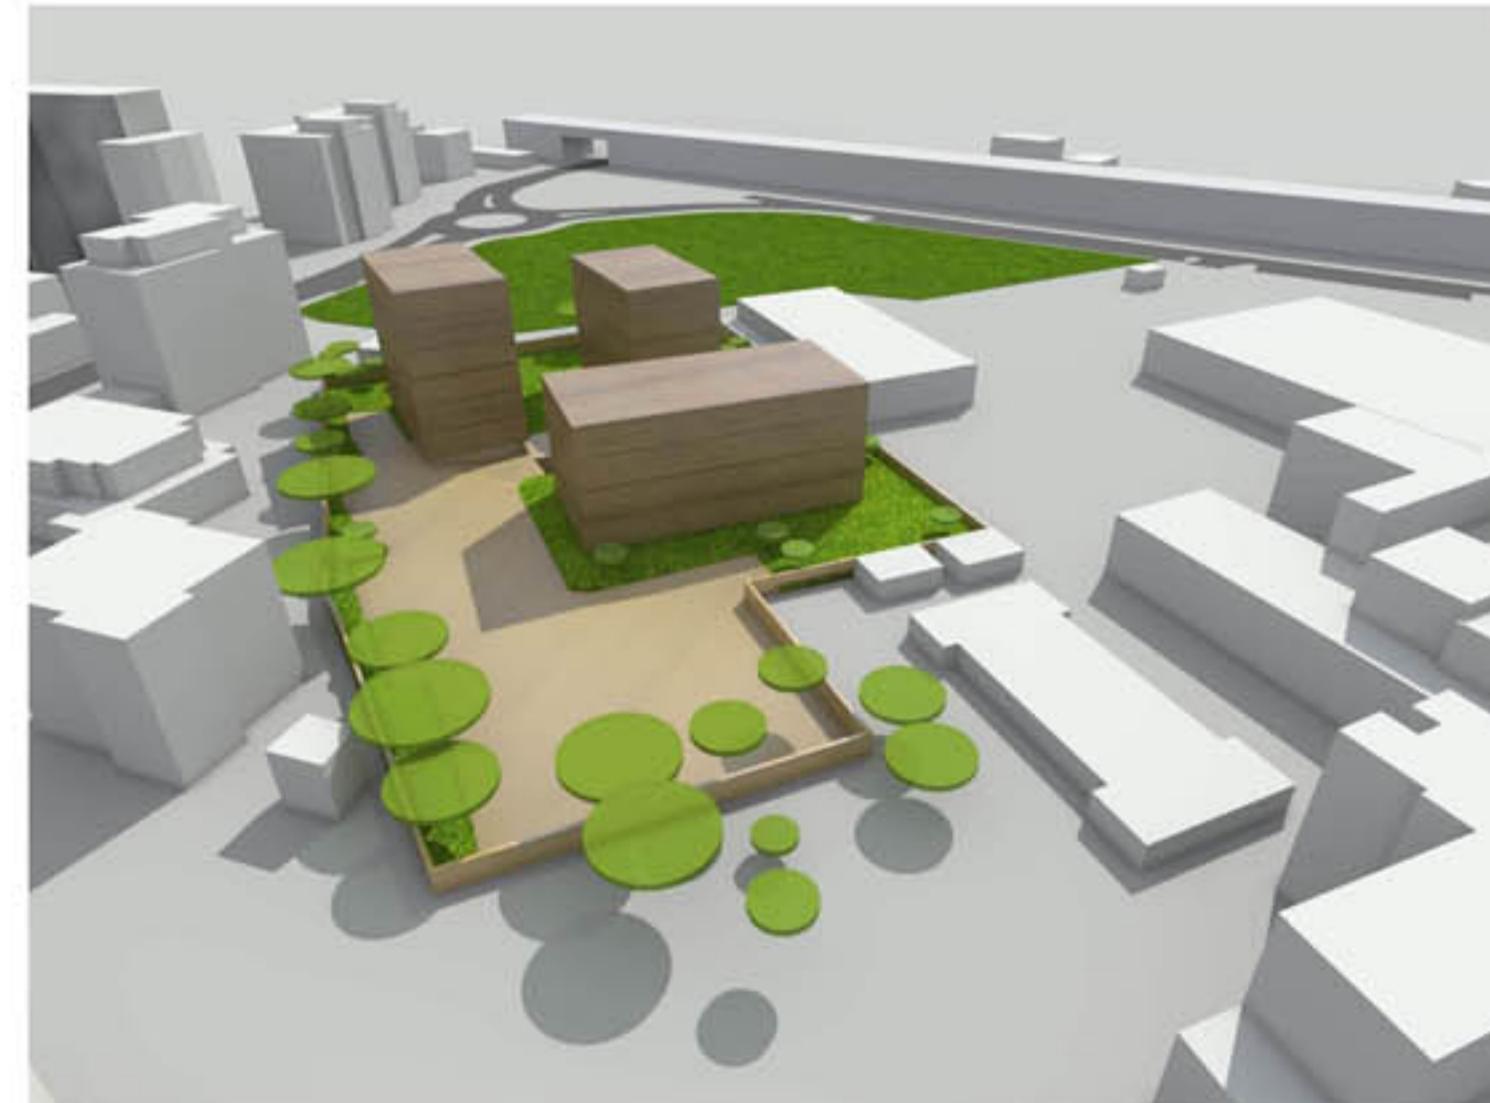


ipotesi di sistemazione esterna
30.06.2015 provvisorio


WWW.GBASTUDIO.IT
Via Andrea Costa 20/22
40136 BOLOGNA
tel. 051 913957
fax 051 915025
e-mail: gbastudio@libero.it

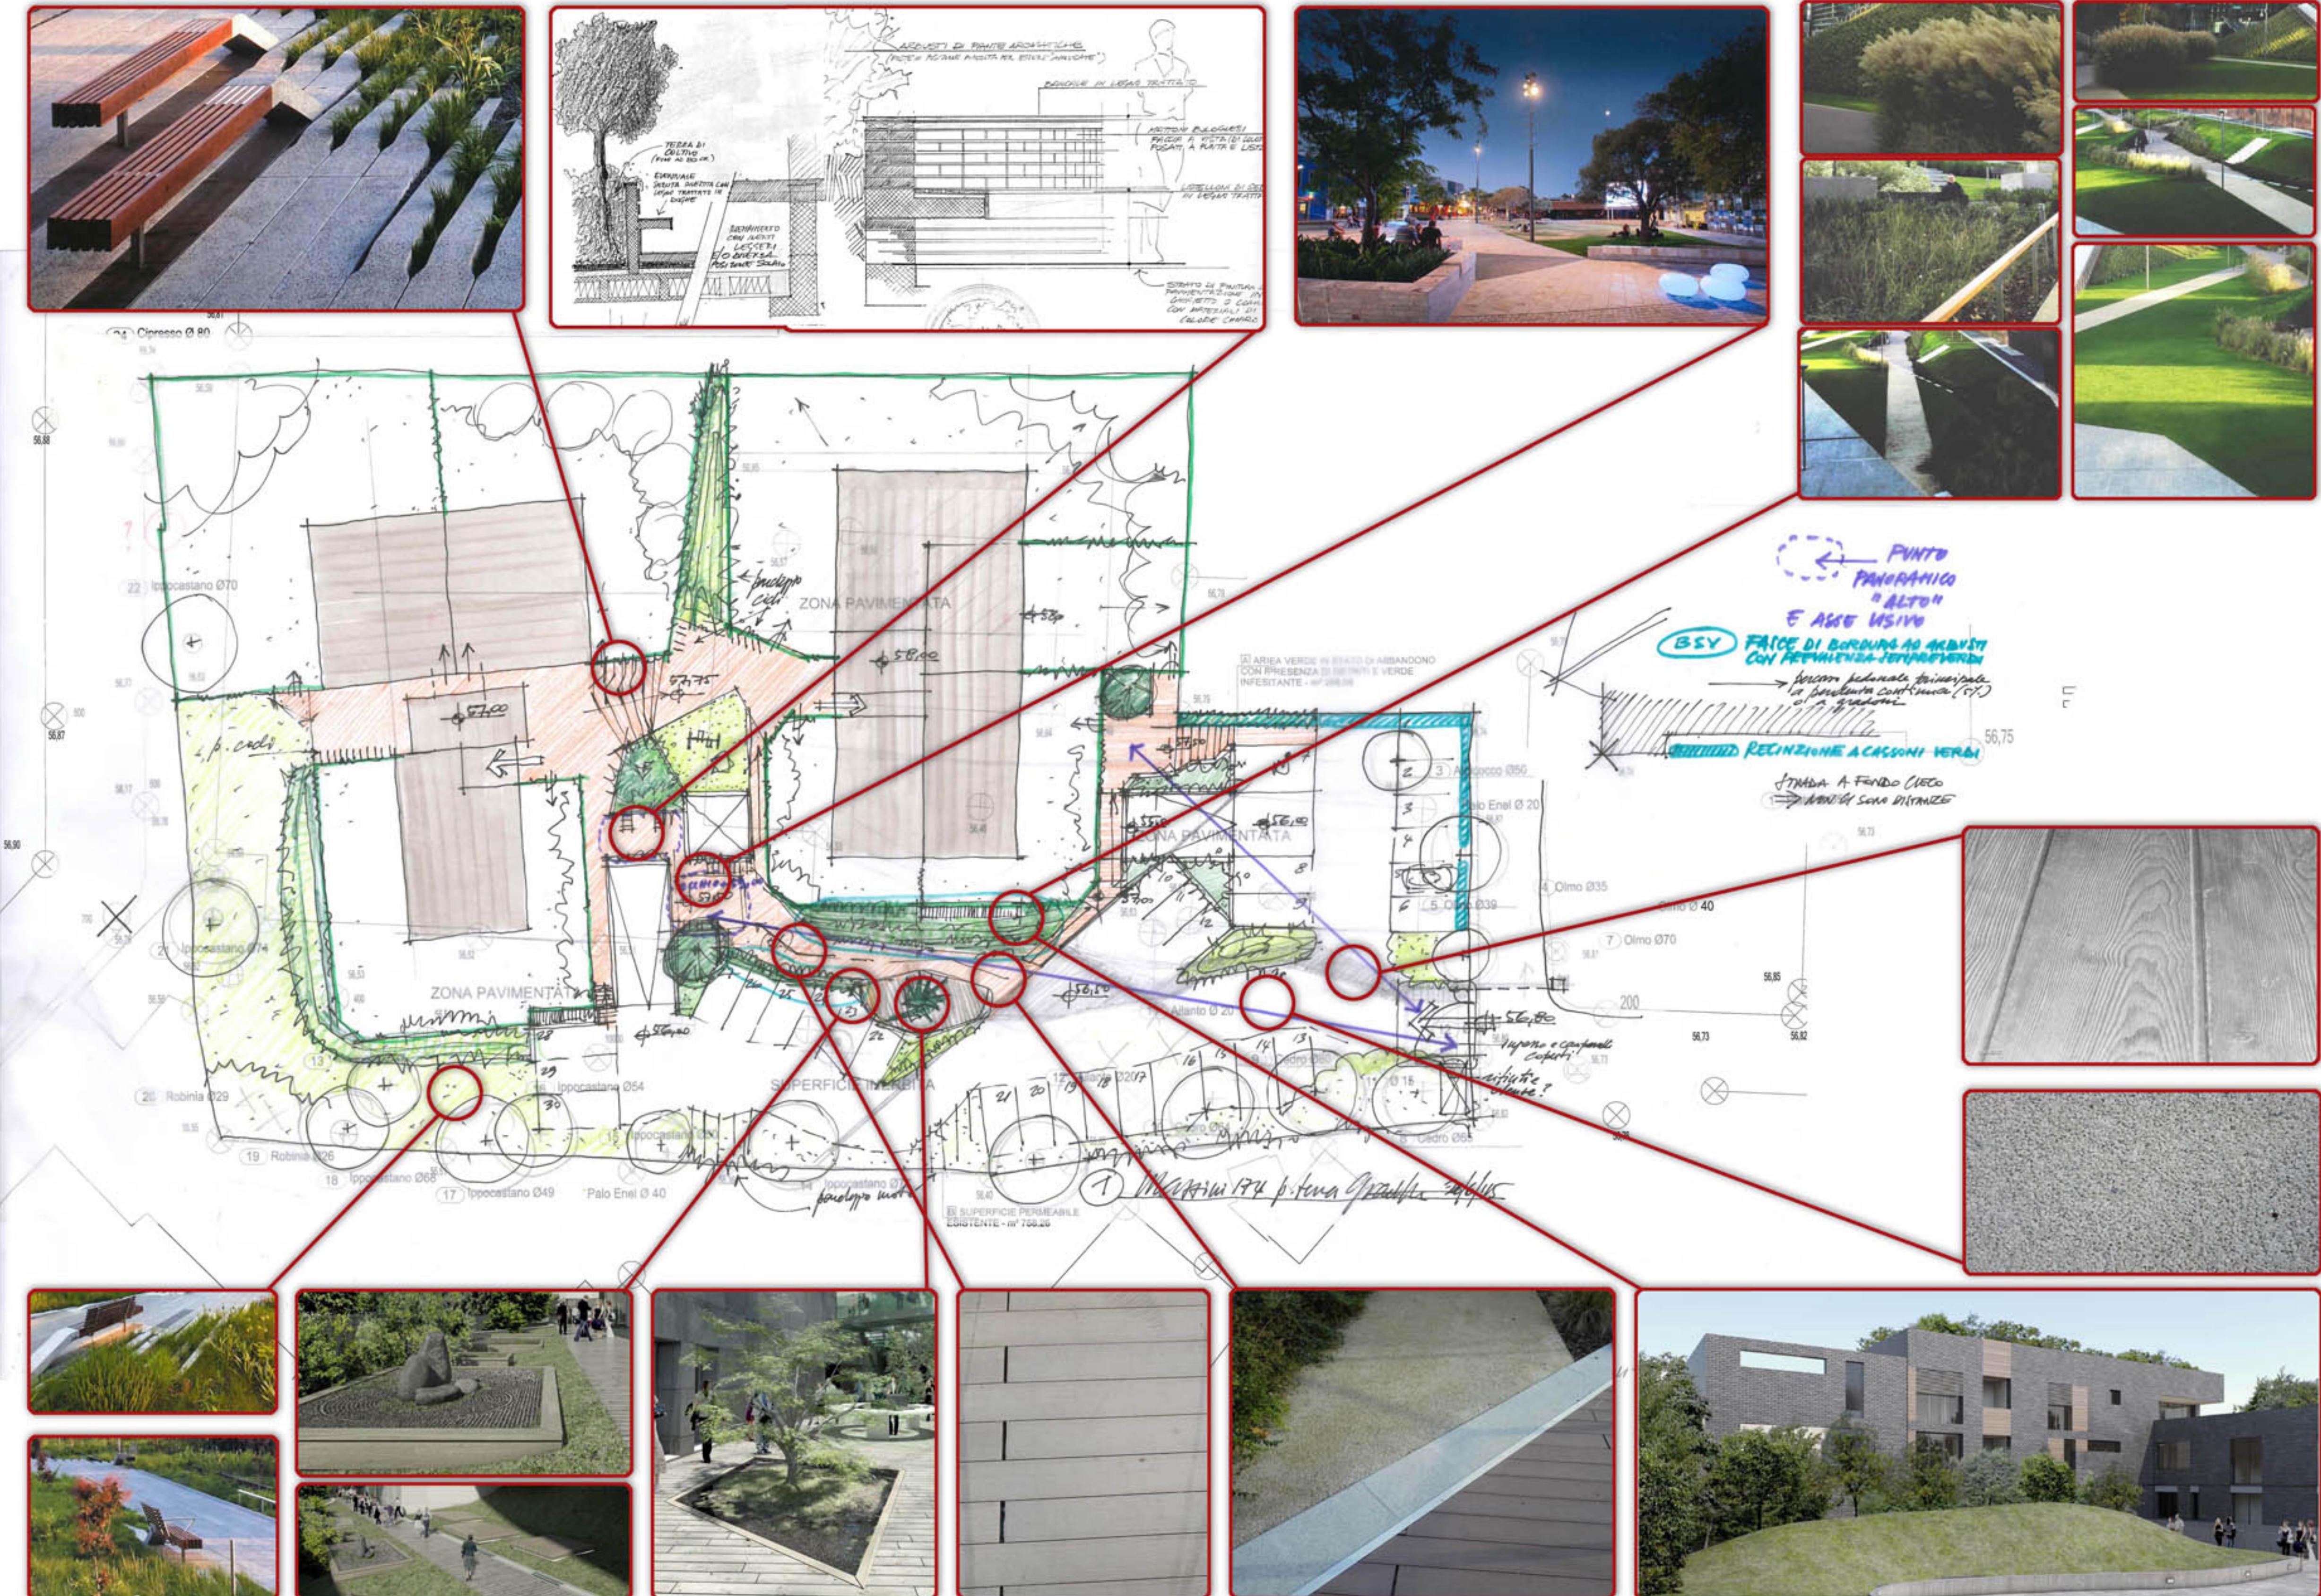

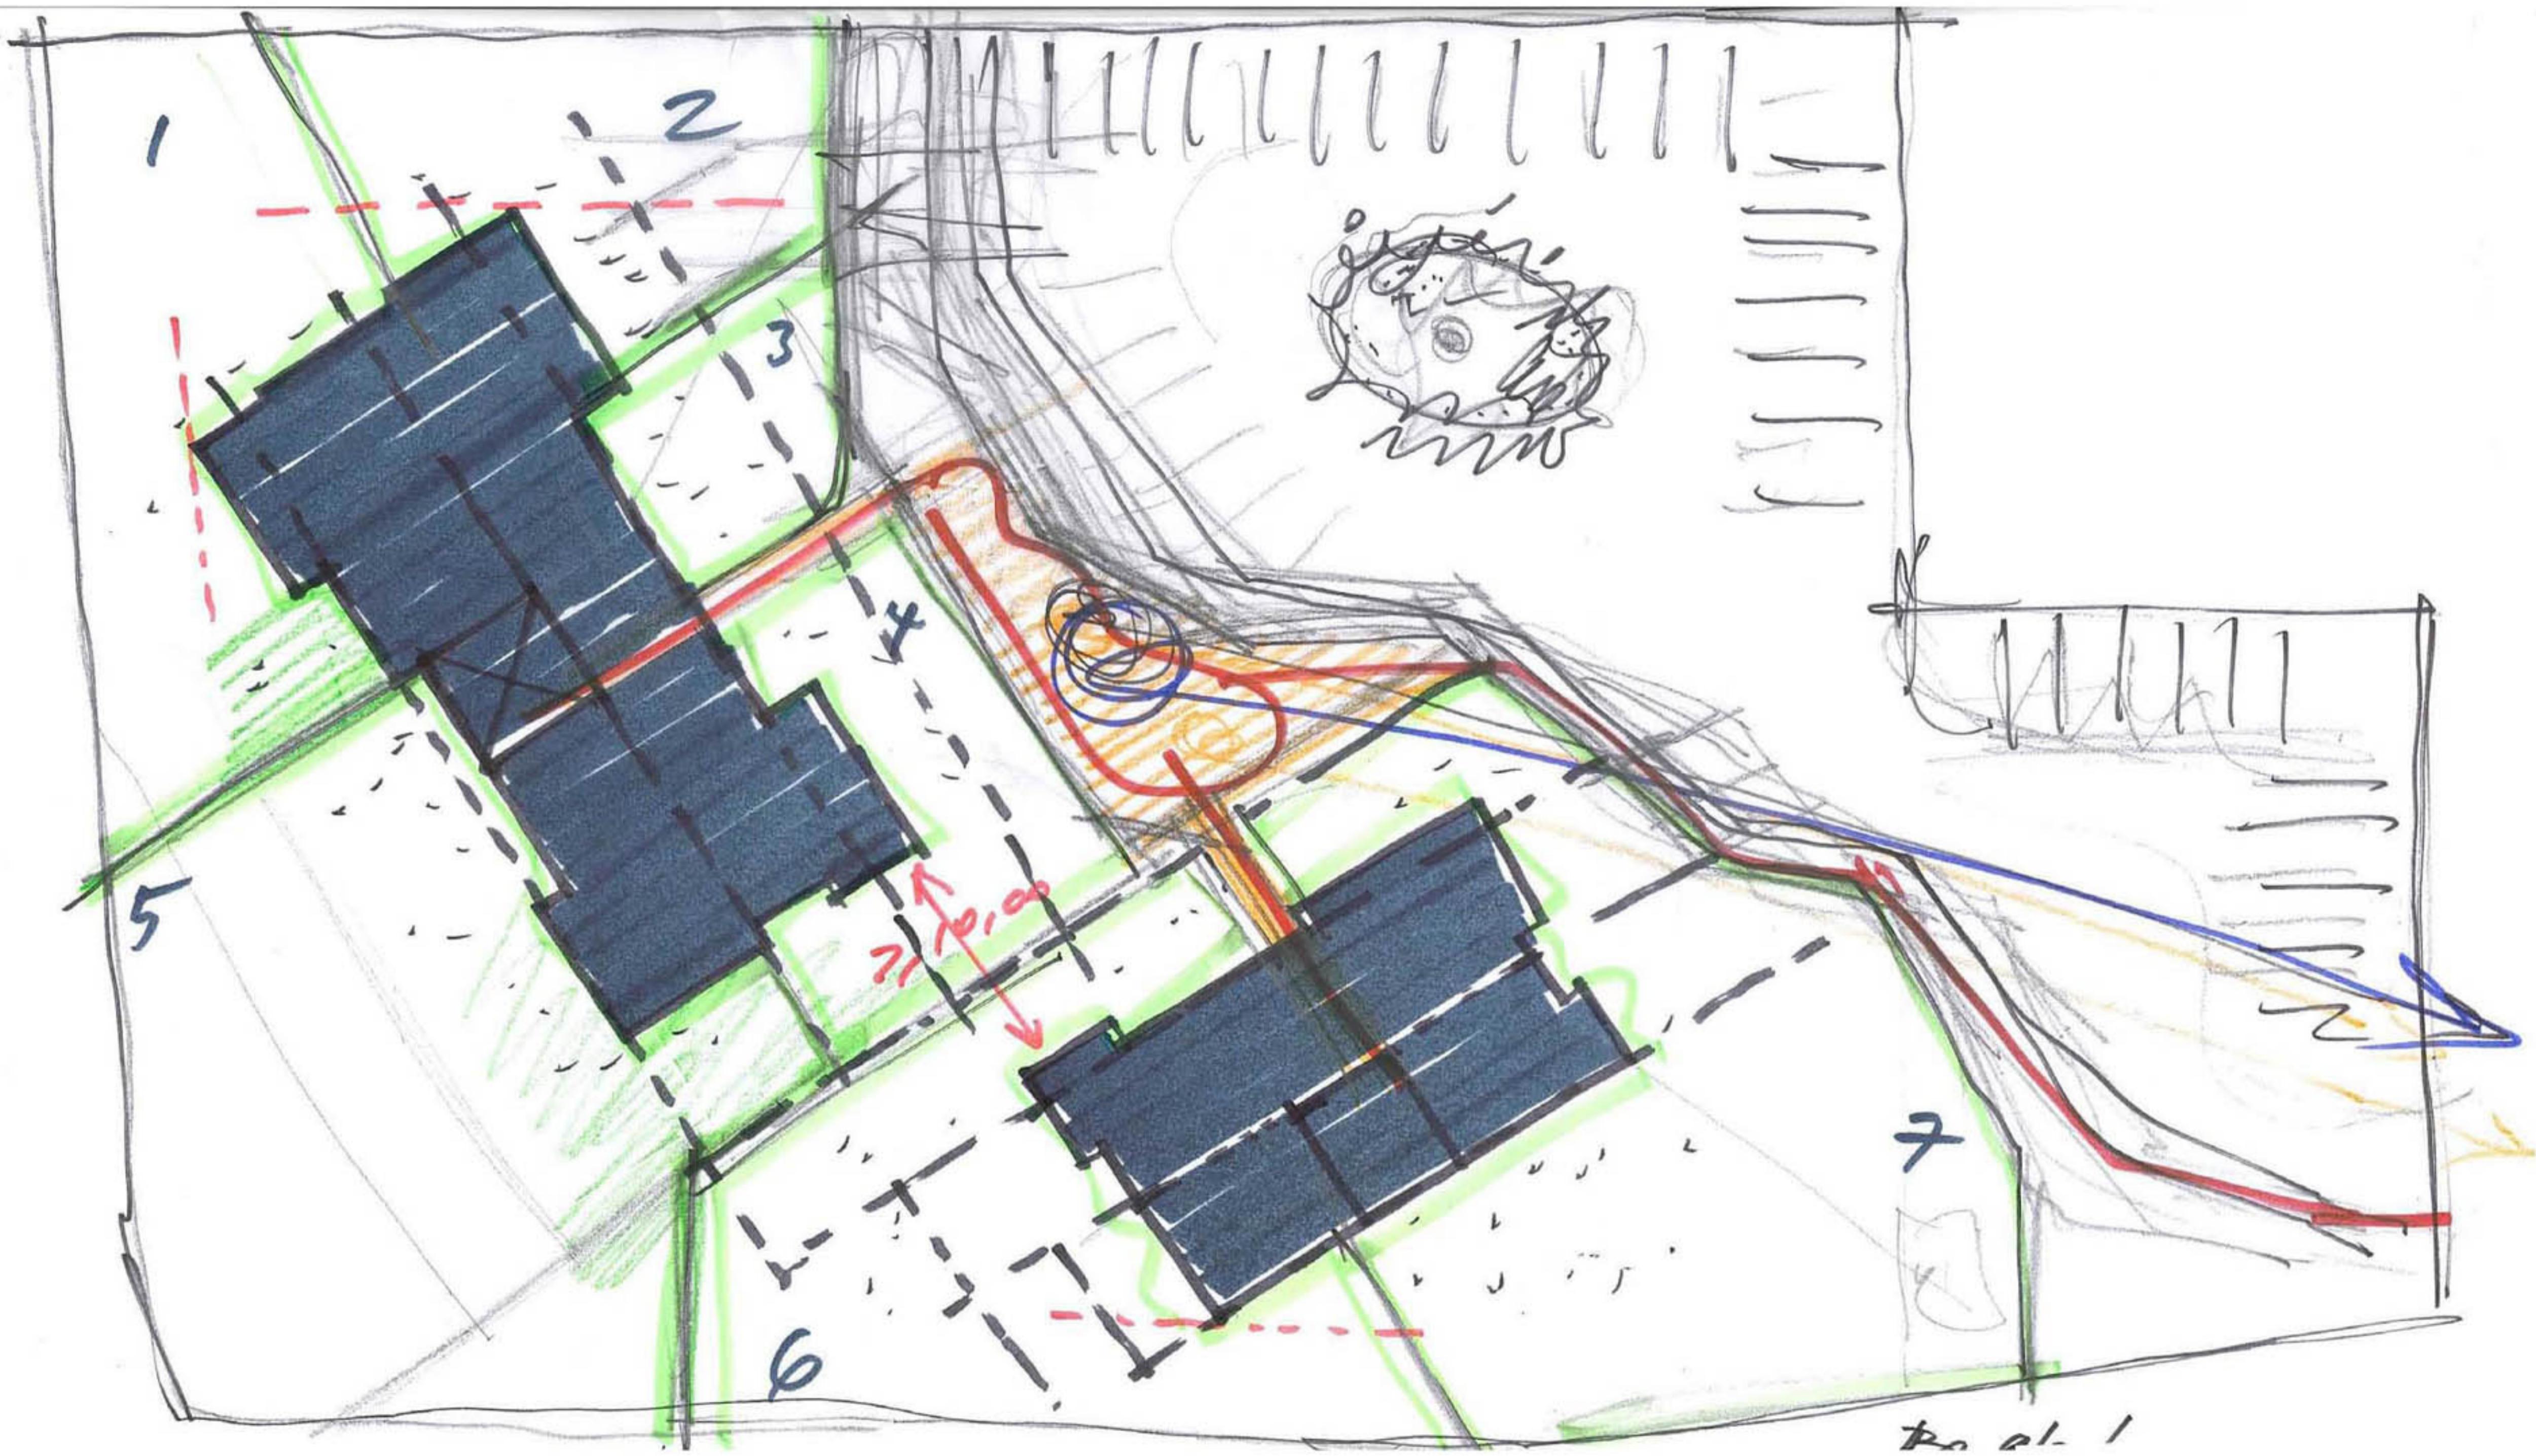

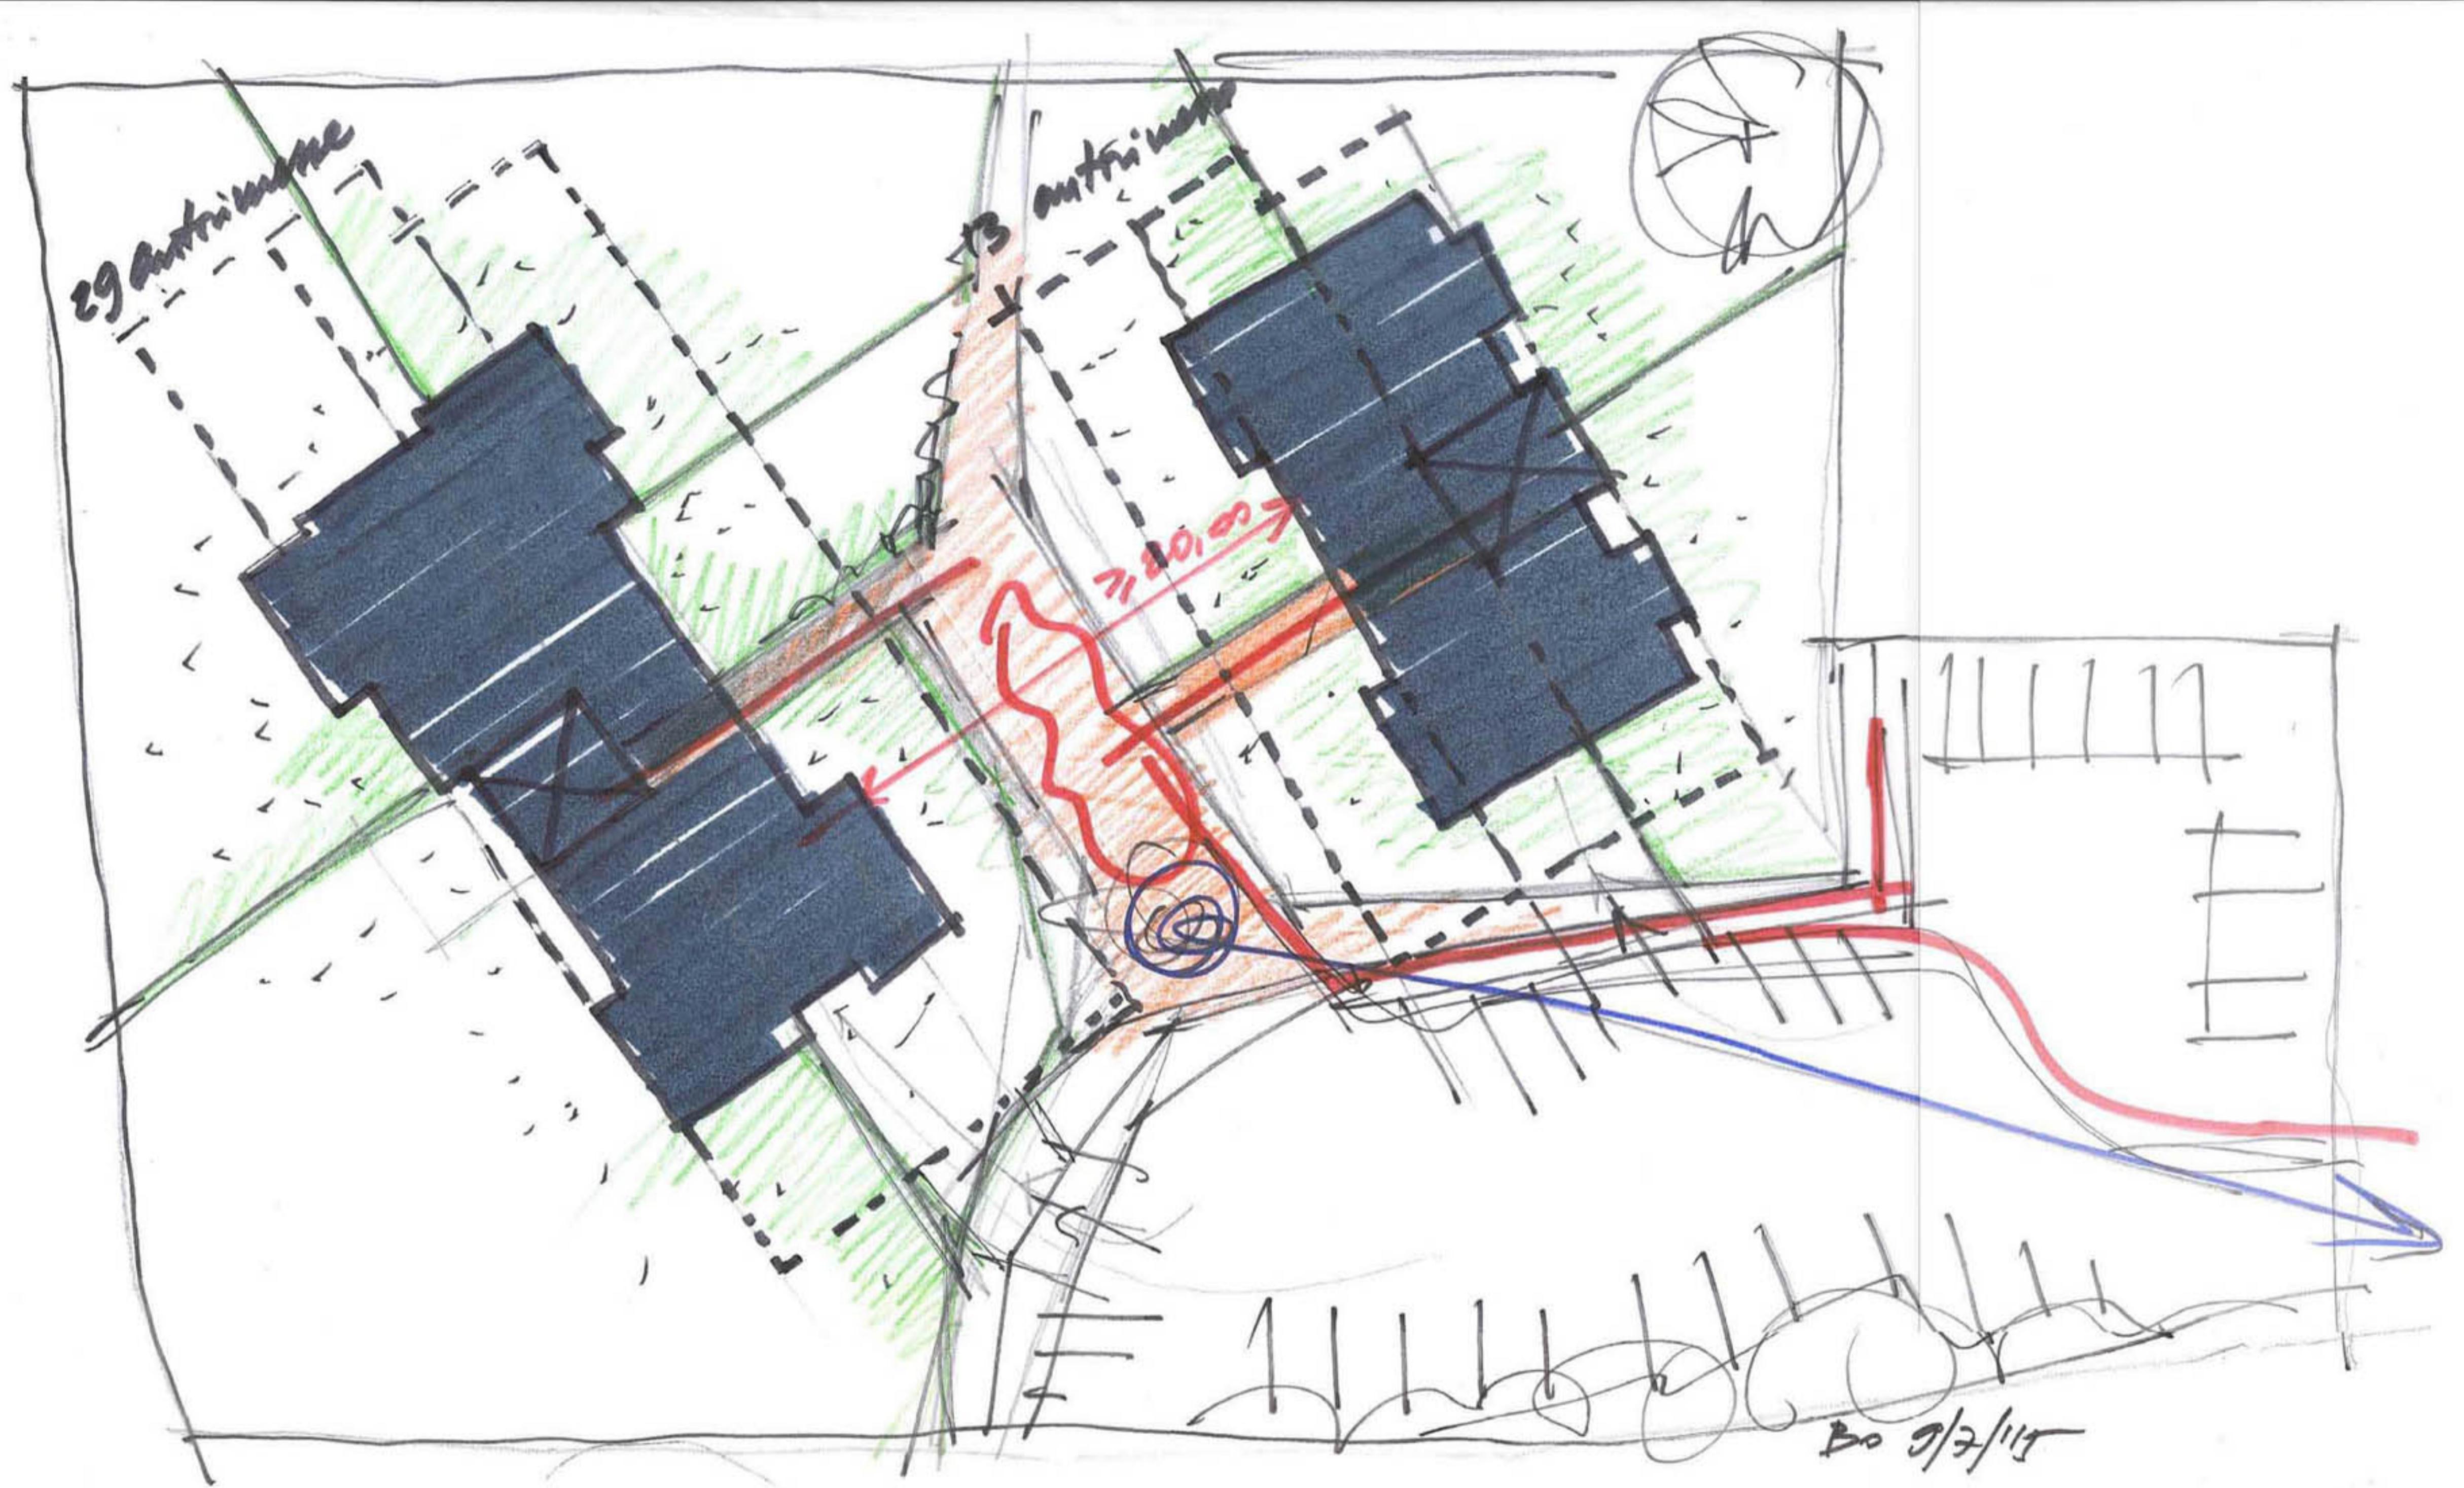



  Correco


OTTIMO ORIENTAMENTO SUO-TERMICO

È LA ROTTAONE IMPRESA AFFACCI QDO P.


TPoJ

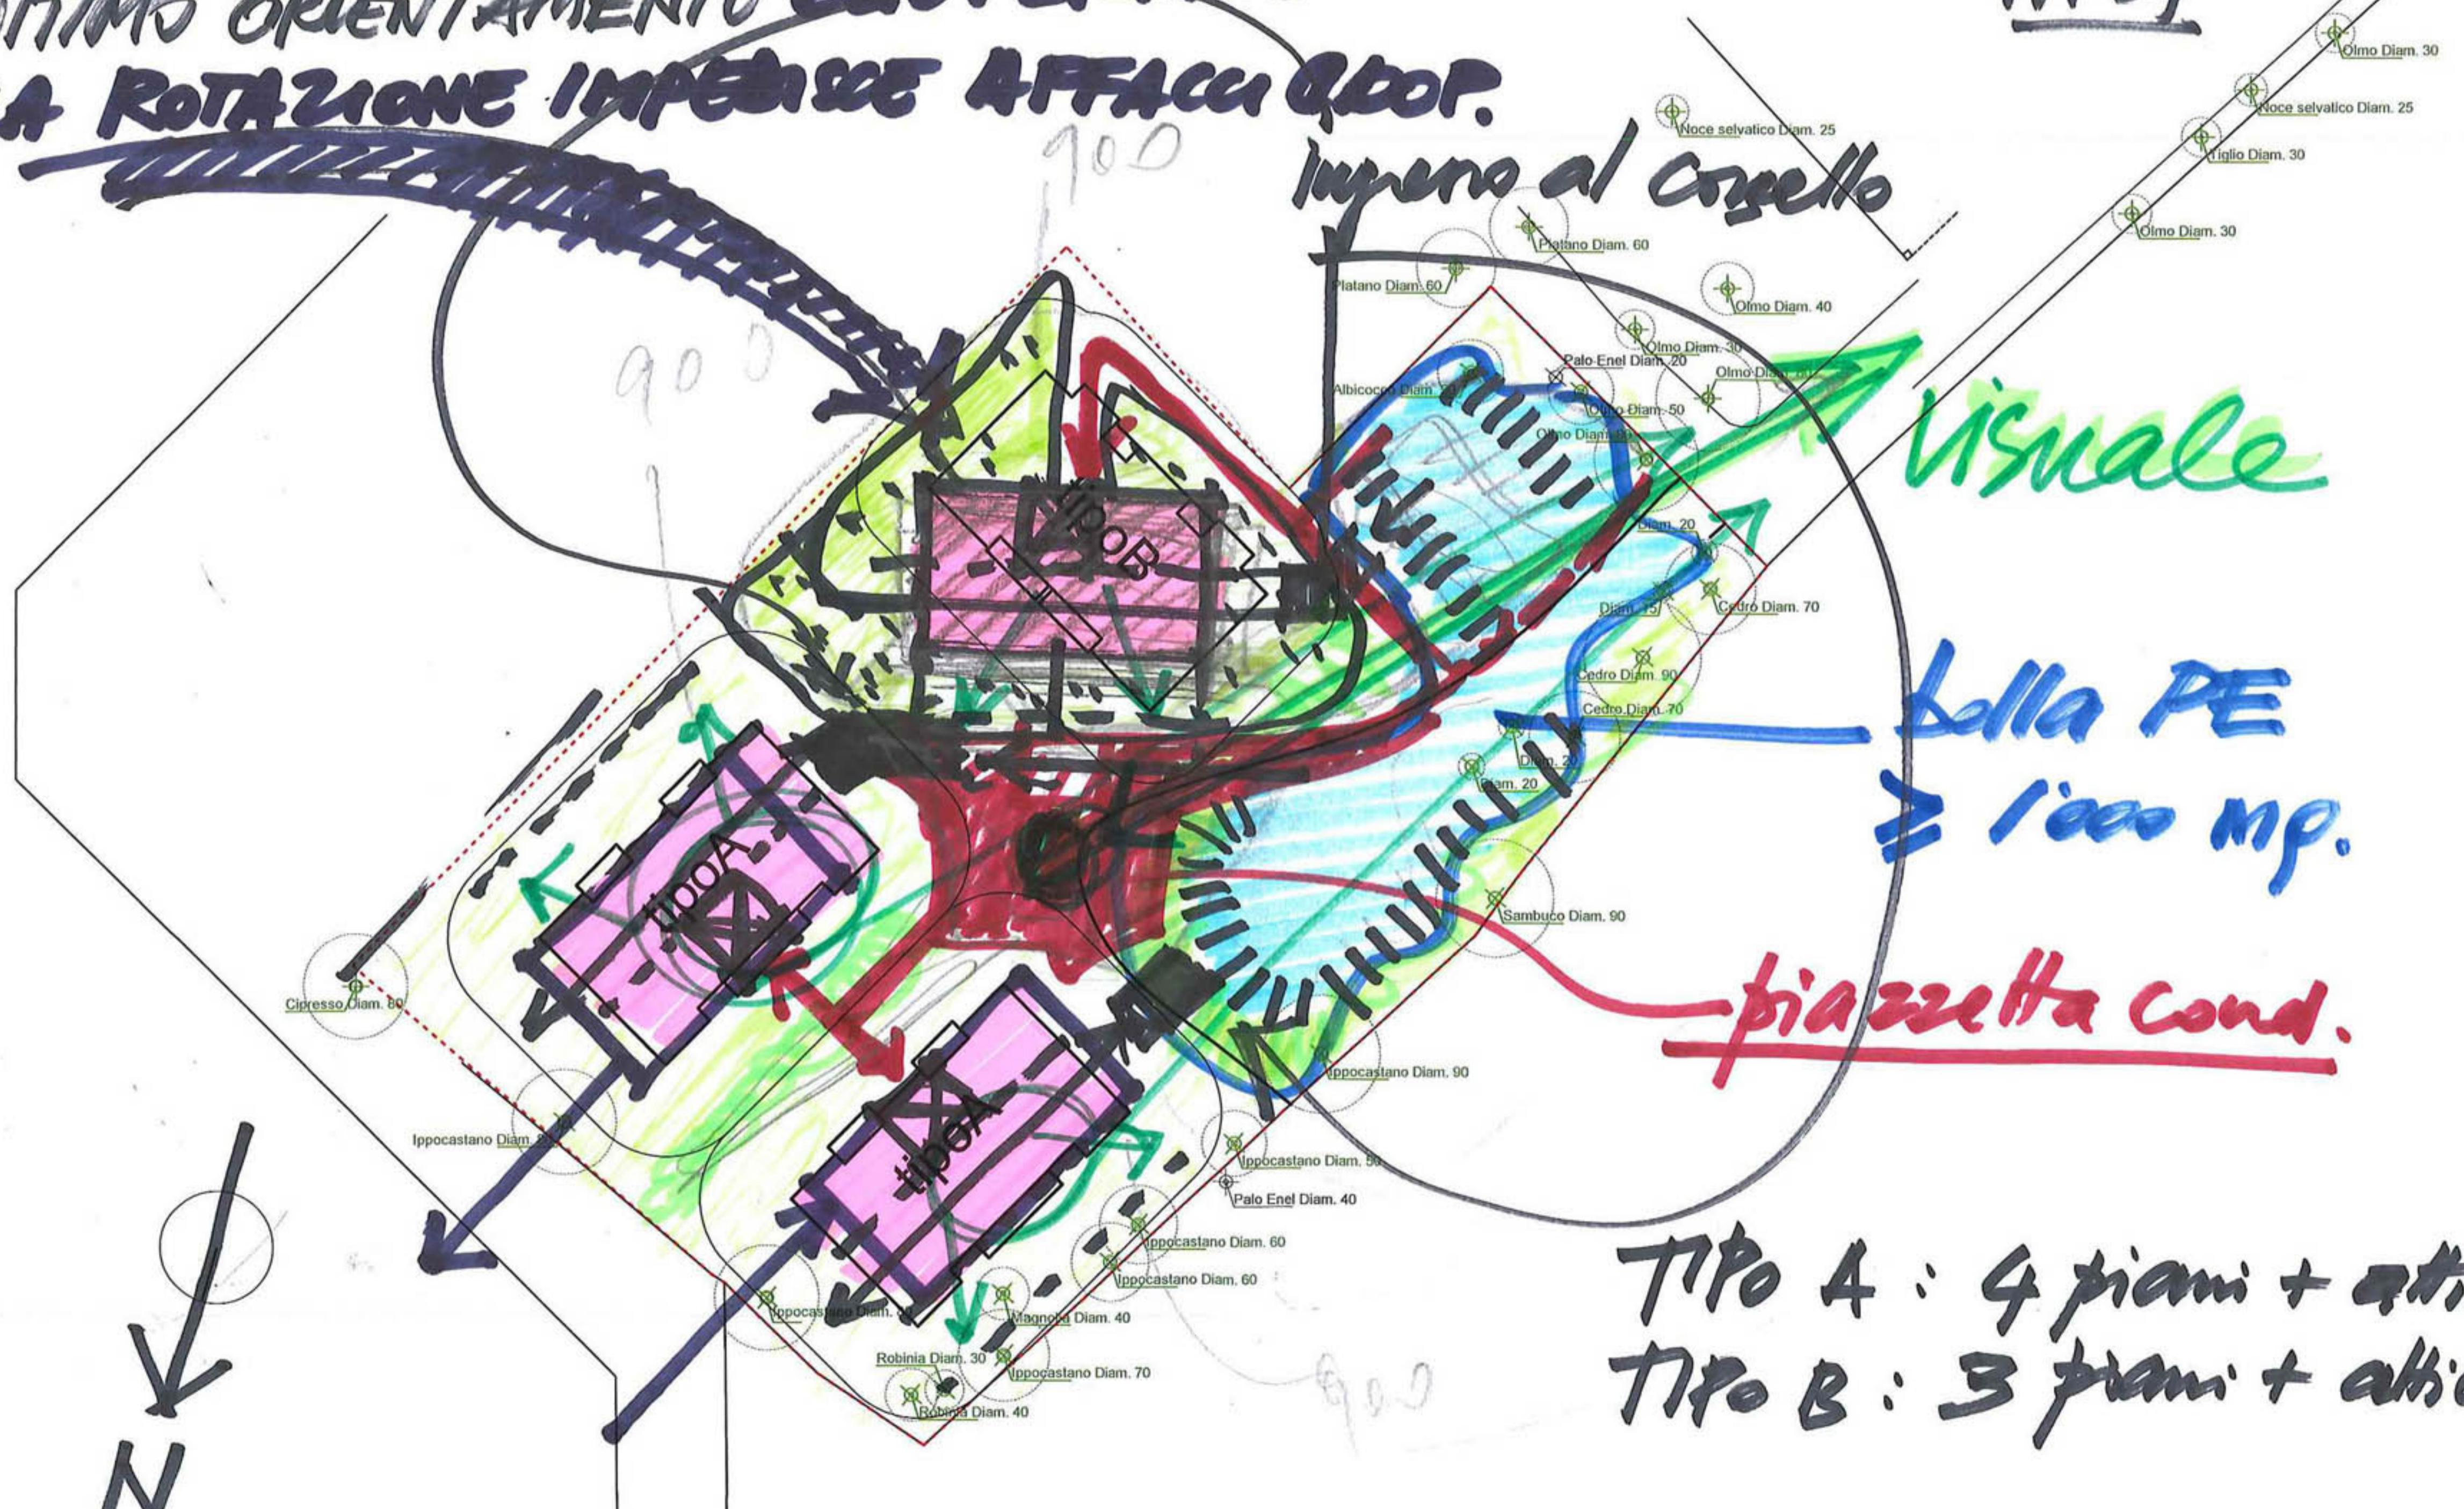




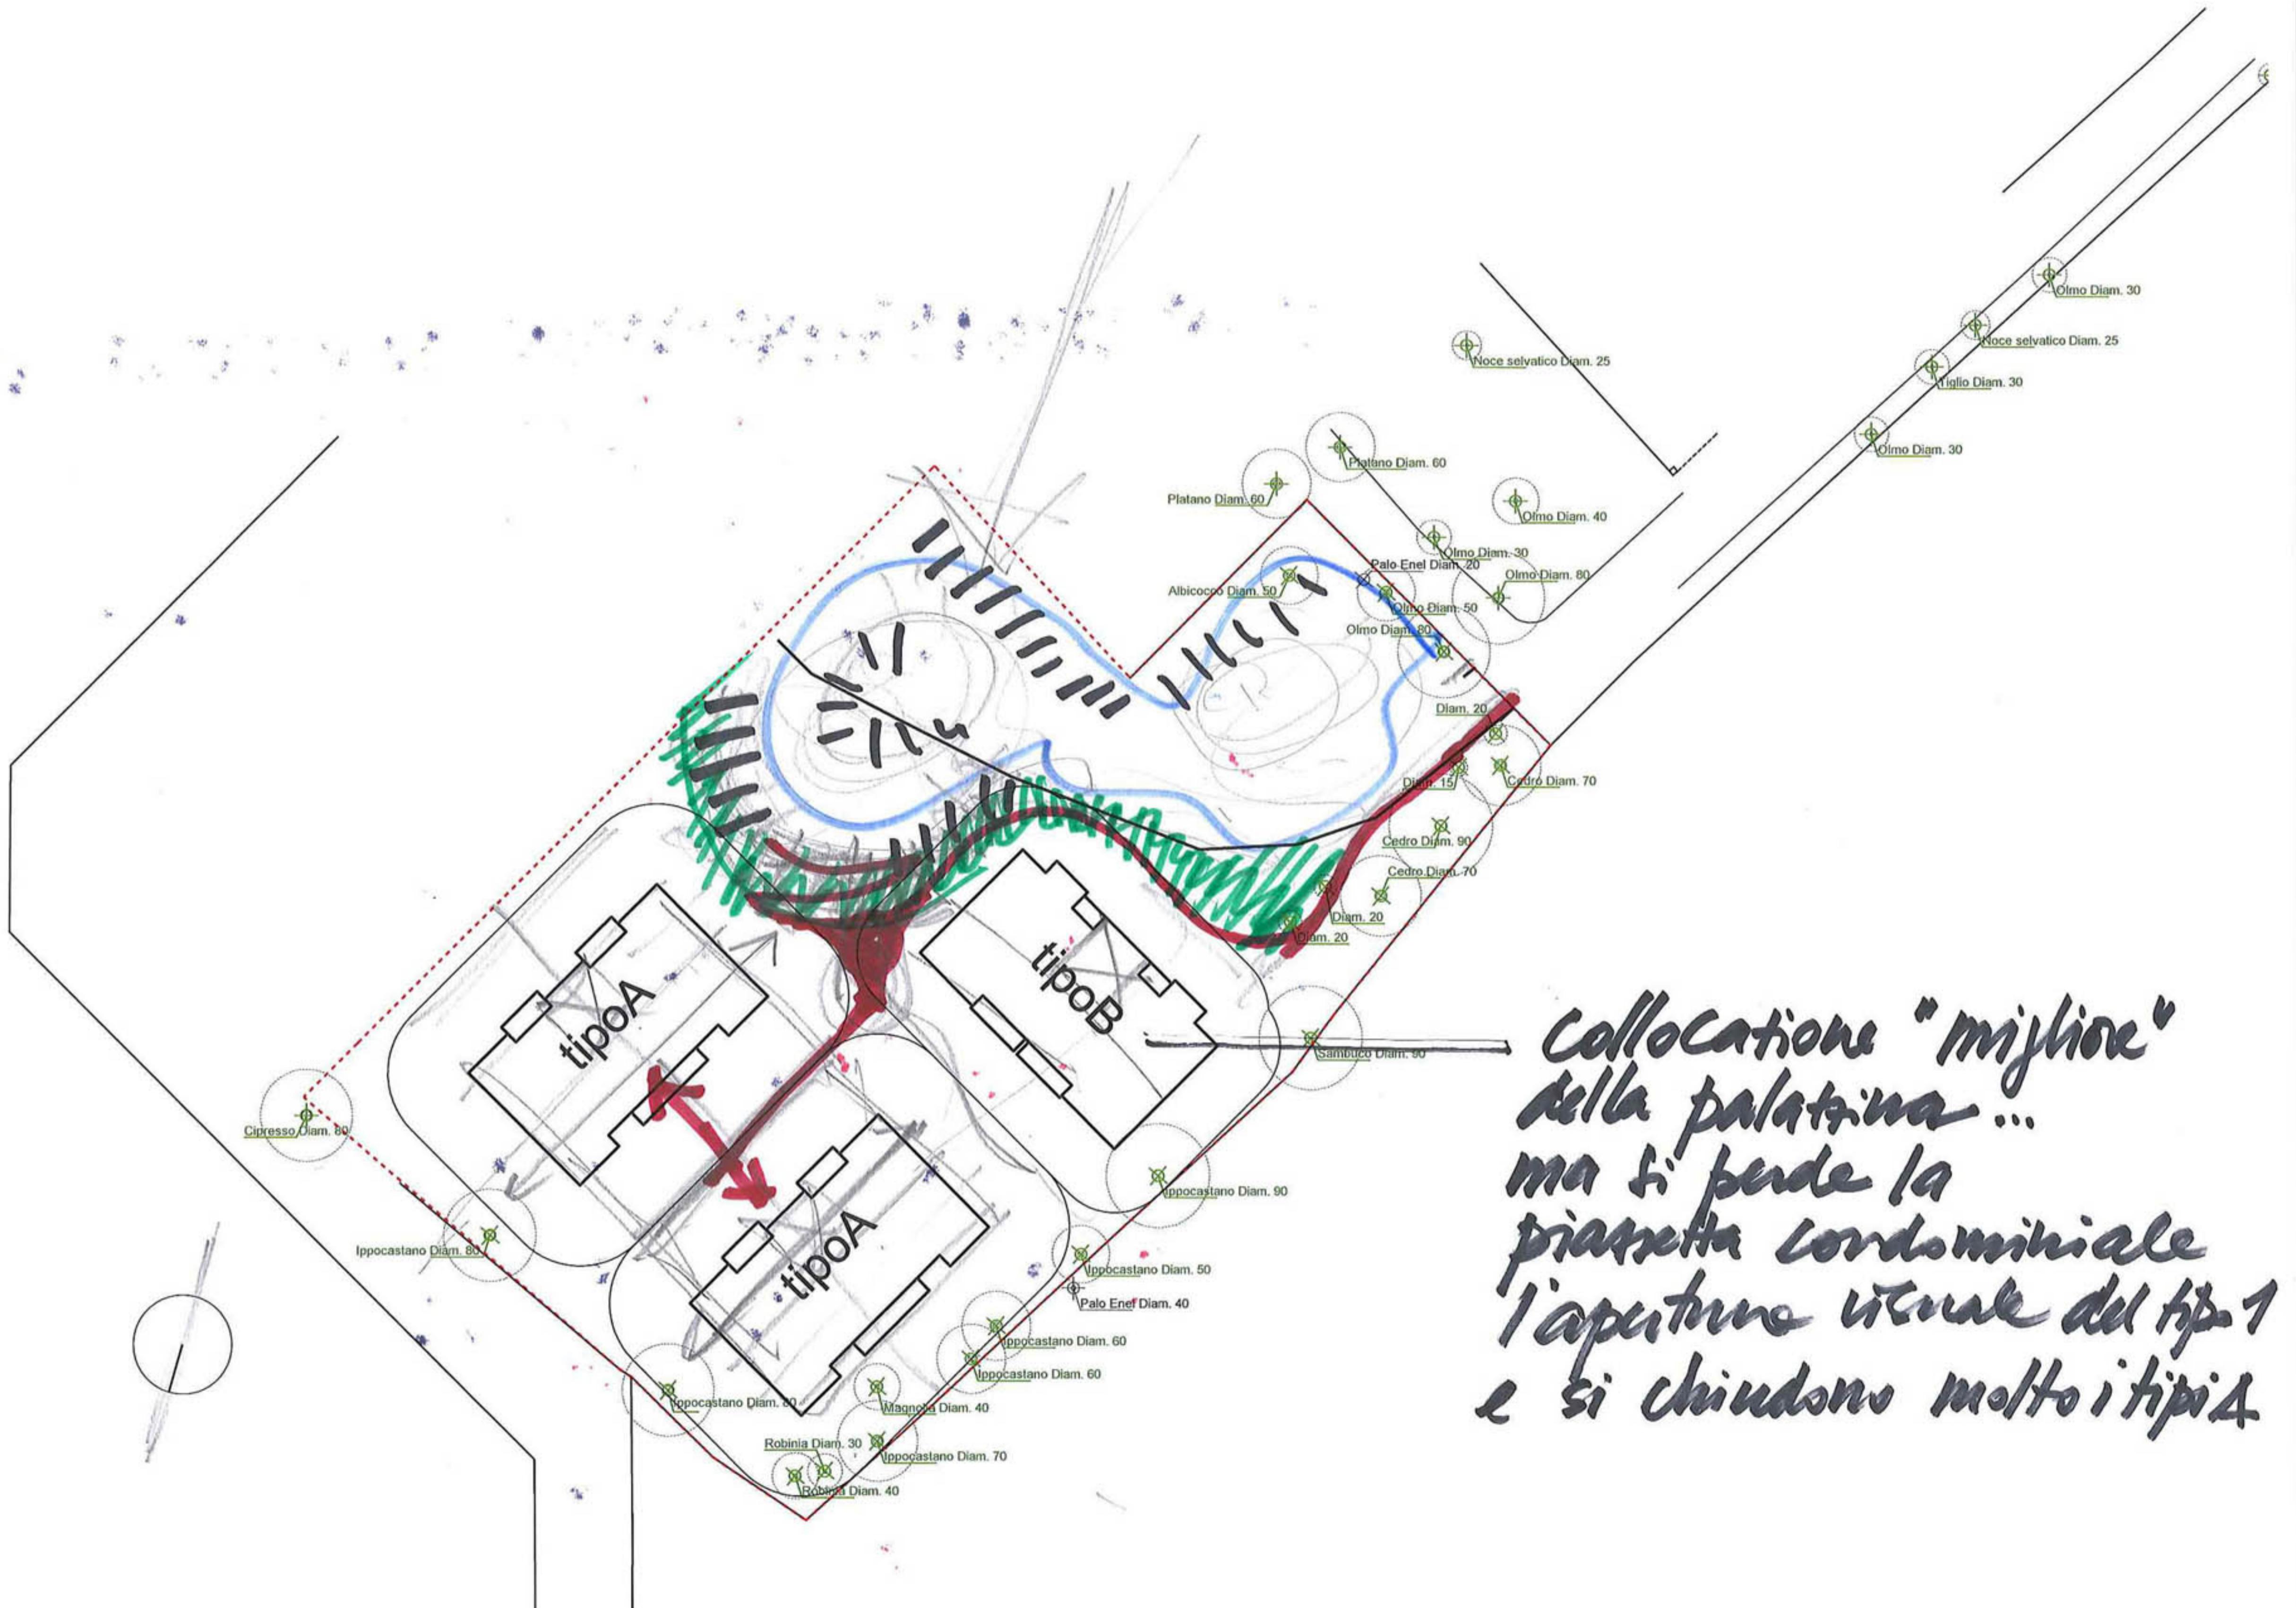




collocazione "migliore"
della palazzina ...
ma si perde la
piastrella condominiale
l'apertura vicinale del tipo 1
e si chiudono molto i tipi 2

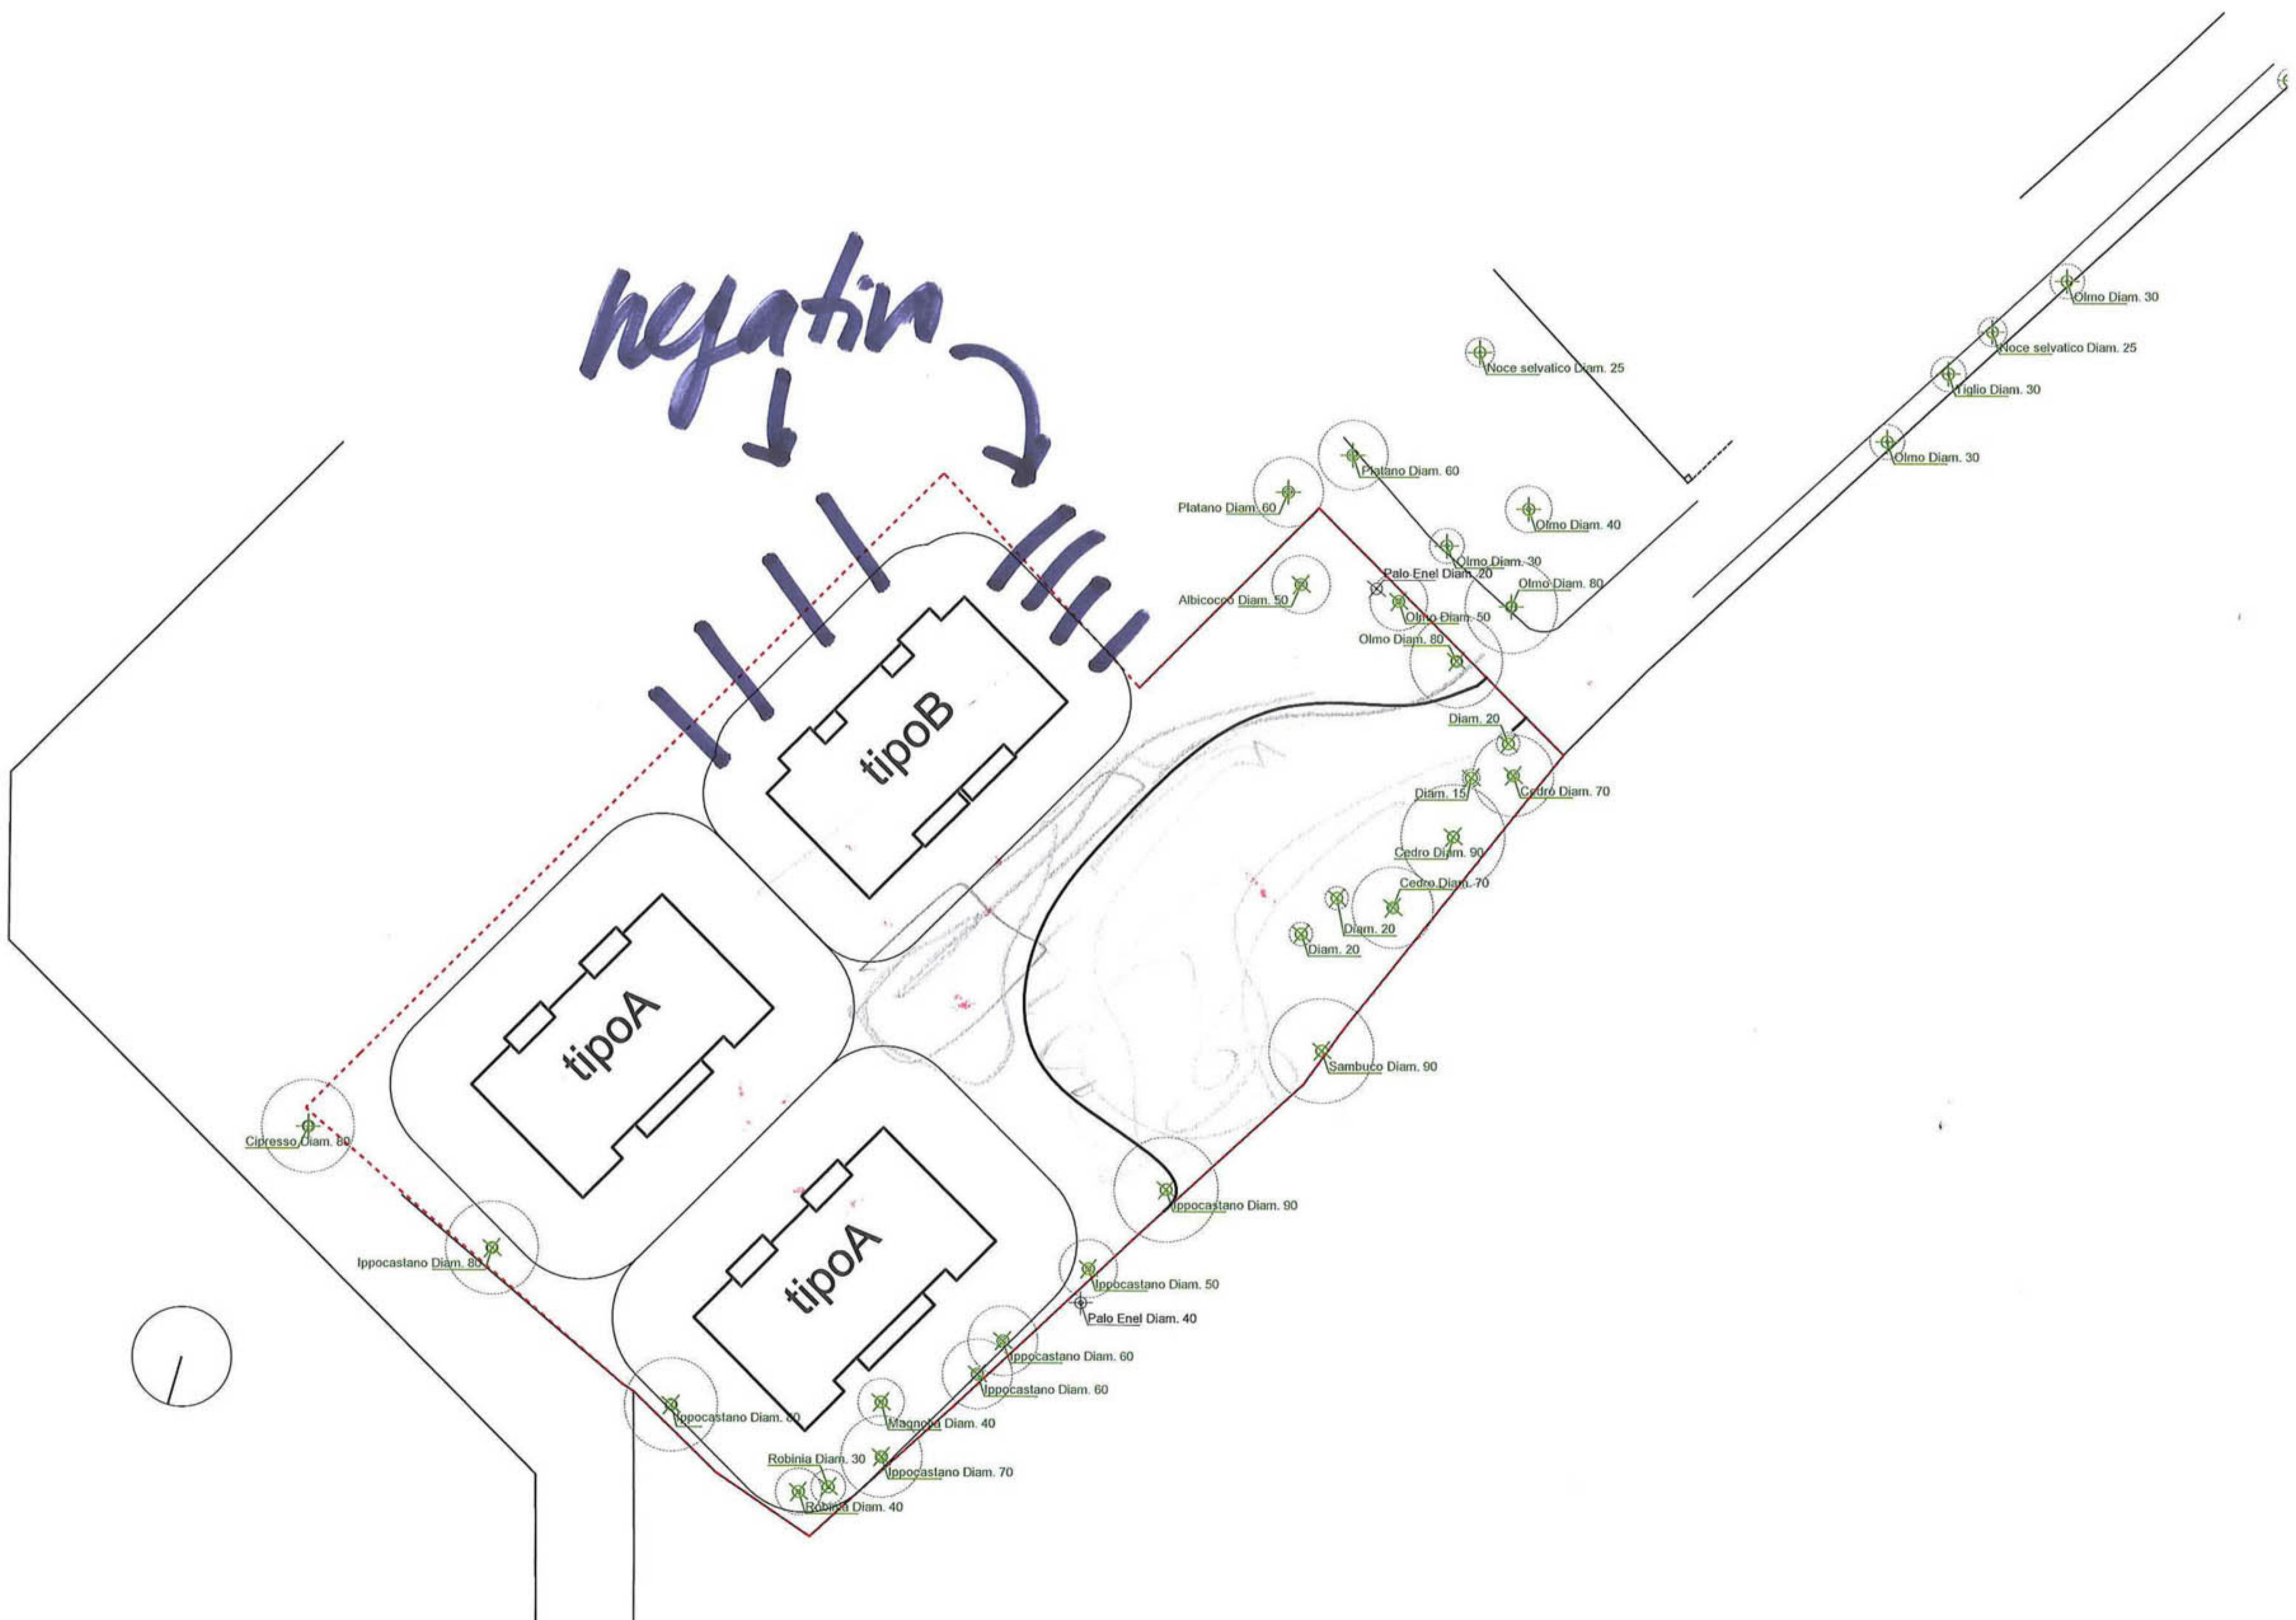






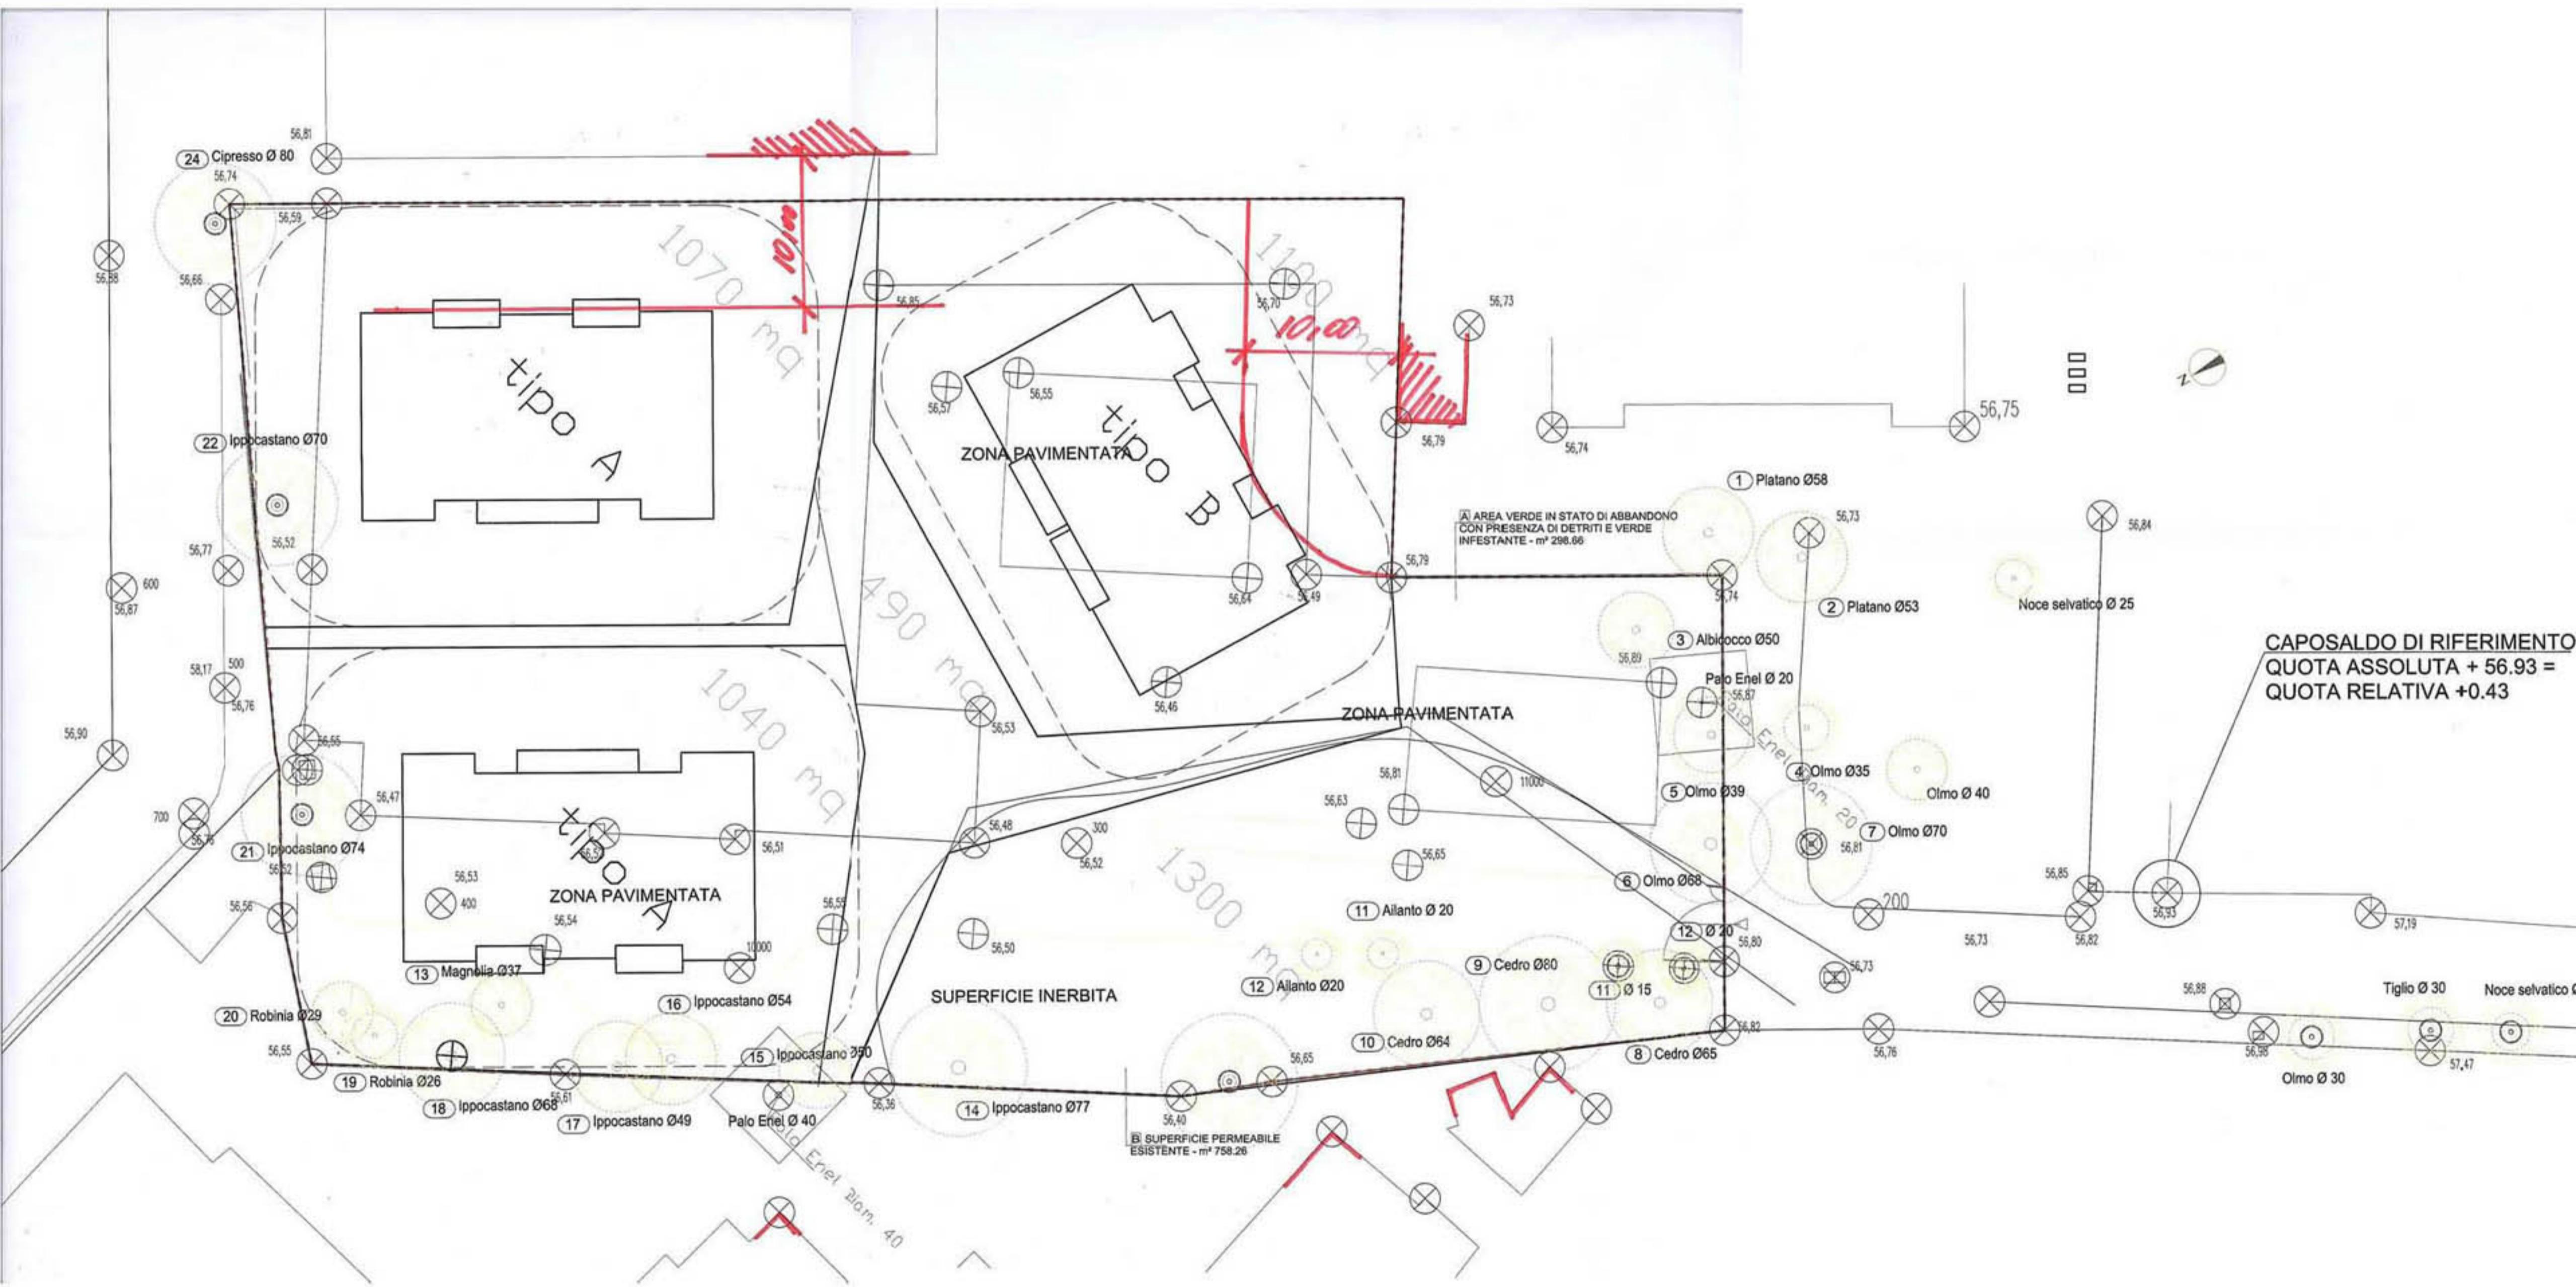

TRISTAN PITTOS

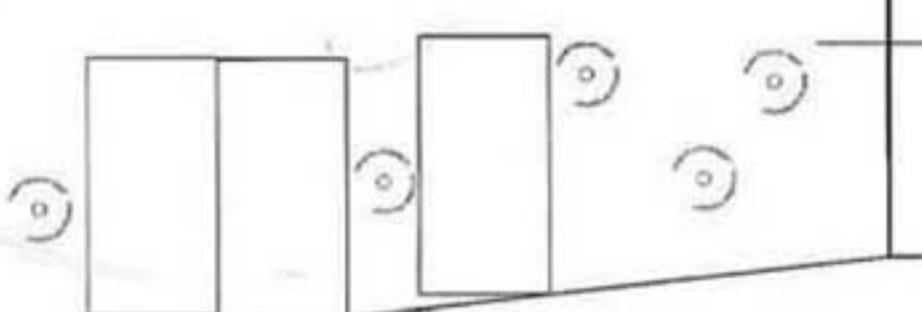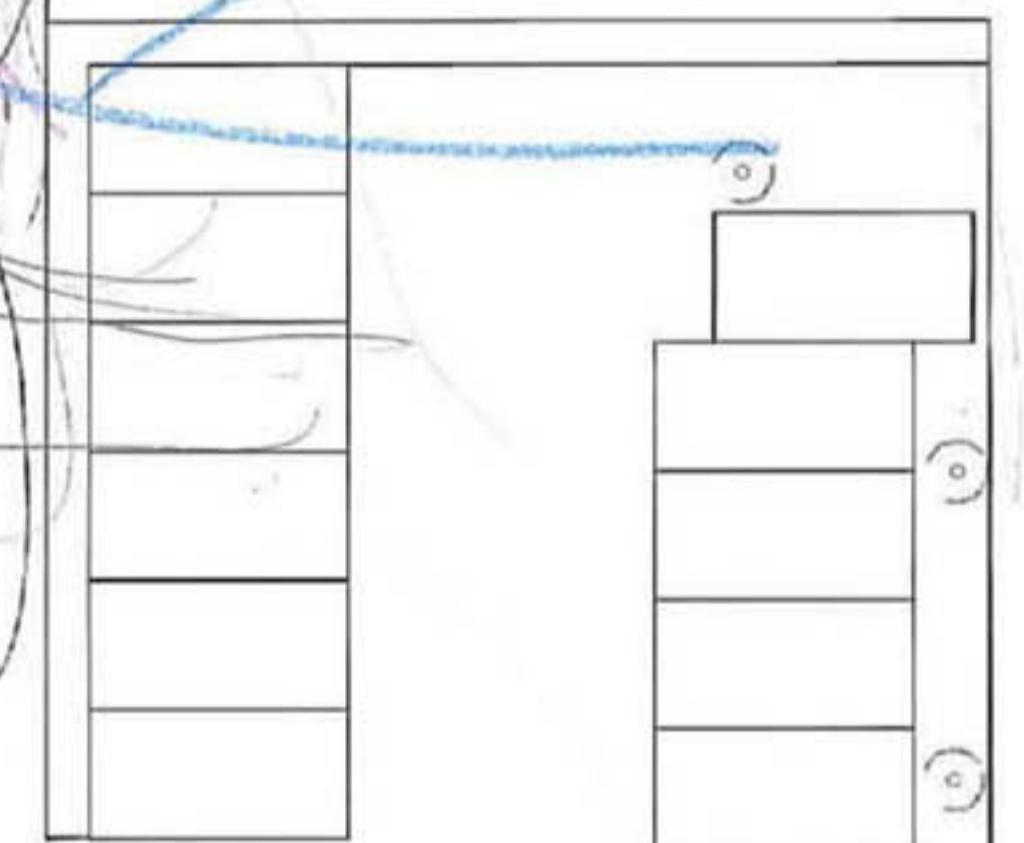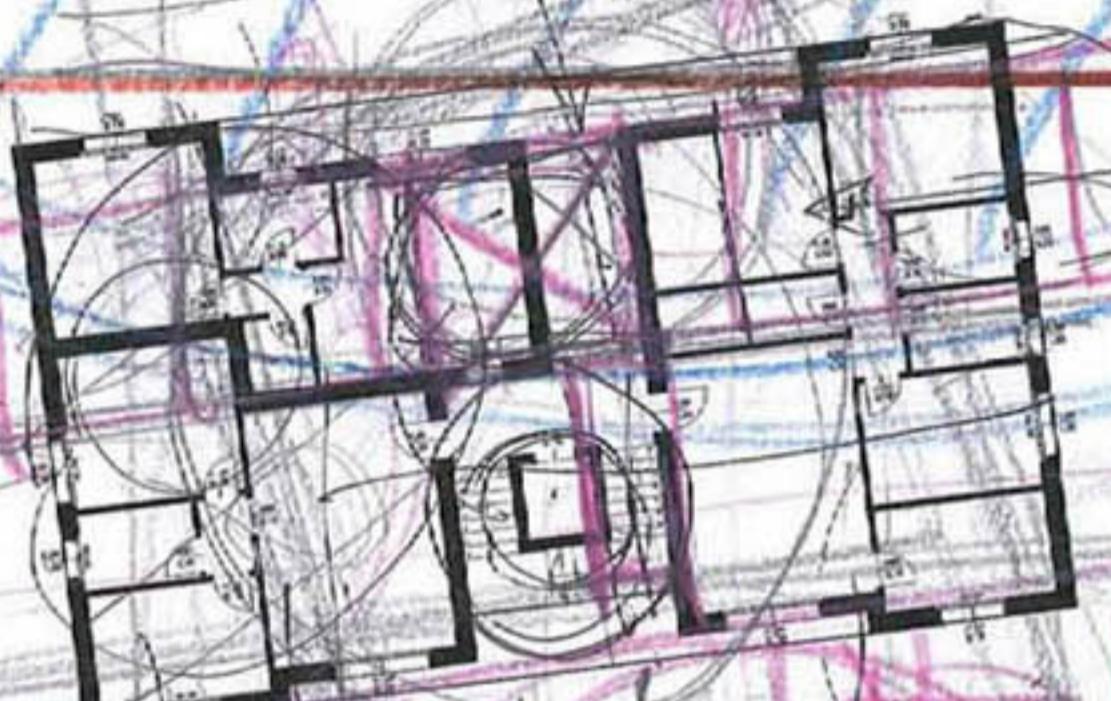

1960
1960

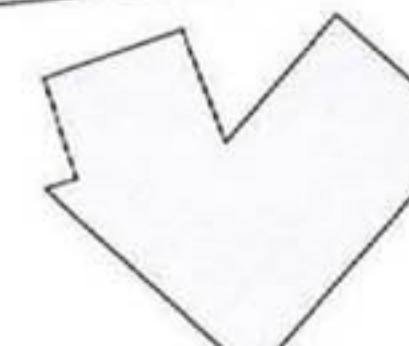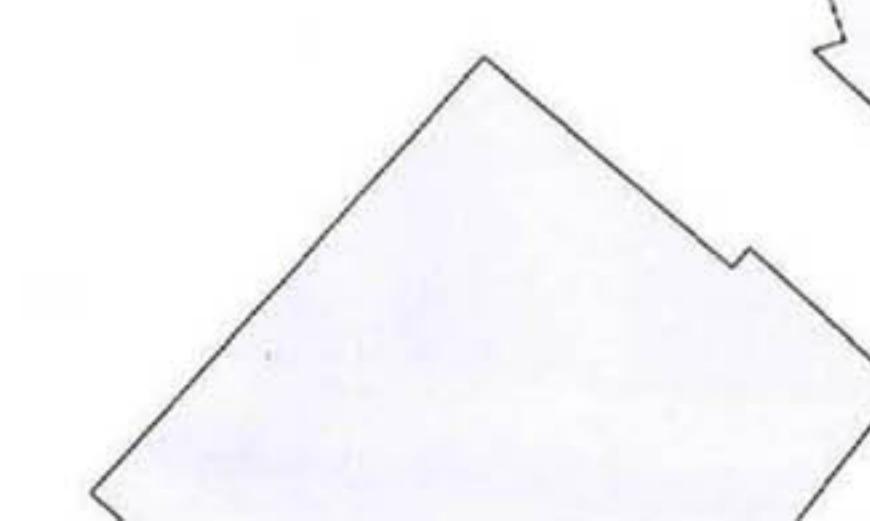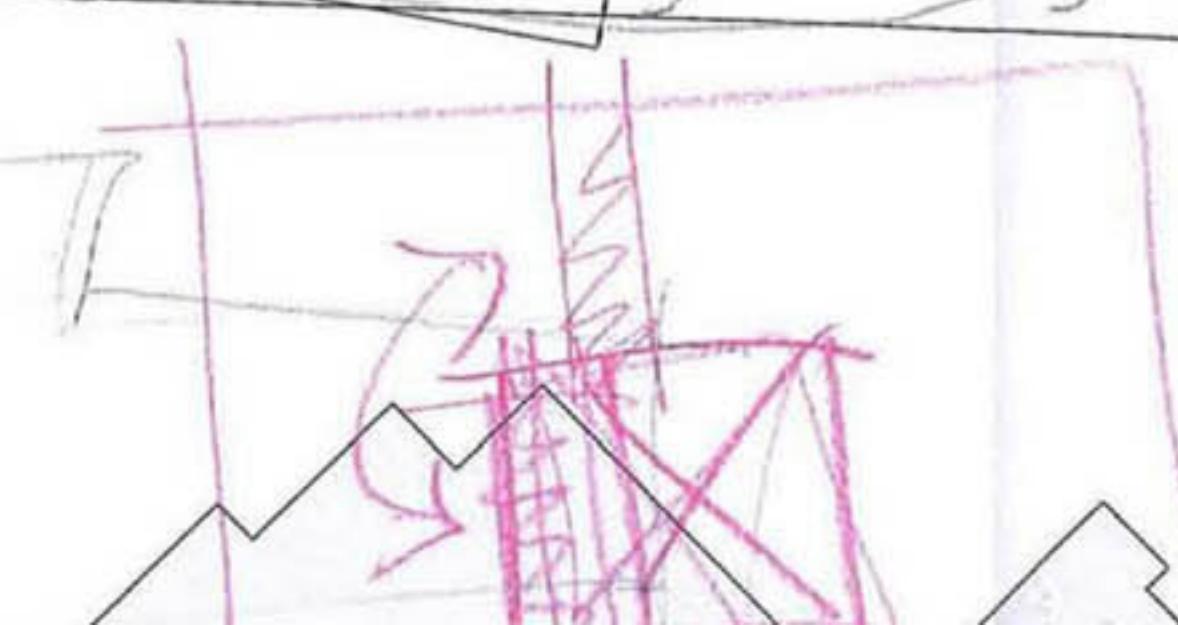

1960

1960


1960



Con il diametro di diversi alberi

Versión GBA



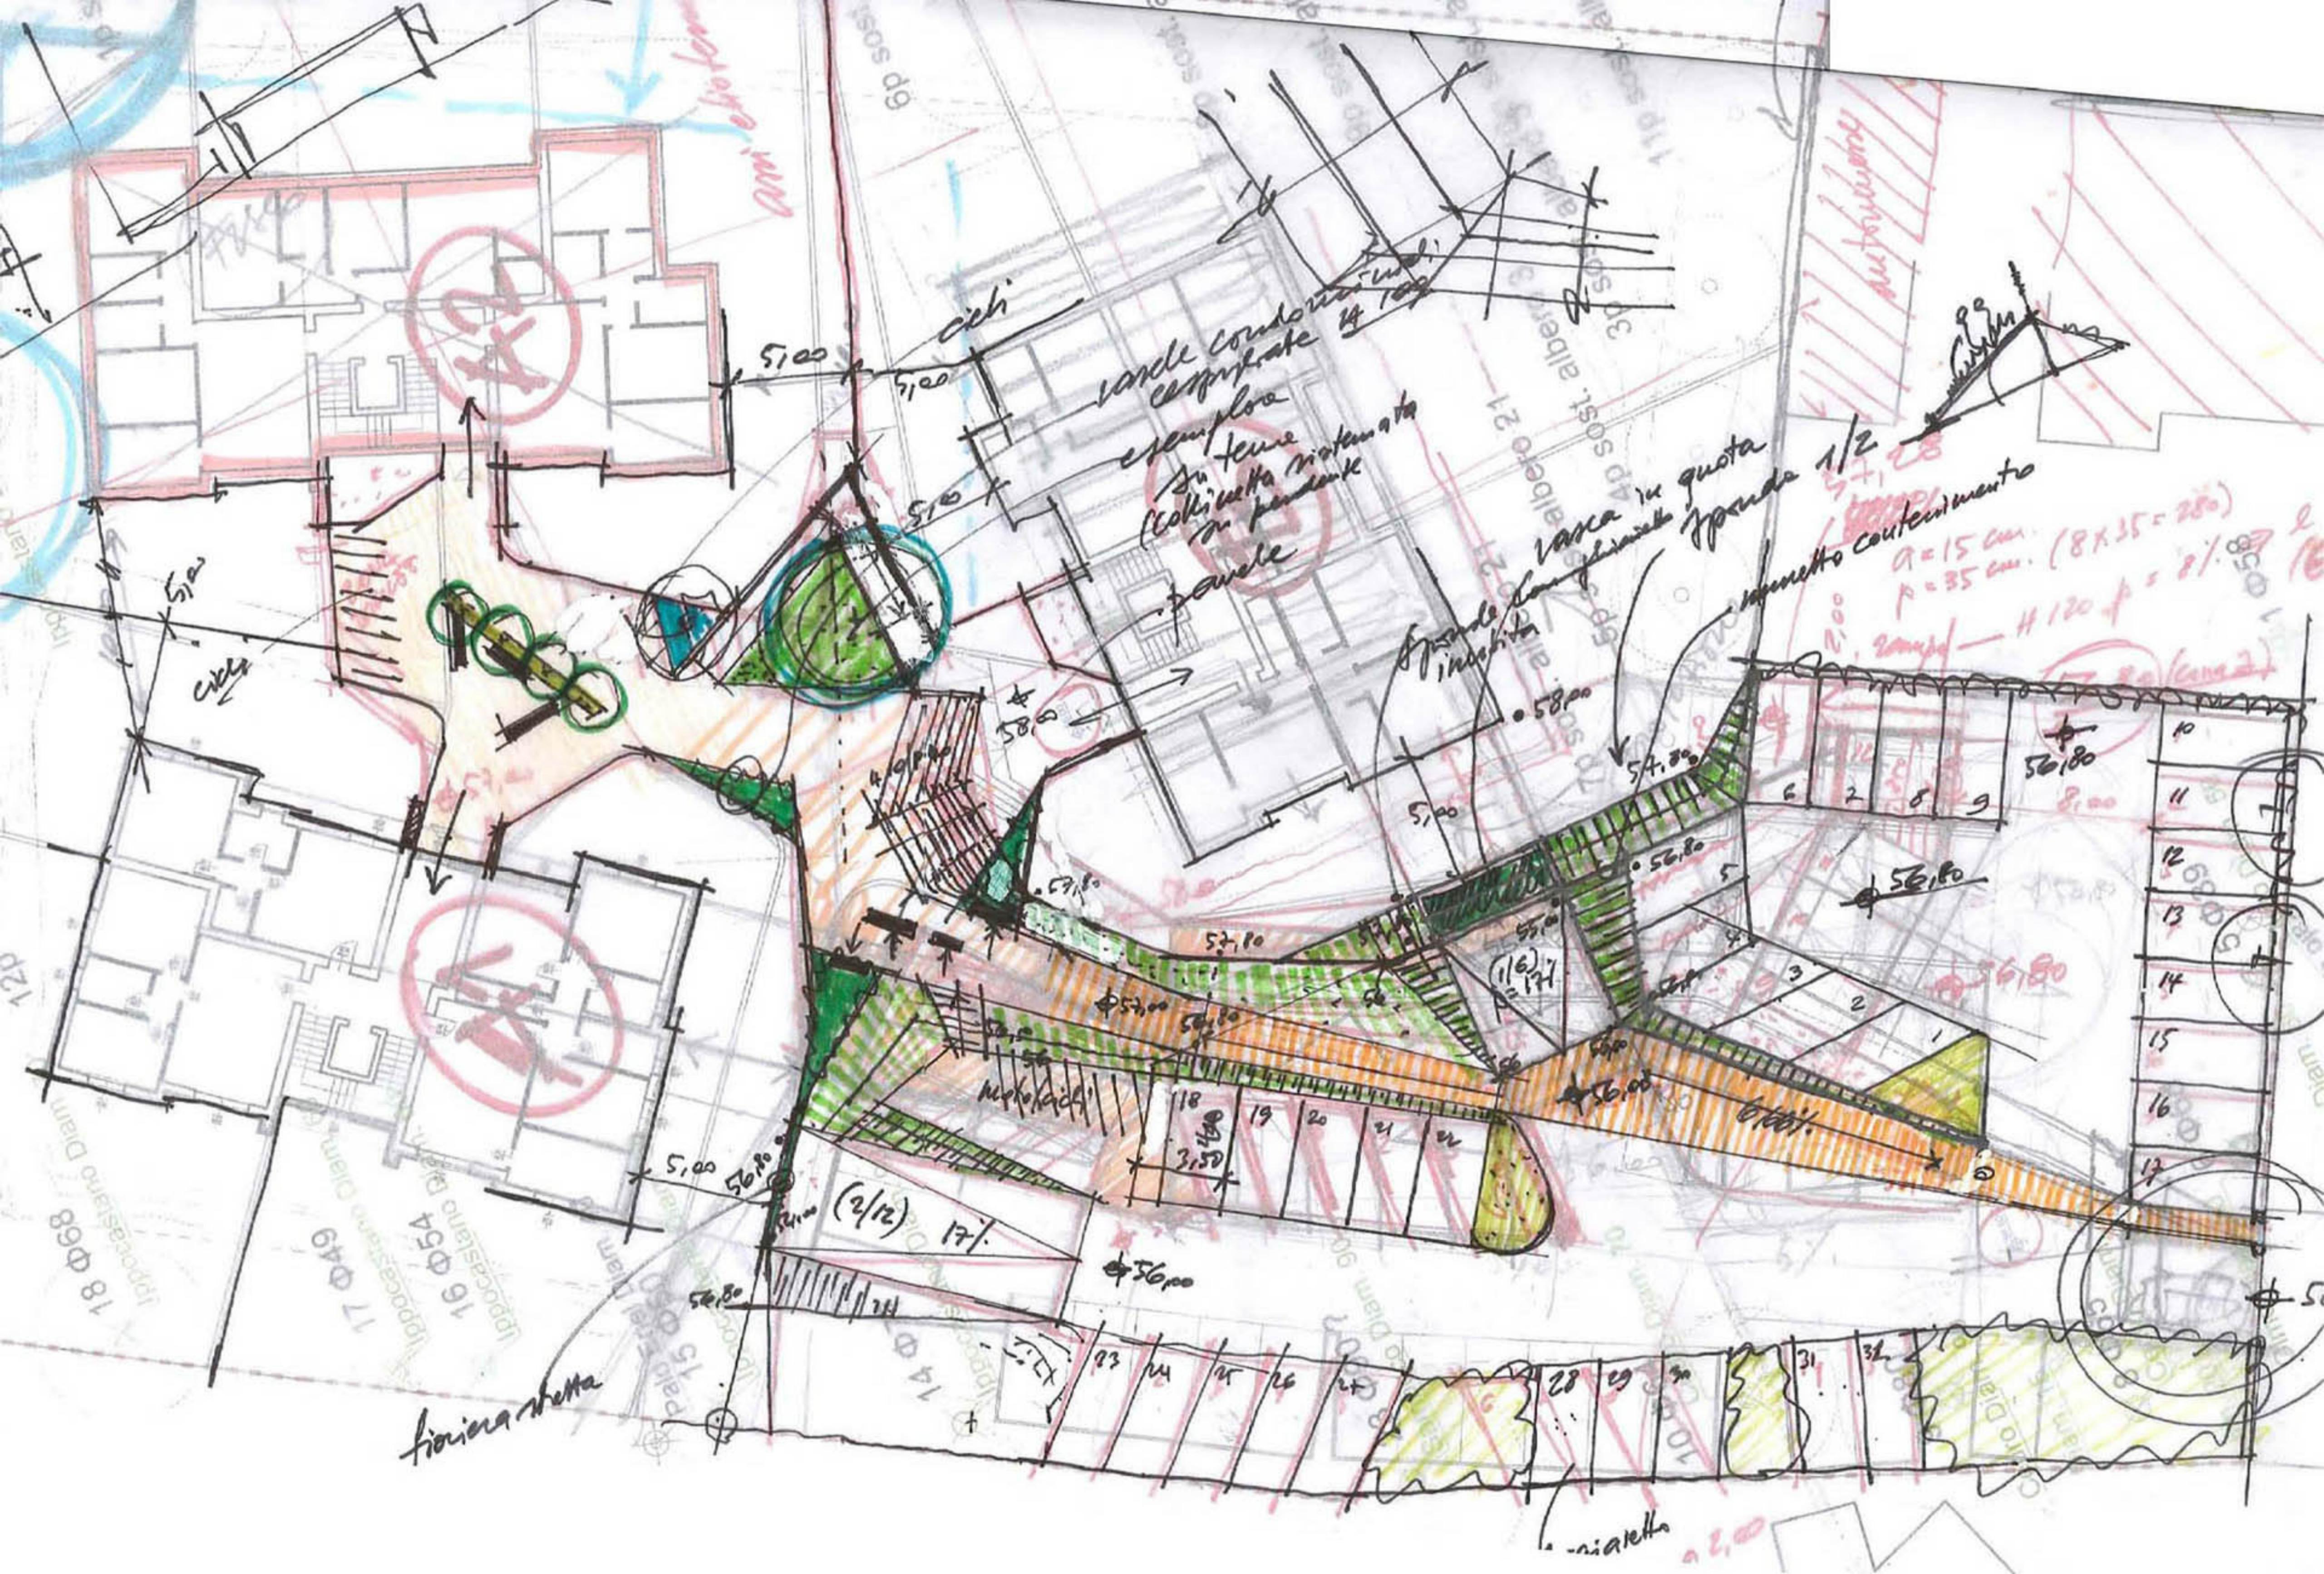



30.07.2015 PRELIMINARE

WWW.GBASTUDIO.IT
Via Andrea Costa 20/2
40139 Bologna
tel. 051 615027
fax 051 615025
e-mail studio@gbastudio.it


ARCHIVIO EDIFICI

MODELLO A

MODELLO B


TIPI GBA NON UTILIZZATI

Modello A2 / P. PRIMO
15/7/15 Brini

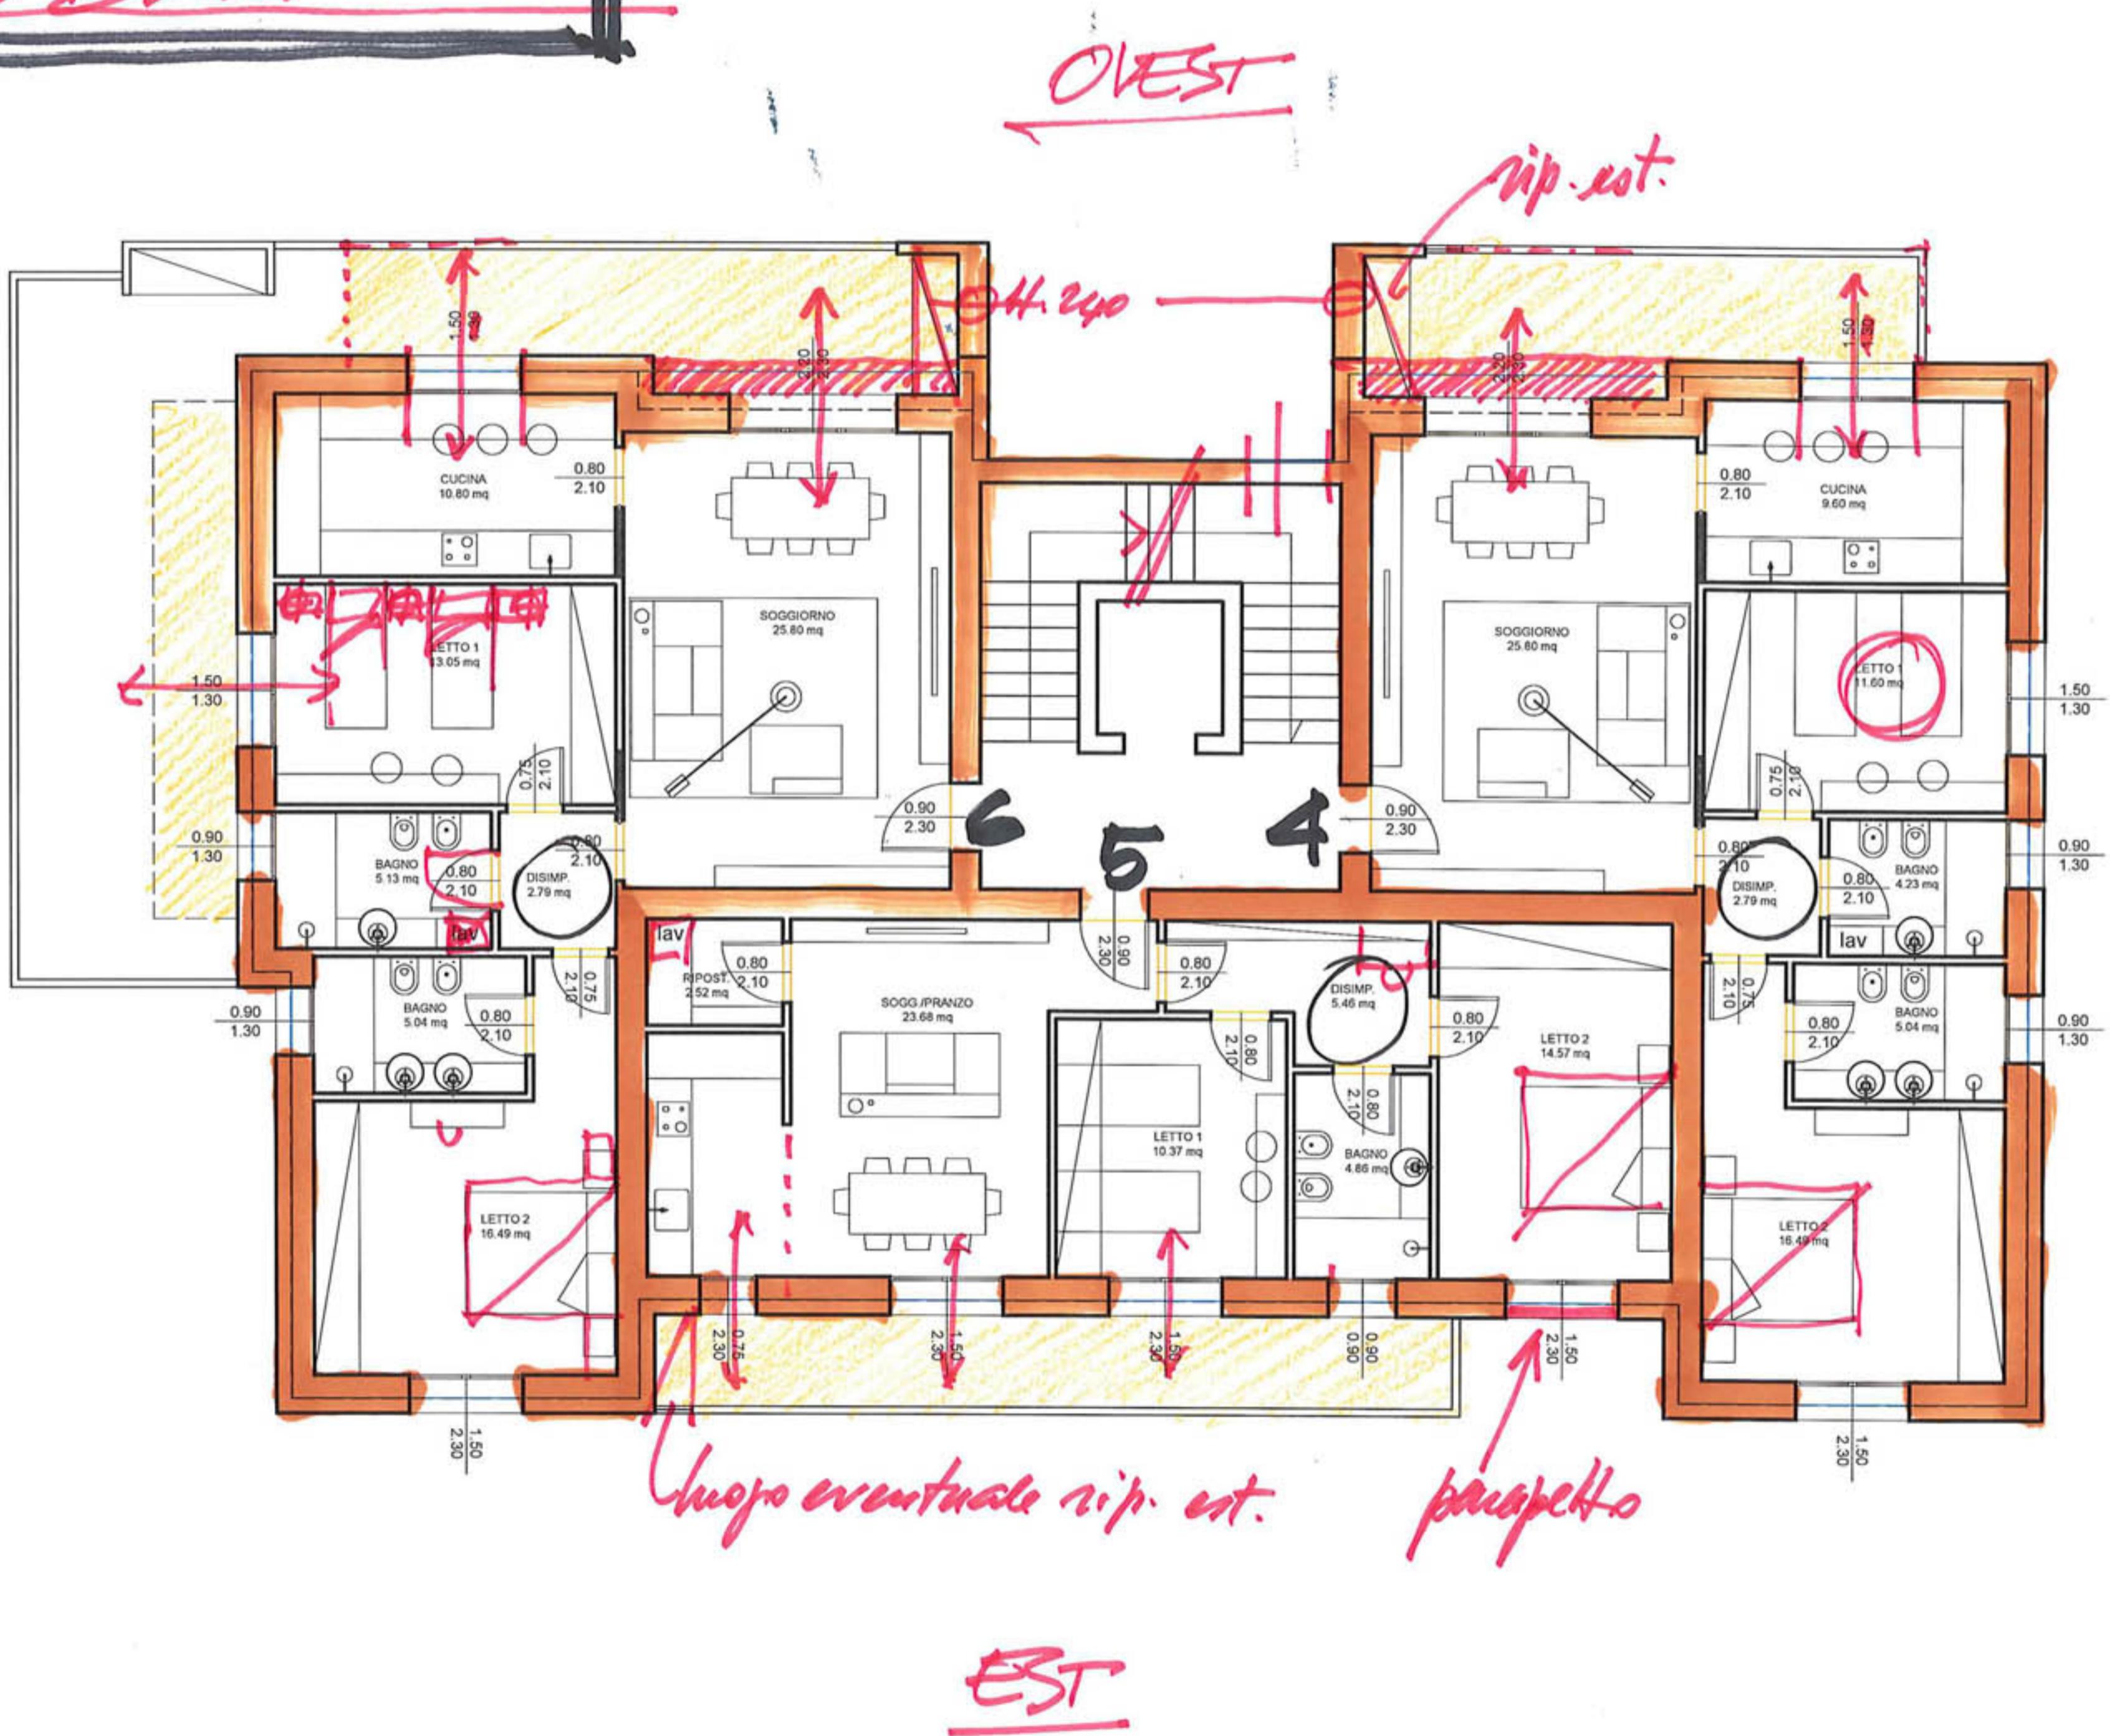


Modello A2 / P. SECONDO
15/7/15 Bari -

OVEST

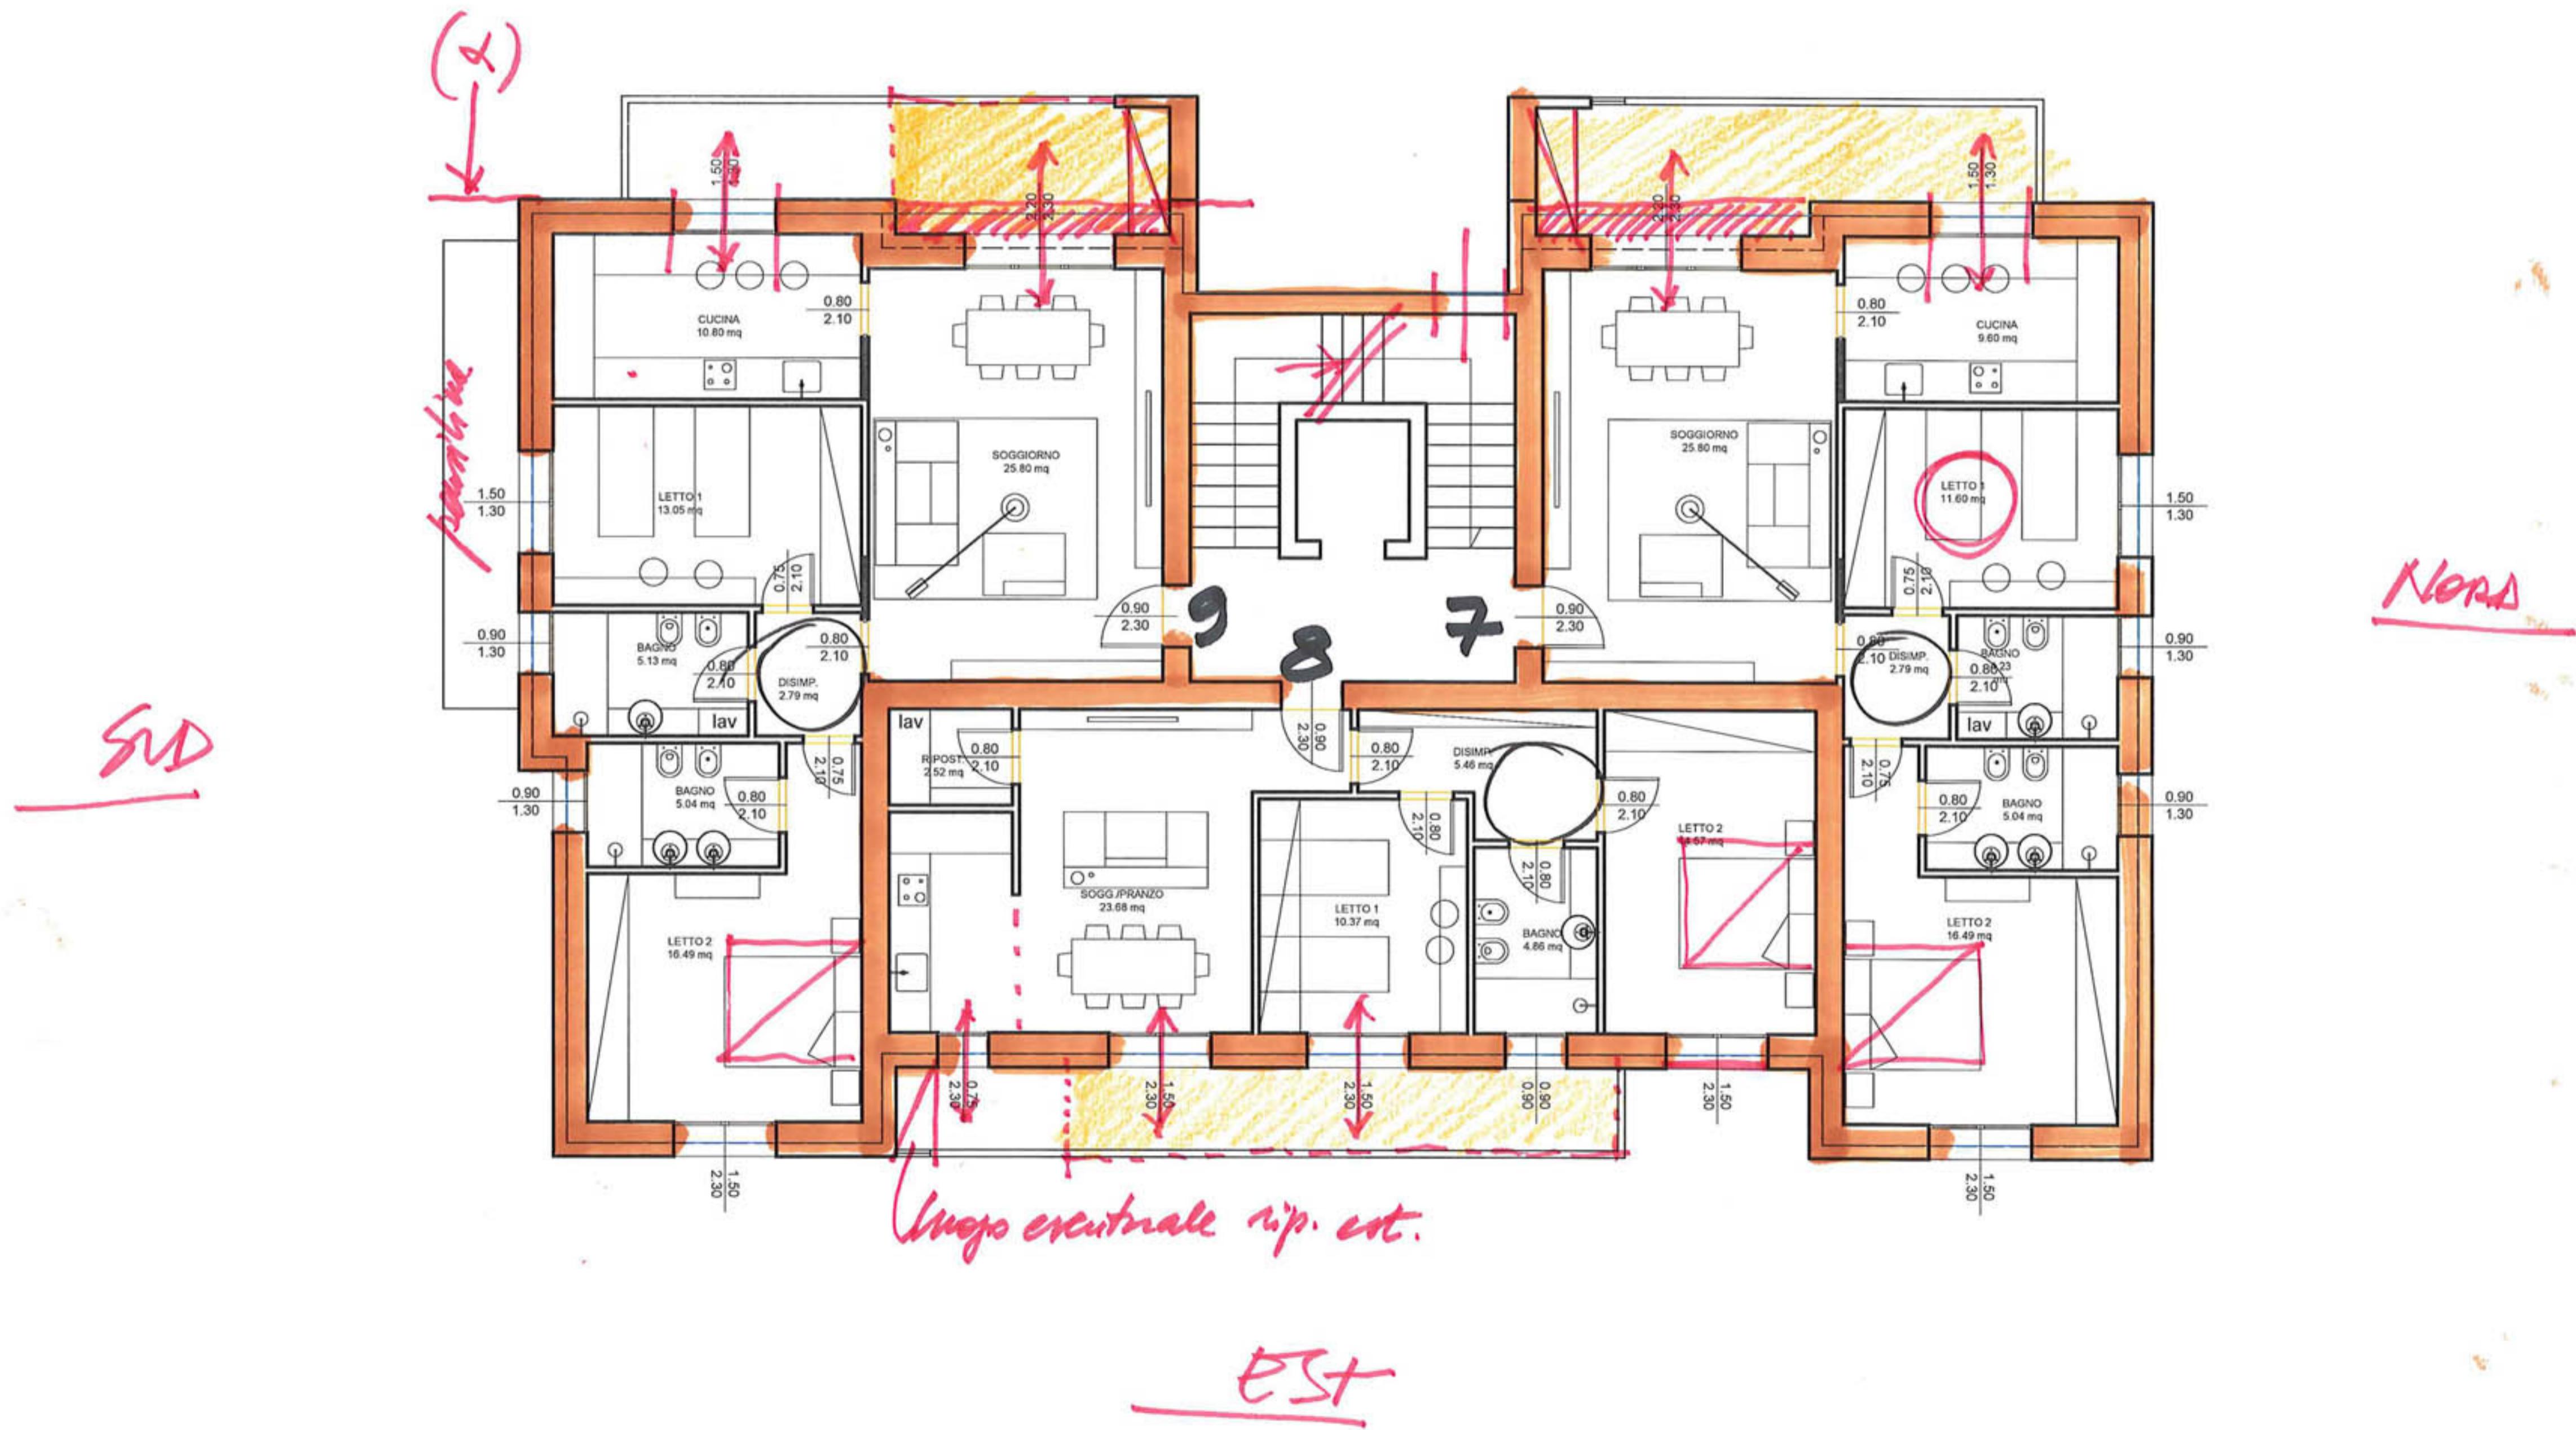



MODENO A2 / P. TERZO
15/+/Binni

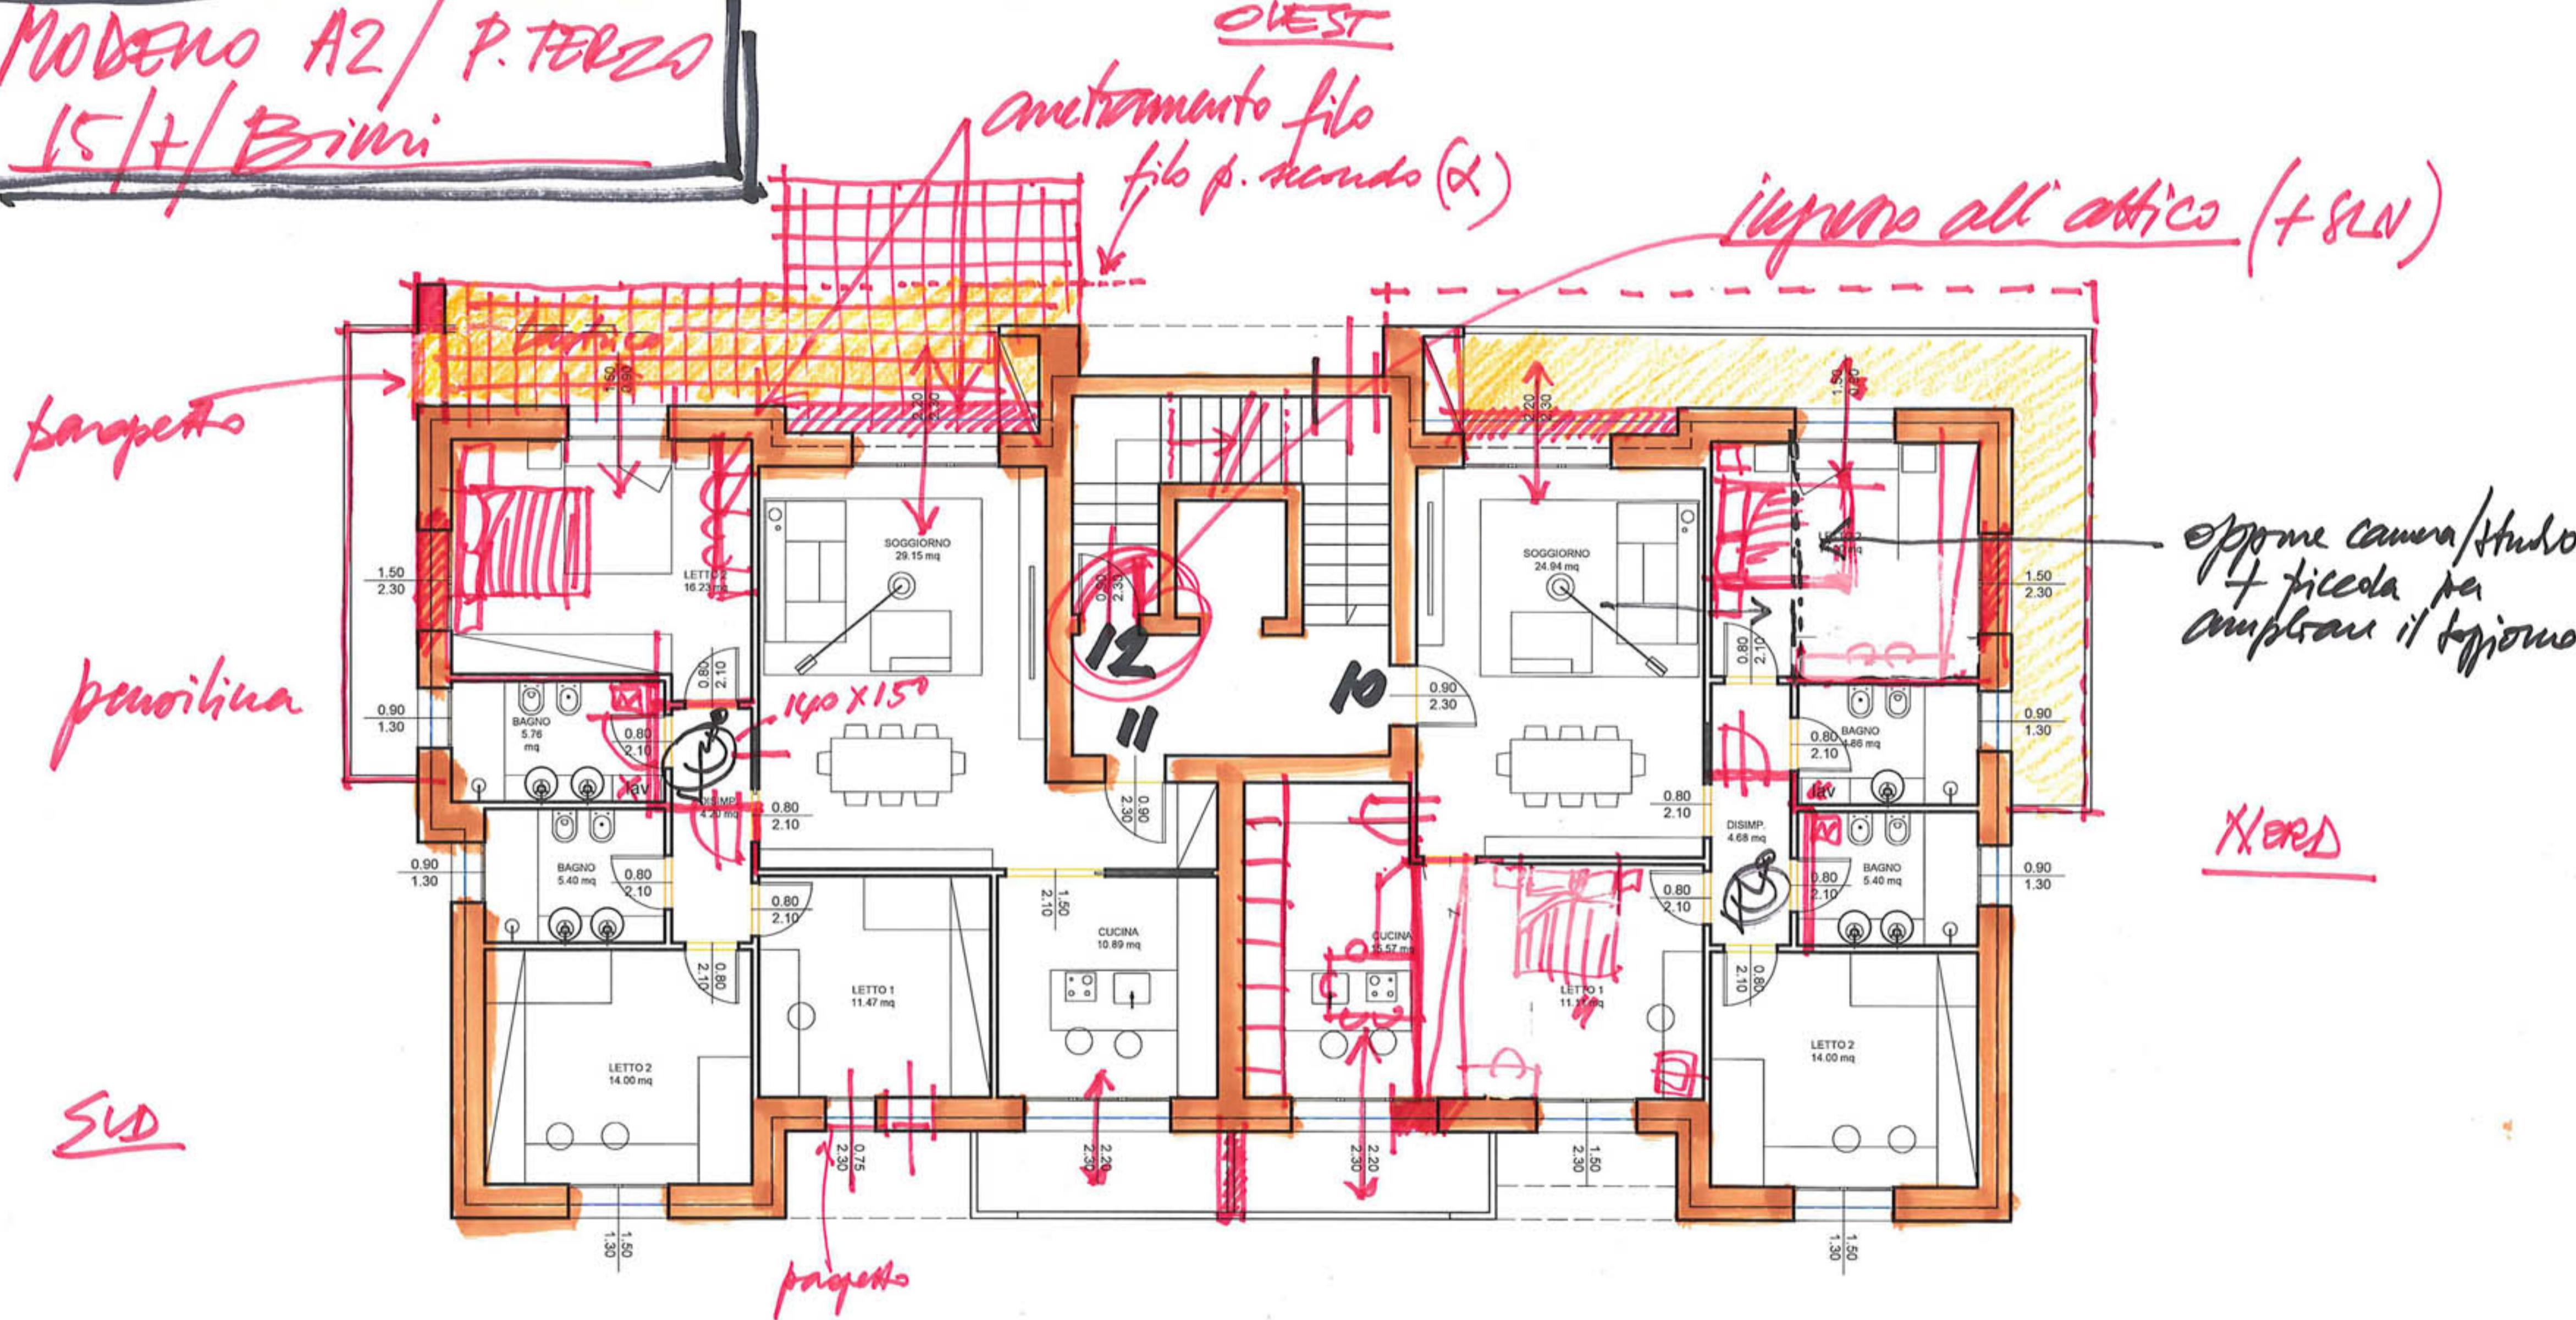

~~MODENA 42 / P. QUARZO (ATTICO)~~
~~15/7/15 Bari -~~

N.B. ANOBBIA A TUTTO PIANO
⇒ SERMTV-X IL COPERTO

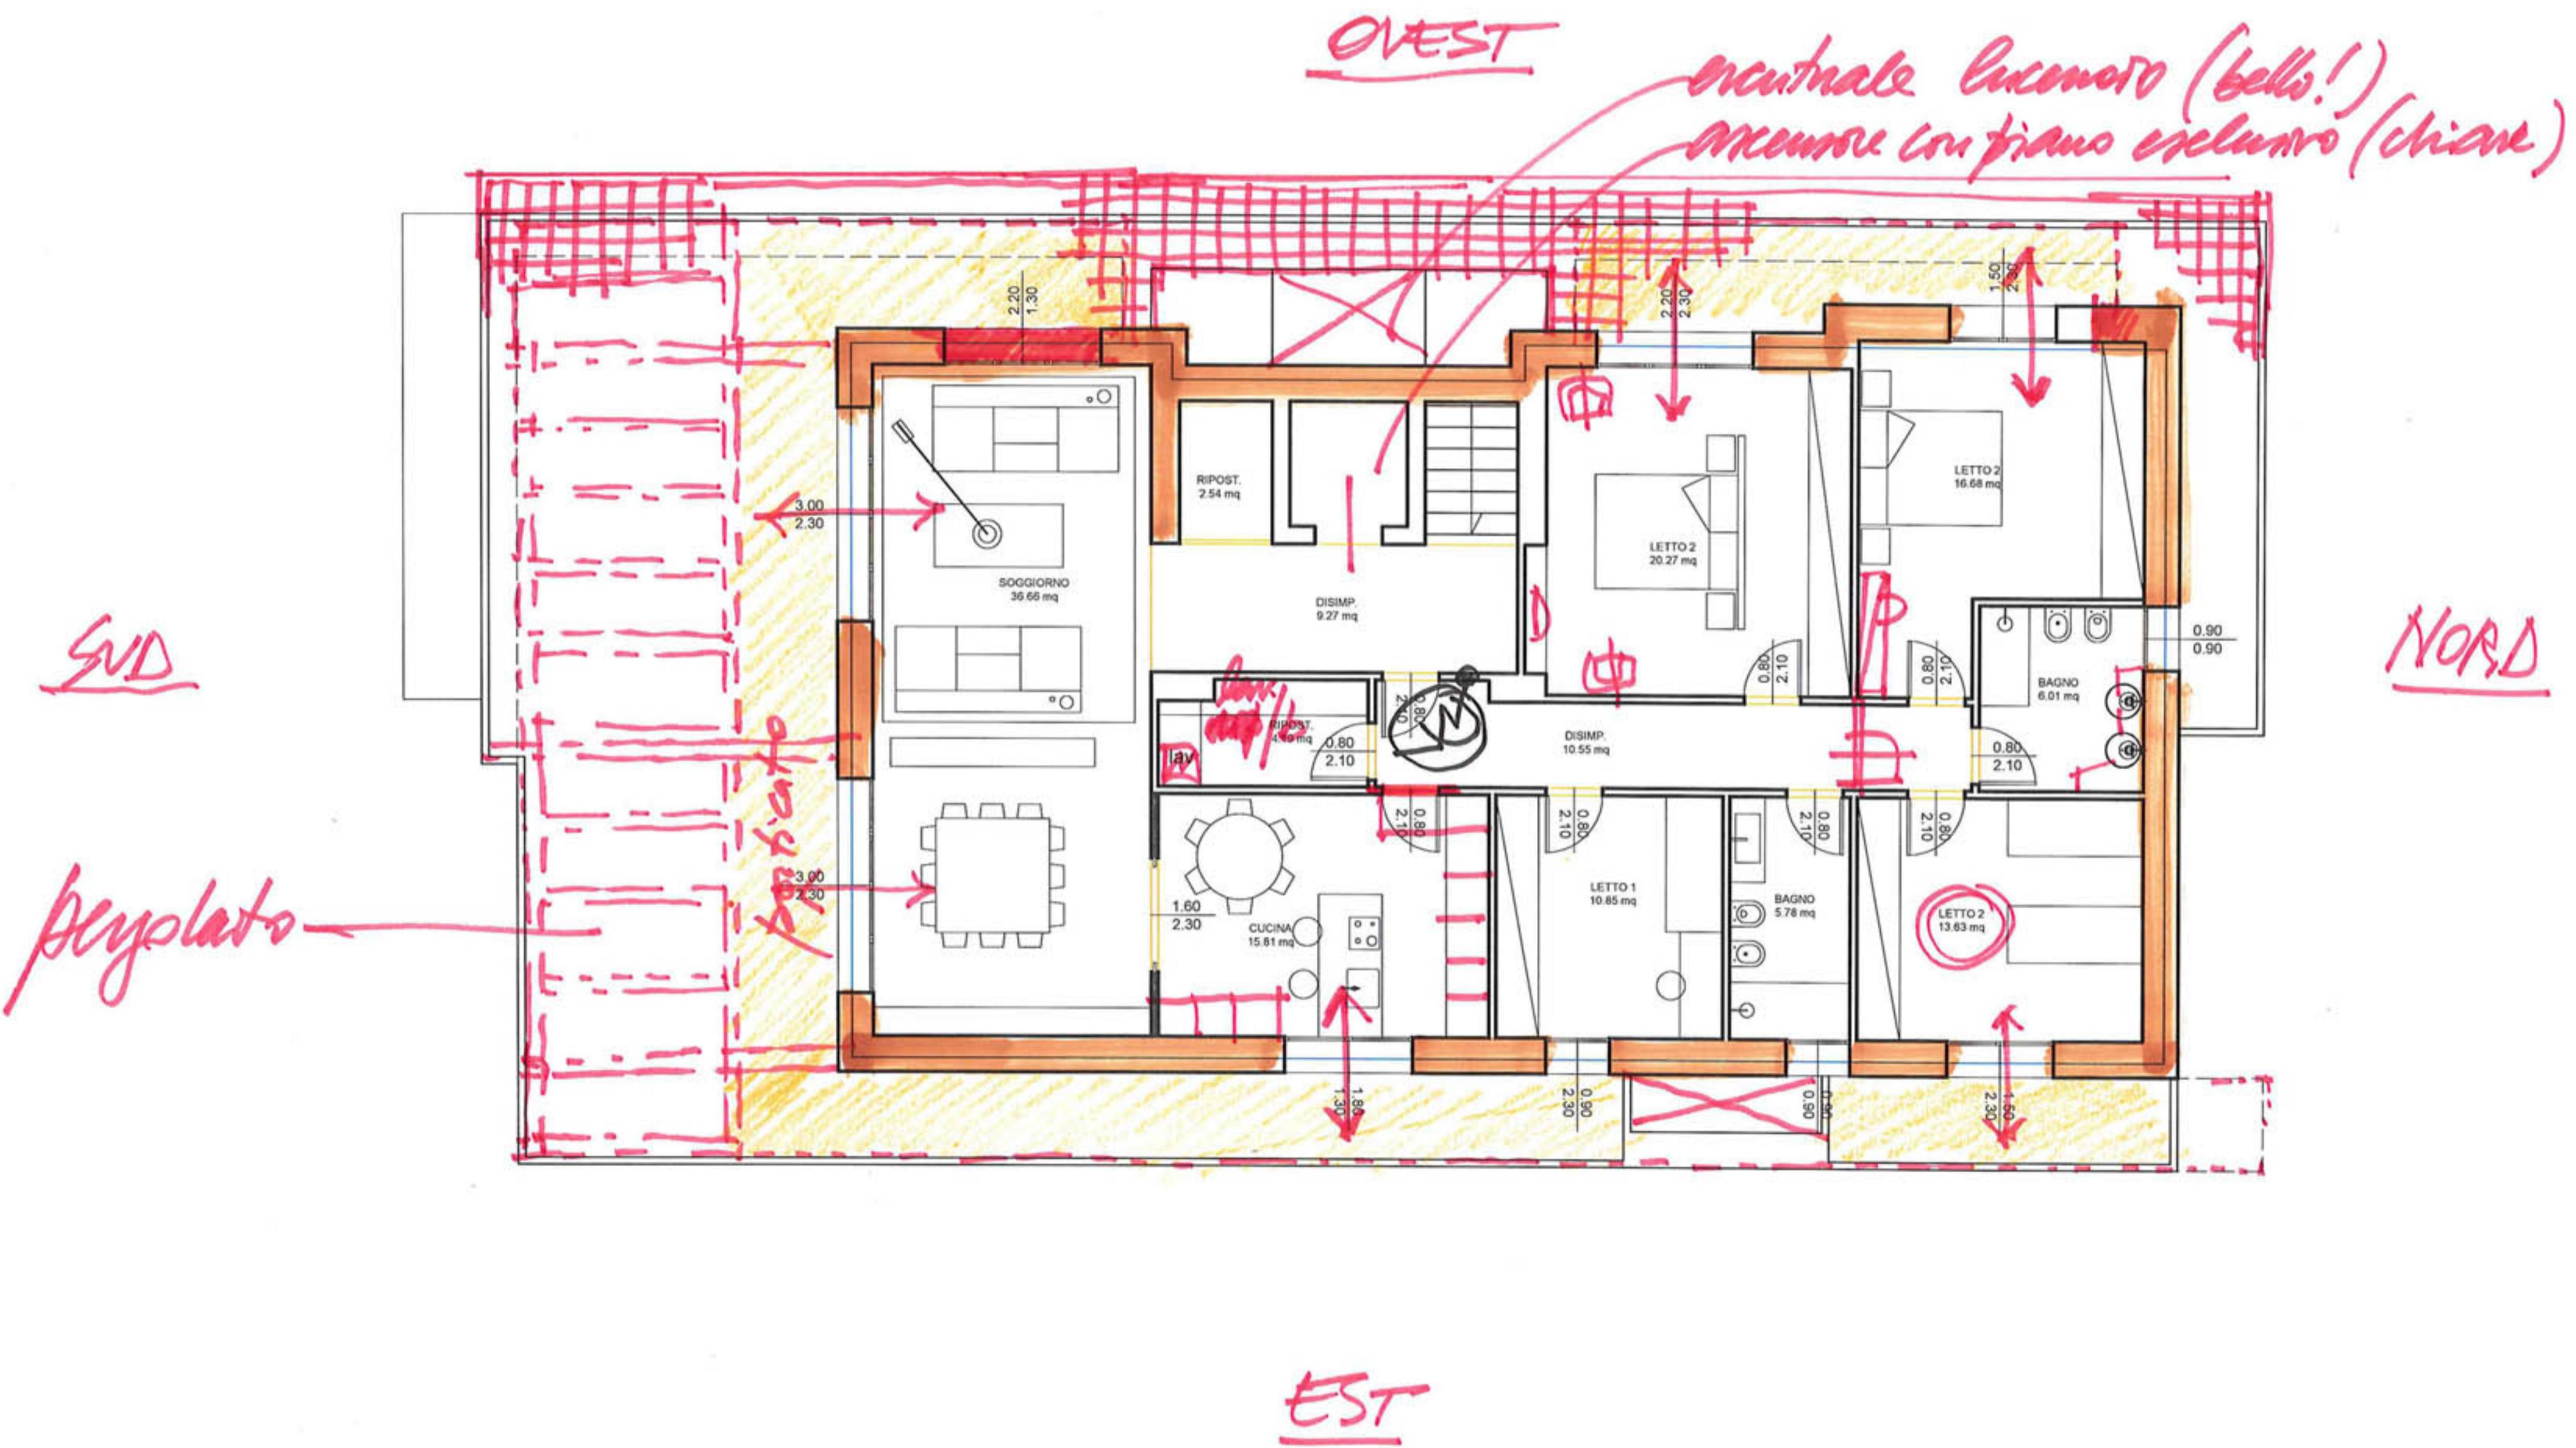

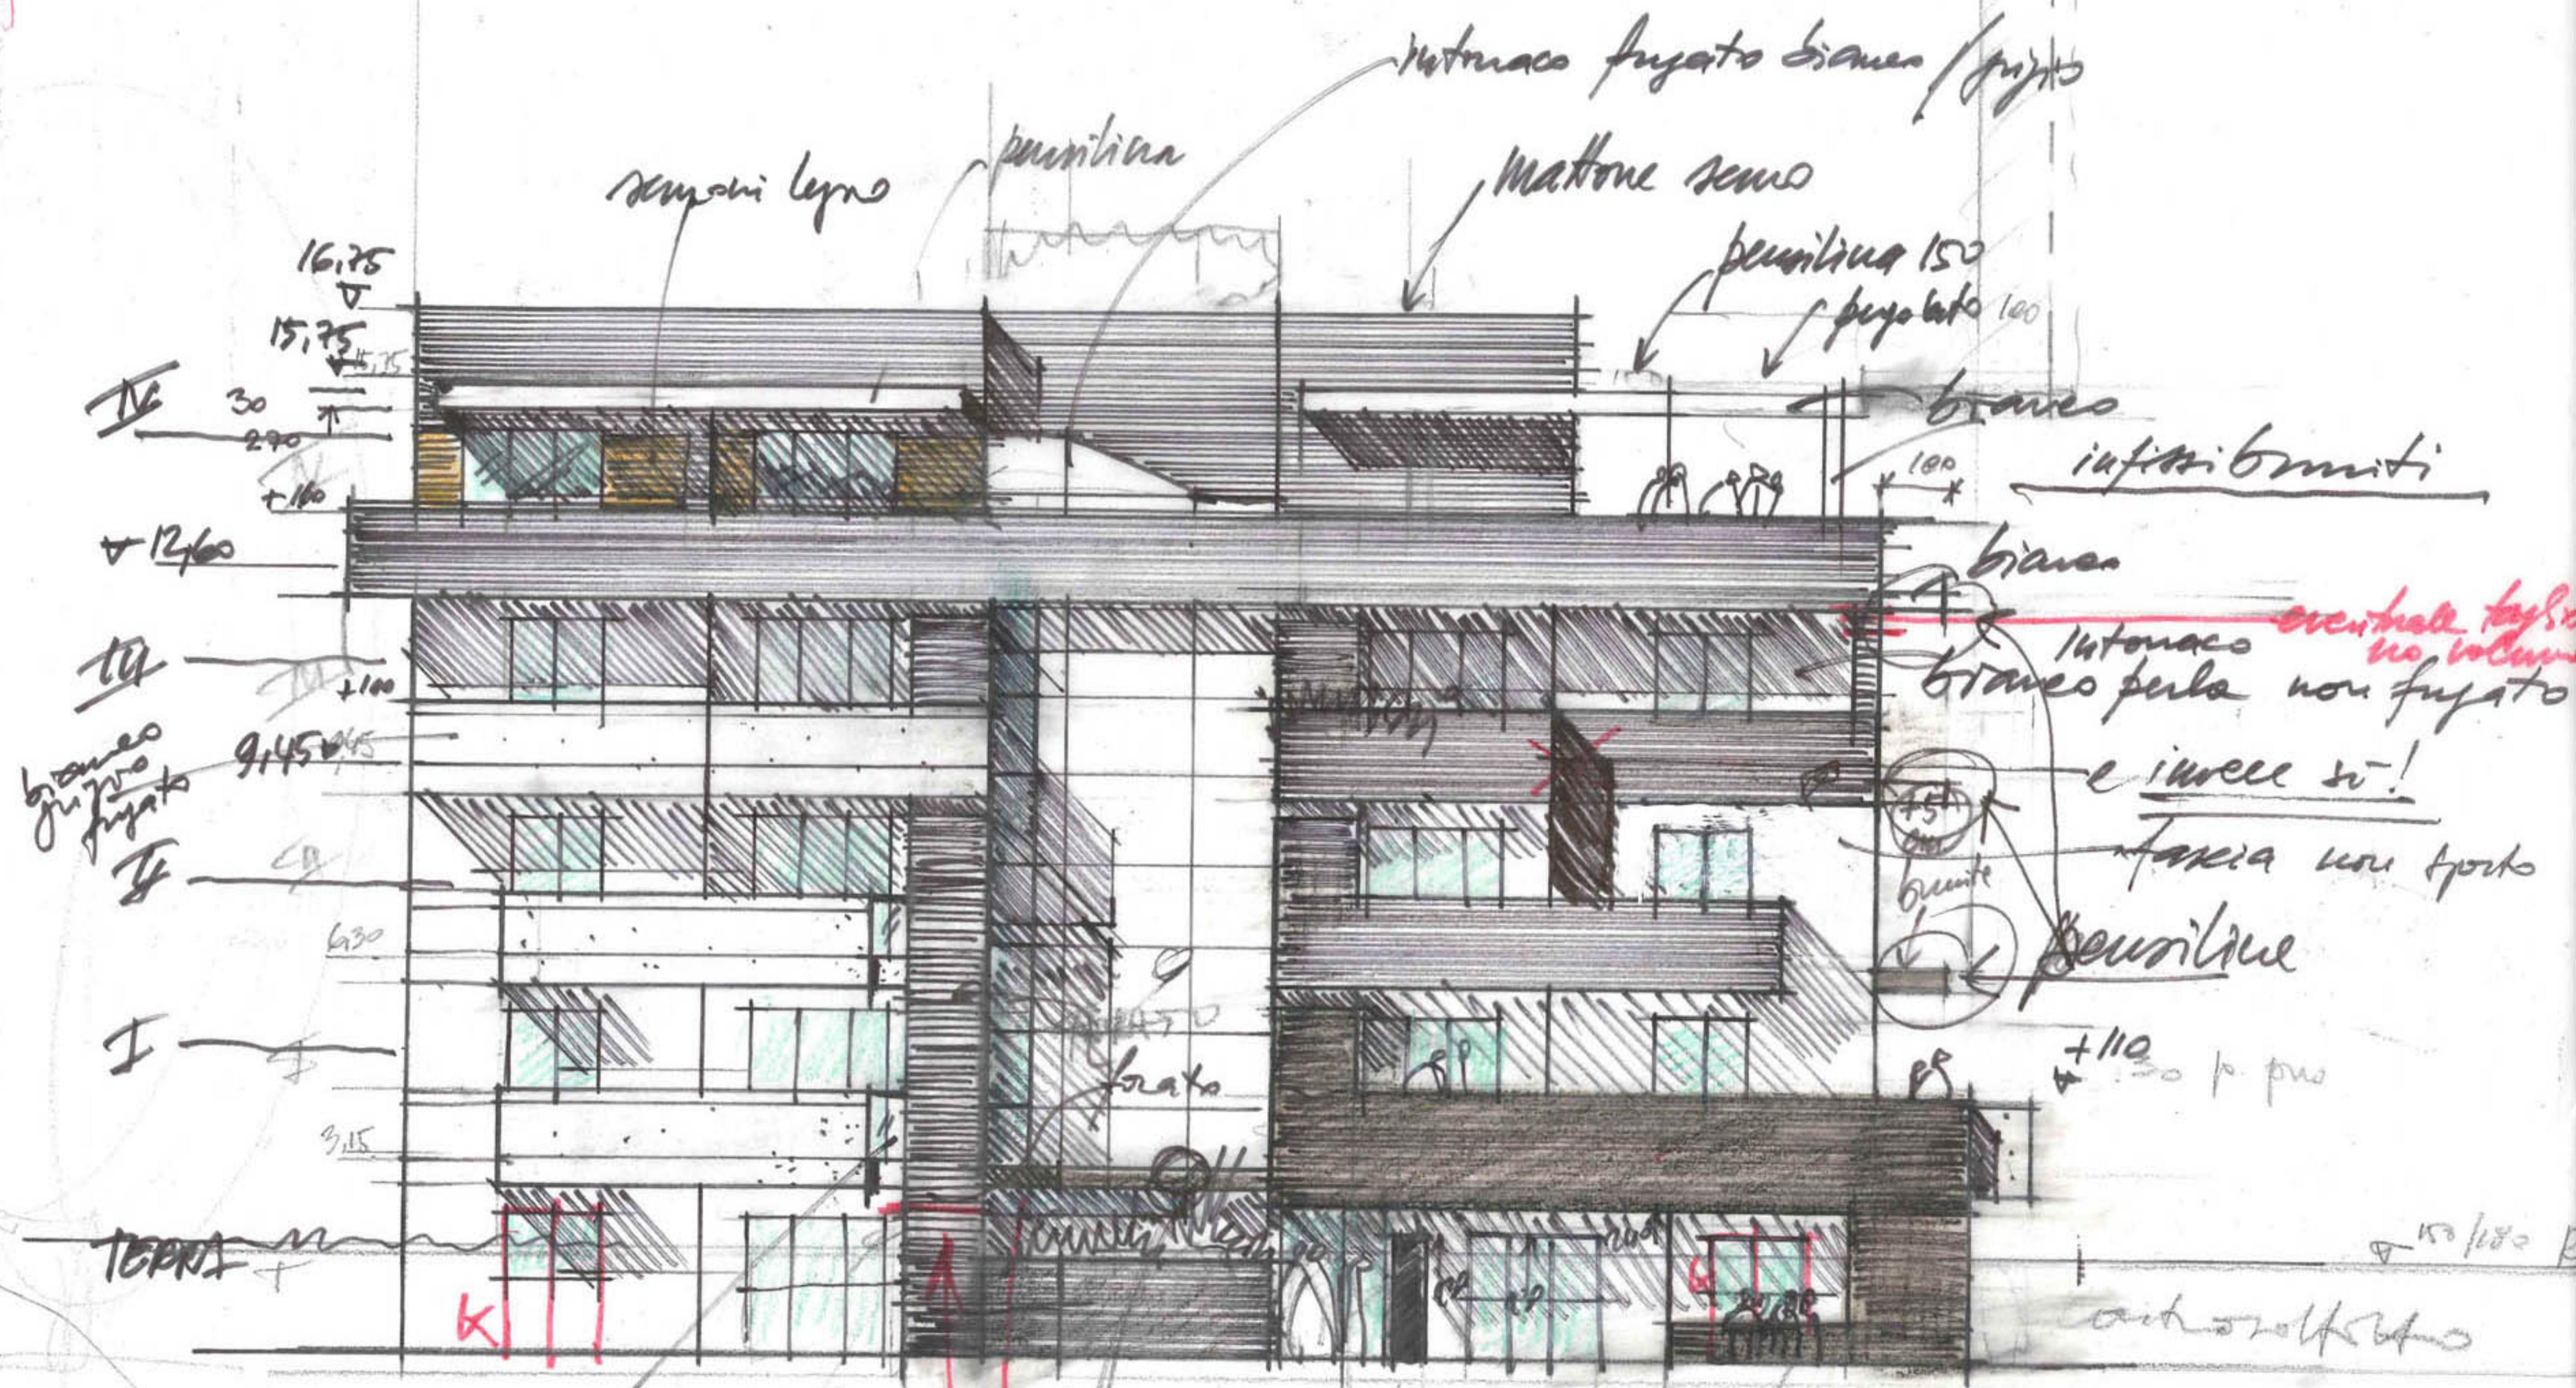







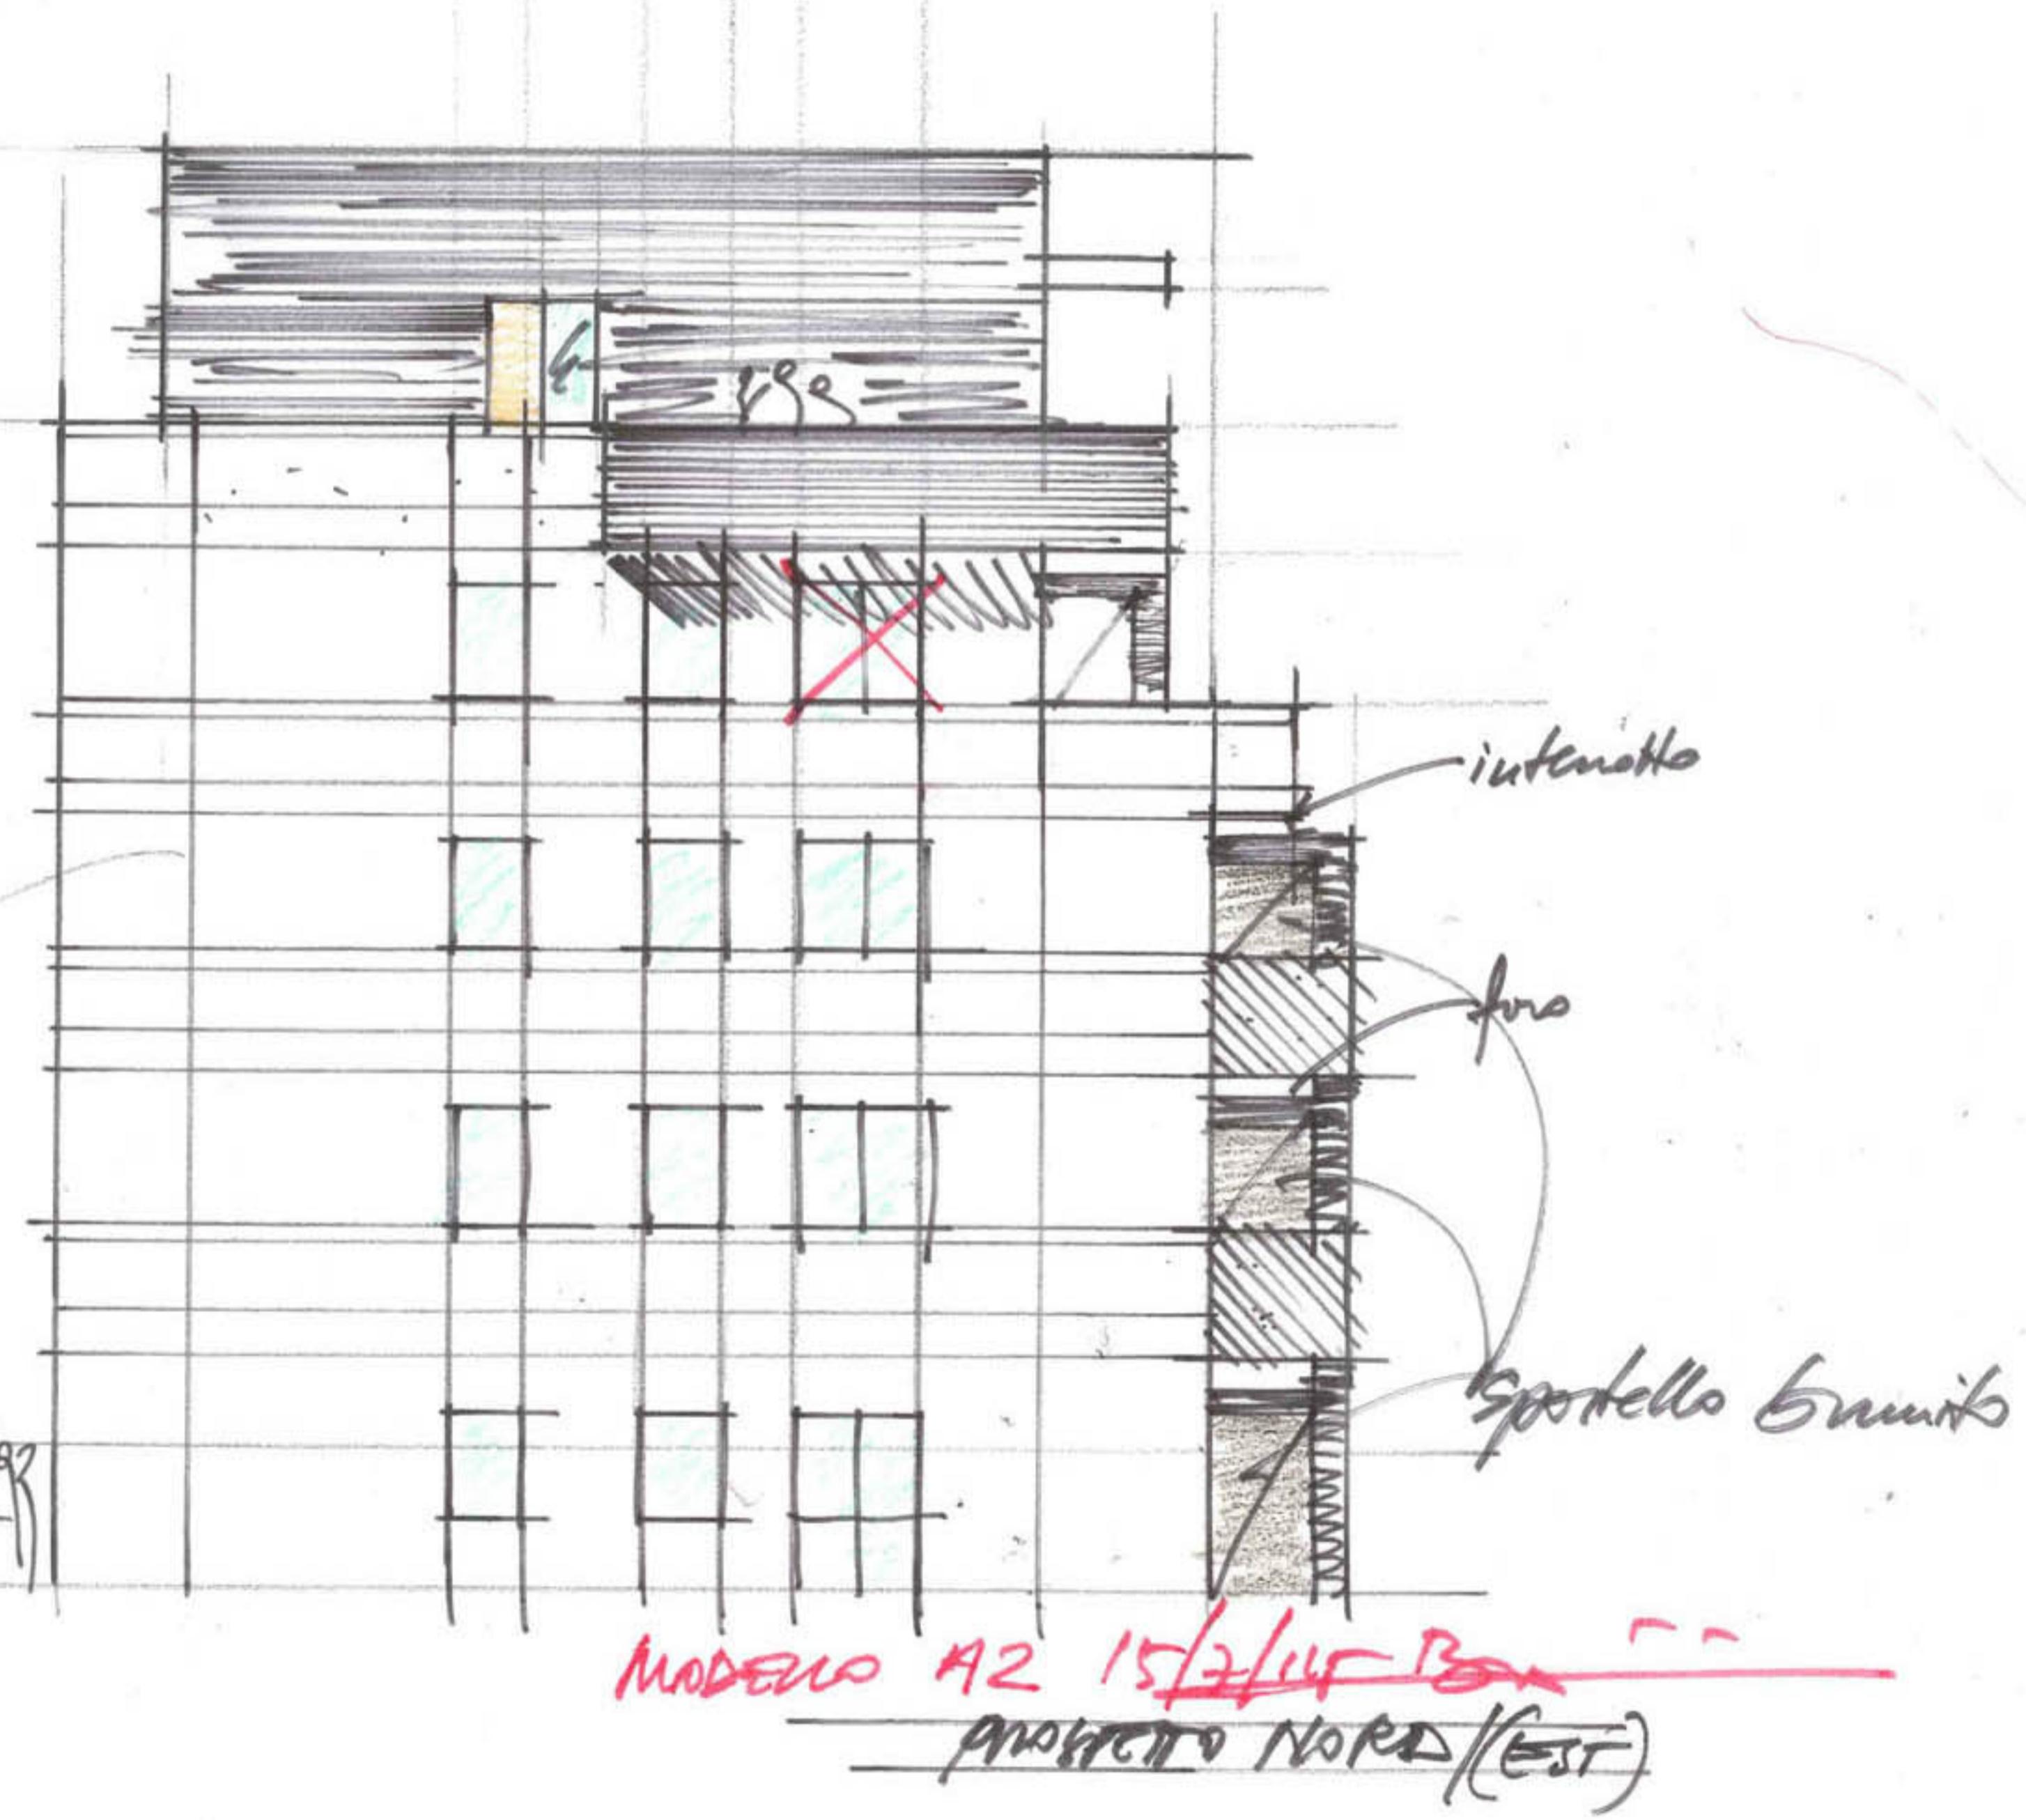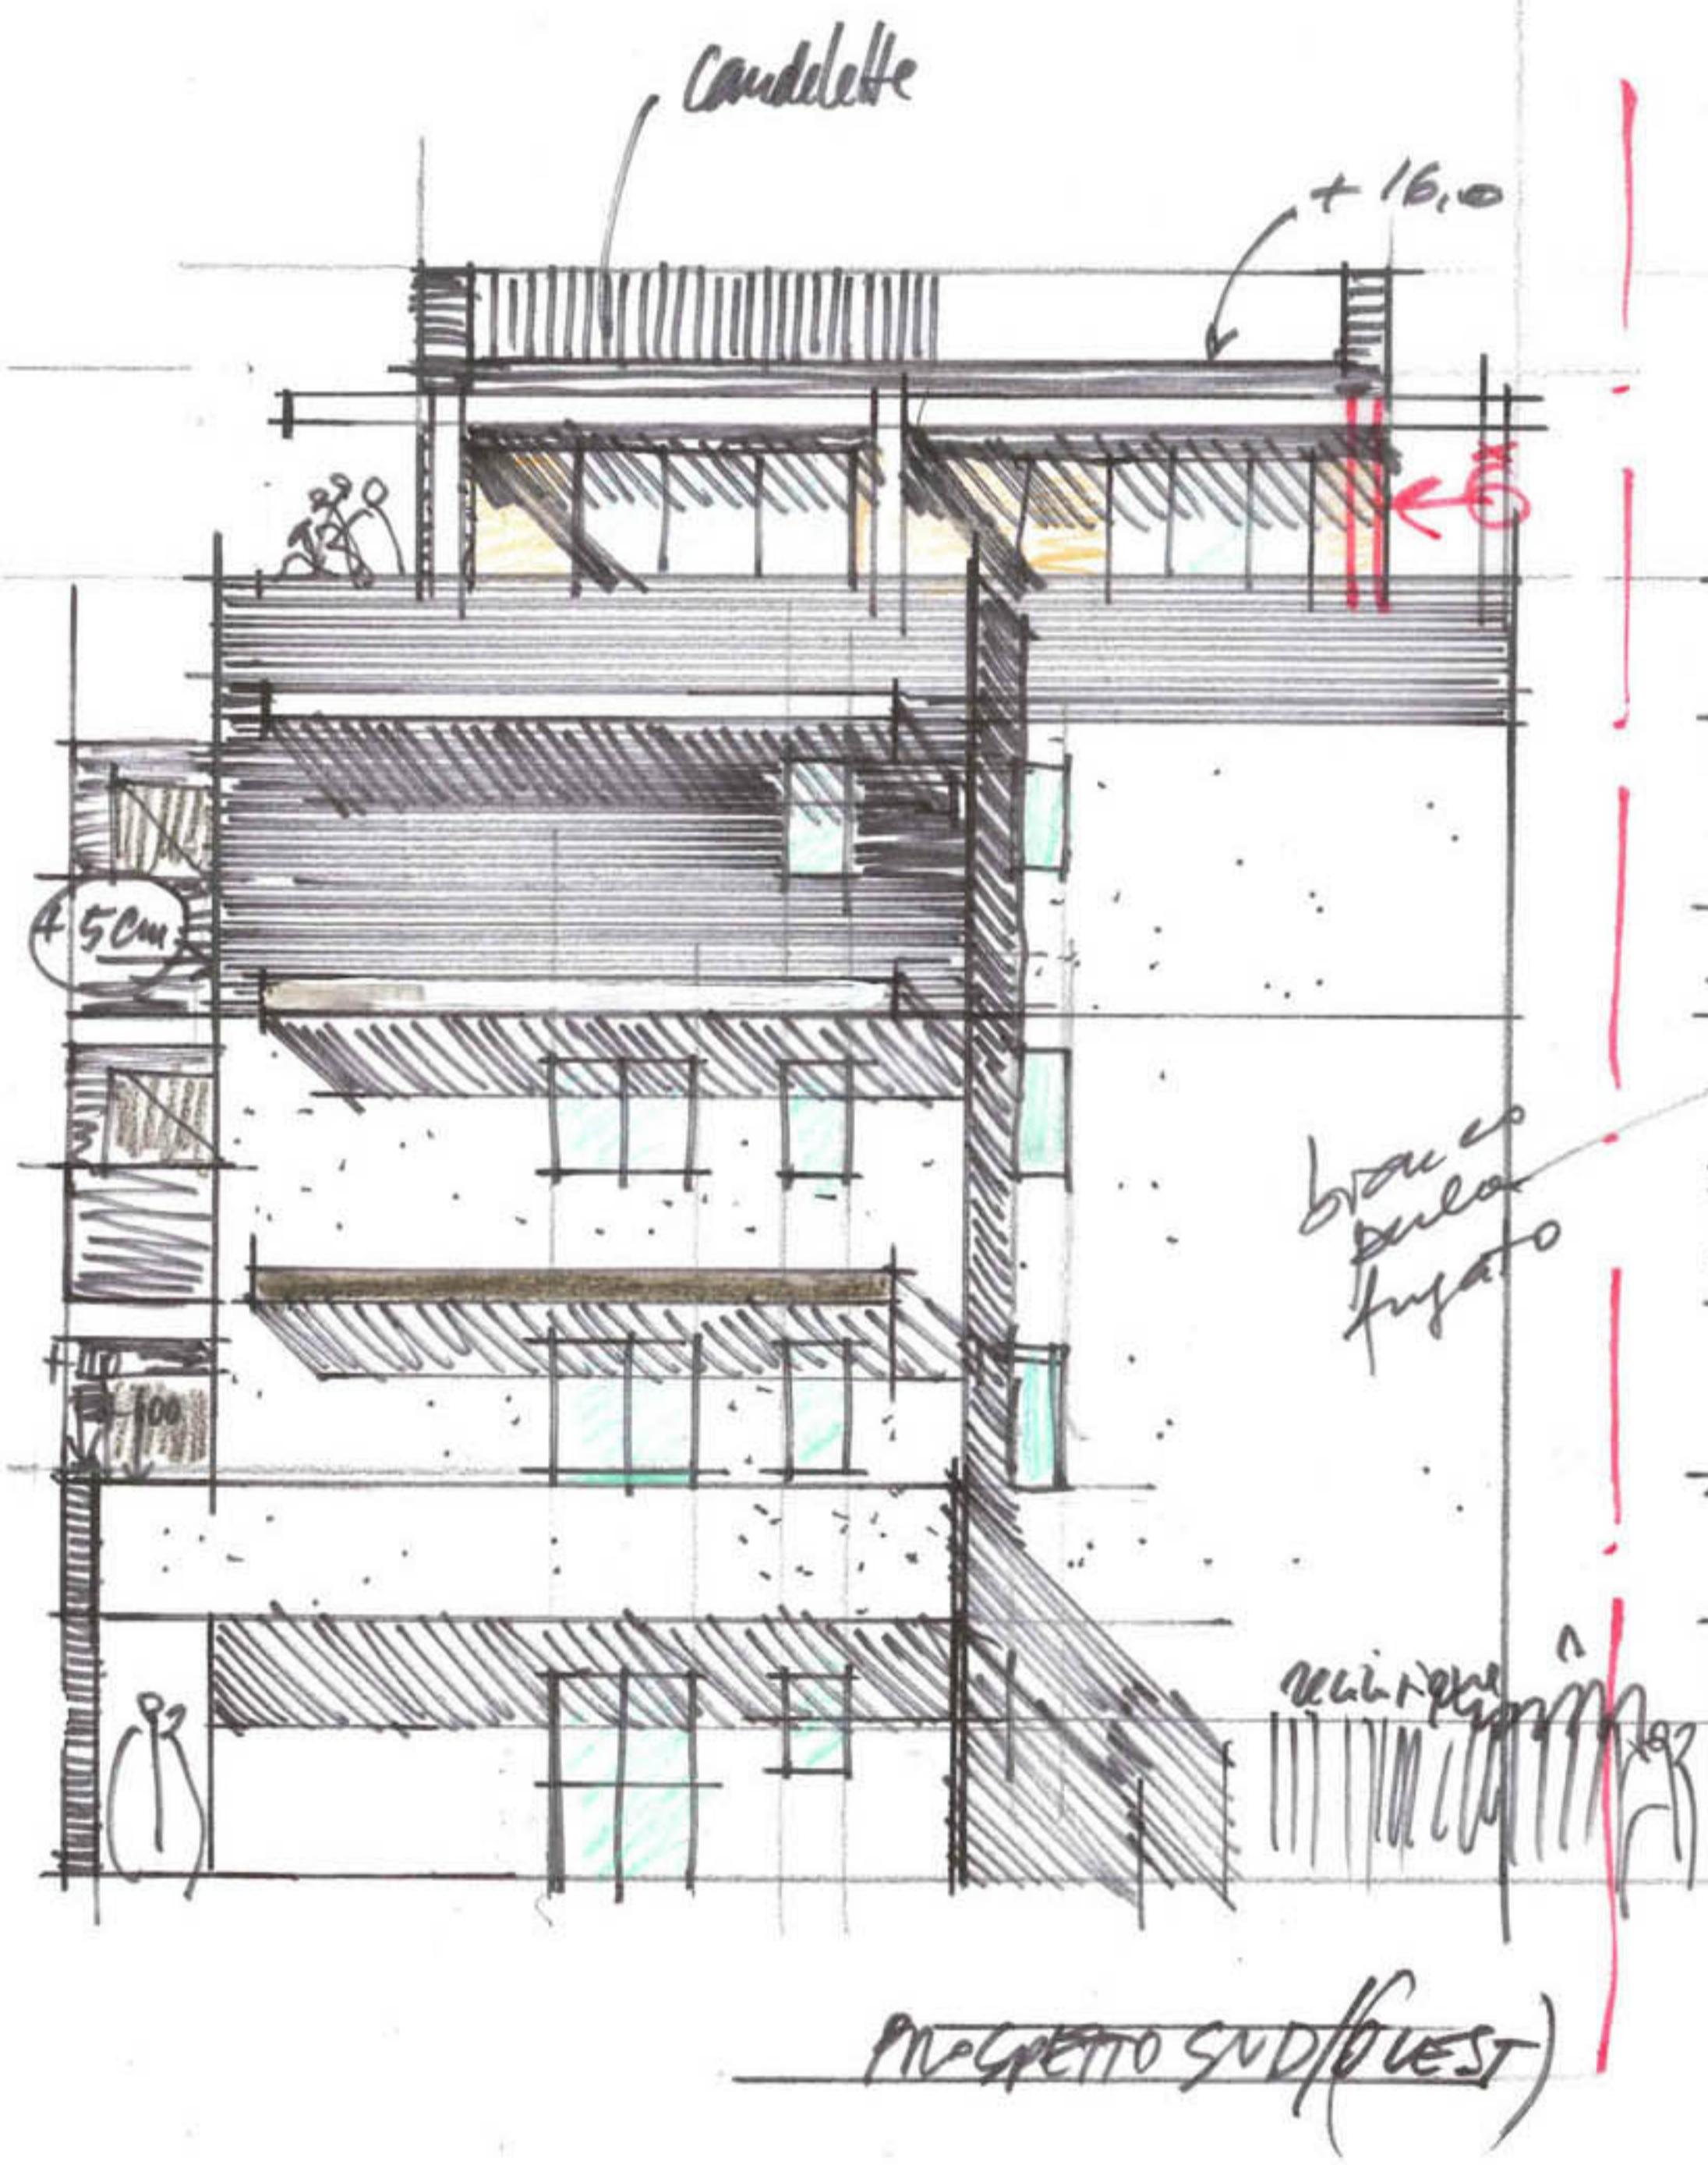

MODELLO B / PIANO TERRA

15/7/15 Bim

possibilità
d'ingresso

NORD

N.B. AVIMENTO VOLUME
RISPETTO A SOLUZIONE
BASE XURE
DISPONIBILE...

spipolo A2
 $\geq 10,00$ ml.

IN QUESTO EDIFICIO NON SOLO
PREVISTO RIP. ESTERNO MURARI AL P.T. (motivi architettonici)
MA OVIAMENTE SONO REALIZZABILI
IN FILANDALI CON QUEL DEL P.Primo (R)

nel disegno
non c'è rotazione L.13
a norma (N)

OVEST

se si vuole fare qui la
parete attrezzata spostare
la porta + verso la cucina

\otimes Variante
possibile:
eliminazione
di portello e
creazione di
CLOSET in camera
bisogna anche ositi
=> accessibile
dall'esterno
(OPZIONE ANCHE
DELL'ACQUAENTE)


protezione Solare (bris soleil)
necessaria

SUD piano

volumi
ammento volume

EAST


lista in diagonale
lista spipolo + uovo
caffambone conad
a 15 ml.

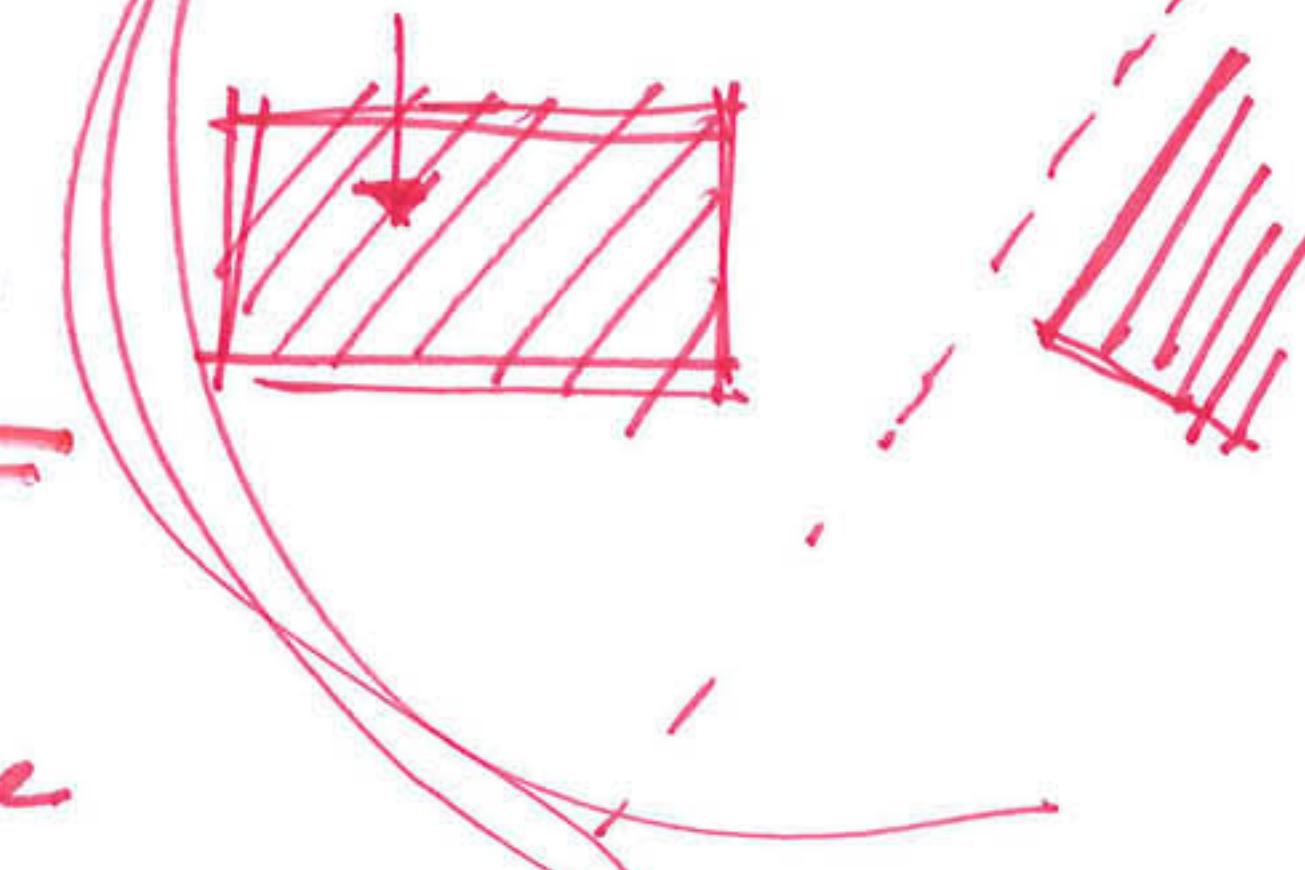


Vista in diagonale: spipolo casa Coop + uovo a 24 ml.

MODELLO B / PIANO PRIMO
15/2/15 Bari


Nora

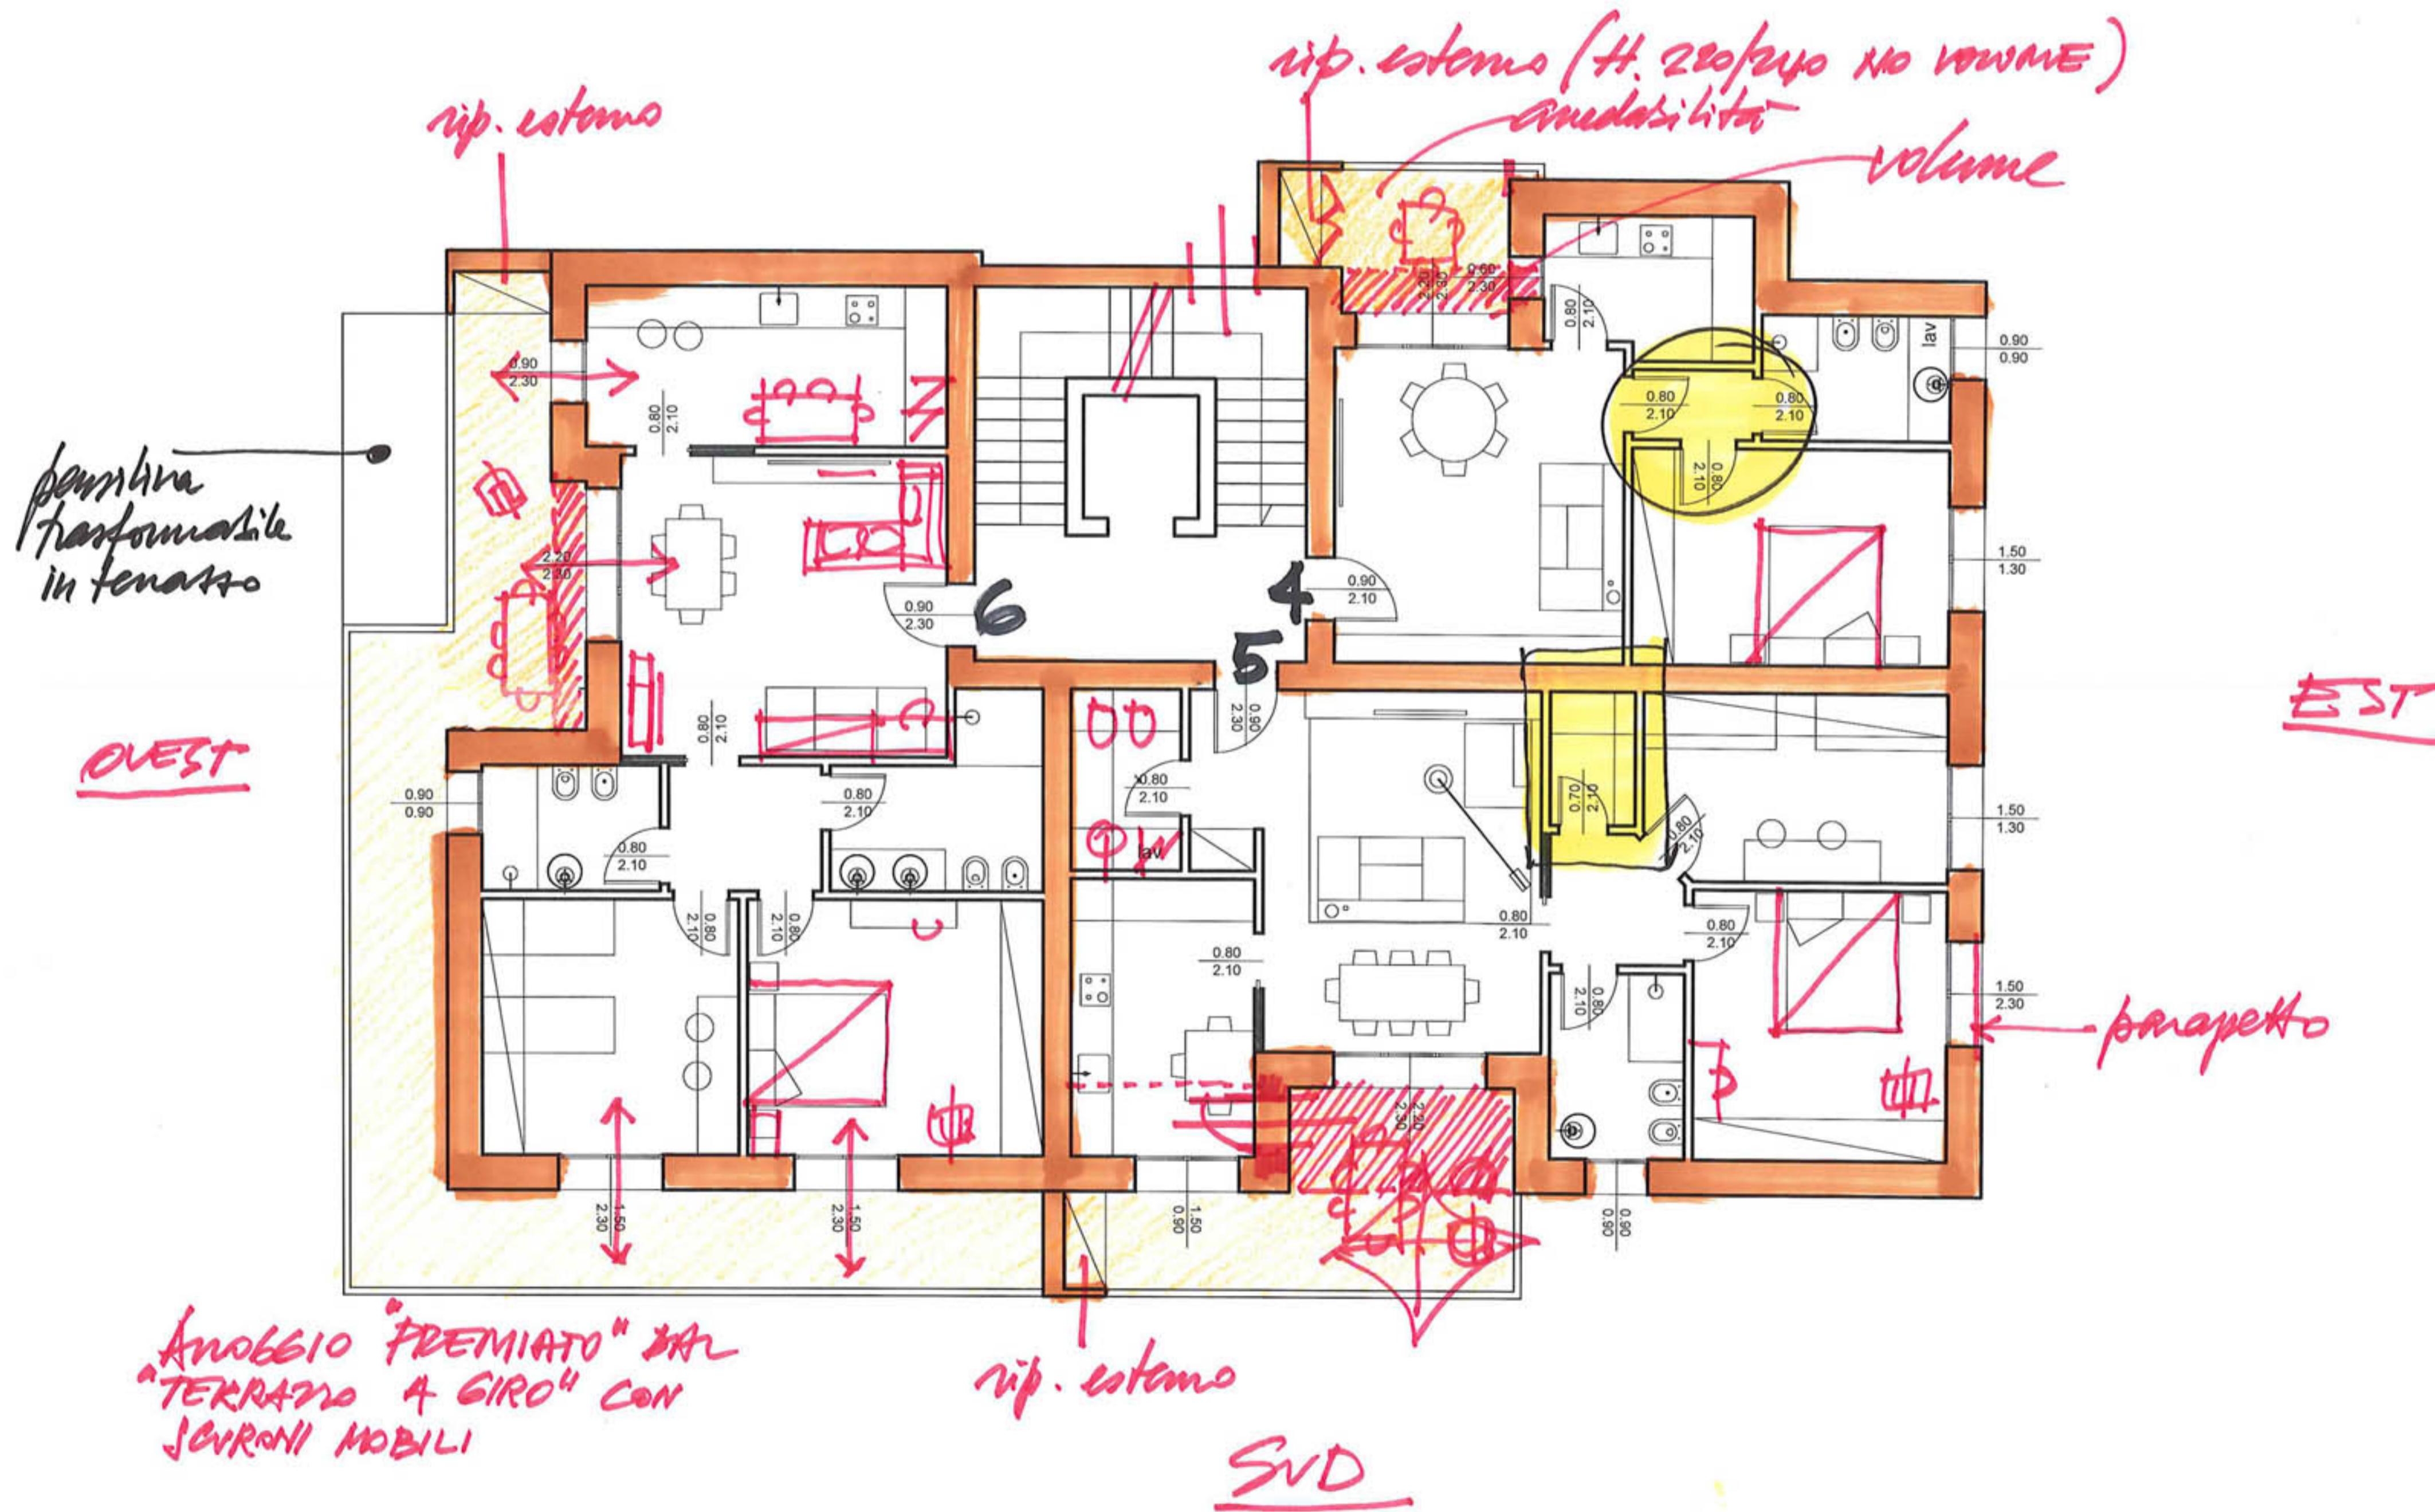



~~MOBENO B / PIANO SECONDO
15/7/15 Brins~~

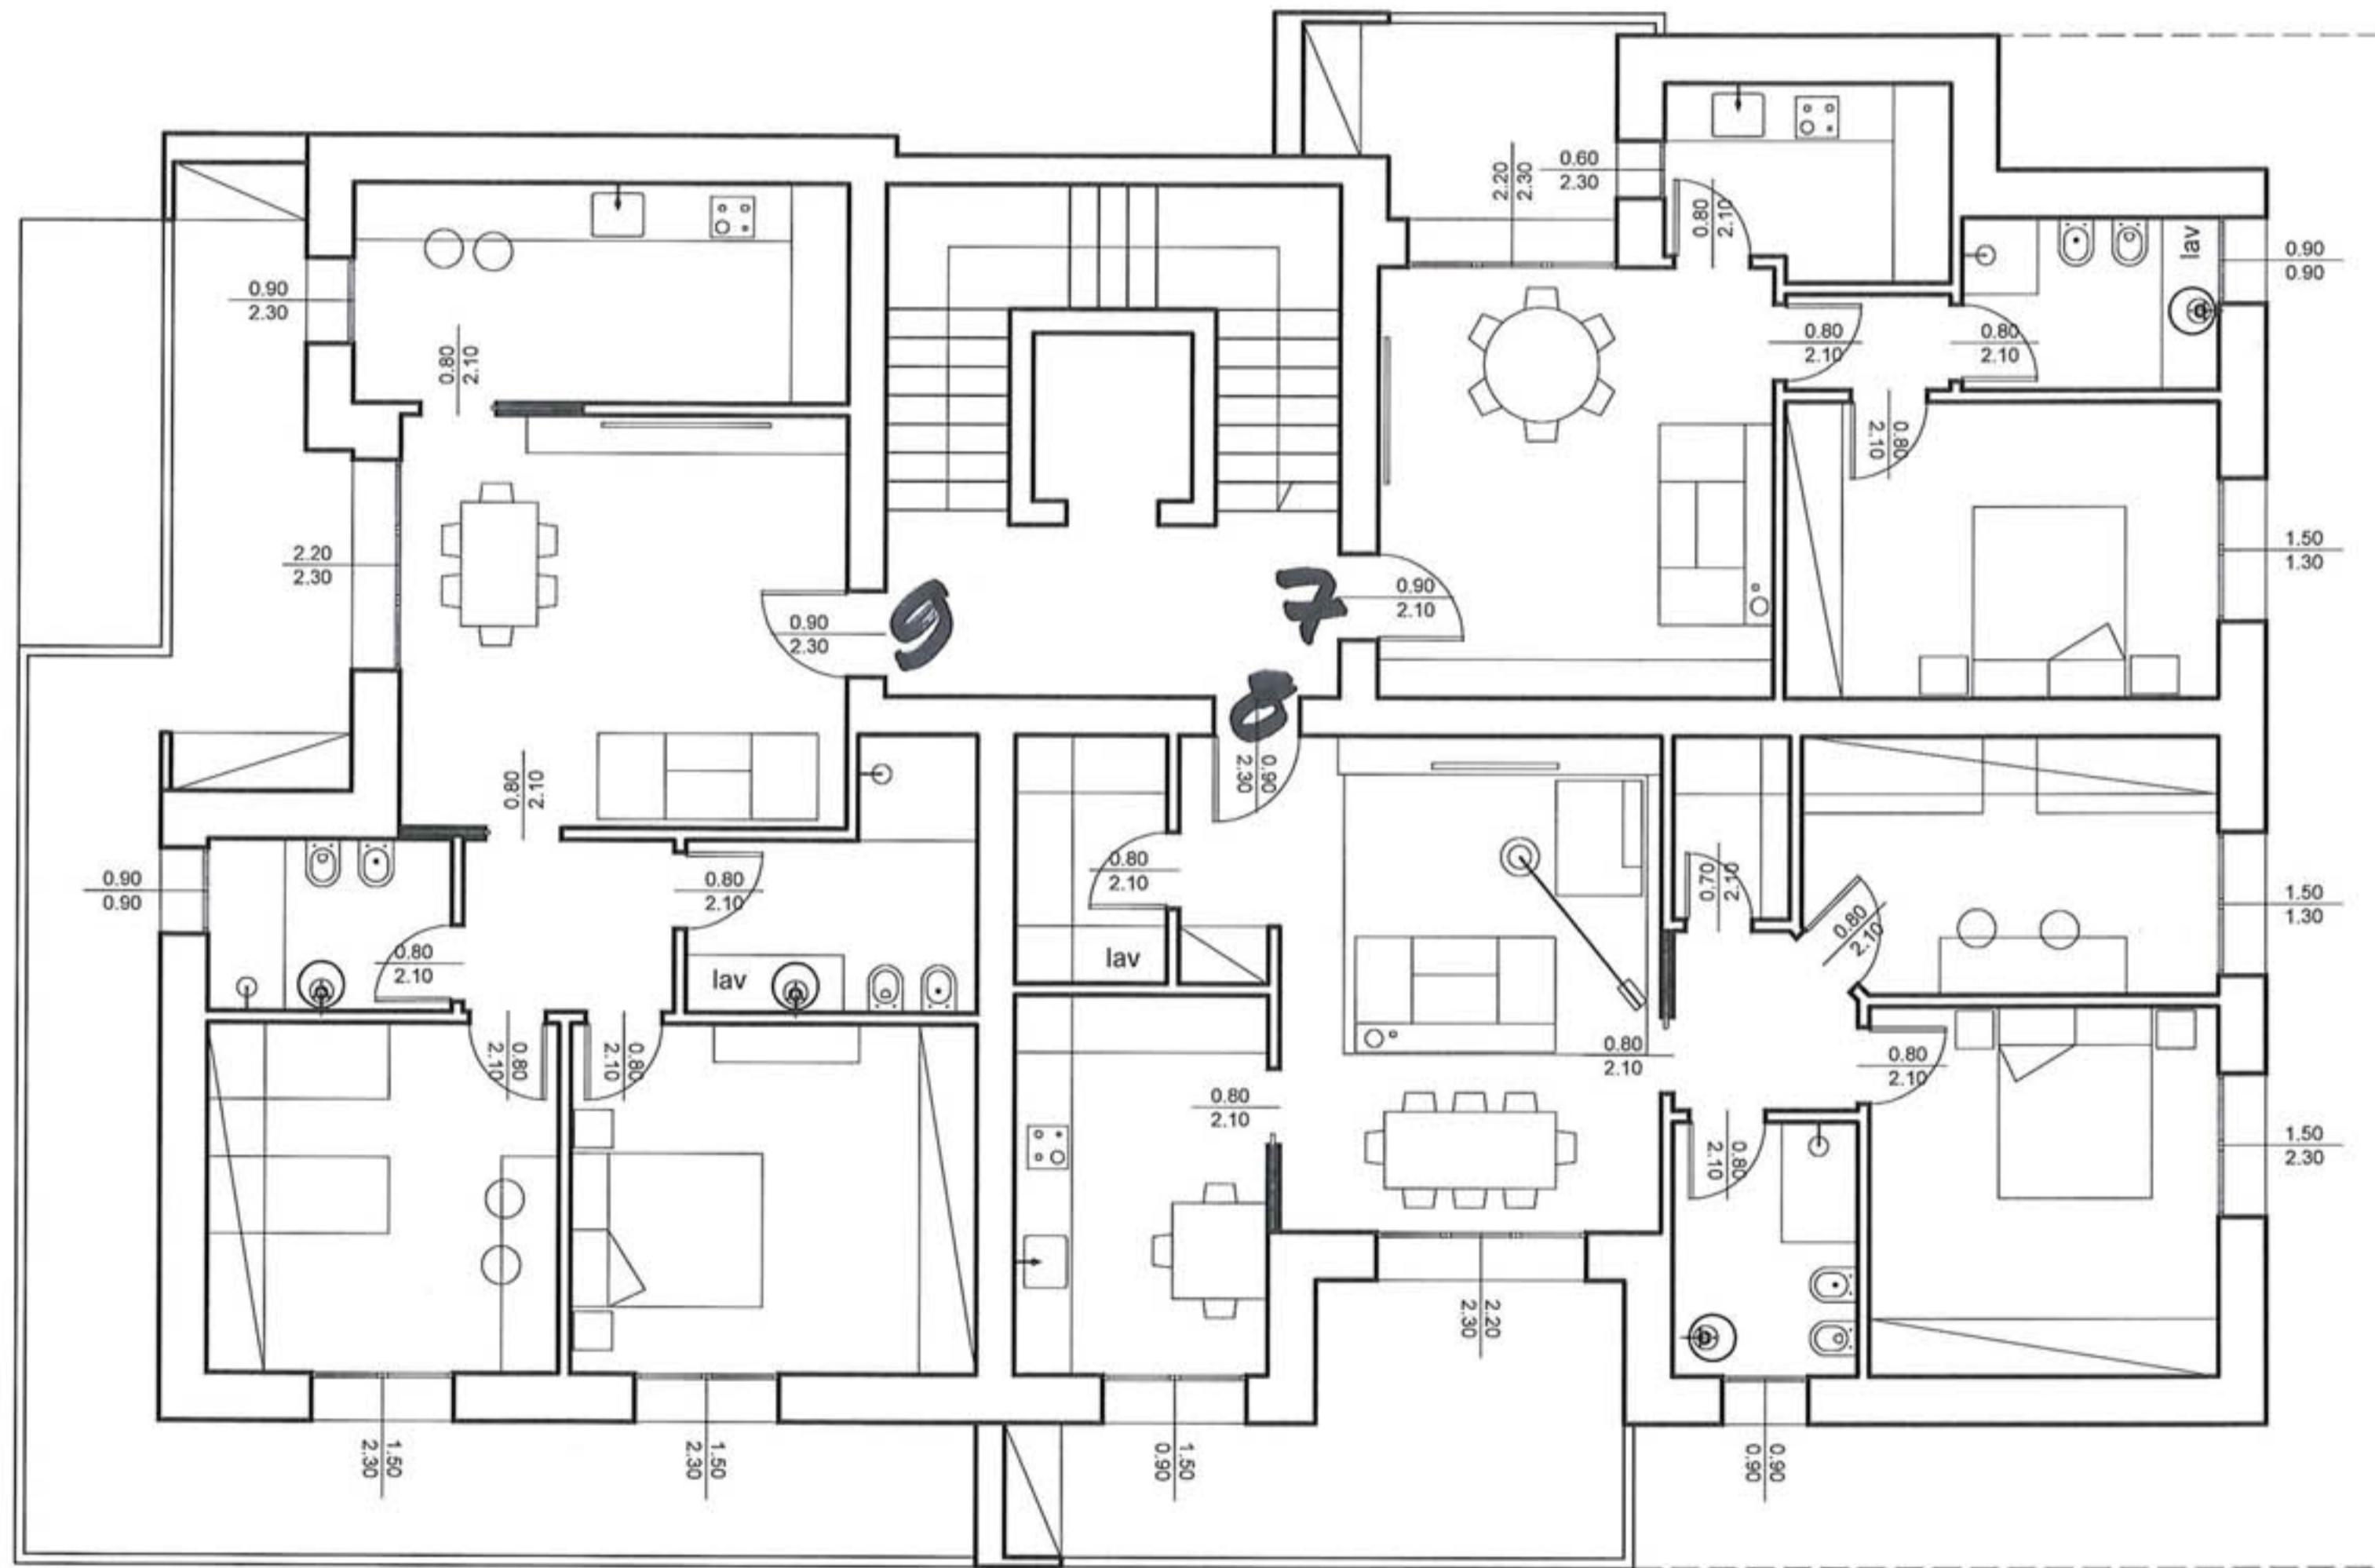

MODENA B/PIANTERO (Anno)
15/7/15 Brini

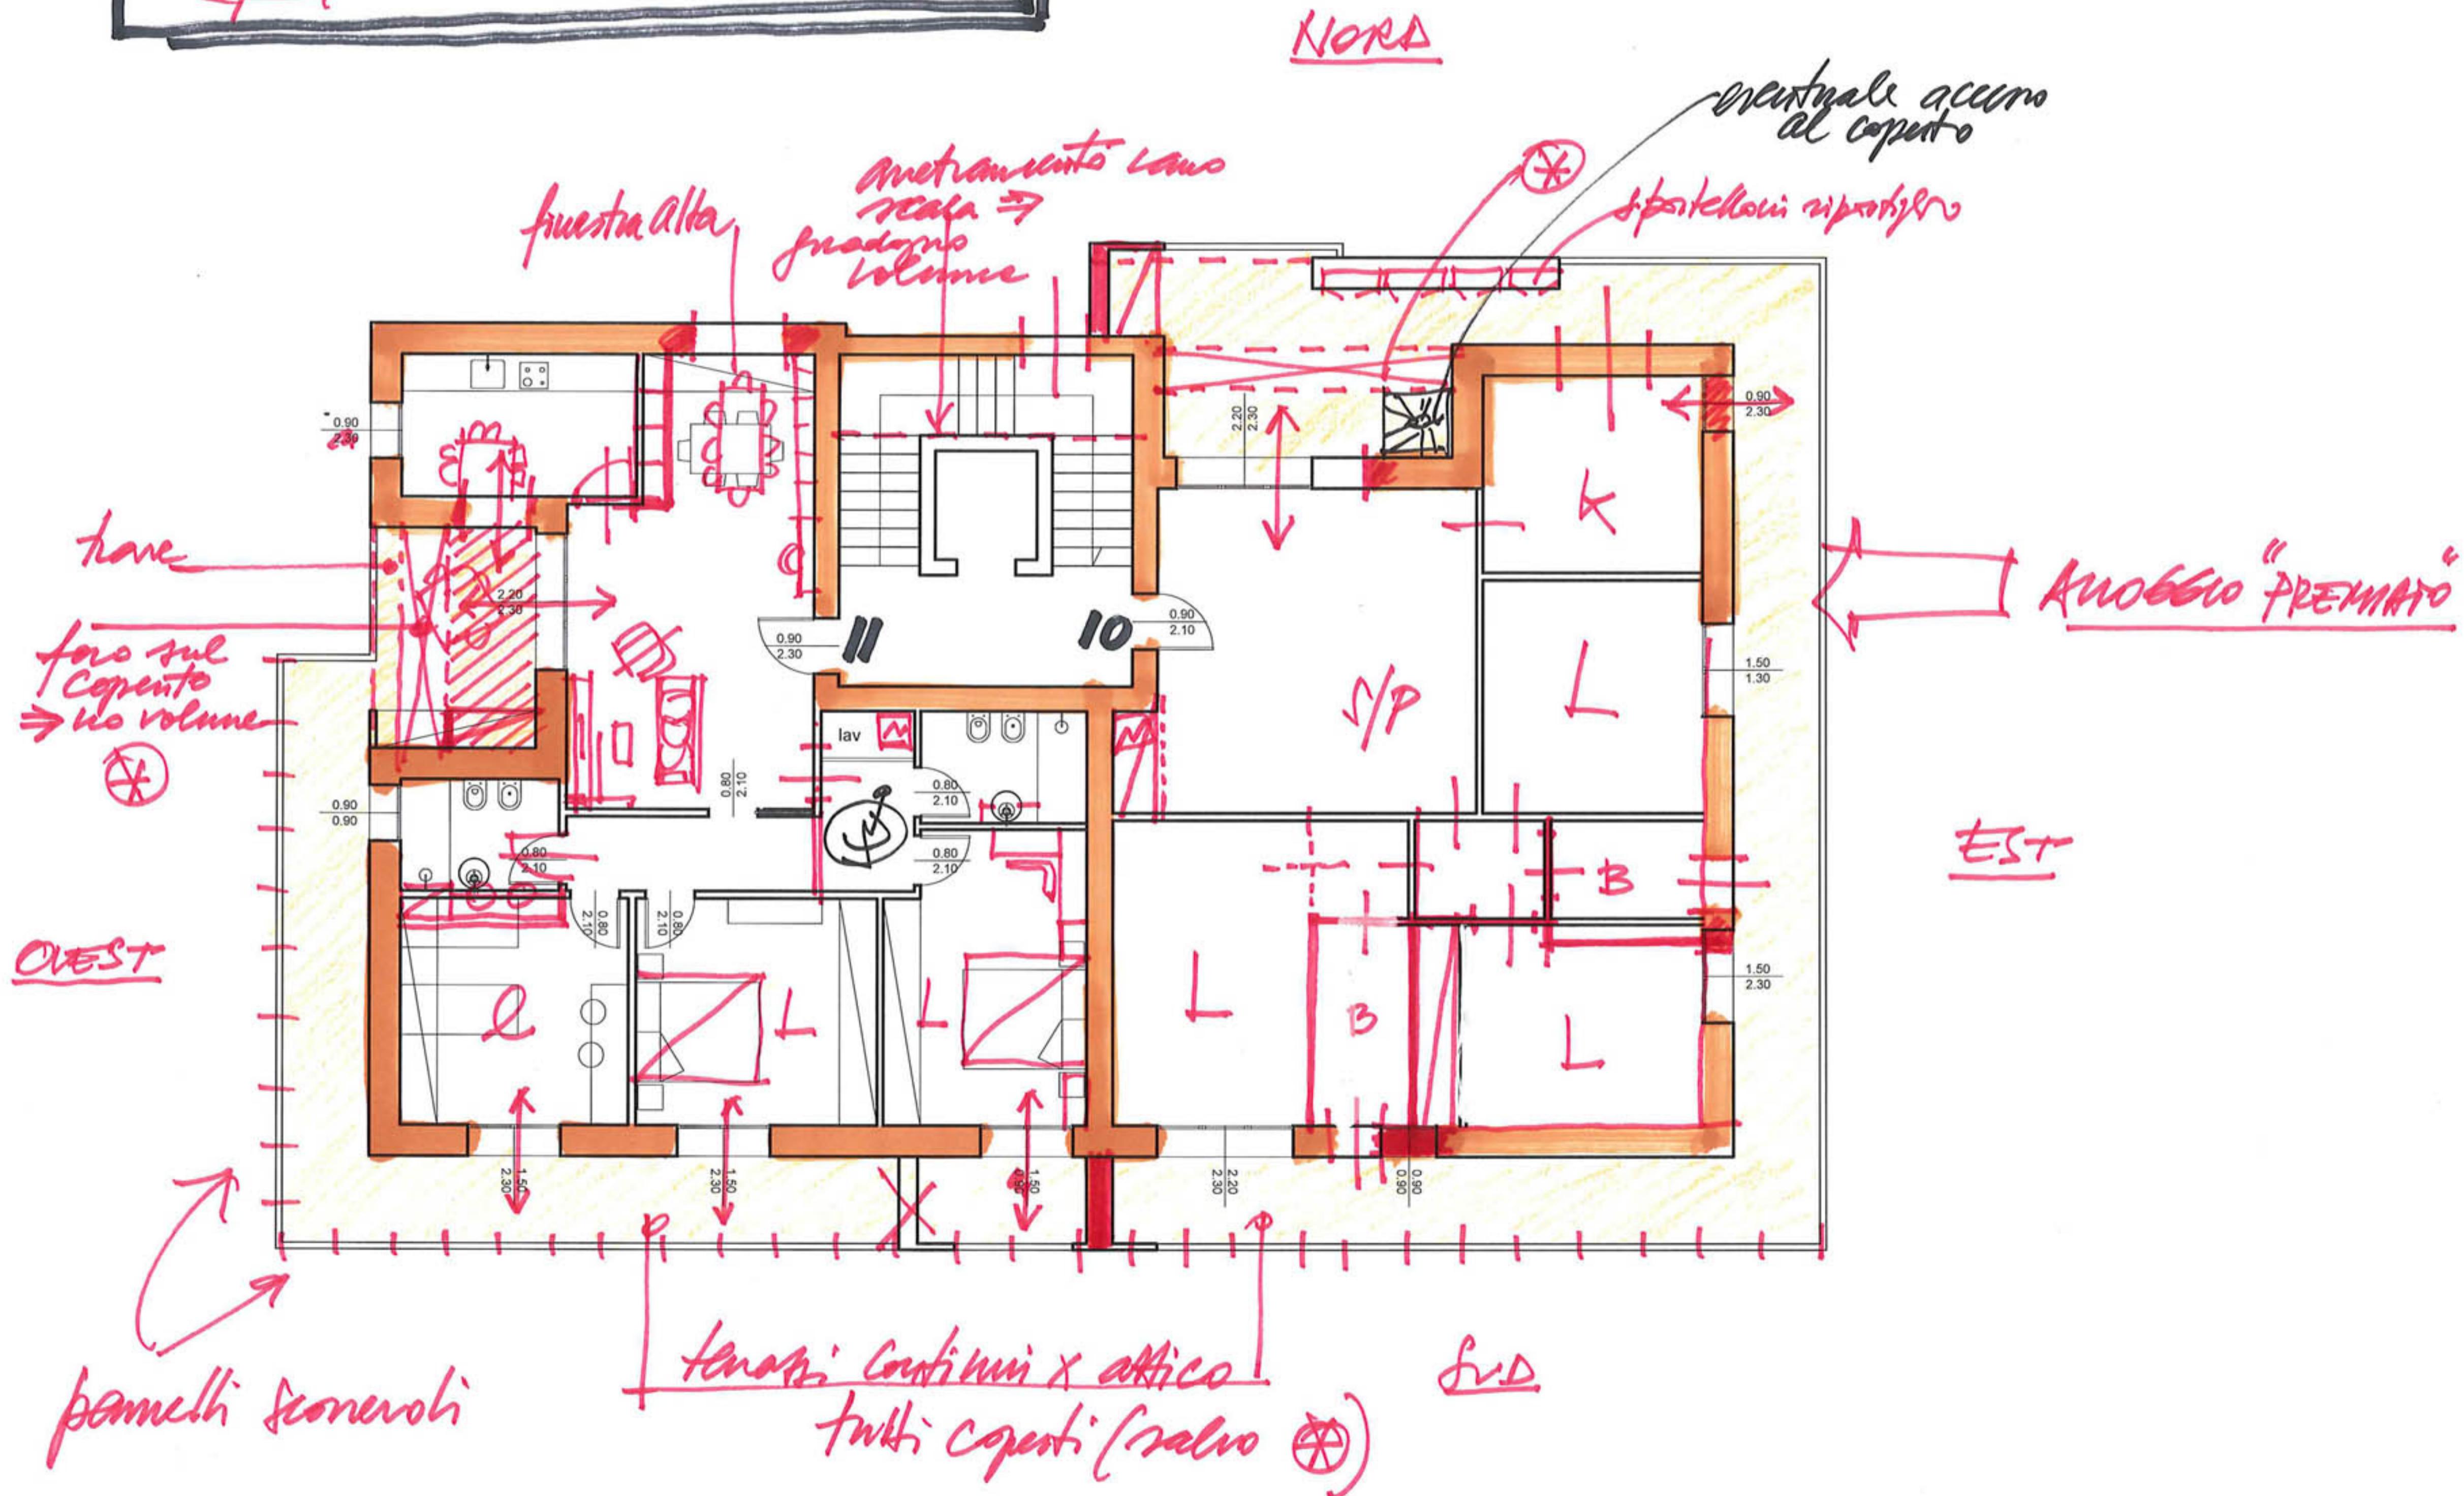

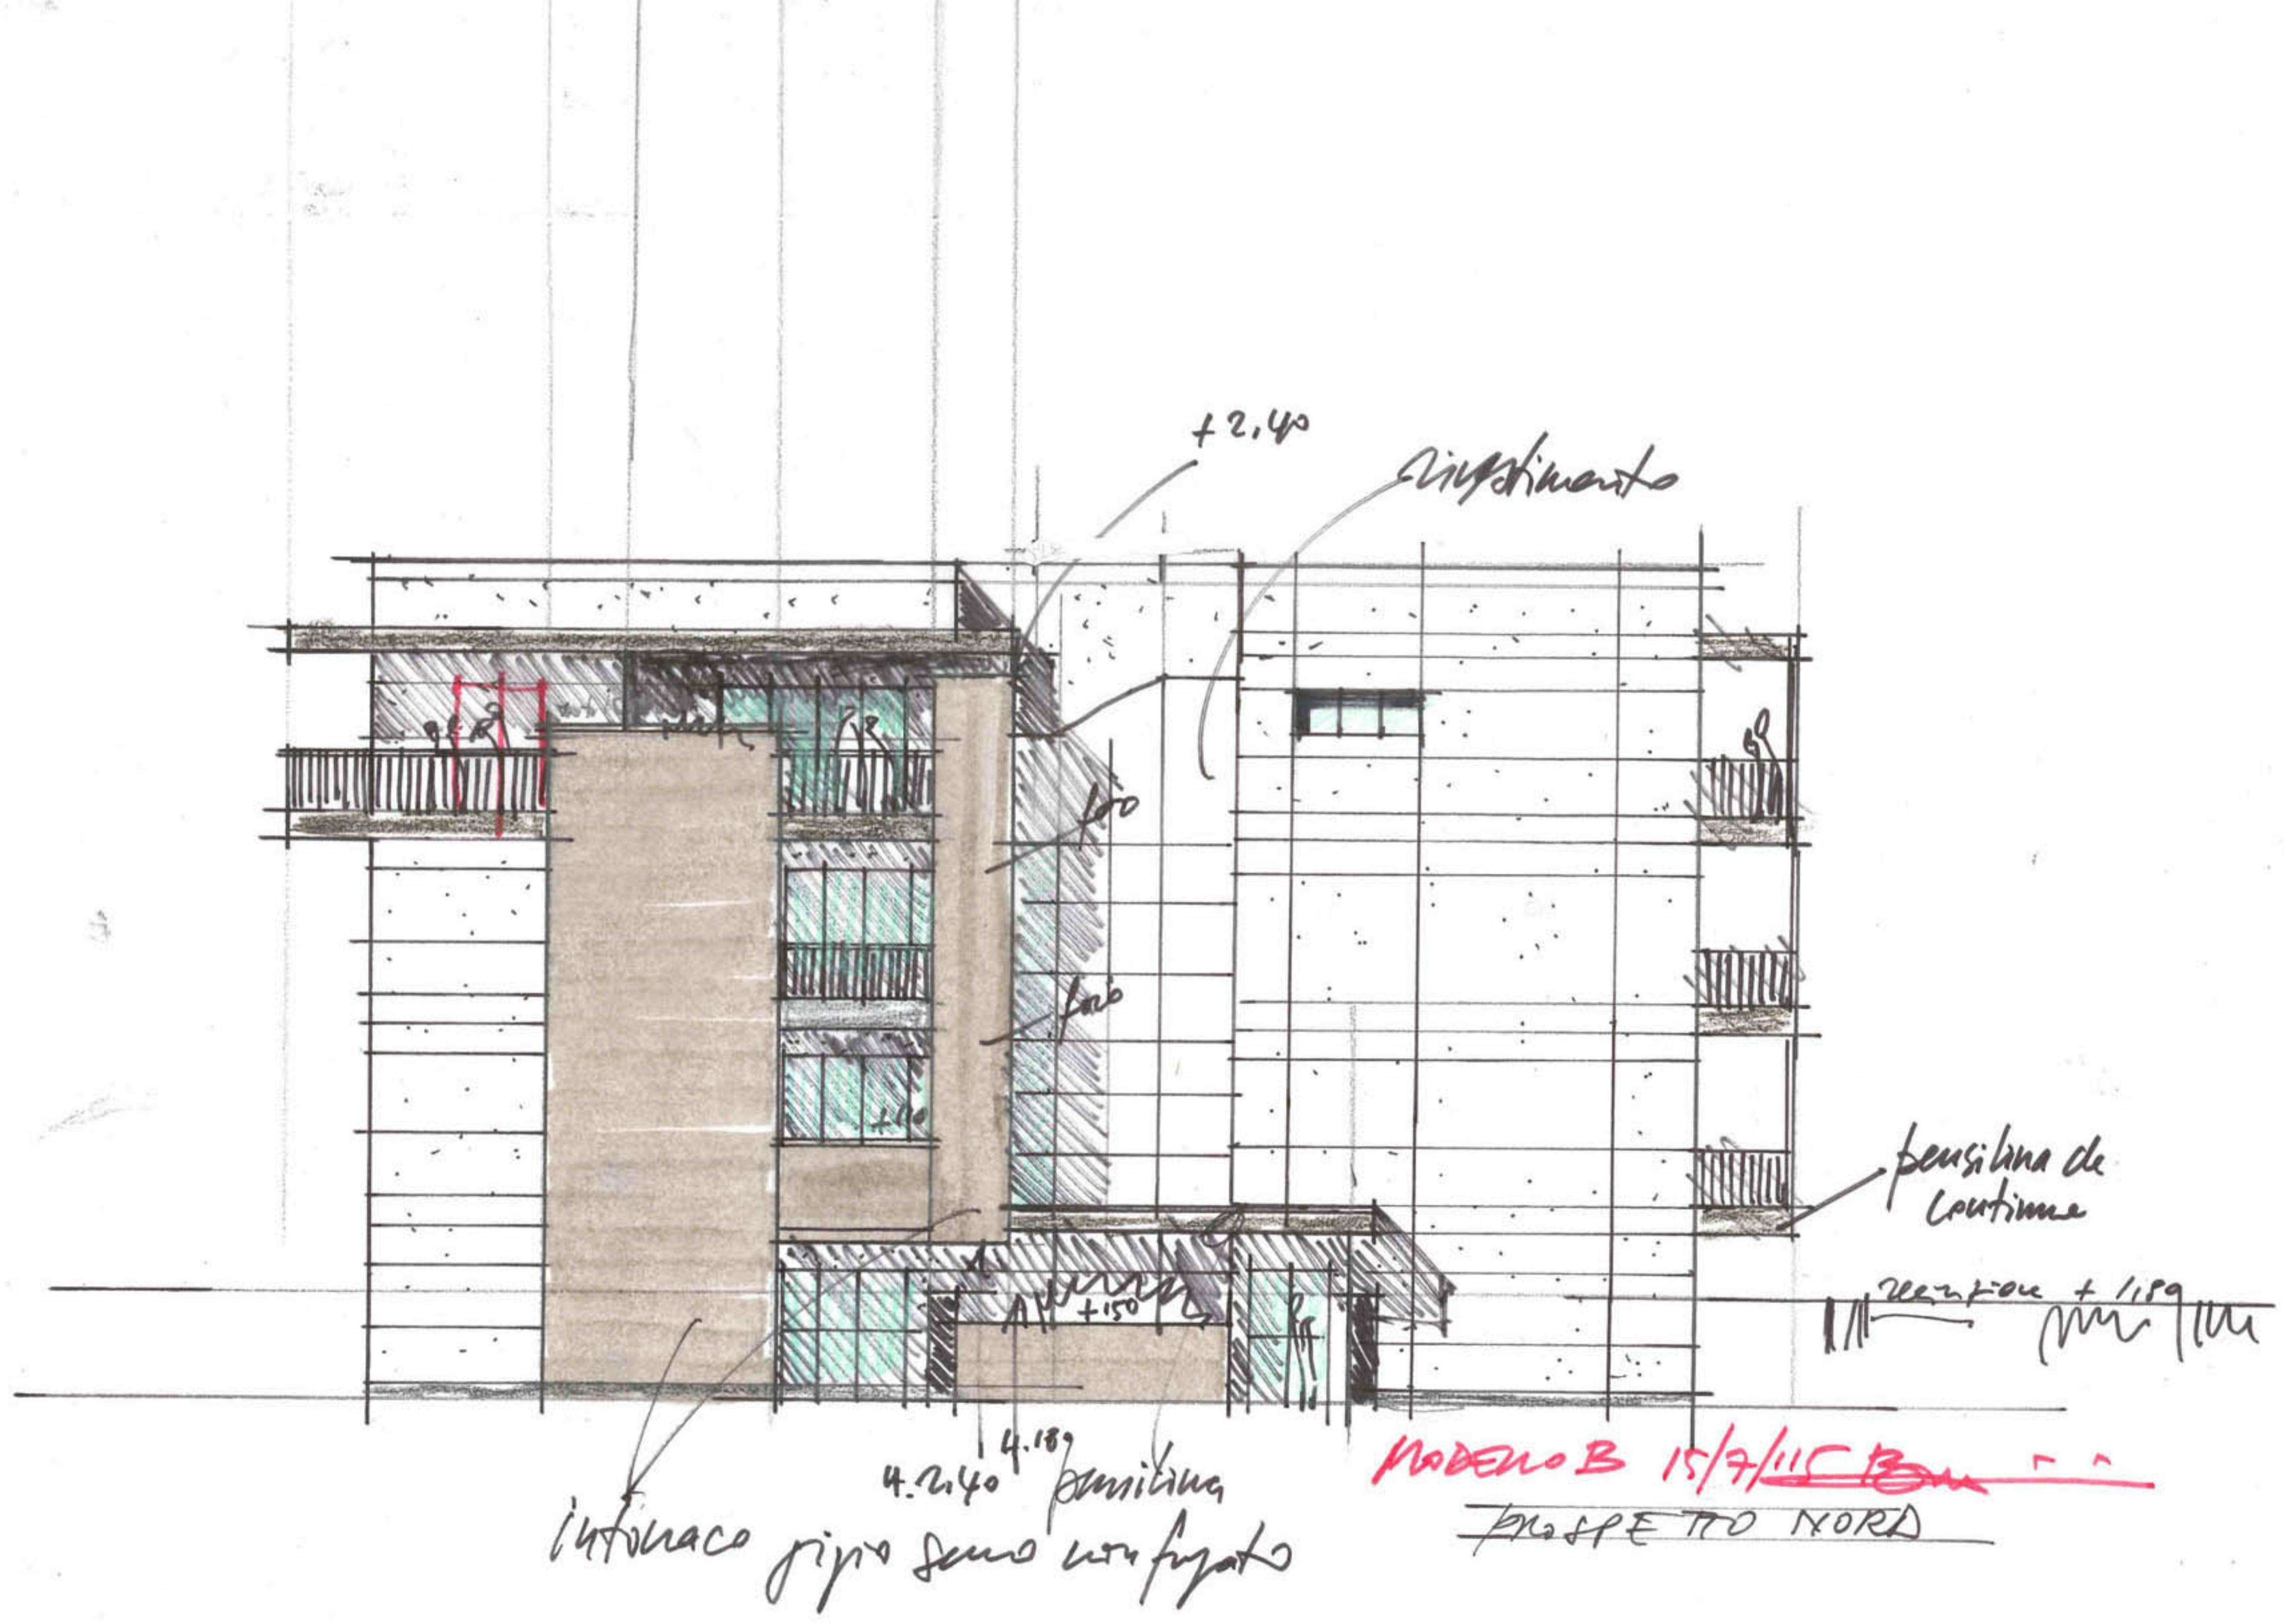


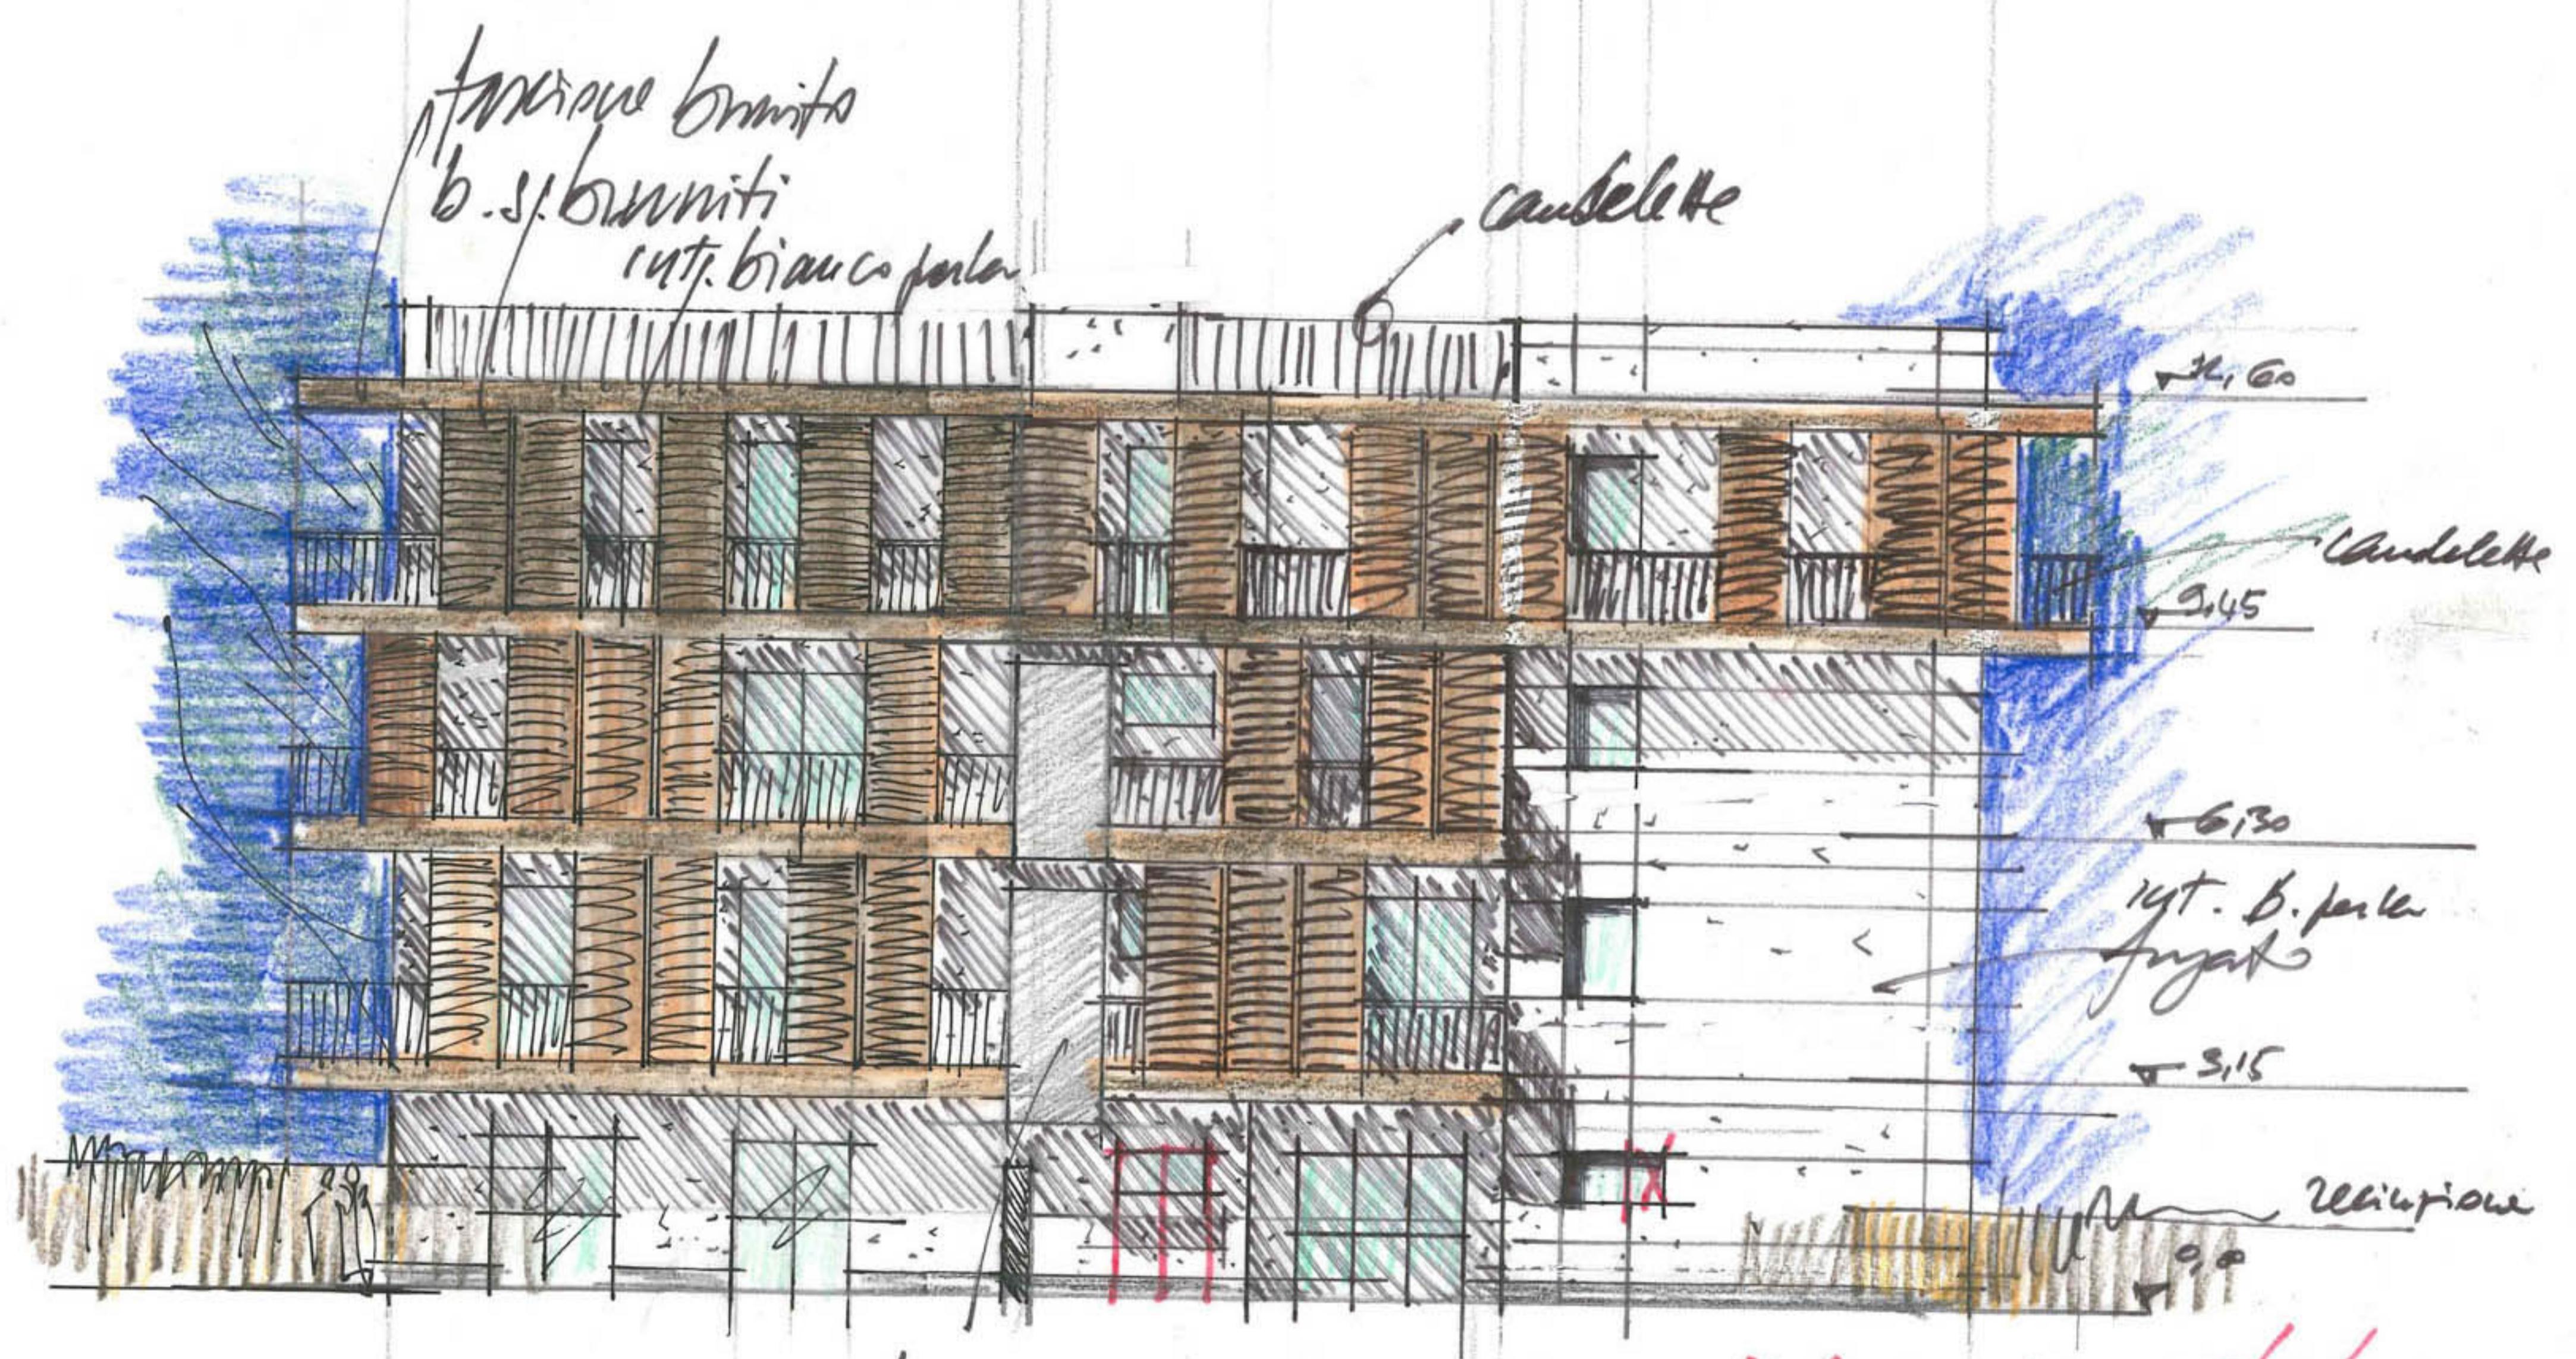

intonaco fijo sano

Mosano B 15/7/15
PROSPETTO FVD
"Riparo"




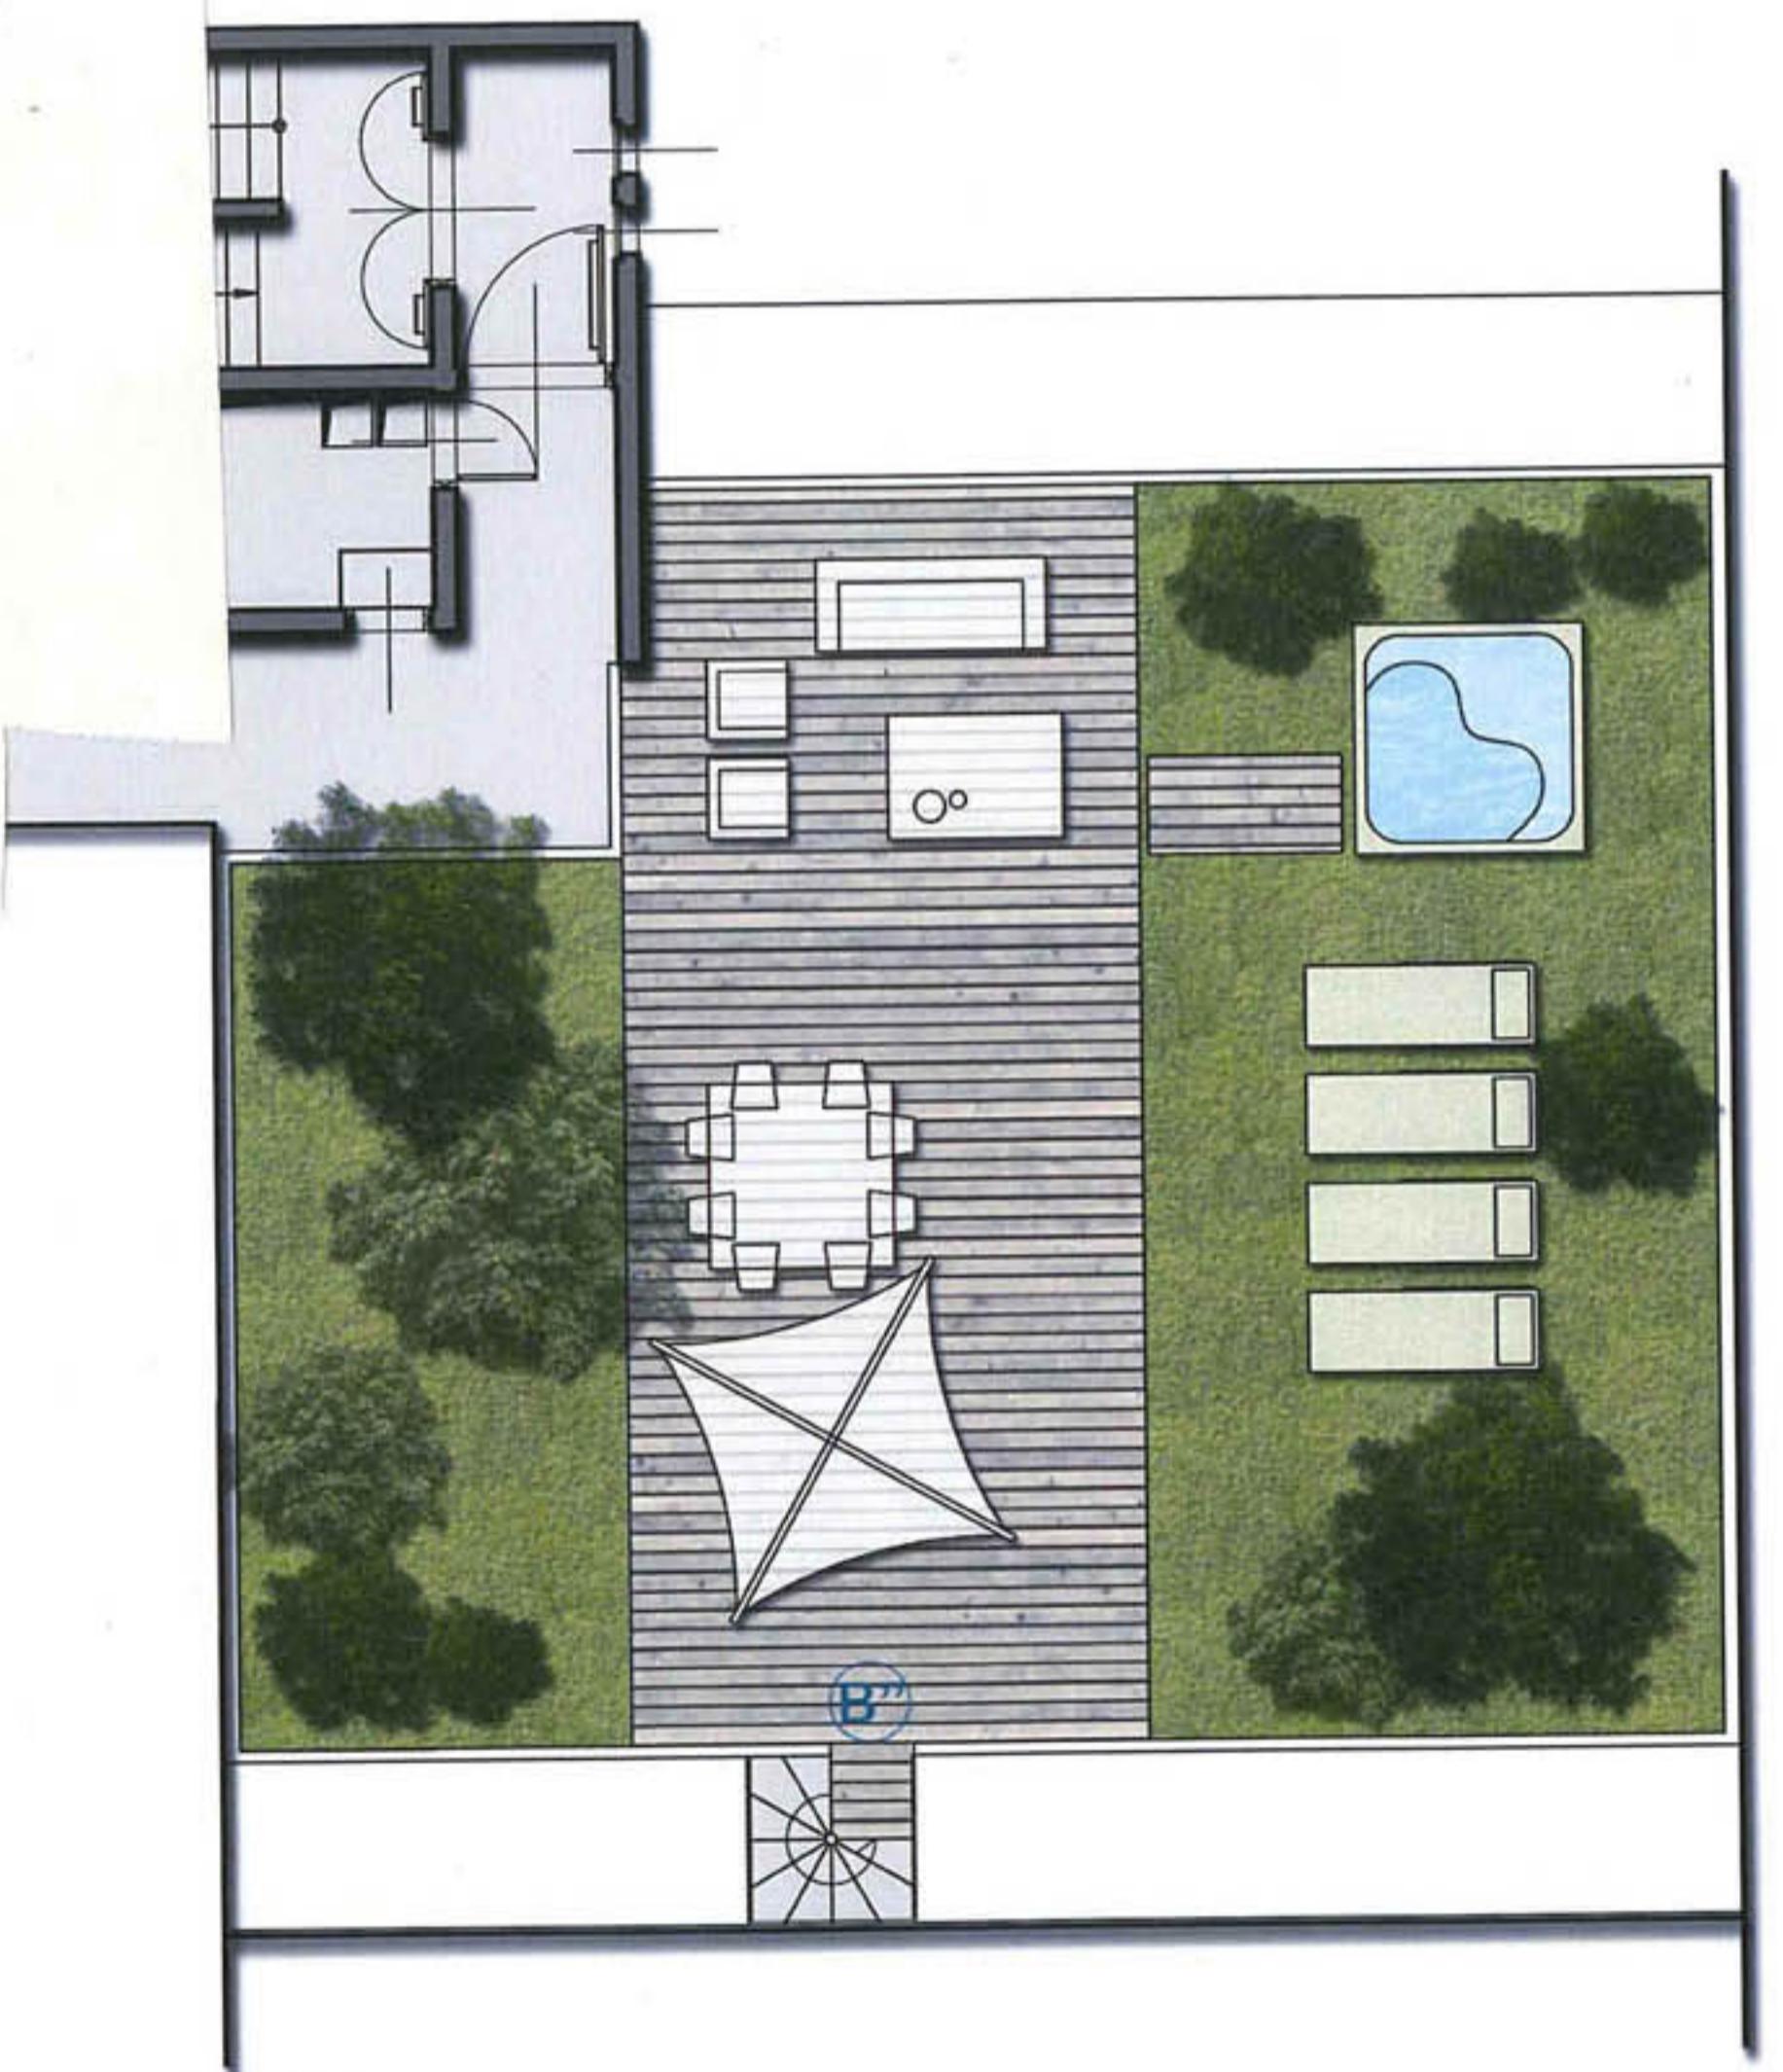

progetto |

3



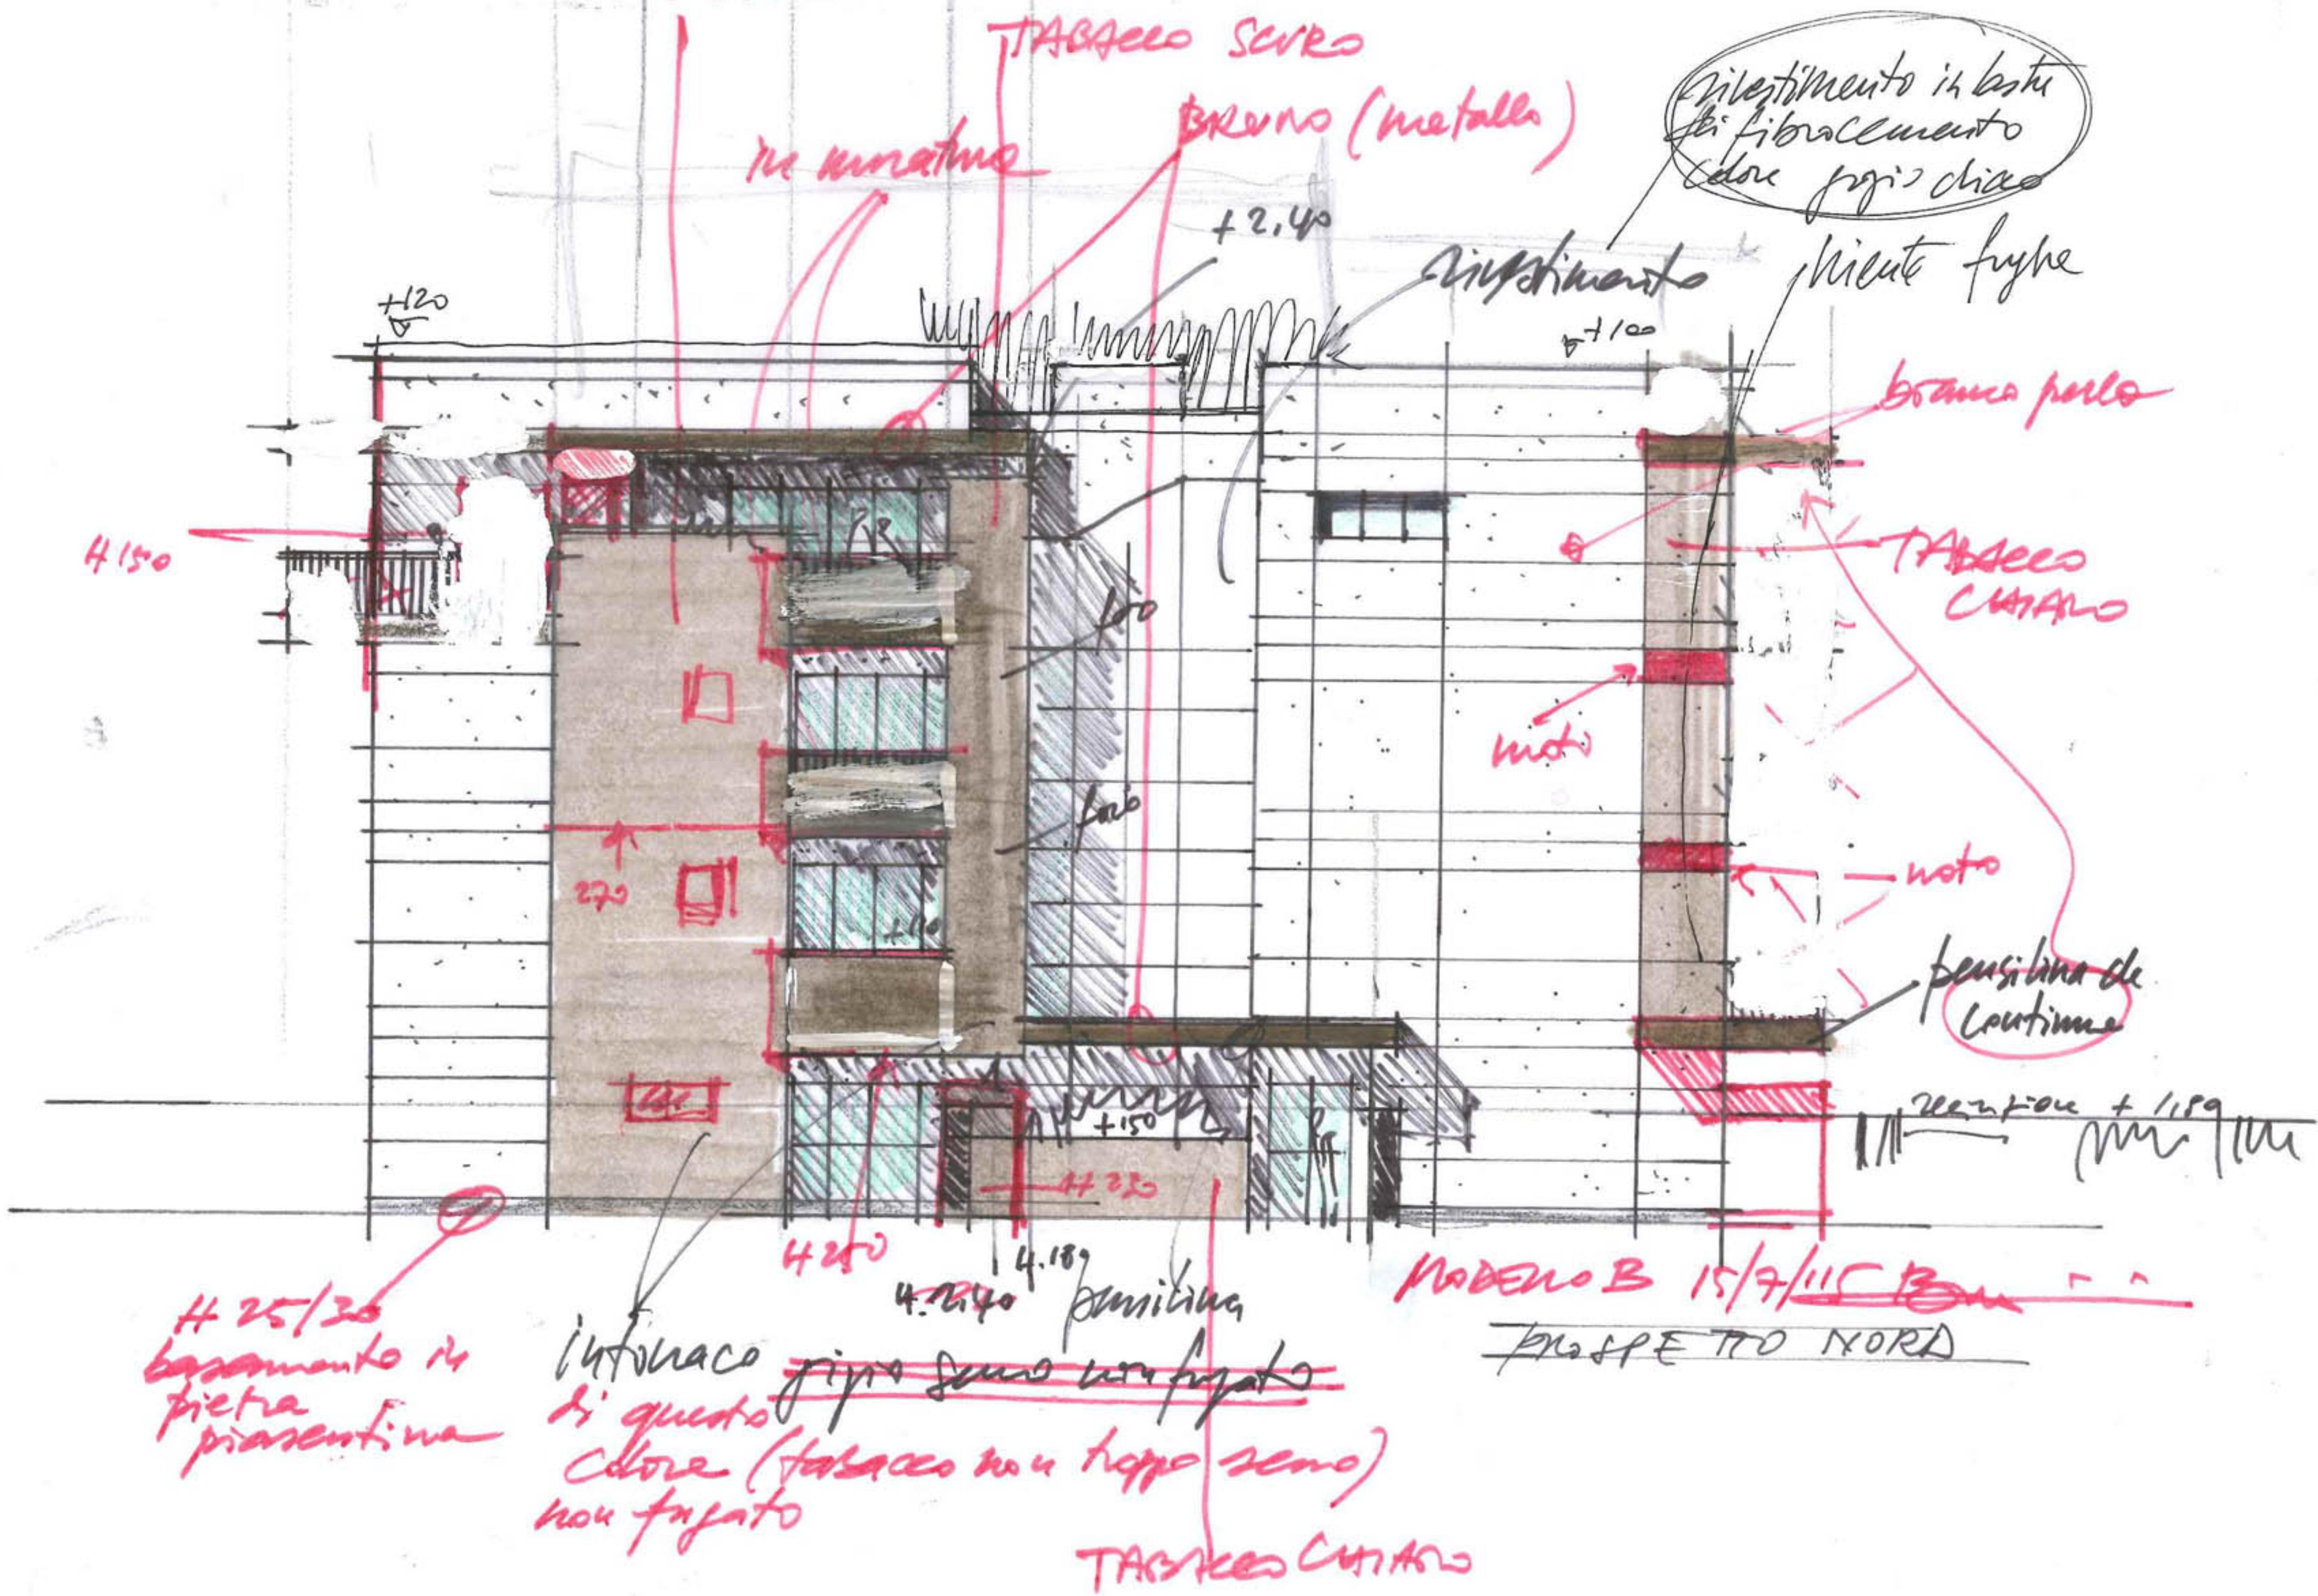


H 25/36
basamento 14
pietra
piasentina

non fagato~~



PROSPETTO NORD

EDIFICO TIPO B VERSIONE A 4 PIANI CON SUE SEMIATTICHE

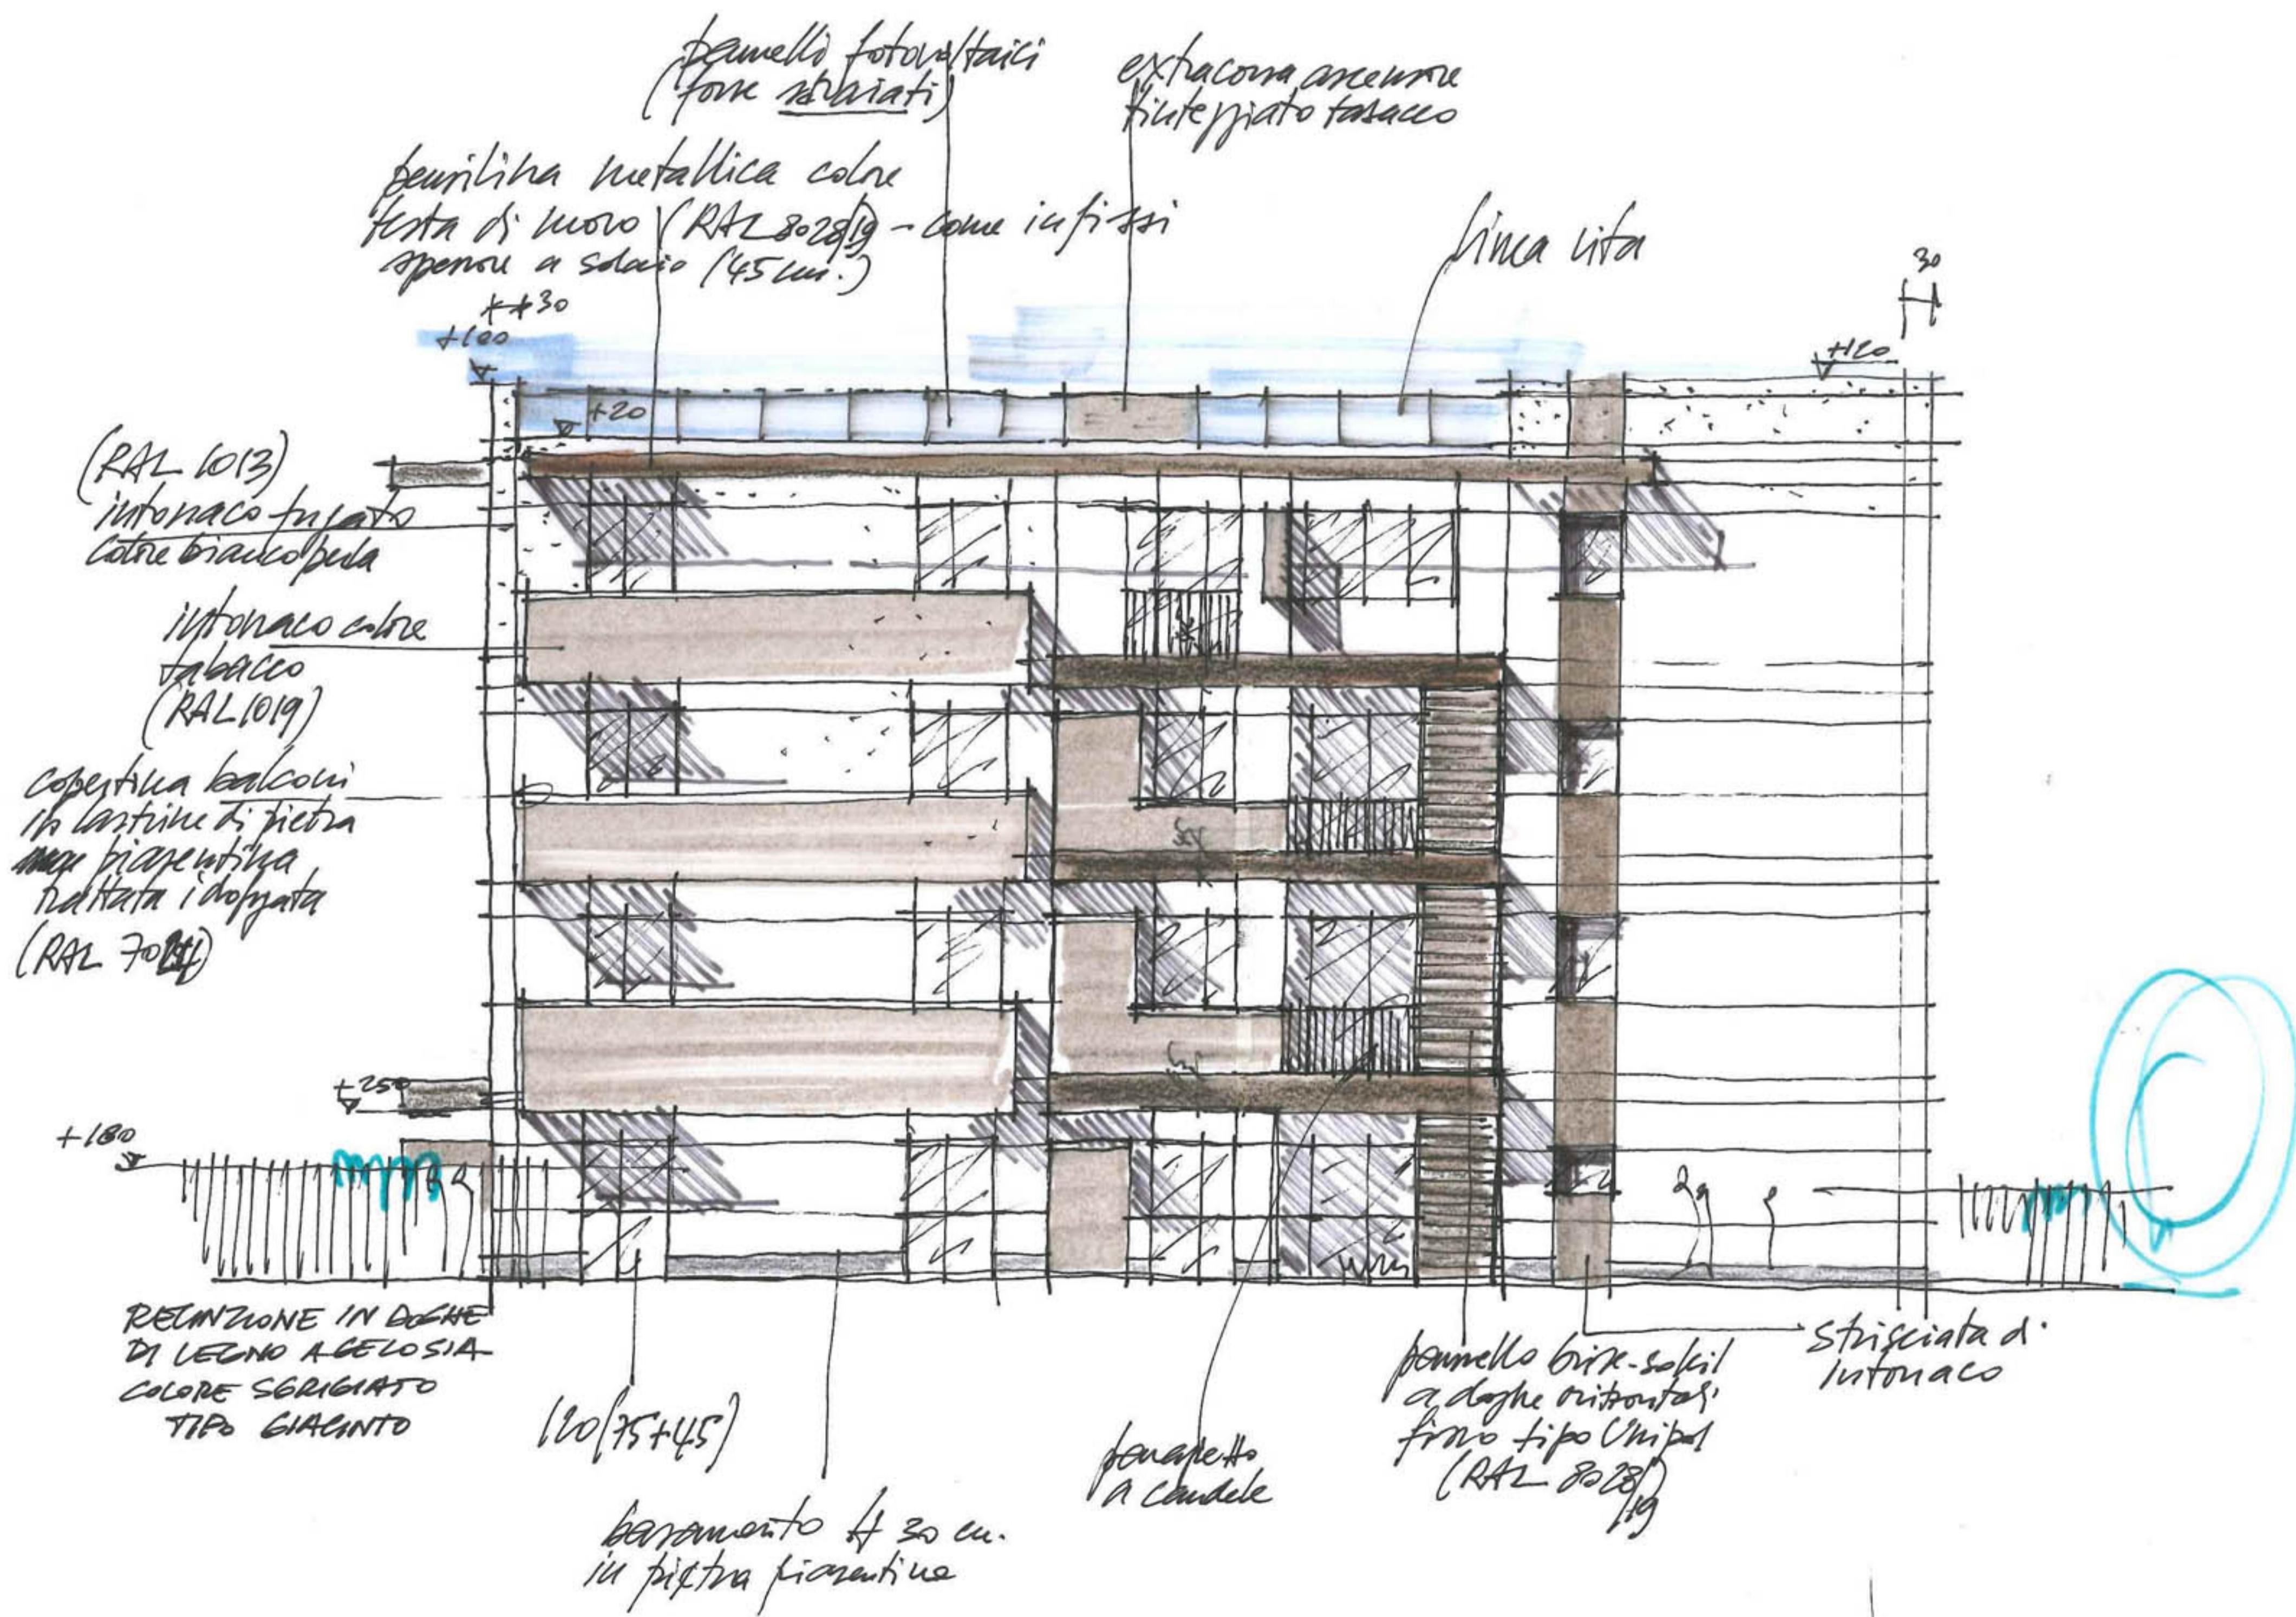

nelle verticali color tabacco
non ci sono mai le
fughe orizzontali

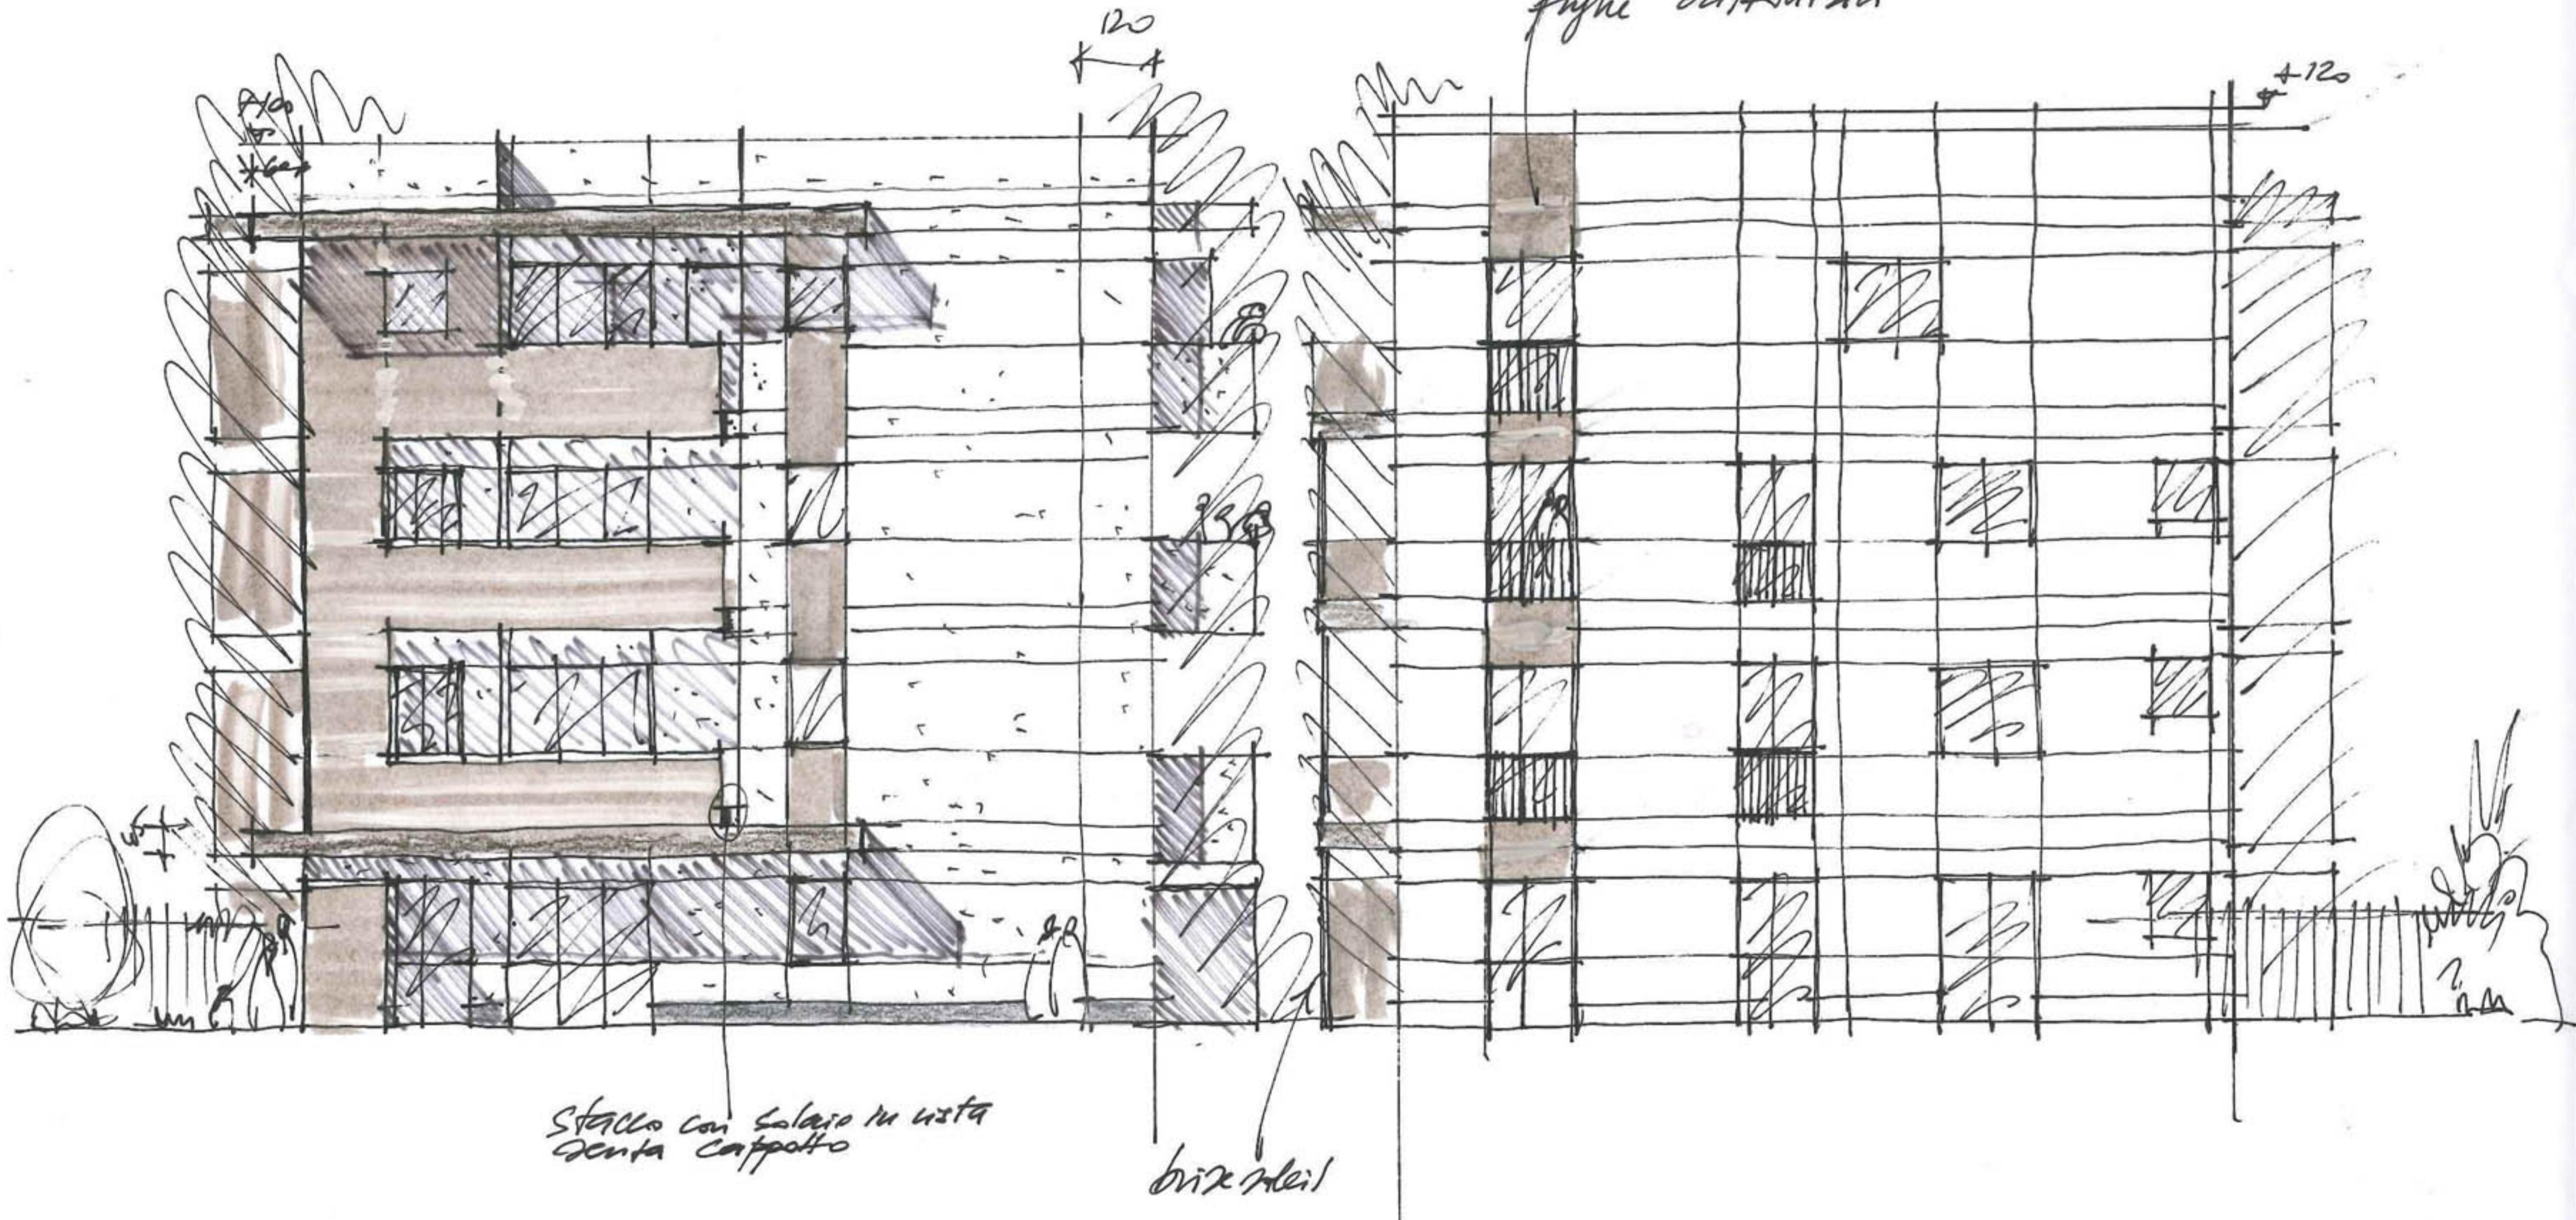


TAV. 10 1 TIPOLOGIA PALAZZINA

scala 1:200

H. 10 PIANO = 31,50(10) = 950


$$95 \text{ mq. fu} \times 8 = 760$$

(8) a 3 camere
H = 3,15 \times 8 = 25,20

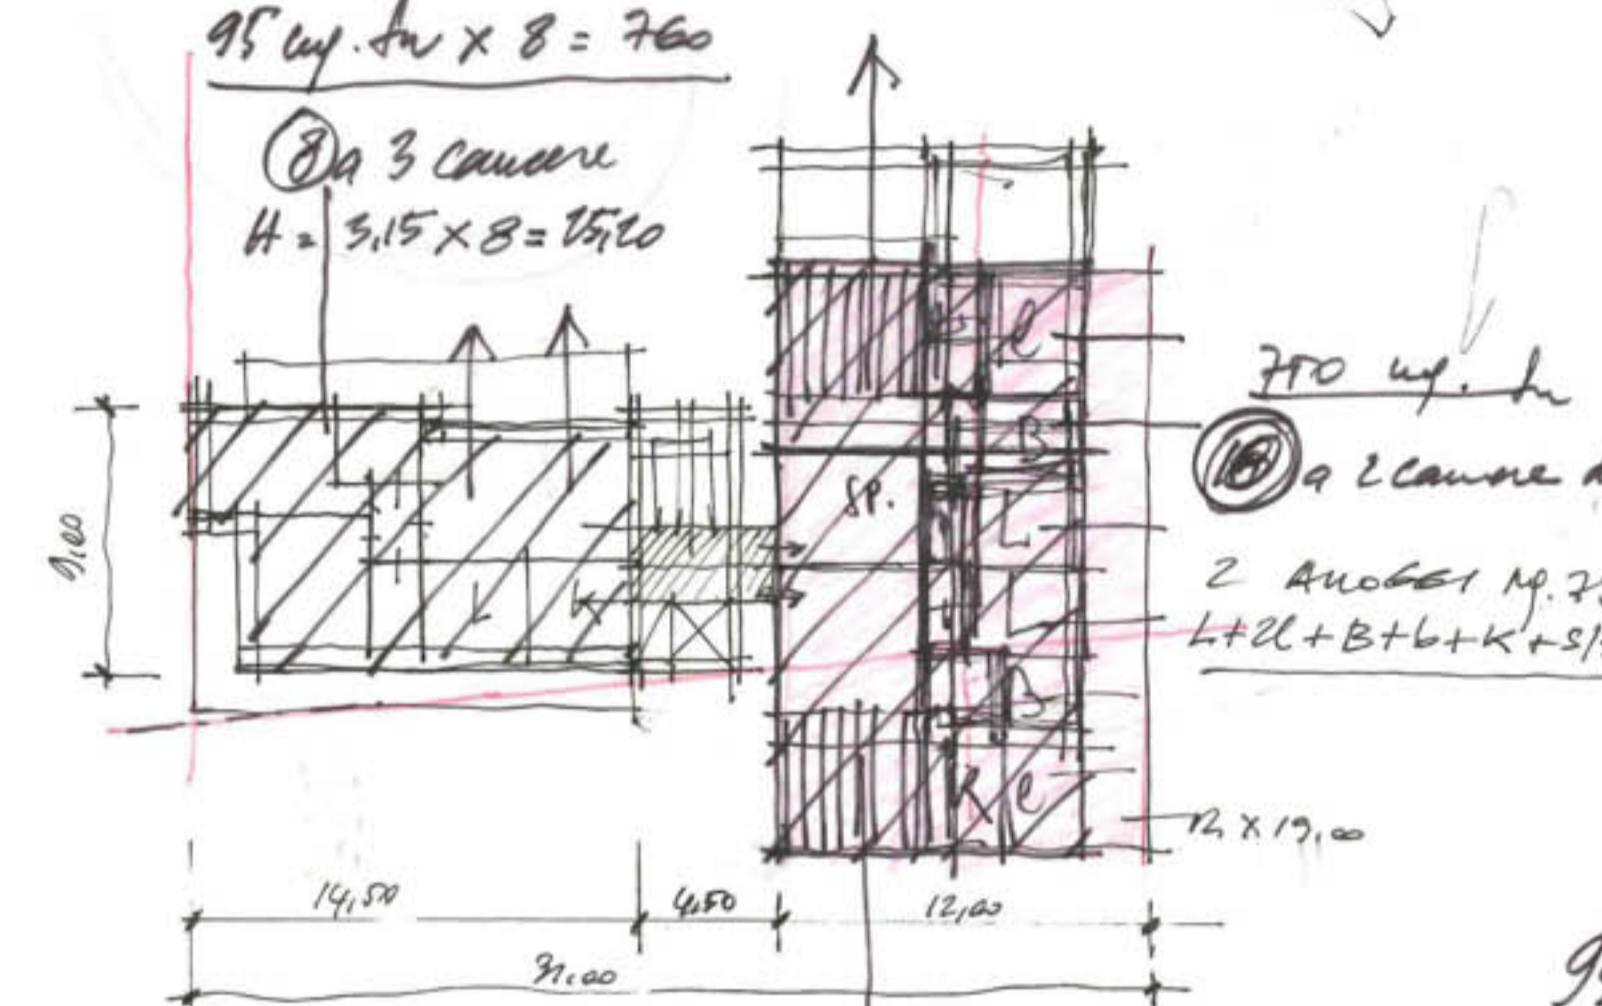


$$\begin{array}{r} 760 + \\ 760 + \\ 1'240 + \\ \hline 2'750 \end{array}$$

$$950 + 760 = 1'700$$

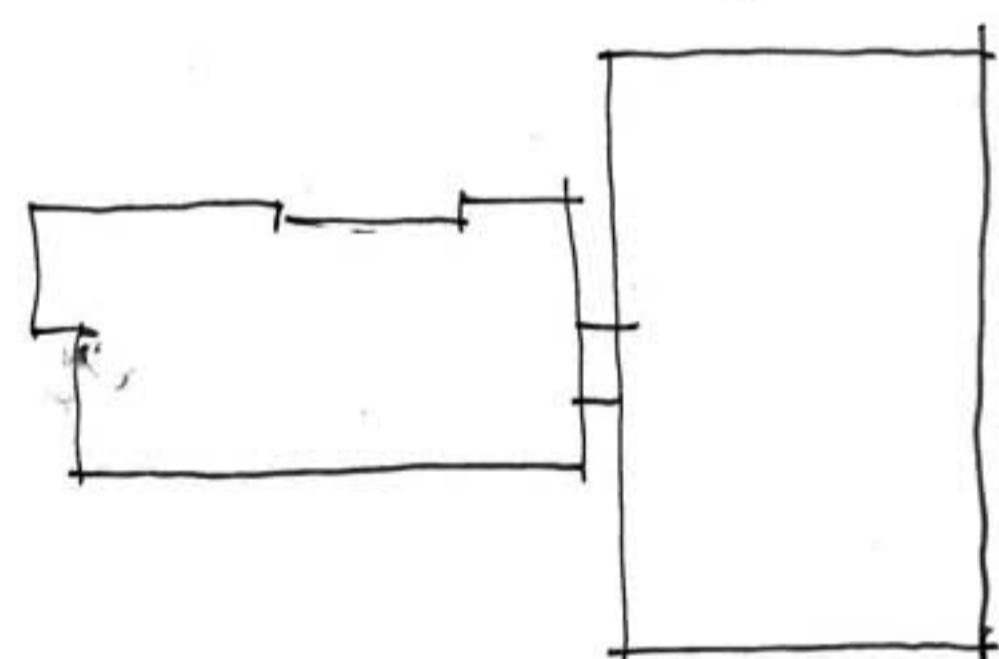20 ALLOGGI

0 1 2 5m

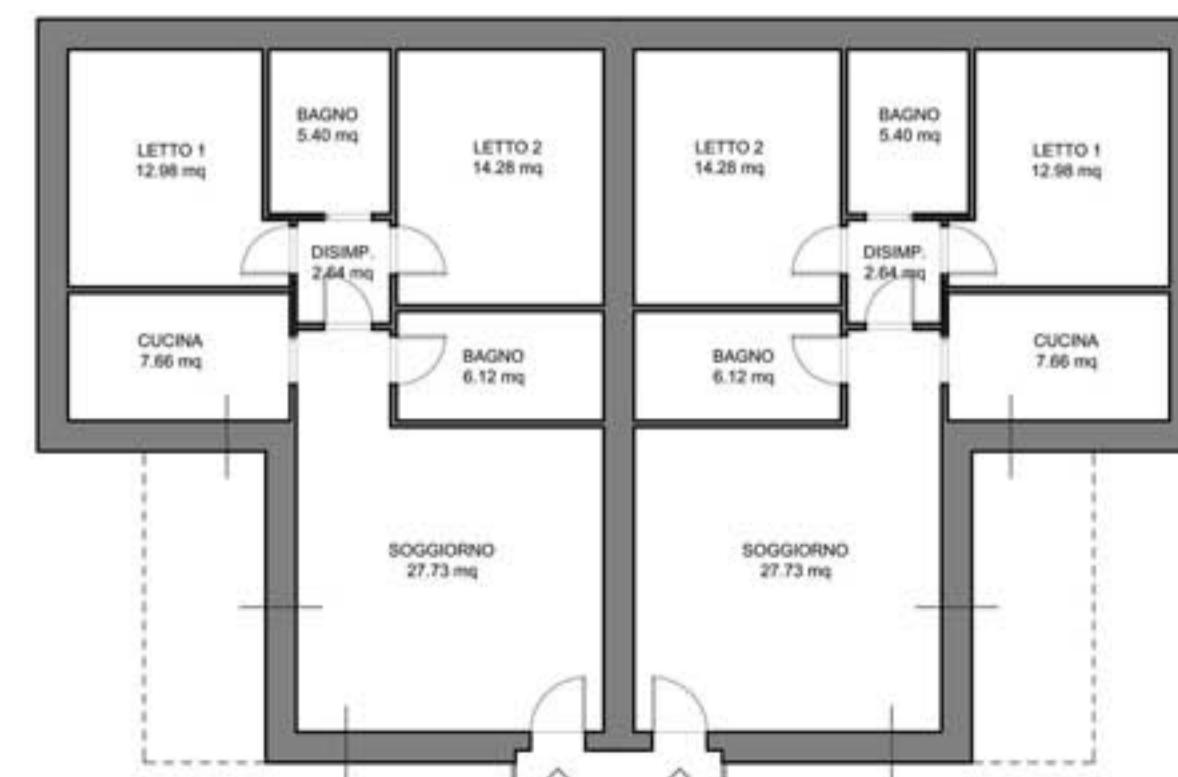

Su alloggio = 76.80 mq
Su piano = 153.60 mq


TIPOLOGIA PALAZZINA

pianta piano tipo



0 1 2 5m

H. 10 PIANO = 15,75✓ 10 da 95 m 12

H. 3,15 \times 5 = 15,75
(10) a 2 camere con lucina
95 mq. fu = 750

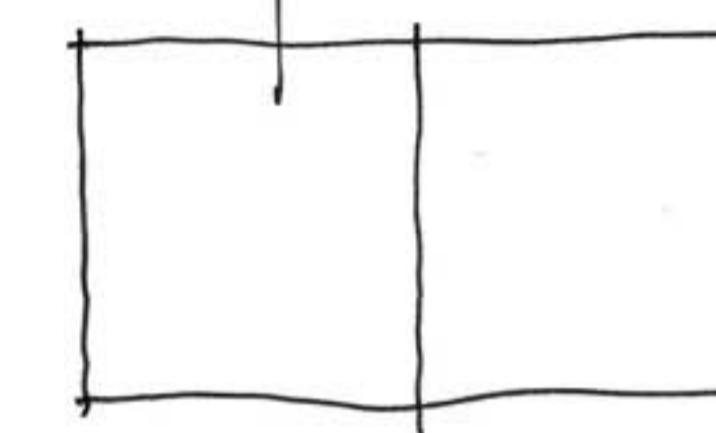

quarta due case
da 100/cosa

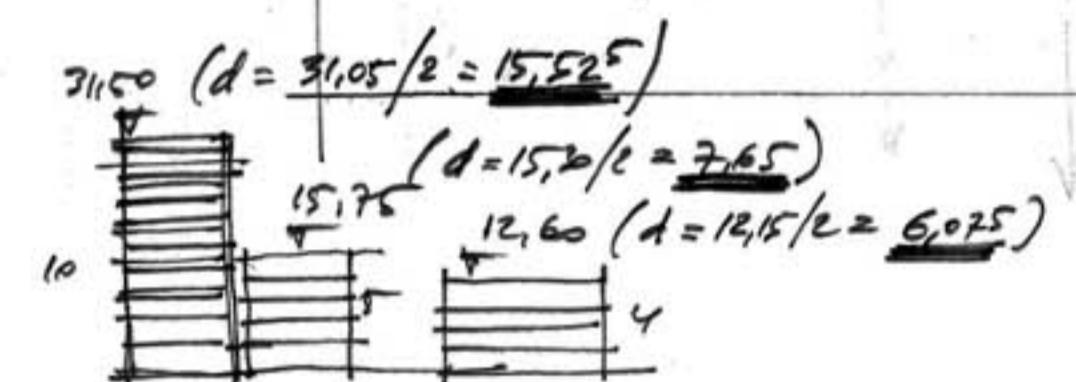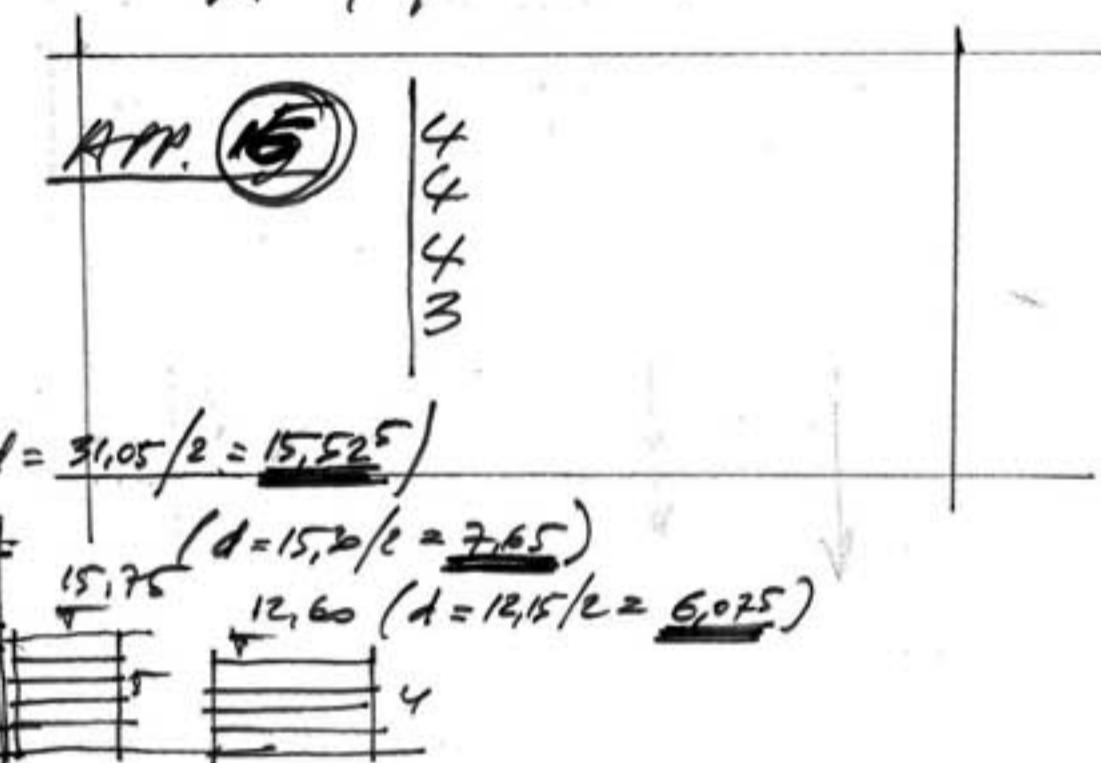✓ 10 da 95 m 12

30.07.2015 PROVVISORIO

PLANIVOLUMETRICO



WWW.GBASTUDIO.IT
Via Andrea Costa 20/22
40134 Bologna
tel. 051 6152957
fax. 051 6159225
email: studio@gbastudio.it



30.07.2015 PROVVISORIO

VISTE TRIDIMENSIONALI



www.gbastudio.it
Via Andrea Costa 20/22
40134 Bologna
tel. 051 6152957
fax. 051 6159225
email: studio@gbastudio.it

VIA MAZZINI 174

30.07.2015 PROVVISORIO

VISTE TRIDIMENSIONALI



30.07.2015 PROVVISORIO

VISTE TRIDIMENSIONALI



WWW.GBASTUDIO.IT
Via Andrea Costa 20/22
40134 Bologna
tel. 051 6152957
fax. 051 6159255
email: studio@gbastudio.it

30.07.2015 PROVVISORIO

VISTE TRIDIMENSIONALI



WWW.GBASTUDIO.IT
Via Andrea Costa 20/22
40134 Bologna
tel. 051 6152957
fax. 051 6152925
email: studio@gbastudio.it